

FOTO 1




FOTO 2




FOTO 3




SEZIONE TIPO (Scala 1:50)

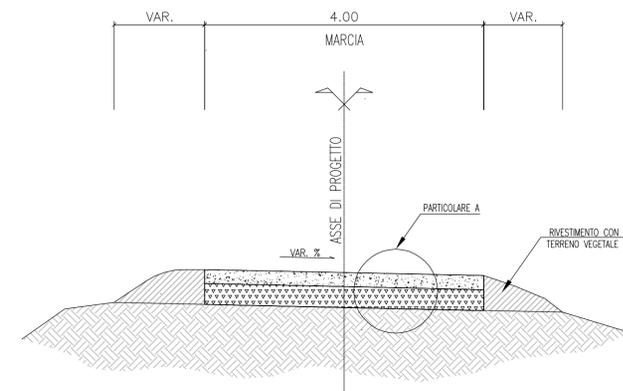


PARTICOLARE A

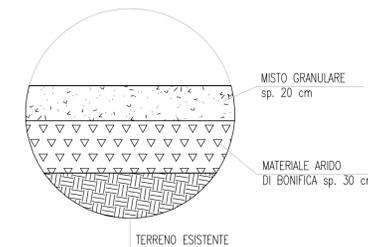

SEZIONE GUADO - Scala 1:200

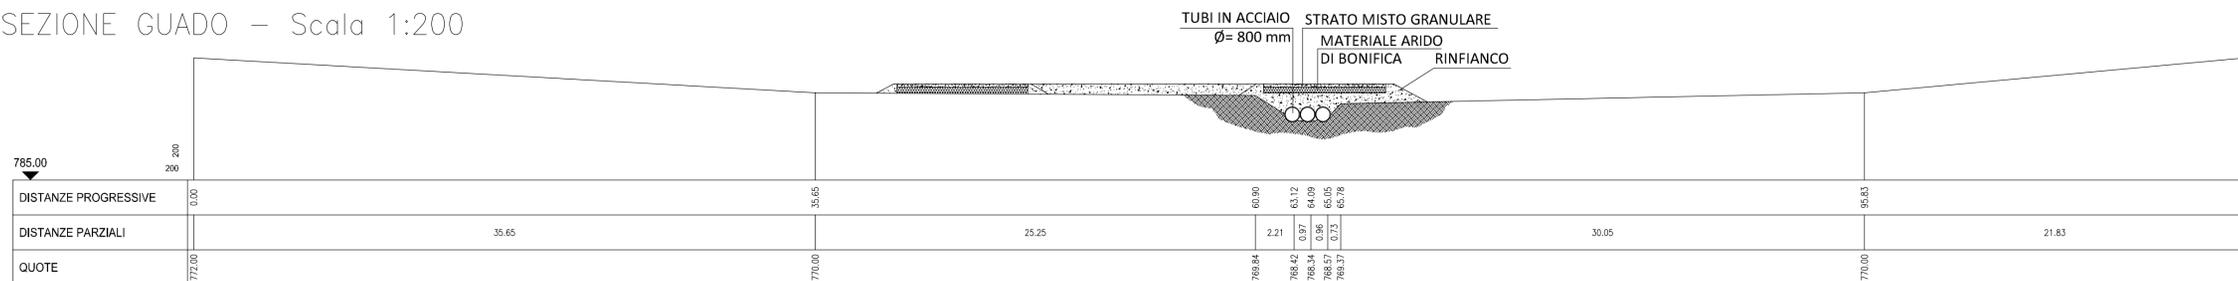

PLANIMETRIA PISTA ESEGUITA (SCALA 1:1000)

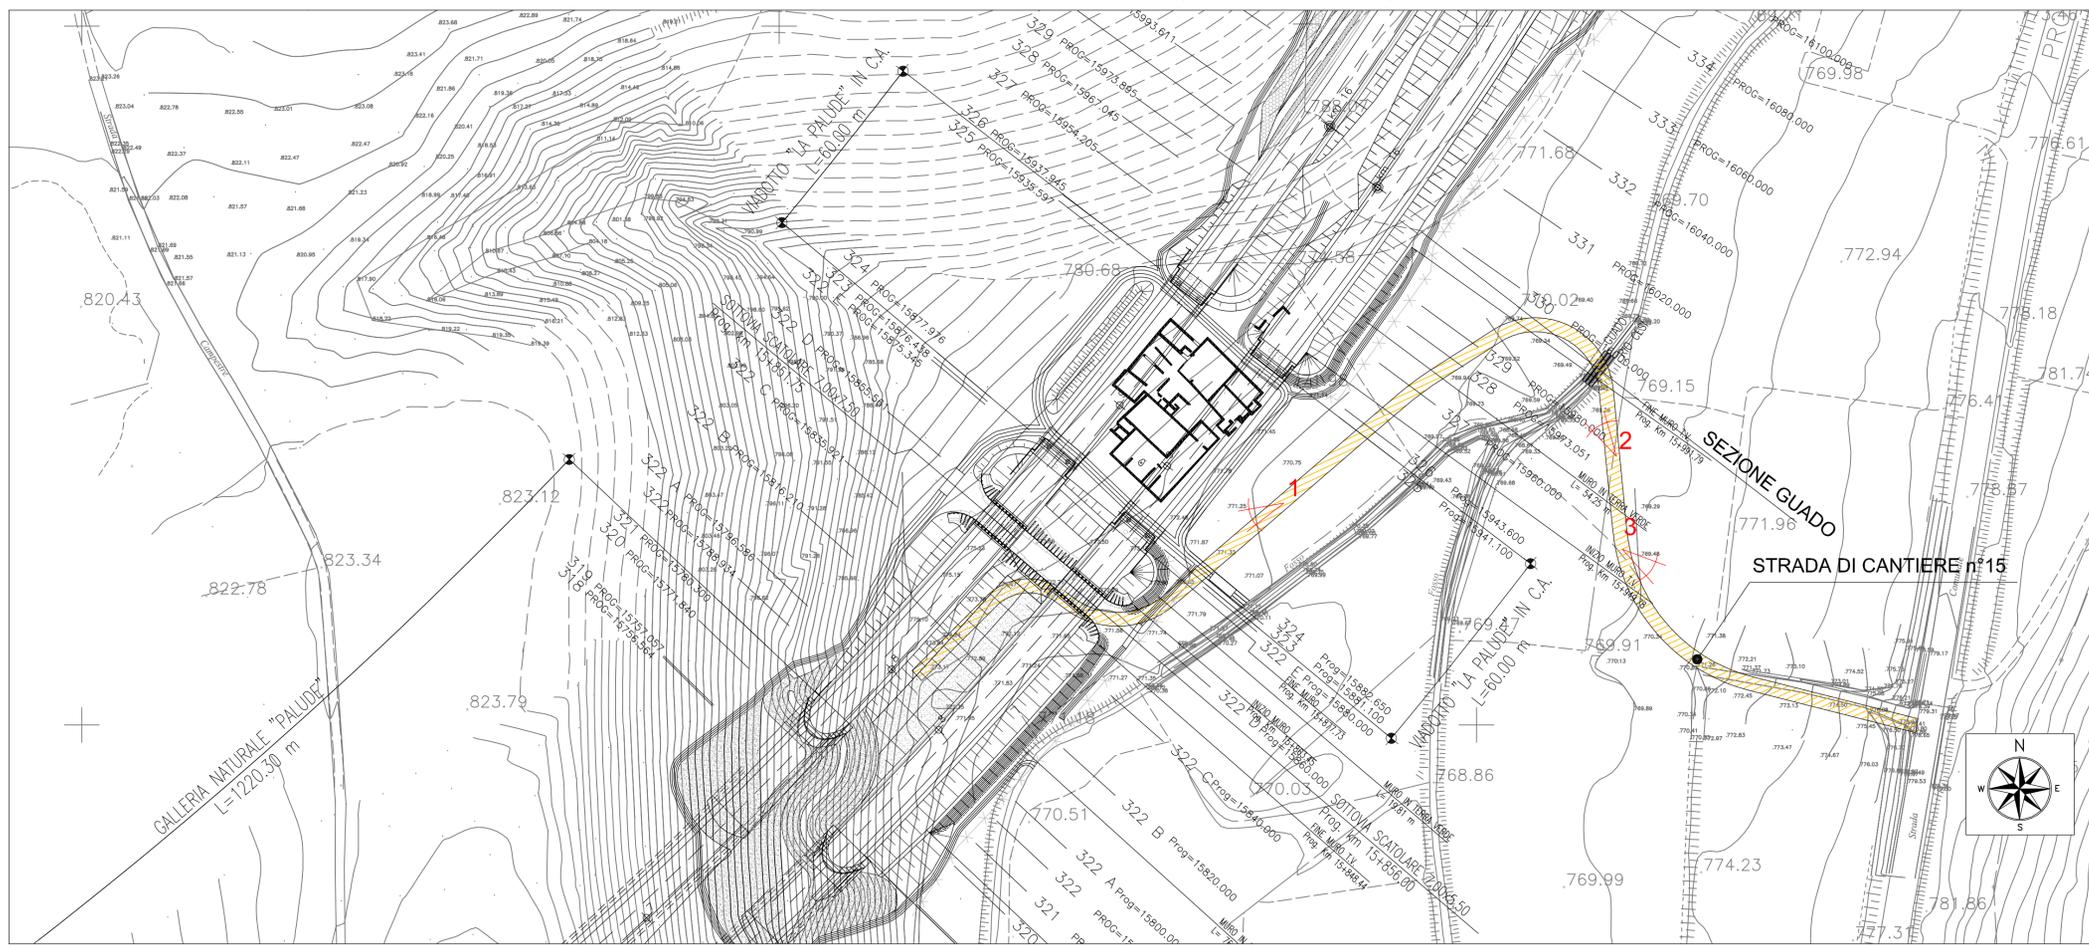

ASSE VIARIO MARCHE-UMBRIA
E QUADRILATERO DI PENETRAZIONE INTERNA
MAXILOTTO 1

PROGETTO ESECUTIVO

CONTRAENTE GENERALE		IL RESPONSABILE DEL CONTRAENTE GENERALE																
		IL PROGETTISTA																
GRUPPO DI PROGETTAZIONE DEL PROGETTO ESECUTIVO APPROVATO																		
ATI: TECHNITAL s.p.a. (mandataria) EGIS STRUCTURES & ENVIRONNEMENT S.A. SICS s.r.l. Società Italiana Consulenza Strade S.I.S. Studio di Ingegneria Stradale s.r.l. SOIL Geologia Geotecnica Opere in sotterraneo Difesa del territorio		IL GEOLOGO																
INTEGRAZIONE PRESTAZIONI SPECIALISTICHE <i>Dott. Ing. M. Raccosta</i>		IL RESPONSABILE DELLA CONGRUENZA FUNZIONALE CON IL PROGETTO ESECUTIVO APPROVATO (ATI: TECHNITAL-EGIS-SOIL-SIS-SICS)																
IL GEOLOGO <i>Dott. Geol. F. Ferrari</i>	VISTO: IL RESPONSABILE DEL PROCEDIMENTO	VISTO: IL COORDINATORE DELLA SICUREZZA IN FASE DI ESECUZIONE																
IL DIREZIONE LAVORI <i>Dott. Ing. Vincenzo Lomma</i>																		
SUBLOTTO 2.1: S.S. 77 "VAL DI CHIENTI" TRONCO PONTELATRAVE - FOLIGNO TRATTO VALMENOTRE - GALLERIA MUCCIA (esclusa galleria) RIPRISTINO VIABILITA' SECONDARIA- STRADA 15 STATO DI FATTO RILIEVO TOPOGRAFICO (PLANIMETRIA, SEZIONI TIPO E PARTICOLARI) COMPONENTE GEOMORFOLOGICA																		
Codice Unico di Progetto (CUP) F12C03000050011 ex F12C03000050010 (comunicazione CPE 20/04/2015)																		
REVISIONE	FOGLIO	SCALA																
<table border="1" style="width: 100%; text-align: center;"> <tr> <th>Opera</th> <th>Libro</th> <th>Stato</th> <th>Settore</th> <th>WBS</th> <th>Disciplina</th> <th>Tip. Doc.</th> <th>N. Progress.</th> </tr> <tr> <td>LO703</td> <td>A2</td> <td>E</td> <td>P</td> <td>CA40200</td> <td>CAN</td> <td>FLA</td> <td>097</td> </tr> </table>	Opera	Libro	Stato	Settore	WBS	Disciplina	Tip. Doc.	N. Progress.	LO703	A2	E	P	CA40200	CAN	FLA	097	A	-
Opera	Libro	Stato	Settore	WBS	Disciplina	Tip. Doc.	N. Progress.											
LO703	A2	E	P	CA40200	CAN	FLA	097											
D																		
C																		
B																		
A	EMMISSIONE	30/06/15																
REV.	DESCRIZIONE	DATA																
		REDDITO																
		VERIFICATO																
		APPROVATO																
		APPROVATO RESP. TECNICO ANAS																