
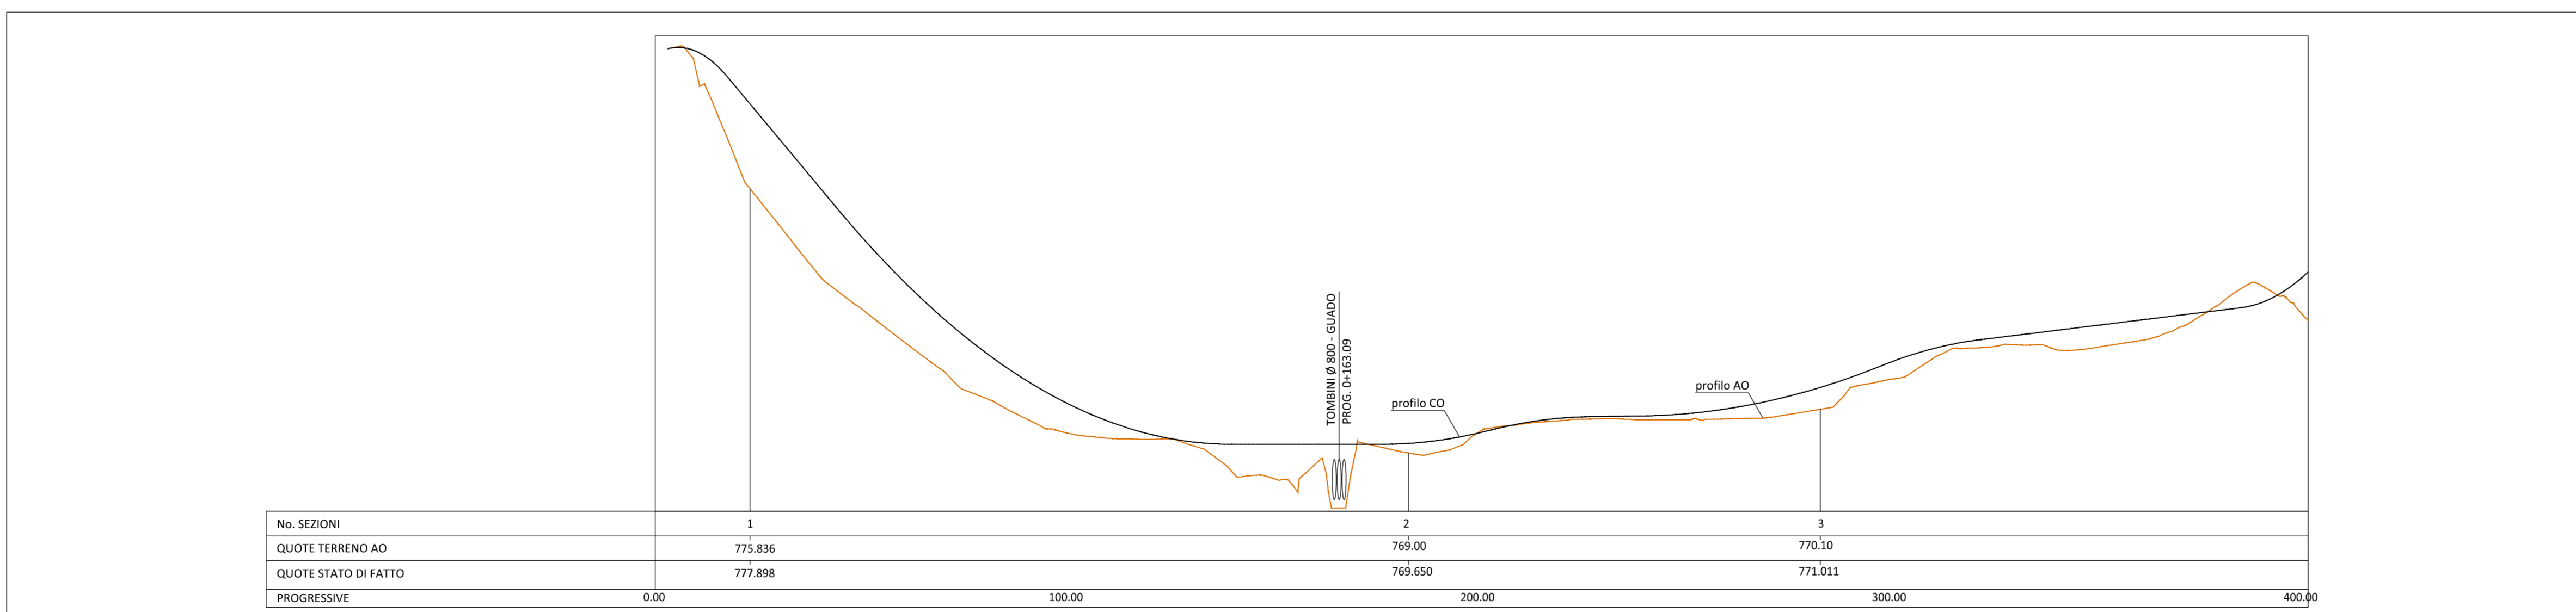
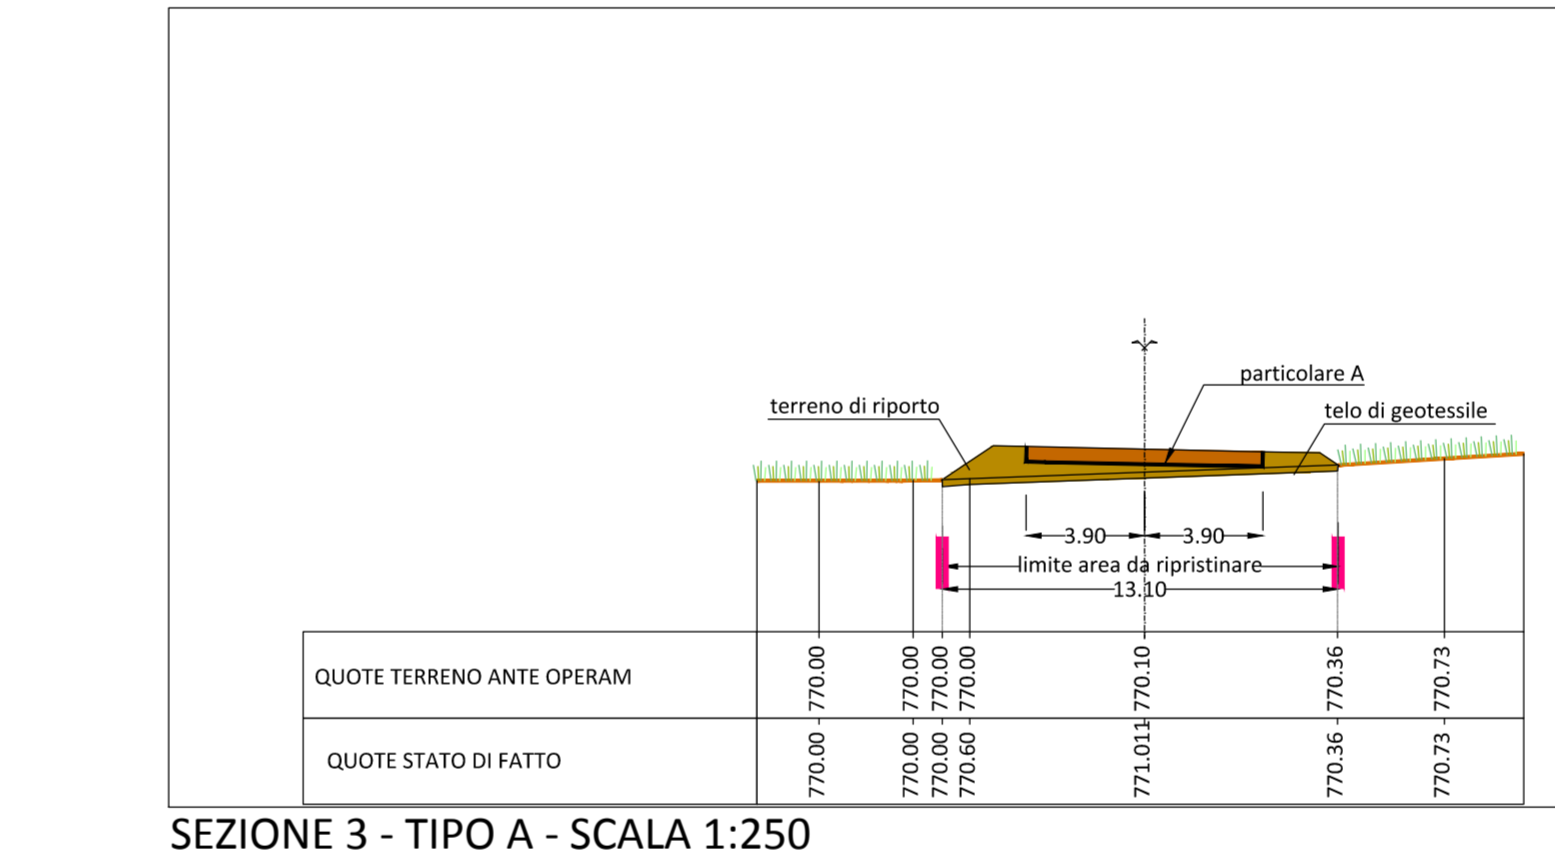
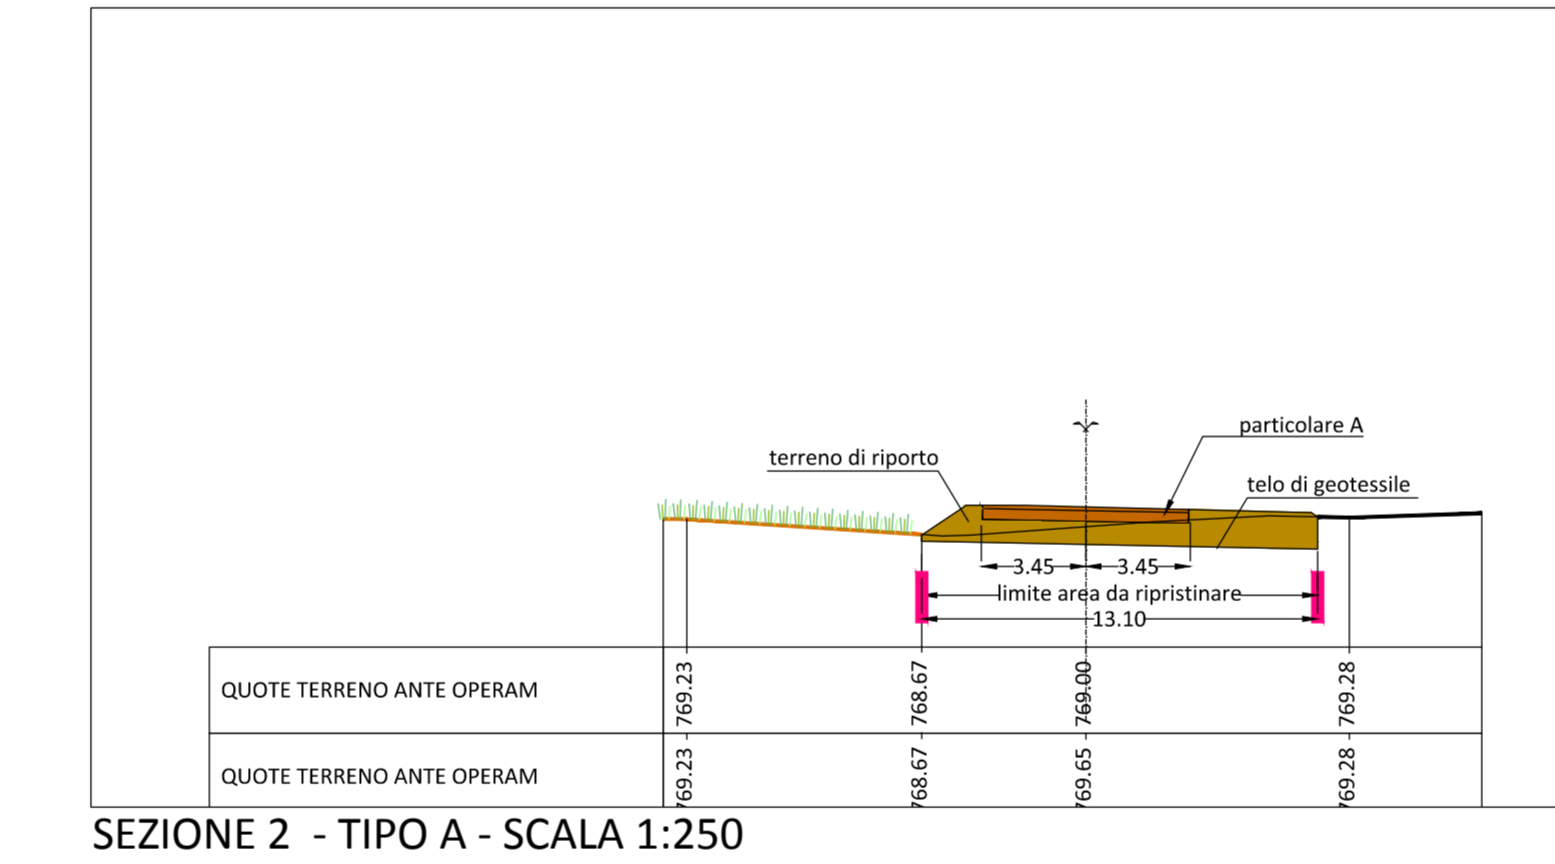


- LEGENDA**
- Delimitazione strada di cantiere (da progetto esecutivo)
 - Delimitazione effettiva strada di cantiere
 - Corso d'acqua
 - Asfalto
 - Pavimentazione: strato di base e strato di fondazione in misto 50 cm
 - Terreno di riporto
 - Attraversamento del fosso
 - Profilo AO
 - Profilo CO
 - Asse di progetto
 - Vegetazione ripariale e/o boschiva
 - Perimetro particella catastale
 - 00 Identificativo particella catastale

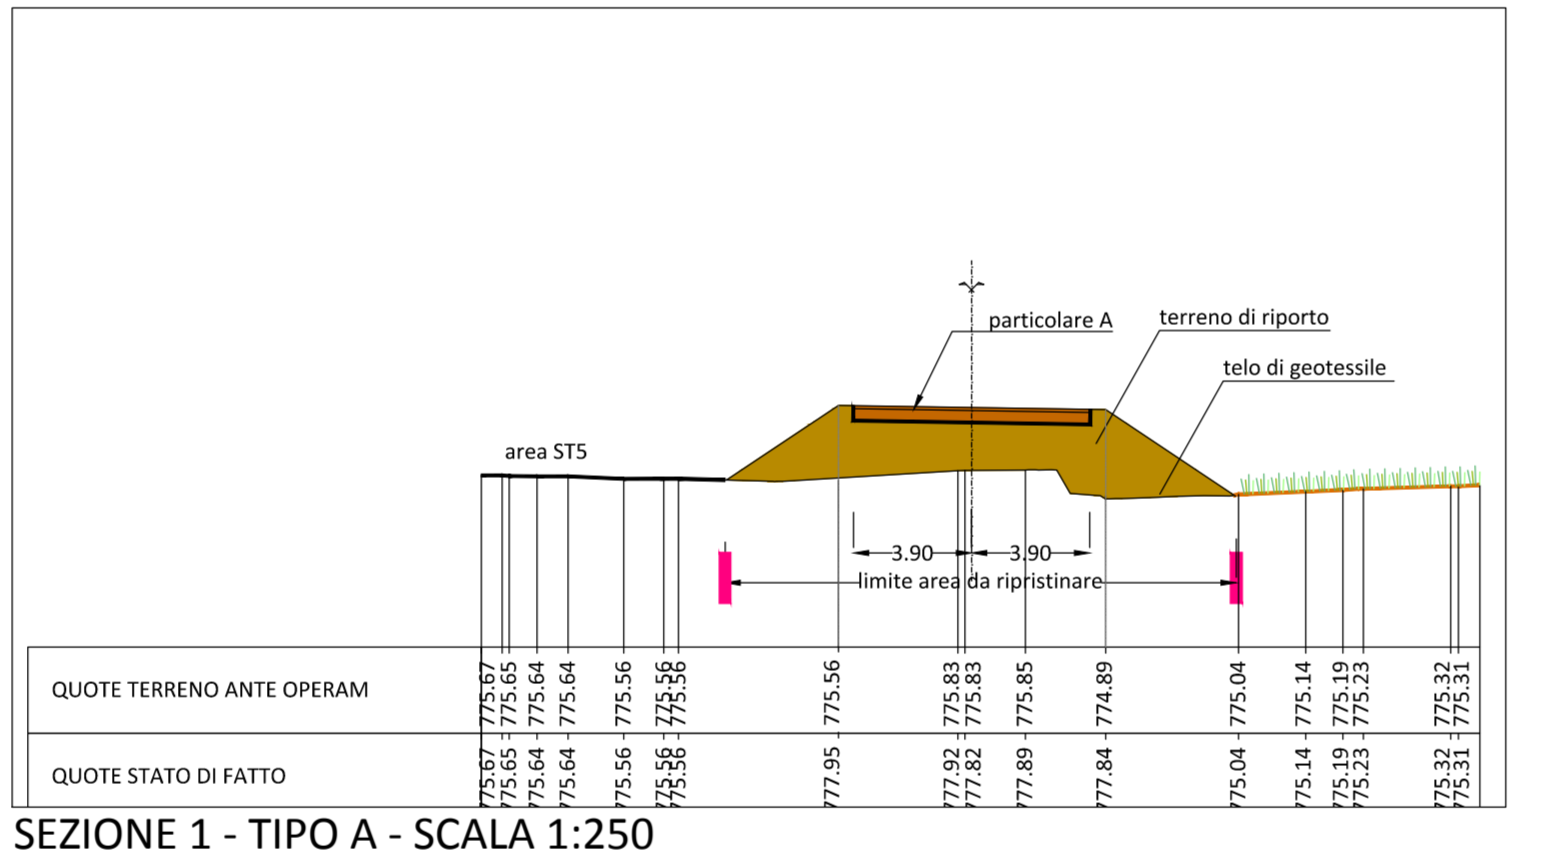

QUADRILATERO
Marche Umbria S.p.A.

ASSE VIARIO MARCHE-UMBRIA
E QUADRILATERO DI PENETRAZIONE INTERNA
MAXILOTTO 1

PROGETTO ESECUTIVO

Val di Chienti S.p.A.		E. RESPONSABILE DEL CONTRATTO GENERALE								
GRUPPO DI PROGETTAZIONE DEL PROGETTO ESECUTIVO APPROVATO		E. PROGETTISTA								
ATI: TECHNITAL s.p.a. (mandataria) EGS STRUCTURES & ENVIRONMENT S.A. SCS s.r.l. Società Italiana Consulenza Strade S.I.S. Studio di Ingegneria Stradale s.r.l. SOL Geologia Geotecnica Opere in sottoterraneo Difesa del territorio		E. GEODIOLLO E. RESPONSABILE DELLA CONFERENZA FUNZIONALE CON IL PROGETTO ESECUTIVO APPROVATO (AR: TECHNITAL-EGS-SOL-SGS-SCS)								
INTEGRAZIONE PRESTAZIONI SPEDAZIONE Dott. Ing. M. Raccosta IL GEOL. Dott. Geol. F. Ferrari		LA DIREZIONE LAVORI								
VISTO: RESPONSABILE DEL PROCESSIONO Dott. Ing. Vincenzo Lamma		VISTO: COORDINATORE DELLA SICUREZZA IN FASE DI ESECUZIONE Dott. Ing. Vincenzo Lamma								
SUBLOTTO 2.1: S.S. 77 "VAL DI CHIENTI" TRONCO PONTELATRAVE - FOLIGNO TRATTO VALMONTRE - GALLERIA MUCCIA (esclusa galleria) RIPRISTINO VIABILITA' SECONDARIA - STRADA 15 STATO DI FATTO: RILIEVO (Ortofoto, Planimetria, Profilo e Sezioni tipo)										
Codice Unico di Progetto (DPR F12C03000050010) (Decreto Cir. 12/2004)		REVISIONE								
<table border="1" style="font-size: small;"> <tr> <th>DATA</th> <th>REDAZIONE</th> <th>VERIFICAZIONE</th> <th>APPROVAZIONE</th> </tr> <tr> <td>29.05.2015</td> <td>Scammarini C.</td> <td>Mandorini G.</td> <td>Lombardi R.</td> </tr> </table>		DATA	REDAZIONE	VERIFICAZIONE	APPROVAZIONE	29.05.2015	Scammarini C.	Mandorini G.	Lombardi R.	FOLIO
DATA	REDAZIONE	VERIFICAZIONE	APPROVAZIONE							
29.05.2015	Scammarini C.	Mandorini G.	Lombardi R.							
<table border="1" style="font-size: small;"> <tr> <th>REVISIONE</th> <th>FOGLIO</th> <th>SCALA</th> </tr> <tr> <td>A</td> <td>1</td> <td>1:1000</td> </tr> </table>		REVISIONE	FOGLIO	SCALA	A	1	1:1000	SCALA		
REVISIONE	FOGLIO	SCALA								
A	1	1:1000								
DESCRIZIONE		APPROVATO								