




SEZIONE 1 - SCALA 1:250

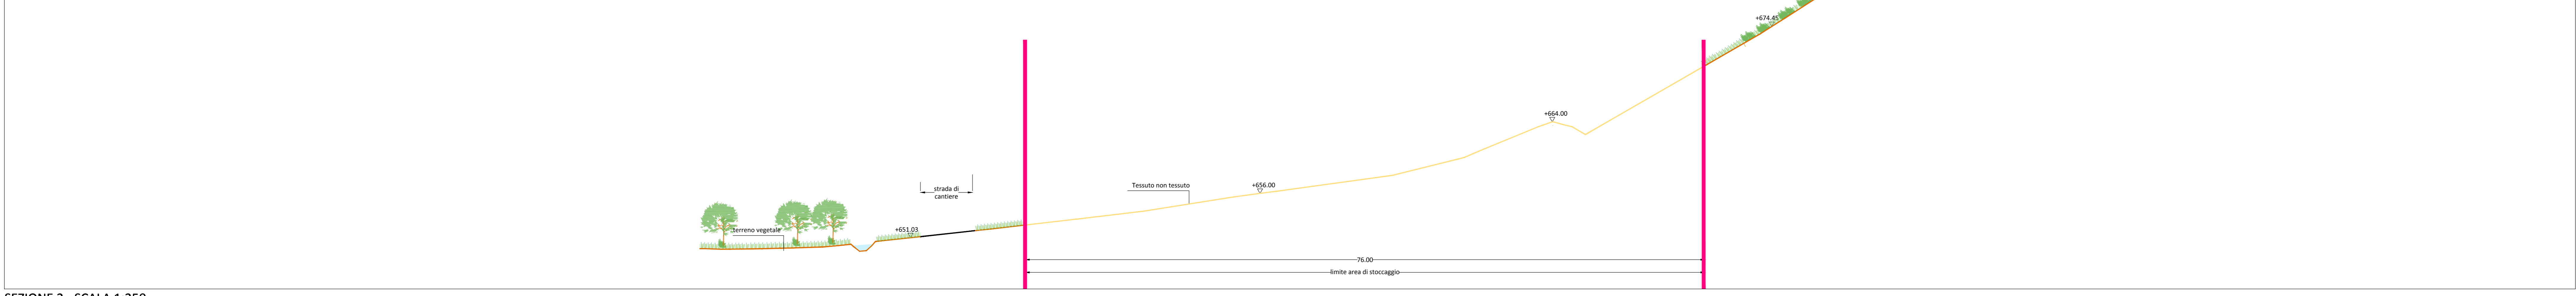

SEZIONE 2 - SCALA 1:250

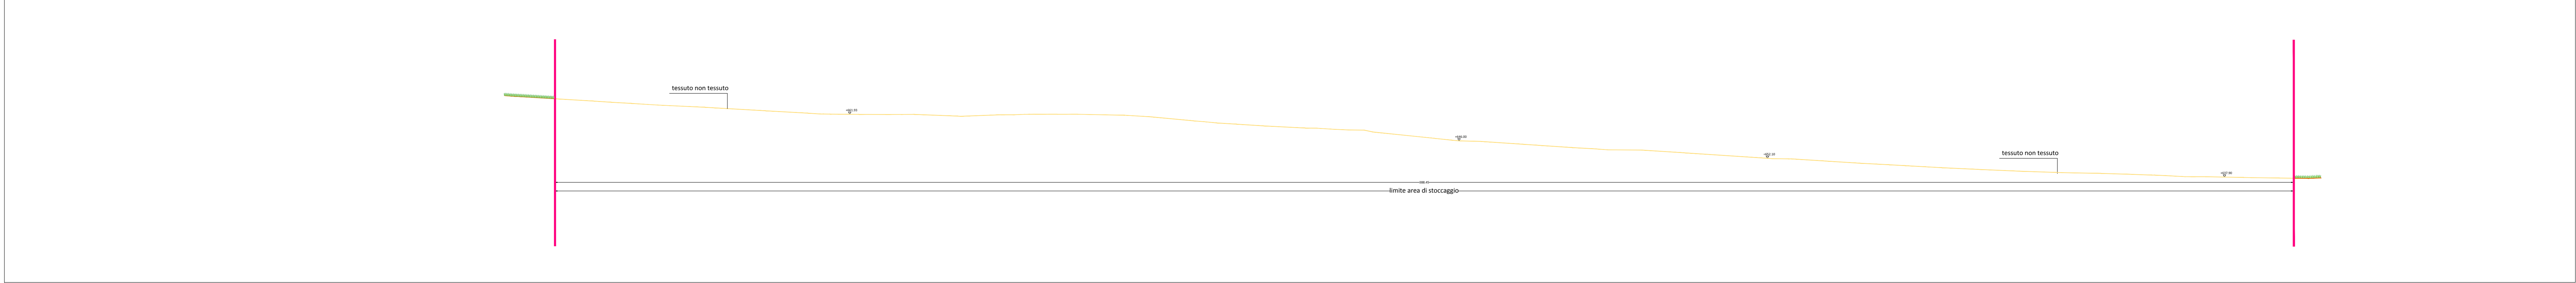

SEZIONE 3 - SCALA 1:500

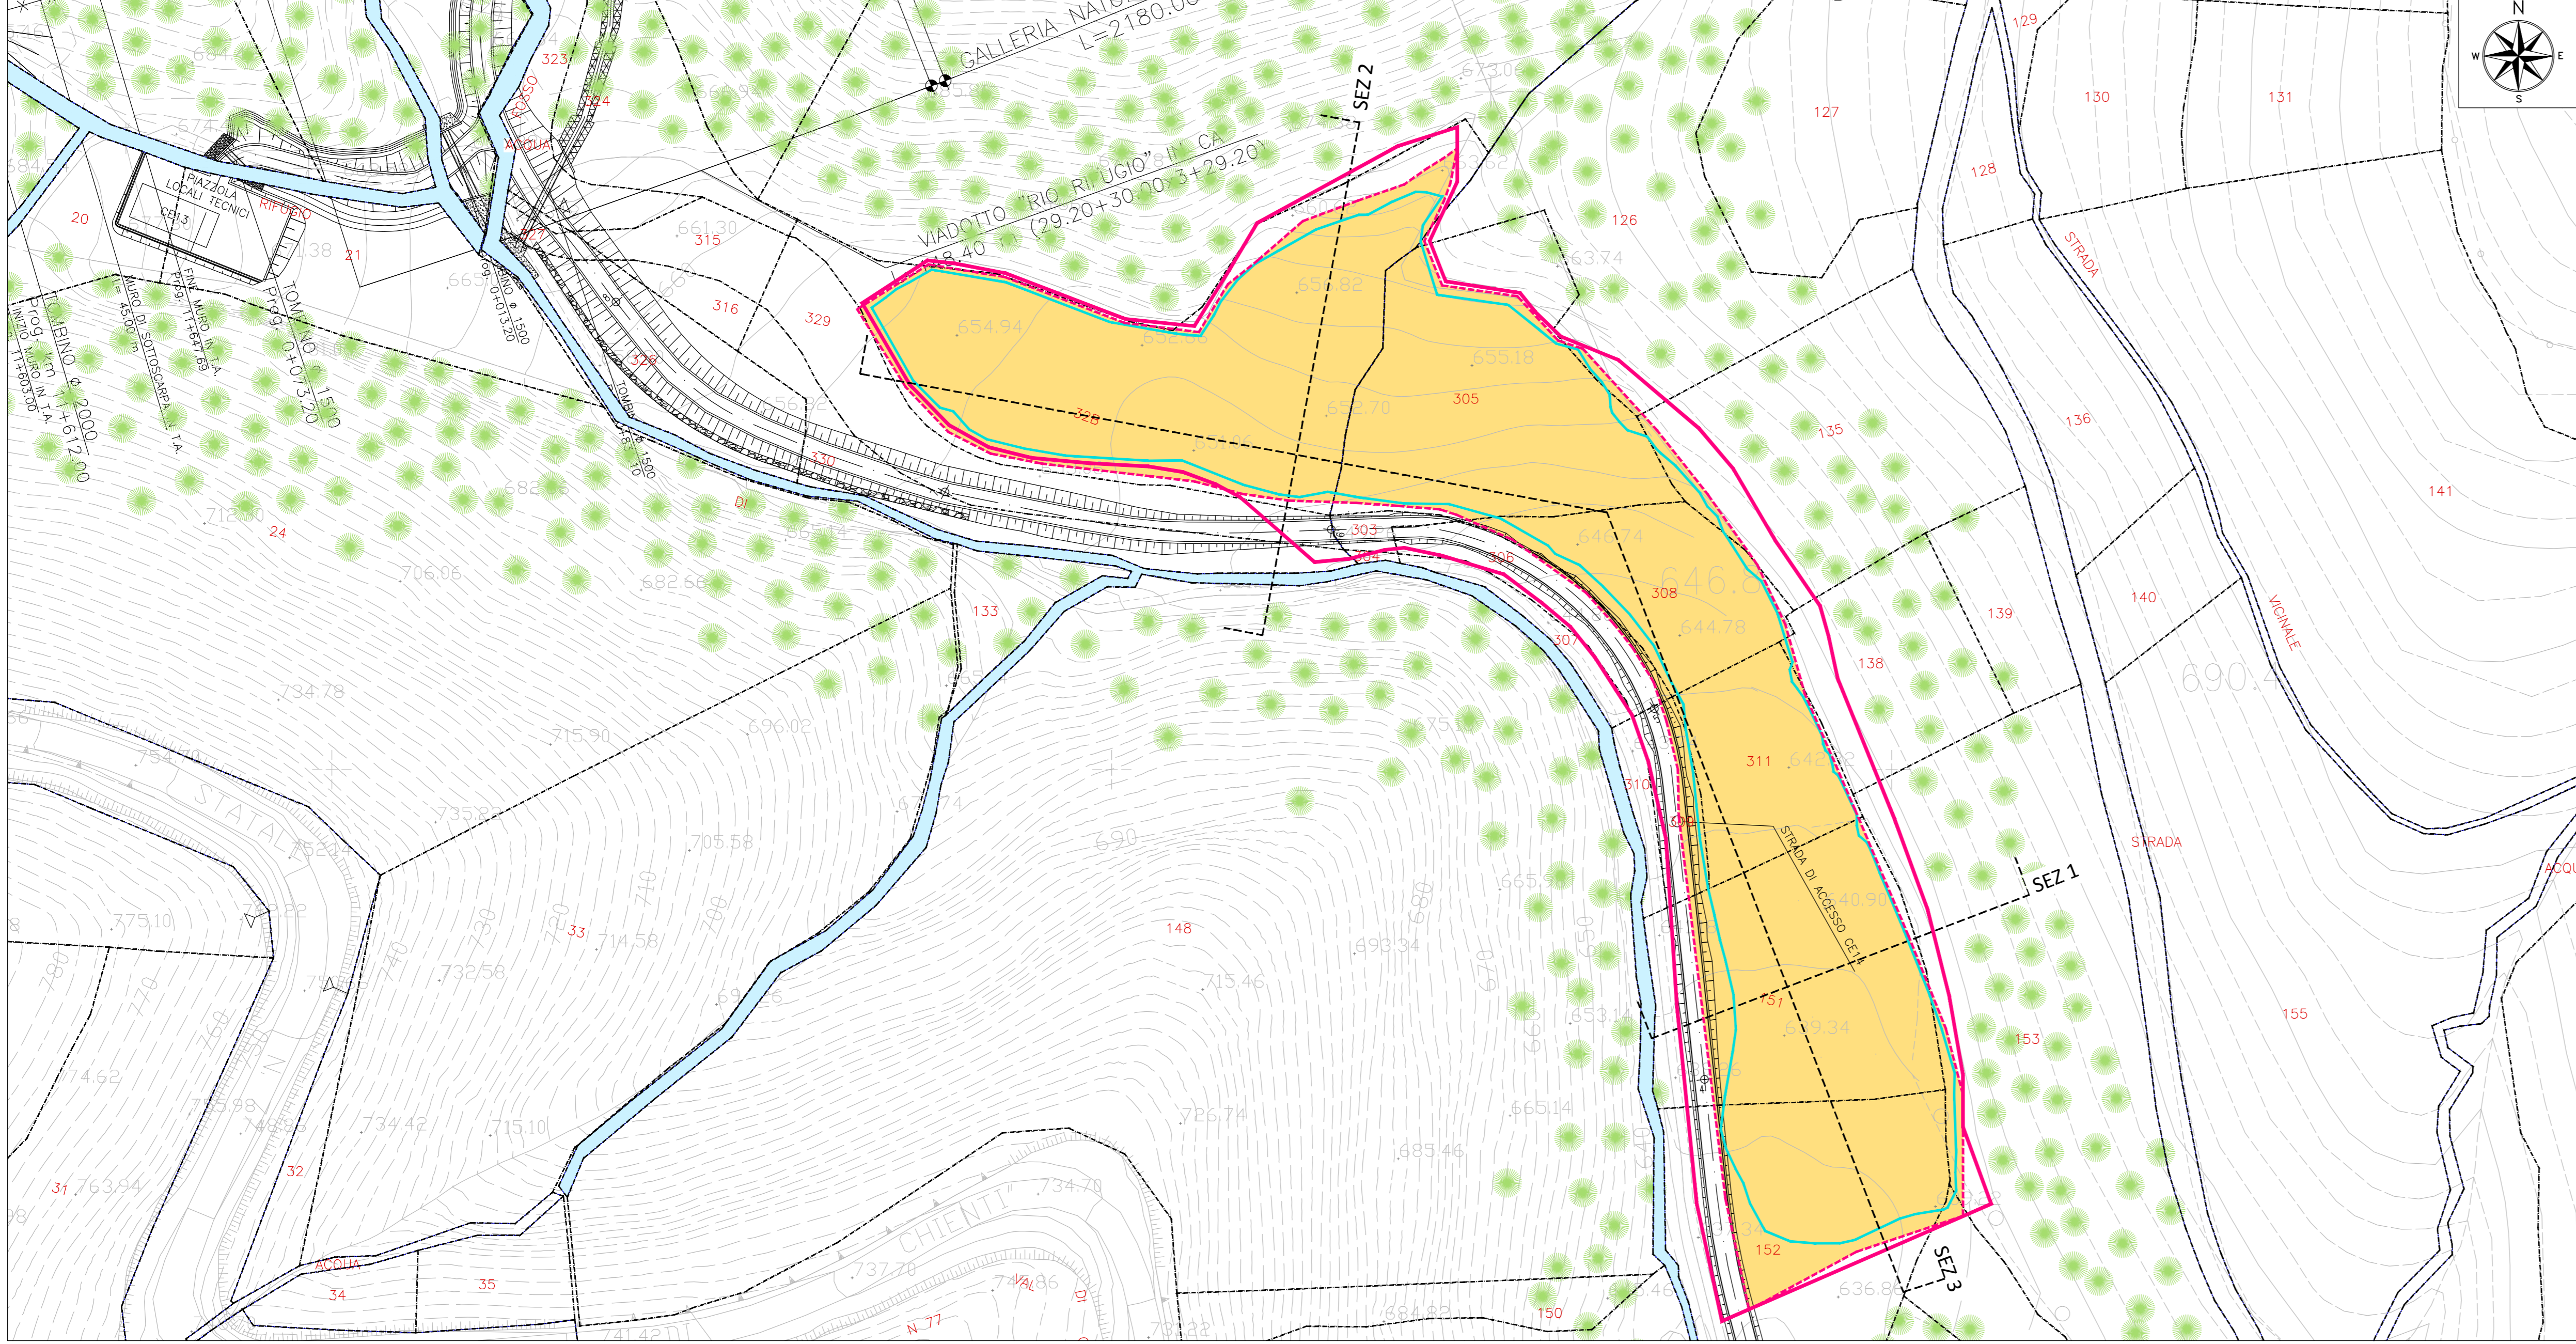

PLANIMETRIA DELLO STATO DI FATTO - SCALA 1:1000

**LEGENDA**

- Delimitazione area di stoccaggio (da PEA)
- Delimitazione effettiva area di stoccaggio
- Corso d'acqua
- Tessuto non tessuto
- Materiali di consumo
- Vegetazione ripariale e/o boschiva
- Perimetro particella catastale
- 00 Identificativo particella catastale



ORTOFOTO DELLO STATO DI FATTO - SCALA 1:2000

**QUADRILATERO**  
Marche Umbria S.p.A.

ASSE VIARIO MARCHE-UMBRIA  
E QUADRILATERO DI PENETRAZIONE INTERNA  
MAXILOTTI 1

**PROGETTO ESECUTIVO**

<p>CONTRAENTE GENERALE</p> <p style="text-align: center;"><b>Val di Chienti</b> S.p.A.</p>	<p>IL RESPONSABILE DEL CONTRAENTE GENERALE</p> <p>IL PROGETTISTA</p> <p style="text-align: center;"><b>tce</b> technical consultant engineers s.r.l.</p> <p>IL GEOLOGO</p> <p style="text-align: center;">Dott. Ing. M. Raccosta</p> <p>IL RESPONSABILE DELLA CONGRUENZA FUNZIONALE CON IL PROGETTO ESECUTIVO APPROVATO (ART. TECNICA-EGG-SOL-SEP-SPCS)</p> <p>LA DIREZIONE LAVORI</p>
<p>GRUPPO DI PROGETTAZIONE DEL PROGETTO ESECUTIVO APPROVATO</p> <p>ATI: TECHNITAL s.p.a. (mandataria) EGS STRUCTURES &amp; ENVIRONMENT S.A. SICS s.r.l. Società Italiana Consulenza Strade S.I.S. Studio di Ingegneria Stradale s.r.l. SOL Geologia Geotecnica Opere in sottoterraneo Difesa del territorio</p> <p>INTEGRAZIONE PRESTAZIONI SPECIALISTICHE</p> <p>IL GEOLOGO</p> <p style="text-align: center;">Dott. Geol. F. Ferrari</p> <p>IL RESPONSABILE DEL PROCEDIMENTO</p> <p style="text-align: center;">Dott. Ing. Vincenzo Lomma</p>	<p>IL RESPONSABILE DELLA SICUREZZA IN FASE DI ESECUZIONE</p>

SUBLOTTO 2.1: S.S. 77 "VAL DI CHIENTI" TRONCO PONTELATRAVE - FOLIGNO  
TRATTO VALMENOTRE - GALLERIA MUCCIA (esclusa galleria)

RIPRISTINO DELLE AREE DI CANTIERE - AREA S3  
STATO DI FATTO: RILIEVO  
( PLANIMETRIA, SEZIONI E ORTOFOTO)

Codice Unico di Progetto: COP12CD3000050011 ex F12CD3000050010 (Amministrazione OPE 20/04/2015)										
DATA	LAZI	STATO	SETTORI	PROG.	QUADRO	TRAC.	IN. PROG.	REVISIONE	FOGLIO	SCALA
07/03/2015	A2	E	P	CA40100	CAN	PLA	039	A	1/1	1/1
D										
C										
B										
A	EMMISSIONE									
REV.										
	DESCRIZIONE	DATA	REDATTO	VERIFICATO	APPROVATO	APPROVATO RESP. TECNICO ANS				