



SEZIONE 1 - SCALA 1:250

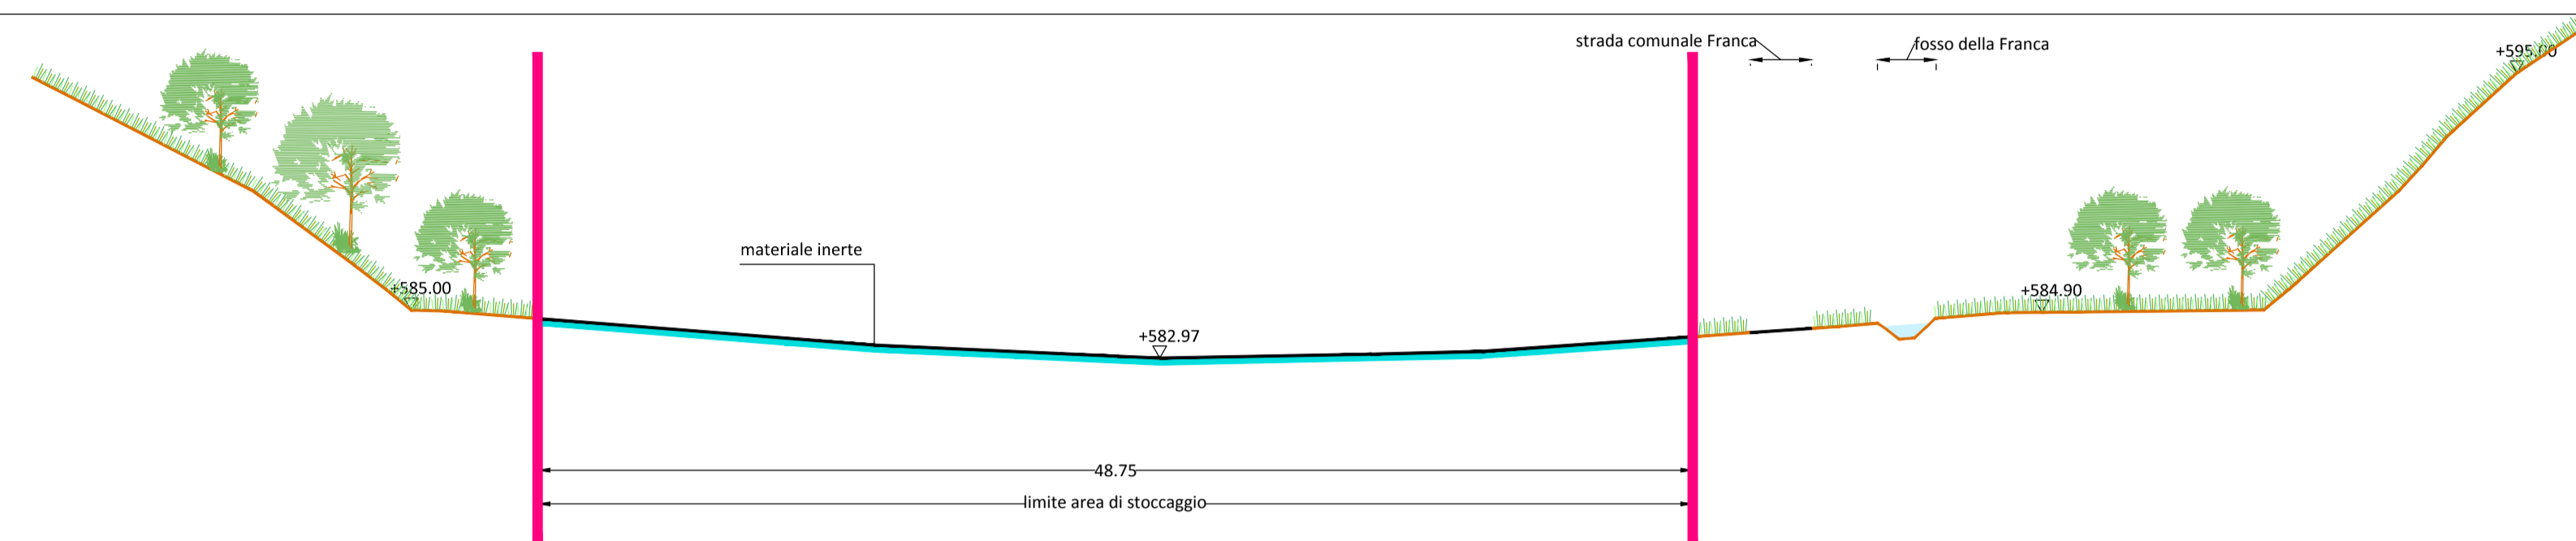

SEZIONE 2 - SCALA 1:250

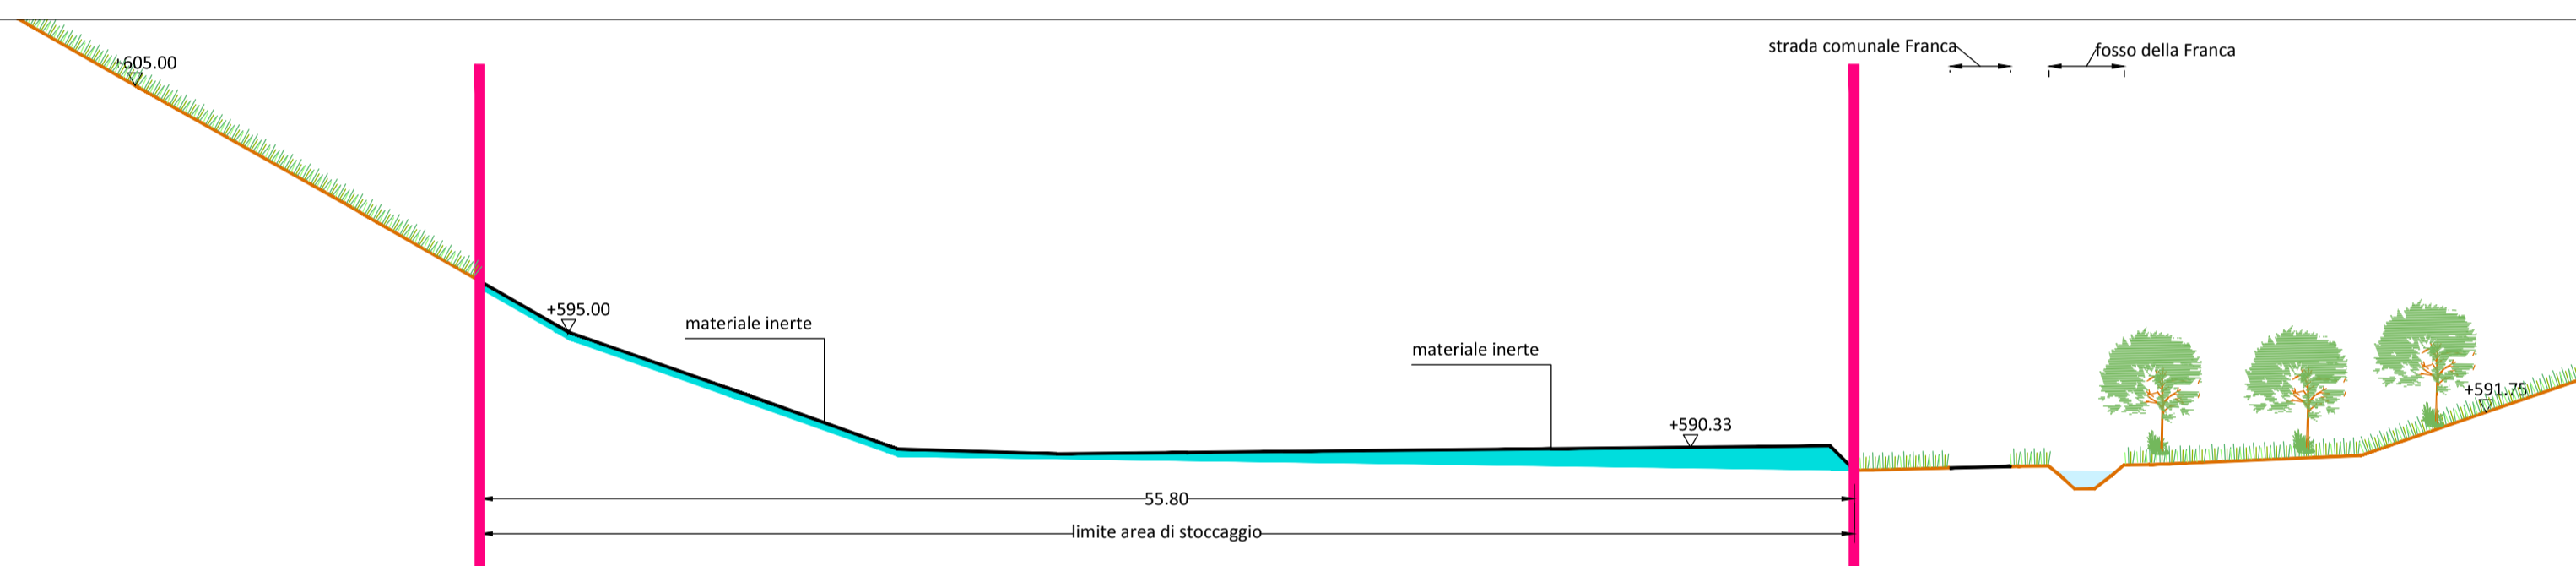

SEZIONE 3 - SCALA 1:250



PLANIMETRIA DELLO STATO DI FATTO - SCALA 1:1000

**LEGENDA**

- Delimitazione area di stoccaggio (da PEA)
- Delimitazione effettiva area di stoccaggio
- Corso d'acqua
- Materiale inerte da movimentare
- Materiali di consumo
- Vegetazione ripariale e/o boschiva
- perimetro particella catastale
- 00 identificativo particella catastale



ORTOFOTO DELLO STATO DI FATTO - SCALA 1:2000



ASSE VIARIO MARCHE-UMBRIA  
E QUADRILATERO DI PENETRAZIONE INTERNA  
MAXILOTTO 1

PROGETTO ESECUTIVO

CONTRAENTE GENERALE		IL RESPONSABILE DEL CONTRAENTE GENERALE	
<b>Val di Chienti</b> S.p.A.			
GRUPPO DI PROGETTAZIONE DEL PROGETTO ESECUTIVO APPROVATO		IL PROGETTISTA	
ATI: TECHNITAL s.p.a. (mandataria) EGIS STRUCTURES & ENVIRONNEMENT S.A. SICS s.r.l. Società Italiana Consulenza Strade S.I.S. Studio di Ingegneria Stradale s.r.l. SOIL Geologia Geotecnica Opere in sotterraneo Difesa del territorio		 	
INTEGRAZIONE PRESTAZIONI SPECIALISTICHE <i>Dott. Ing. M. Raccosta</i>		IL GEOLOGO	
IL GEOLOGO <i>Dott. Geol. F. Ferrari</i>		IL RESPONSABILE DELLA CONGRUENZA FUNZIONALE CON IL PROGETTO ESECUTIVO APPROVATO (ATI: TECHNITAL-EGIS-SOIL-SIS-SICS)	
VISTO: IL RESPONSABILE DEL PROCEDIMENTO	VISTO: IL COORDINATORE DELLA SICUREZZA IN FASE DI ESECUZIONE	LA DIREZIONE LAVORI	
<i>Dott. Ing. Vincenzo Lomma</i>			

SUBLOTTO 2.1: S.S. 77 "VAL DI CHIENTI" TRONCO PONTELATRAVE - FOLIGNO  
TRATTO VALMENOTRE - GALLERIA MUCCIA (esclusa galleria)  
RIPRISTINO DELLE AREE DI CANTIERE - **AREA ST18**  
STATO DI FATTO: RILIEVO  
( PLANIMETRIA, SEZIONI E ORTOFOTO)

Codice Unico di Progetto (CUP) F12C03000050011 ex F12C03000050010 (comunicazione CIPE 20/04/2015)										REVISIONE	FOGLIO	SCALA
Operazione	Lotto	Stato	Settore	WBS	Disciplina	Tip. Doc.	N. Progress.					
L0703	A2	E	P	CA40100	CAN	PLA	036	A				
D												
C												
B												
A	EMISSIONE						31.07.2015	Capozzo E.	Mandarini G.	Lamberti R.		
REV.	DESCRIZIONE		DATA	REDATO	VERIFICATO	APPROVATO	APPROVATO RESP. TECNICO ANAS					