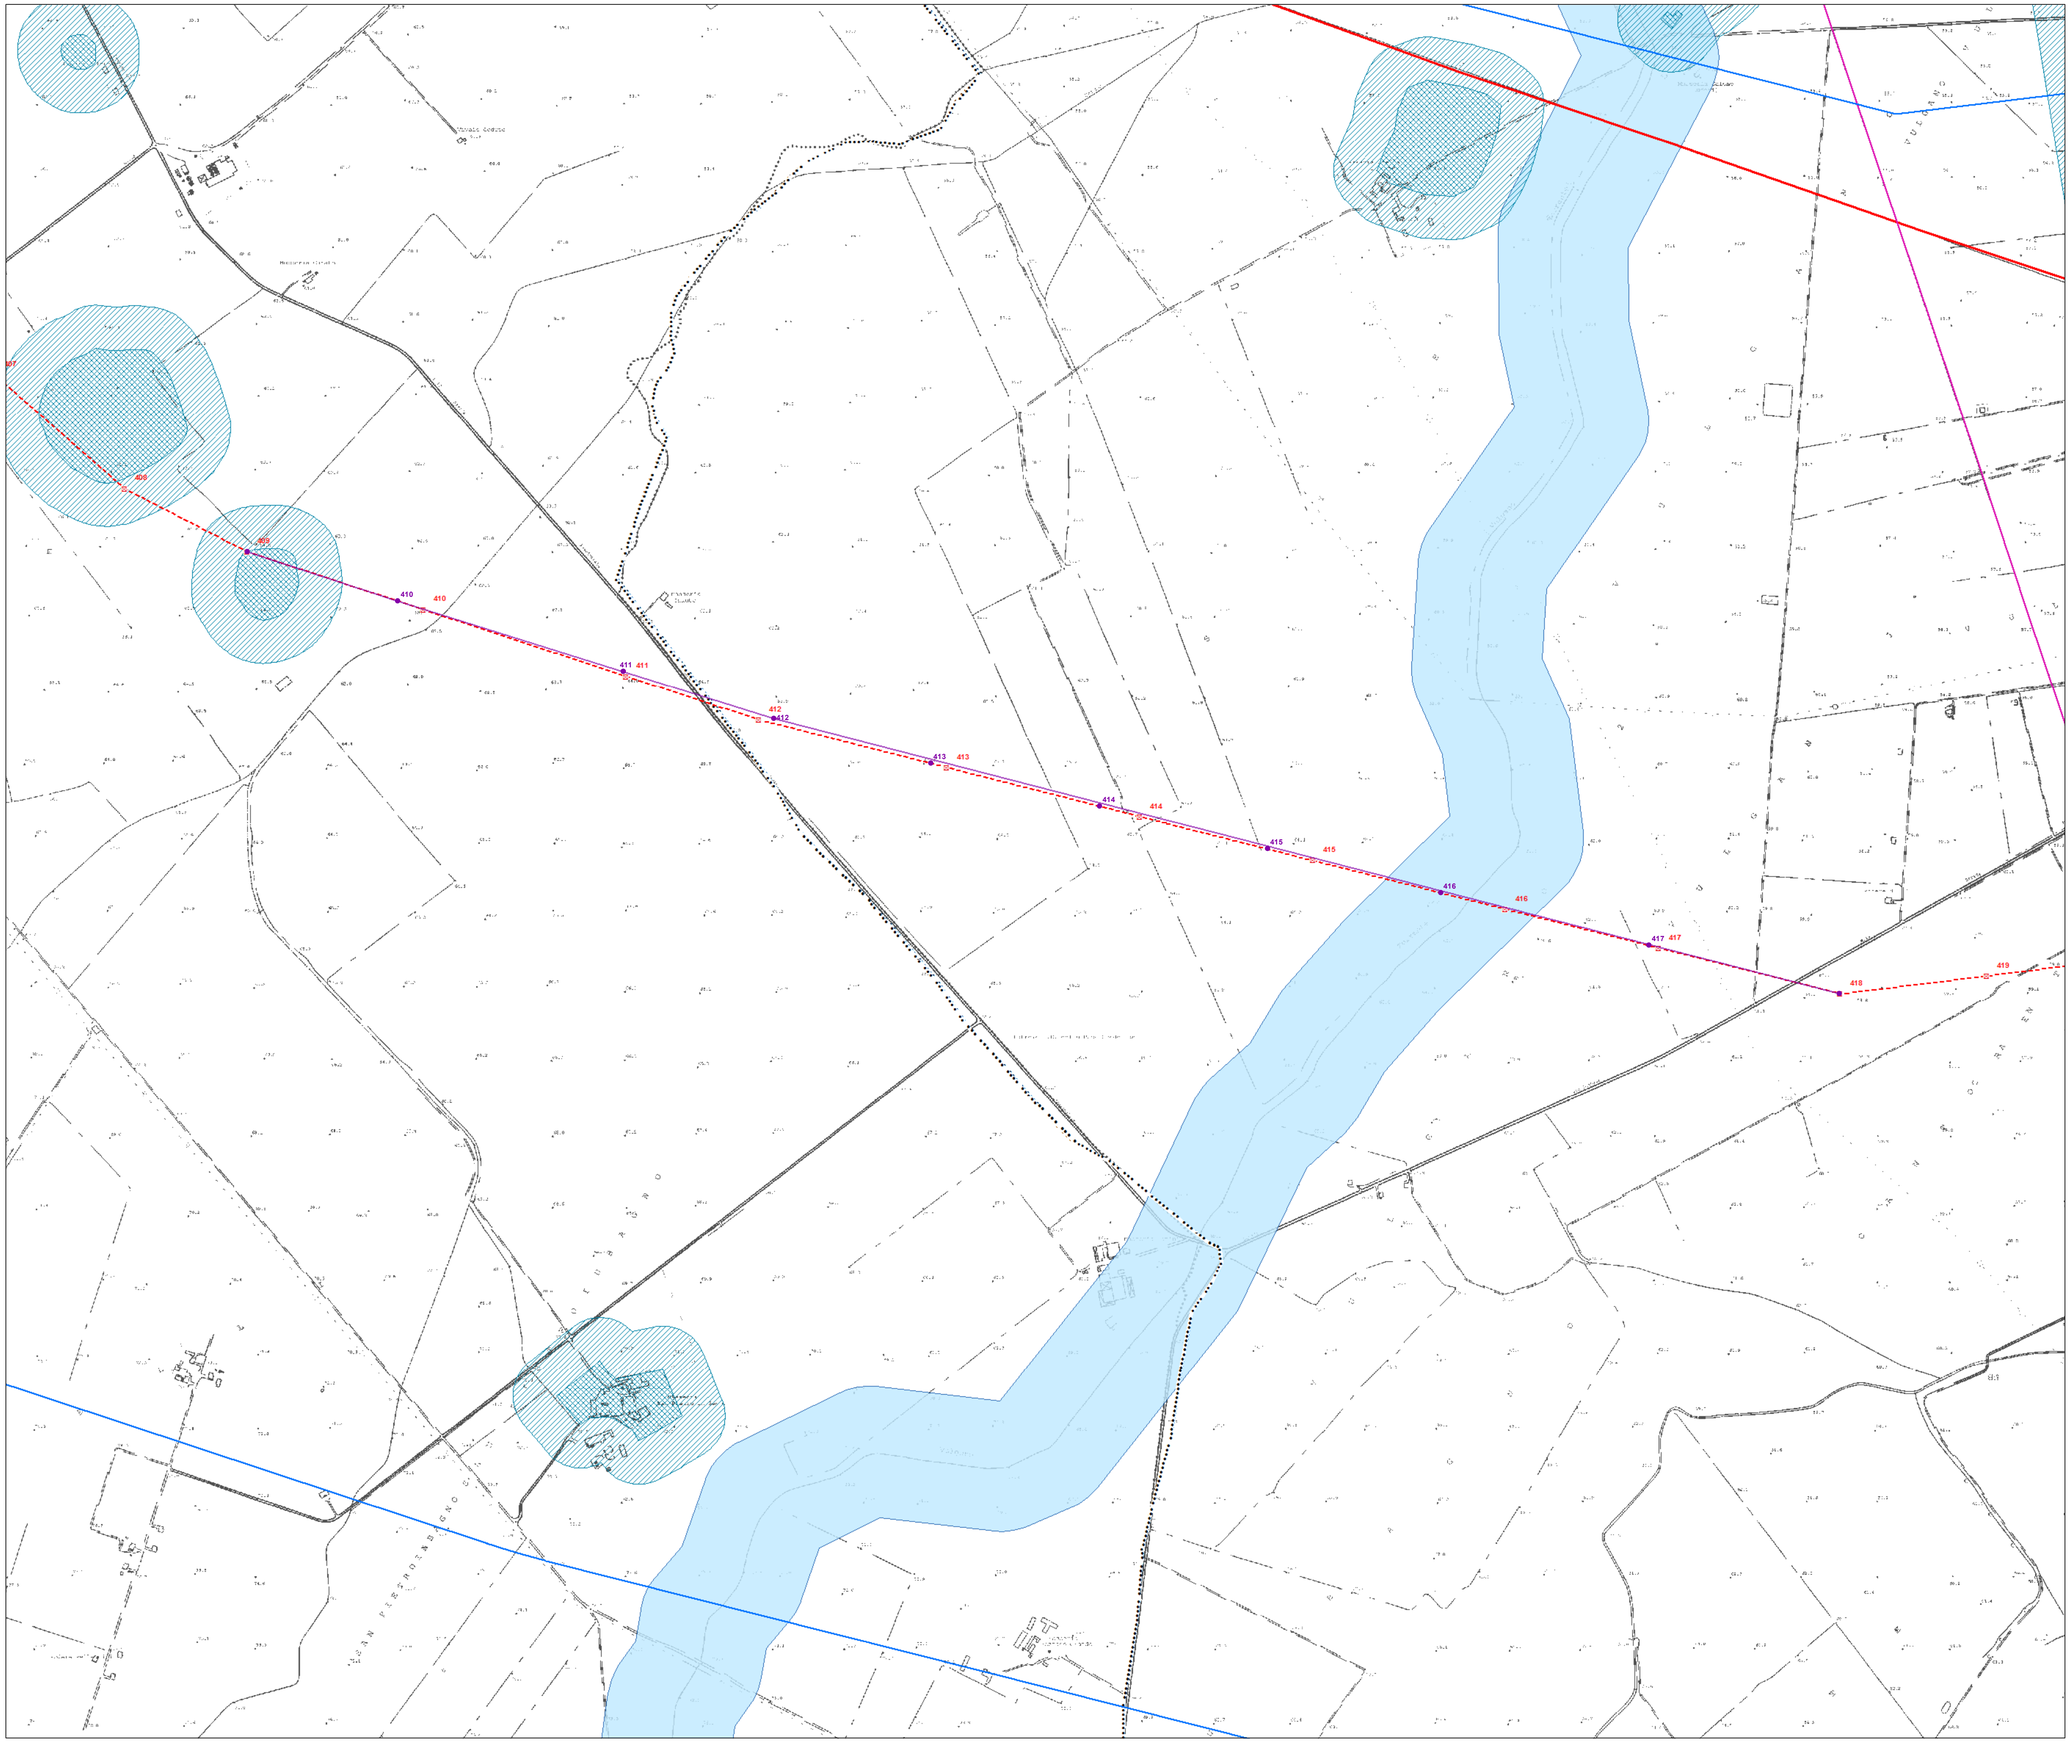

alternative al progetto SIA

- nuovo sostegno
- sostegno esistente
- sostegno demolito
- nuovo tracciato a 380 kV in doppia terna
- nuovo tracciato a 380 kV in singola terna
- demolizione

ottimizzazioni

- nuovo sostegno
- nuova linea a 380 kV

tracciati SIA

- nuovo sostegno
- sostegno esistente
- nuovo elettrodotto a 380 kV in doppia terna
- nuovo elettrodotto a 380 kV in singola terna
- demolizione
- variante aerea
- linea oggetto di iter autorizzativo distinto

impianti esistenti

- Stazione 380 kV RTN
- Stazione 150 kV RTN
- Allacciamento
- Cabina Utente
- Stazione non RTN e Cabina Primaria
- Centrale Termoelettrica
- Centrale Idroelettrica
- Centrale Eolica

linee elettriche esistenti

- 380 kV Aerea RTN
- 380 kV Aerea non RTN
- 150 kV Cavo RTN
- 150 kV Aerea non RTN
- 150 kV Cavo non RTN
- Stazione elettrica esistente

- buffer di 2 Km dal tracciato
- limite comunale

PTPAAV Molise

- L.431art.1 lett. a.c. (Territori costieri, fiumi, etc.)
- L.431art.1 lett.g (Boschi)
- Vincolo Idrogeologico R.D. 3267/23
- L.431art.1 lett. m (Zone archeologiche)
- Tratturo (L.1089/39)
- Vincolo archeologico (L.1089/39)
- Vincolo idrogeologico R.D. 3267/23
- Vincolo paesaggistico (L.1497/39 art.1 e L.431/85)
- elementi archeologici e architettonici
- tratturi e percorsi secondari
- Immobili ed aree di notevole interesse pubblico (Art.136 del D.Lgs. 42/2004 e smi)

PTPR Puglia

- Immobili e aree di notevole interesse pubblico
- Zone gravate da usi civici
- Zone di interesse archeologico
- Città consolidata
- a) Siti interessati da beni storico-culturali
- b) Aree appartenenti alla rete dei tratturi
- Area di rispetto delle componenti culturali e insediative
- Paesaggi rurali

PTCP Chieti

- Vincolo idrogeologico R.D. 3267/23 per la Provincia di Chieti

Vincoli nazionali

- Aree tutelate per legge (Art.142 del D.Lgs. 42/2004 e smi)
- Immobili ed aree di notevole interesse pubblico (Art.136 del D.Lgs. 42/2004 e smi)

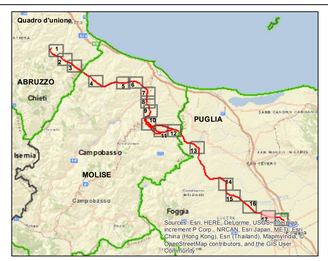

0 125 250 500 750 m

N

REVISIONE					
00	dicembre 2015	prima emissione	P.Curatolo	A. Sarrapica ING-SI-SAM	N. Rosabene ING-SI-SAM
N.	DATA	DESCRIZIONE	ELABORATO	VERIFICATO	APPROVATO

CODIFICA DELL'ELABORATO

DEER11013BSA00611_1_4 Tav 17/18

Terna Rete Italia — TERNA GROUP

TITOLO

Elettrodotto 380 kV in DT "Gissi-Larino-Foggia"

Integrazioni volontarie allo Studio di Impatto Ambientale

Carta della pianificazione regionale: vincoli e beni paesaggistici (PTPR Puglia, PTPAVV Molise)

NOME DEL FILE	FORMATO	SCALA	FOGLIO
DEER110138SA00611_1_4_17	A0	1:5.000	17 / 18

Golder Associates

Questo documento contiene informazioni di proprietà Terna SpA e deve essere utilizzato esclusivamente dal destinatario in relazione alle finalità per le quali è stato ricevuto. E' vietata qualsiasi forma di riproduzione o divulgazione senza l'esplicito consenso di Terna SpA.
This document contains information proprietary to TERNA S.p.A. and it will have to be used exclusively for the purposes for which it has been furnished. Whichever shape of spreading or reproduction without the written permission of TERNA S.p.A. is prohibit.