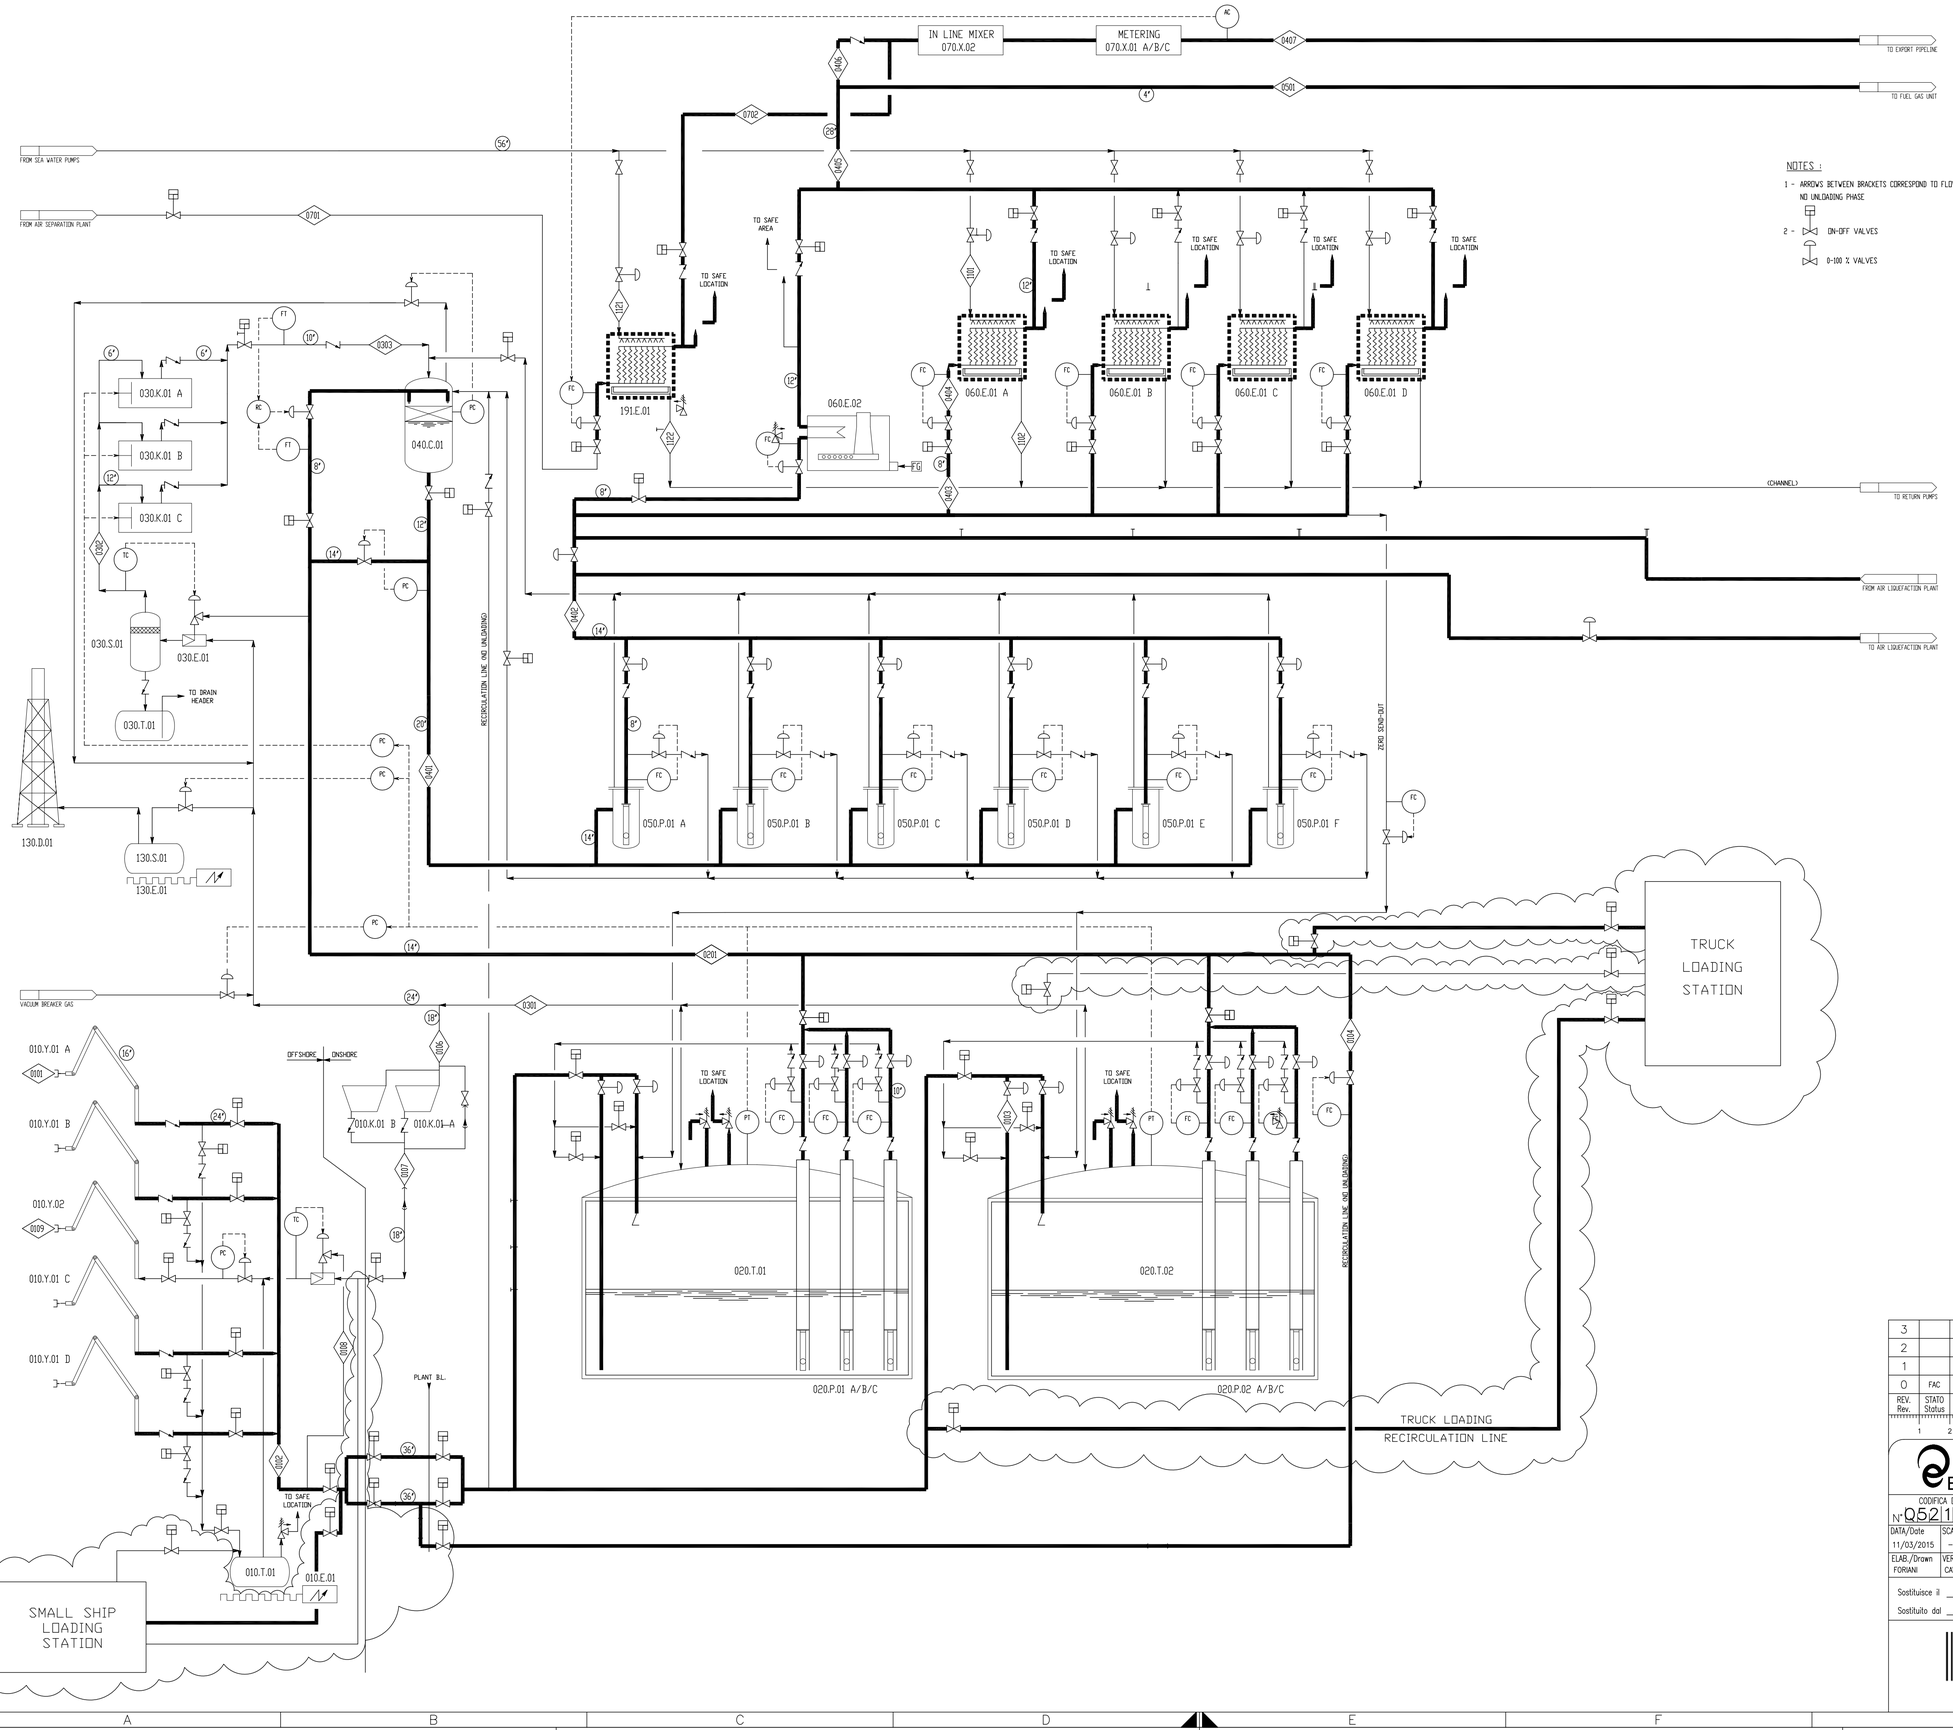

NOTES :

1 - ARROWS BETWEEN BRACKETS CORRESPOND TO FLOW DURING NO UNLOADING PHASE

2 - ON-OFF VALVES

0-100 % VALVES

010.E.01	LNG DRAIN DRUM HEATER
010.E.02	JETY DESUPERHEATER
010.K.01 A/B	GAS RETURN BLOWER
010.T.01	JETTY LNG DRAIN DRUM
010.Y.01 A/B/C/D	LNG UNLOADING ARMS
010.Y.02	NG RETURN ARM
020.T.01	LNG STORAGE TANK
020.T.02	LNG STORAGE TANK
020.P.01 A/B/C	LNG IN TANK PUMPS
020.P.02 A/B/C	LNG IN TANK PUMPS
130.D.01	FLARE
130.S.01	FLARE KO-DRUM
130.E.01	FLARE K.O. DRUM HEATER
030.E.01	BOG DESUPERHEATER
030.S.01	BOG COMPRESSOR SUCTION DRUM
030.K.01 A/B/C	BOIL OFF GAS COMPRESSORS
030.T.01	LP DRAIN DRUM
040.C.01	BOIL OFF GAS RECONDENSER
050.P.01 A/B/C/D/E/F	HP SEND OUT PUMPS
060.E.01 A/B/C/D	LNG OPEN RACK VAPORIZERS (ORV)
060.E.02	SUBMERGED COMBUSTION VAPORISER (SCV)
070.X.01 A/B/C	METERING LINES PACKAGE
070.X.02	IN LINE MIXER
191.E.01	NITROGEN OPEN RACK VAPORISERS (ORV)

REV. Rev.	STATO Status	DESCRIZIONE Description	DATA Date	ELABORATO Drawn	VERIFICATO Checked	APPROVATO Approved
3						
2						
1						
0	FAC	PRIMA EMISSIONE	11/03/2015	FORIANI	CAVANDOLI	BOZZOLASCO

Il presente disegno è di proprietà della EDISON S.p.A. Senza autorizzazione scritta della stessa non potrà essere comunque utilizzato per la costruzione dell'oggetto rappresentato né venire comunicato a terzi o riprodotto. La Società proprietaria tutela i propri diritti a rigore di legge.

EDISON

COMMITTENTE Client: GASL

CODIFICA DOC. / Doc. Number: N° Q521STUK0001

IMPIANTO/OPERA Plant: TERMINALE GNL ROSIGNANO

DATA/Date	SCALA/Scale	FOGLIO/Sheet
11/03/2015	–	1/1
ELAB./Drawn FORIANI	VERIF./Check. CAVANDOLI	APPR./Approv. BOZZOLASCO

Sostituisce il _____

Sostituito dal _____

TITOLO Title

PROCESS FLOW DIAGRAM IMPORT TERMINAL

Q521STUK001

Q521STUK001

Formato A1 – Scala Disegno: ...=...

Nome file: ..... Plottaggio: 1=1