



PLANIMETRIA STATO DI FATTO - SCALA 1:1000



ORTOFOTO STATO DI FATTO A MAGGIO 2013 - SCALA 1:1000

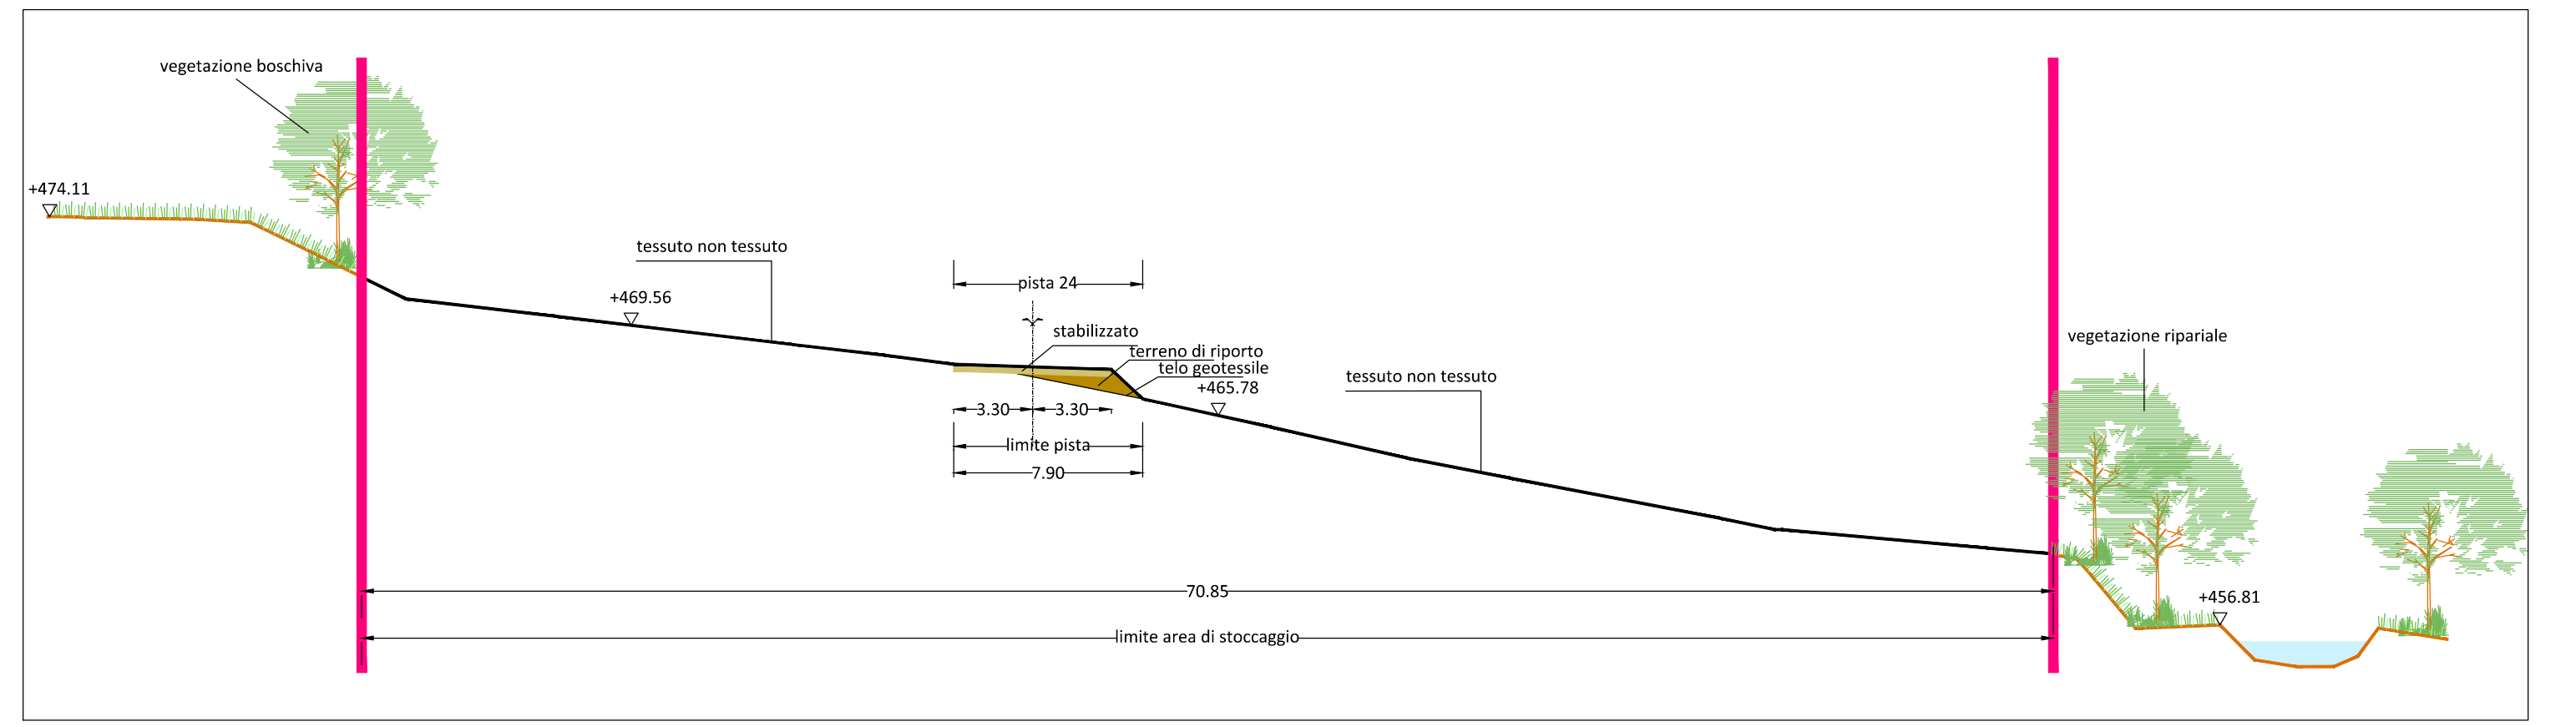


SEZIONE 1 - SCALA 1:250

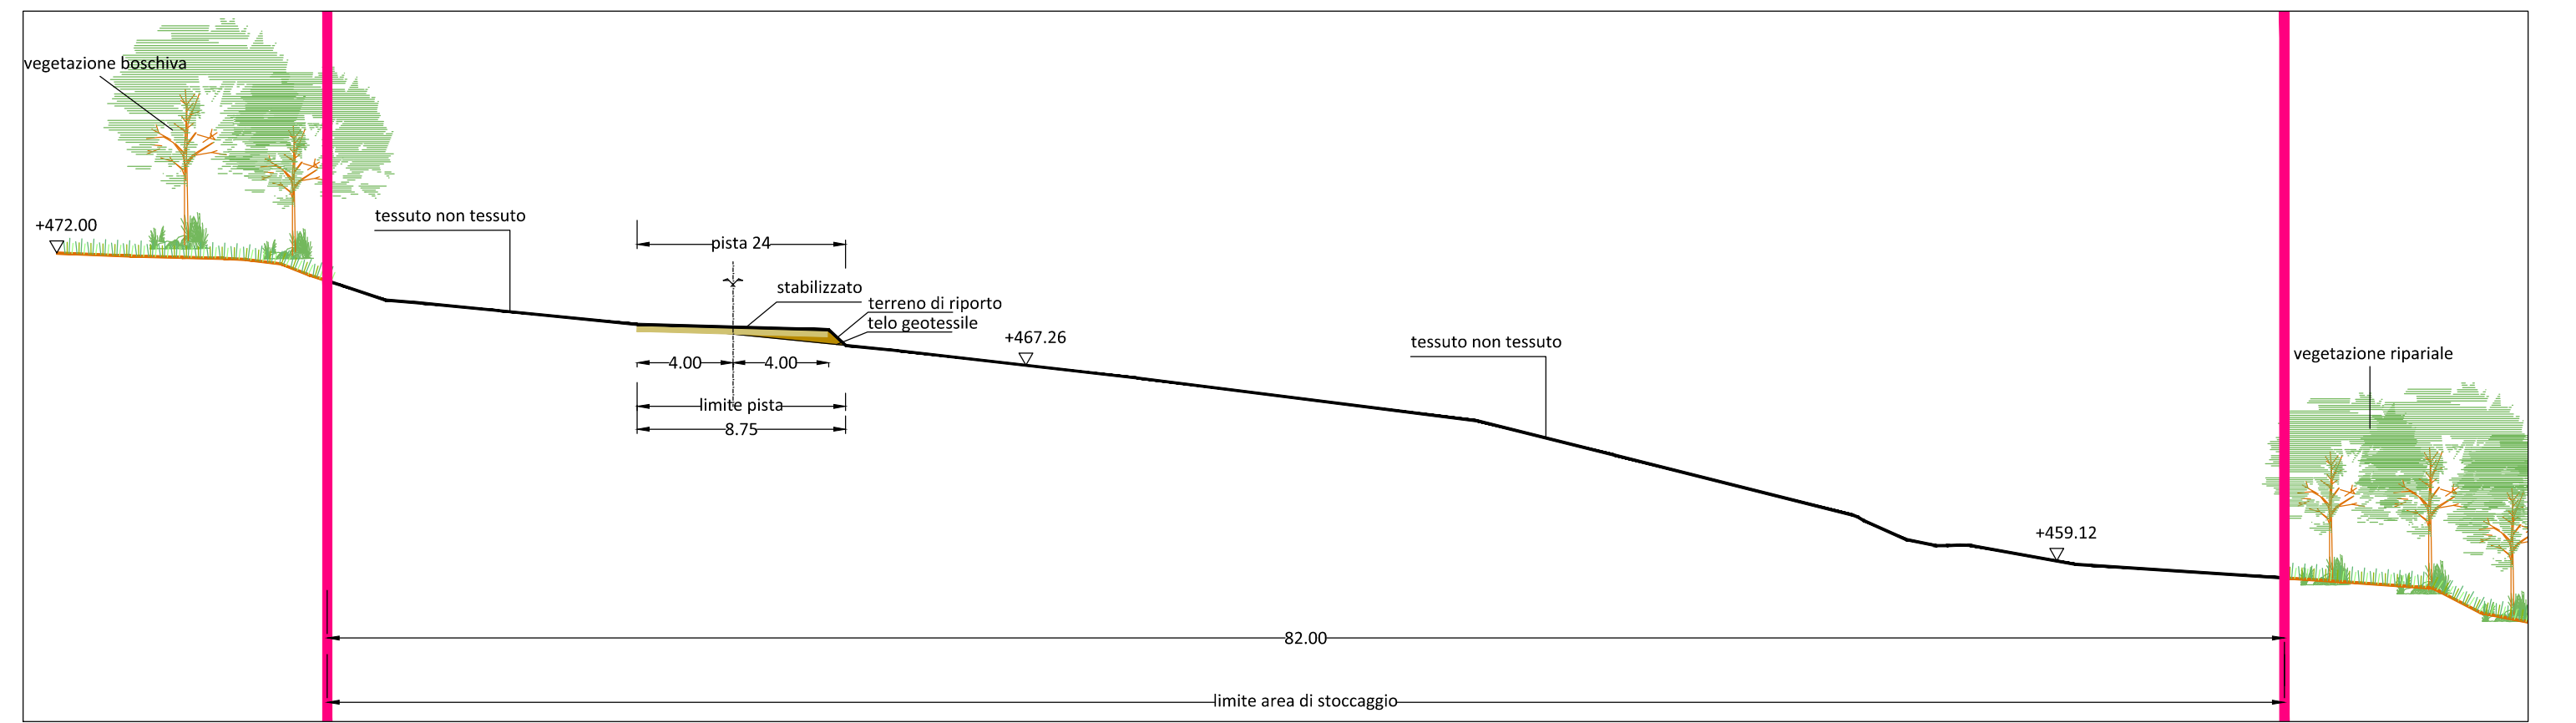


SEZIONE 2 - SCALA 1:250

**LEGENDA**

- Delimitazione area di stoccaggio (da progetto esecutivo)
- Delimitazione effettiva area di stoccaggio
- Tessuto non tessuto
- Viabilità di cantiere in stabilizzato da movimentare
- Terreno di riporto
- Corso d'acqua
- Materiali di consumo
- Vegetazione ripariale e/o boschiva
- Perimetro particella catastale
- 00 Identificativo particella catastale

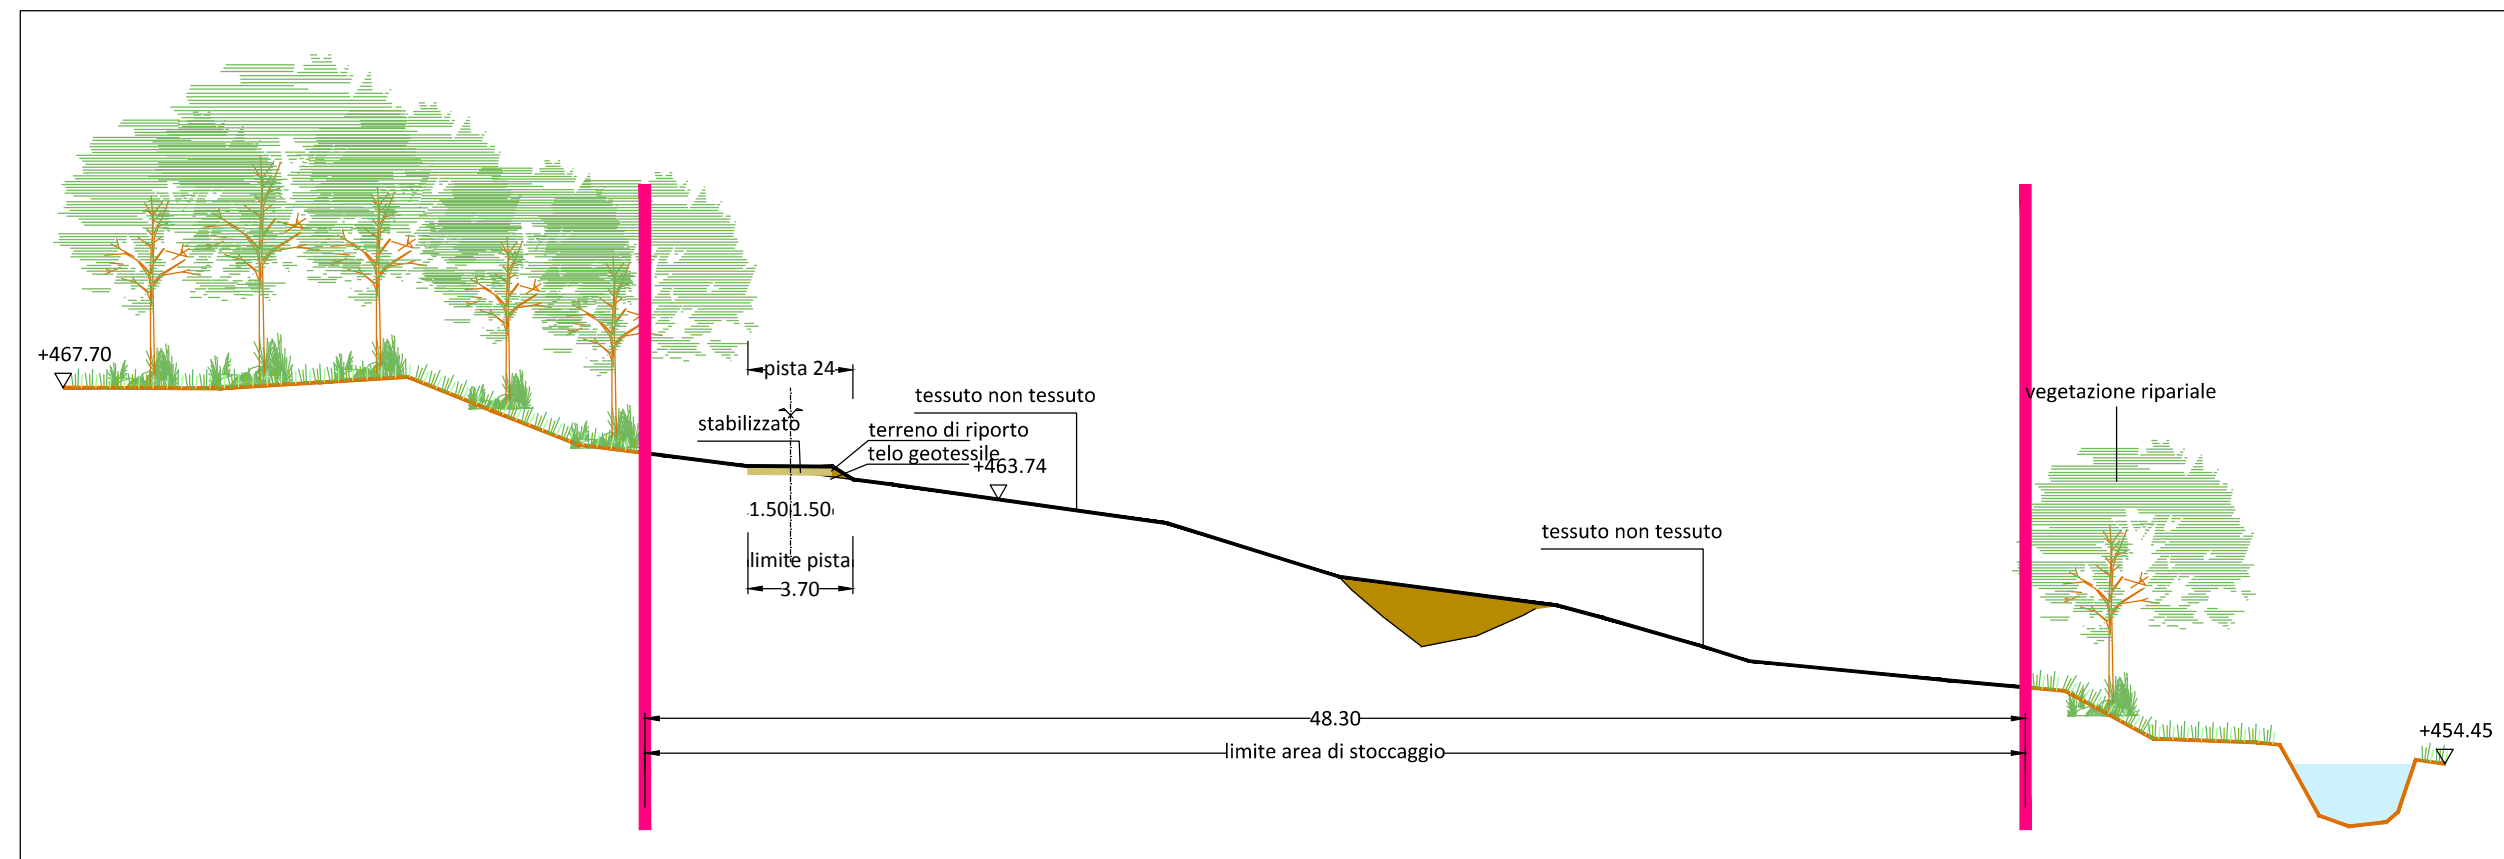

SEZIONE 3 - SCALA 1:250

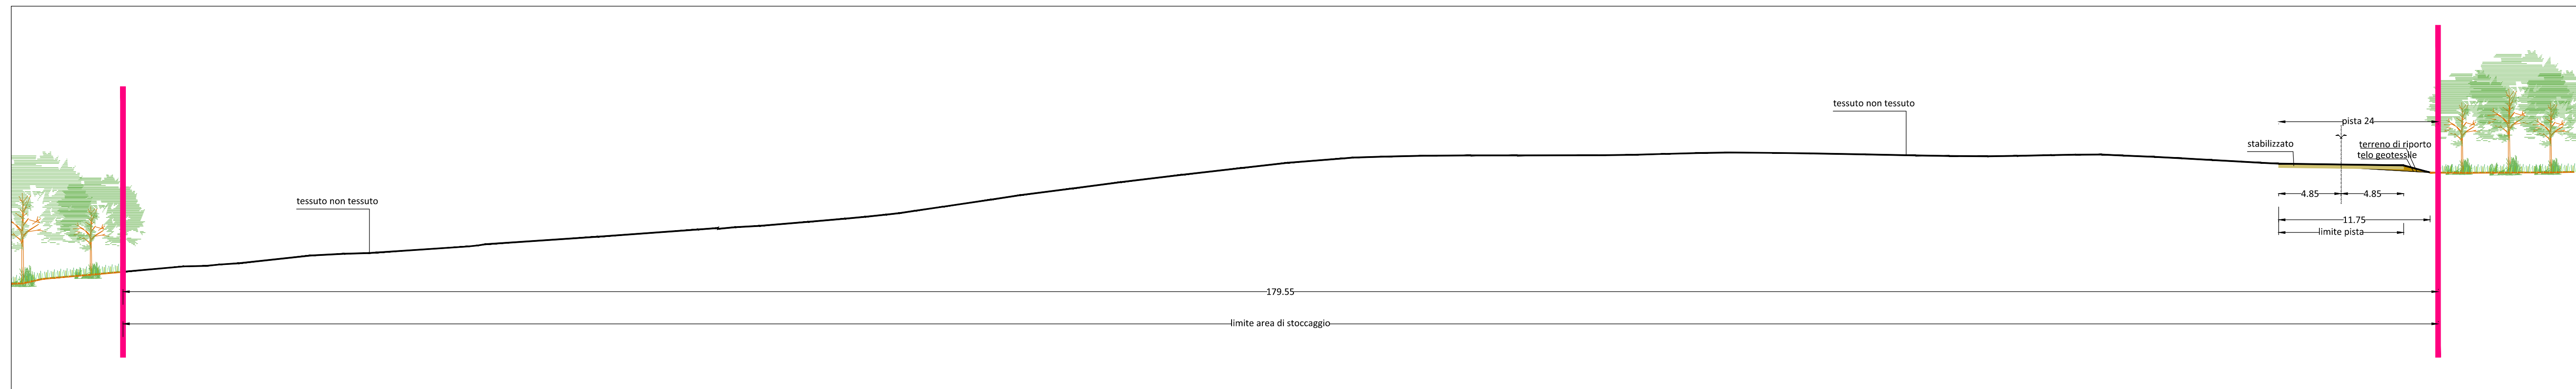

SEZIONE 4 - SCALA 1:250

**ASSE VIARIO MARCHE-UMBRIA  
E QUADRILATERO DI PENETRAZIONE INTERNA  
MAXILOTTO 1**

**PROGETTO ESECUTIVO**

CONTRAENTE GENERALE <b>Val di Chienti S.p.A.</b>		IL RESPONSABILE DEL CONTRAENTE GENERALE																
GRUPPO DI PROGETTAZIONE DEL PROGETTO ESECUTIVO APPROVATO ATI: TECHNITAL s.p.a. (mandataria) EGIS STRUCTURES & ENVIRONNEMENT S.A. SICS s.r.l. Società Italiana Consulenza Strade S.I.S. Studio di Ingegneria Stradale s.r.l. SOIL Geologia Geotecnica Opere in sotterraneo Difesa del territorio		IL PROGETTISTA <b>tce s.r.l.</b> technical consultant engineers																
INTEGRAZIONE PRESTAZIONI SPECIALISTICHE <i>Dott. Ing. M. Raccosta</i>		IL GEOLOGO																
IL GEOLOGO <i>Dott. Geol. F. Ferrari</i>		IL RESPONSABILE DELLA CONGRUENZA FUNZIONALE CON IL PROGETTO ESECUTIVO APPROVATO (ATI: TECHNITAL-EGIS-SOIL-SIS-SICS)																
VISTO IL RESPONSABILE DEL PROCEDIMENTO <i>Dott. Ing. Vincenzo Lomma</i>	VISTO IL COORDINATORE DELLA SICUREZZA IN FASE DI ESECUZIONE	LA DIREZIONE LAVORI																
<p>SUBLOTTO 1.2: S.S. 77 "VAL DI CHIENTI" TRONCO PONTELATRAVE - FOLIGNO TRATTI FOLIGNO-VALMENOTRE E GALLERIA MUCCIA-PONTELATRAVE (inclusa galleria)</p> <p><b>RIPRISTINO DELLE AREE DI CANTIERE - AREA S7</b></p> <p>STATO DI FATTO: RILIEVO STATO DI FATTO (Planimetria, Sezioni, Ortofoto)</p>																		
Codice Unico di Progetto (CUP) F12C03000050011 ex F12C03000050010 (comunicazione OPE 20/04/2015)		REVISIONE																
<table border="1" style="width: 100%; border-collapse: collapse;"> <tr> <th>Opera</th> <th>Lotto</th> <th>Stato</th> <th>Settore</th> <th>MSB</th> <th>Categoria</th> <th>Tip. Doc.</th> <th>N. Progetto</th> </tr> <tr> <td>L0703A1</td> <td>E</td> <td>P</td> <td>CA10100</td> <td>CA</td> <td>PLA</td> <td>046</td> <td>A</td> </tr> </table>		Opera	Lotto	Stato	Settore	MSB	Categoria	Tip. Doc.	N. Progetto	L0703A1	E	P	CA10100	CA	PLA	046	A	FOGLIO
Opera	Lotto	Stato	Settore	MSB	Categoria	Tip. Doc.	N. Progetto											
L0703A1	E	P	CA10100	CA	PLA	046	A											
D																		
C																		
B																		
A																		
REV.	DESCRIZIONE	DATA																
		REDDATO																
		VERIFICATO																
		APPROVATO																
		APPROVATO RESP. TECNICO ANNO																