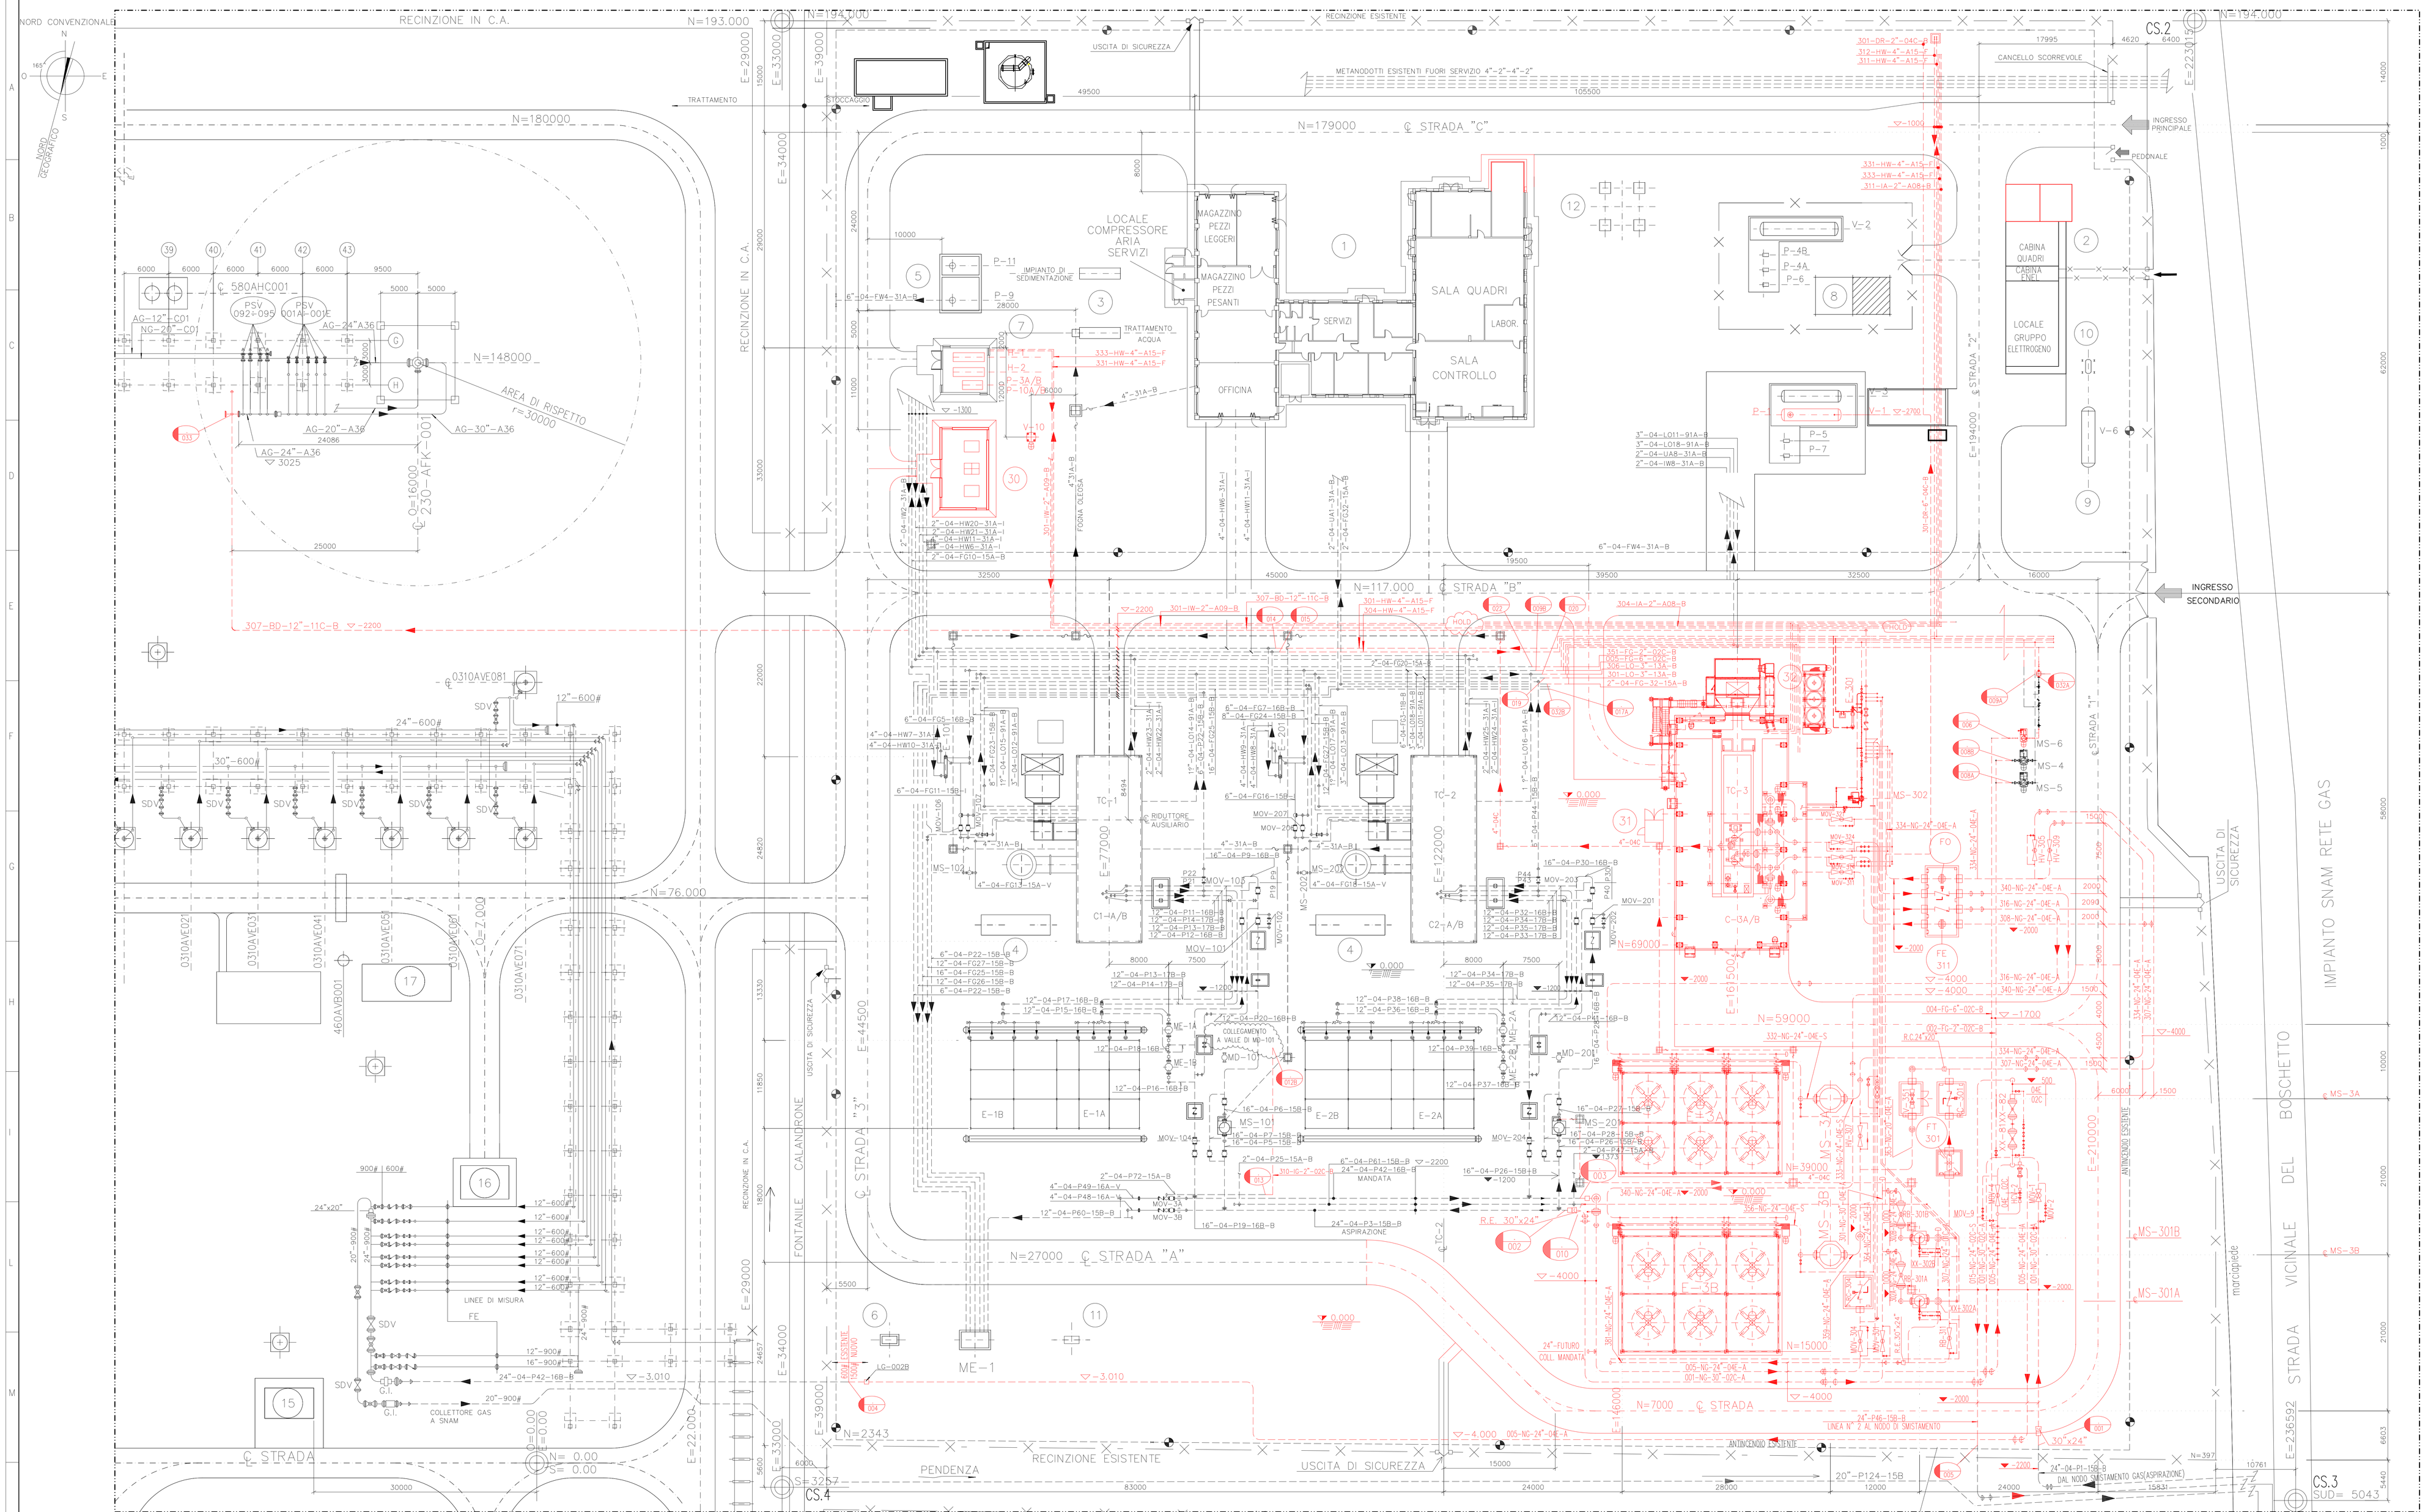
NORD CONVENZIONALE
NORD GEOGRAFICO
RECINZIONE IN C.A.
RECINZIONE ESISTENTE
USCITA DI SICUREZZA
METANODOTTI ESISTENTI FUORI SERVIZIO 4"-2"-4"-2"
TRATTAMENTO
STOCCAGGIO
CANCELLO SCORREVOLE
INGRESSO PRINCIPALE
PEDONALE
INGRESSO SECONDARIO
USCITA DI SICUREZZA
IMPIANTO SNAM RETE GAS
STRADA VICINALE DEL BOSCHETTO
marciapiede
C STRADA "1"
C STRADA "2"
C STRADA "3"
C STRADA "A"
C STRADA "B"
C STRADA "C"
FONTANILE CALANDRONE
PENDENZA
LOCALE COMPRESSORE ARIA SERVIZI
MAGAZZINO PEZZI LEGGERI
MAGAZZINO PEZZI PESANTI
SERVIZI
SALA QUADRI
LABOR.
SALA CONTROLLO
OFFICINA
CABINA QUADRI
CABINA ENEL
LOCALE GRUPPO ELETTROGENO
IMPIANTO DI SEDIMENTAZIONE
FOSSA OLEOSA
AREA DI RISPETTO R=30000
RIDUTTORE AUSILIARIO
COLLEGAMENTO A VALE DI MS-101
LINEE DI MISURA
COLLETTORE GAS A SNAM
LINEA N° 2 AL NODO SNAM
DAL NODO SNAM
ANTINCENDIO ESISTENTE
ANTINCENDIO
RAMPA ESISTENTE PER MEZZI PESANTI
USCITA DI SICUREZZA
CS.2
CS.3
CS.4
SUD= 5043
N= 0.00
E= 0.00
N=193.000
N=194.000
N=180000
N=179000
N=148000
N=117.000
N=76.000
N=27000
N=59000
N=69000
N=39000
N=15000
N=7000
N=2.343
E=3257
E=256592
E=210000
E=22.000
MS-1
MS-2
MS-3
MS-4
MS-5
MS-6
MS-101
MS-102
MS-201
MS-202
MS-301
MS-302
MS-3A
MS-3B
MS-301A
MS-301B
TC-1
TC-2
TC-3
C1-A/B
C2-A/B
C3-A/B
E-1A
E-1B
E-2A
E-2B
E-3A
E-3B
ME-1
MD-101
MD-201
V-1
V-2
V-3
V-4
V-5
V-6
V-10
P-1
P-2
P-3A/B
P-4A/B
P-5/6/7
P-9
P-10A/B
P-11
C 580AHC001
PSV 092÷099
PSV 001A÷003E
AG-12"-C01
NG-26"-C01
AG-24"-A36
AG-20"-A36
AG-30"-A36
LAG-24"-A36
Q=16000
230-AFK-001
Q=7.000
0310AVE081
0310AVE021
0310AVE031
0310AVE041
0310AVE051
0310AVE061
0310AVE071
460AVB001
LG-002B
307-RD-12"-11C-B
301-IR-2"-A09-B
304-IA-2"-A08-B
24"-600#
30"-600#
12"-600#
900# 600#
24"x20"
20"-900#
16"-900#
12"-900#
24"-04-P42-16B-B
3.010
4.000
0.000
-1.300
-2.200
-1.200
-1.000
-2.000
-4.000
-3.010
-0.700
-1.700
-3.200
-4.200
