



STRALCIO 1 IN CORRISPONDENZA DEL PALO

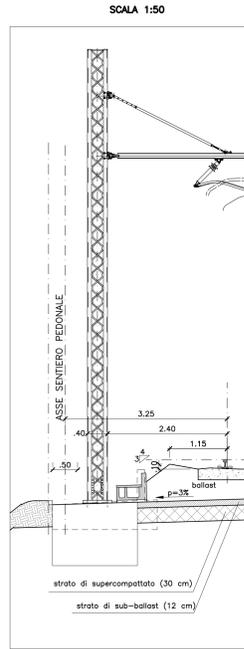


SEZIONE TIPO N.11

SCALA 1:50

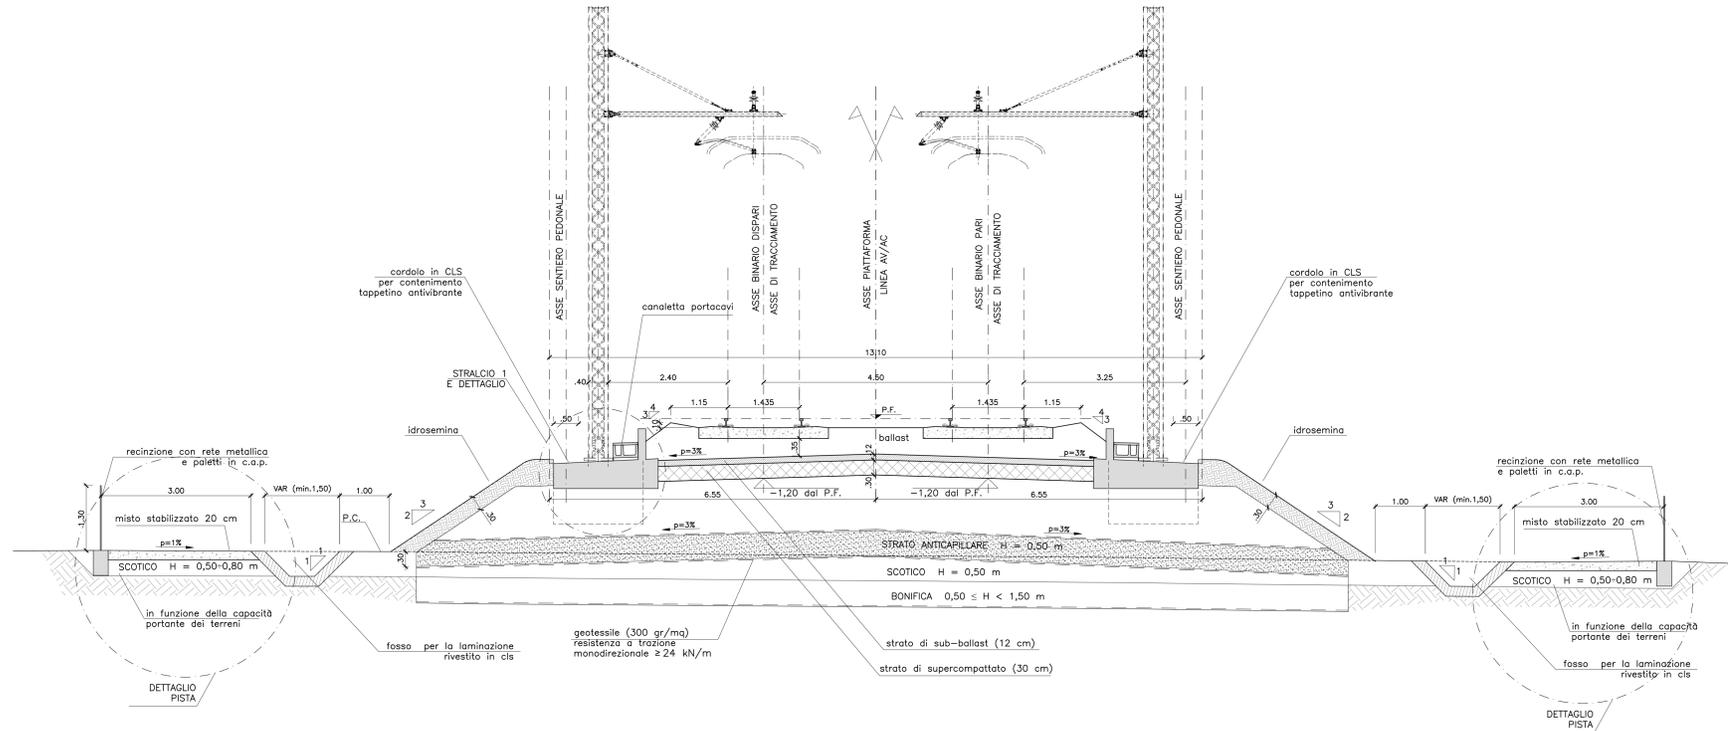

KEY PLAN

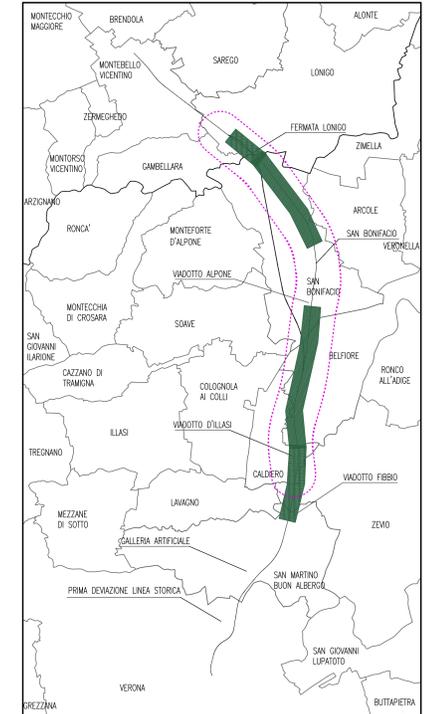


SEZIONE N°	DA	A
SEZIONE TIPO 11	11+725	12+150
	13+300	15+300
	16+803	17+300
	19+200	19+650
	23+906	23+950
23+990	24+549	
25+679	27+475	

SEZIONE N°	DA	A
SEZIONE TIPO 11-BIS	12+150	13+300
	15+300	16+803
	17+300	19+200
	23+906	23+950
	23+956	23+906
24+549	24+749	
25+679	25+679	

NOTA:
LE SEZIONI TIPOLOGICHE DI CUI AL PRESENTE ELABORATO VANNO LETTE CONTESTUALMENTE ALLE SEZIONI TRASVERSALI CORRENTI RELATIVE ALL'AREA PLANIMETRICA INDIVIDUATA CON UN SIMBOLO GRAFICO NEL QUADRO D'UNIONE DI CUI AFFIANCO


SCHEMA DI PIANTA DEL CONSOLIDAMENTO

SCALA 1:50

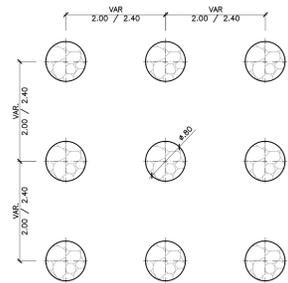

SEZIONE TIPO N.11 BIS

SCALA 1:50

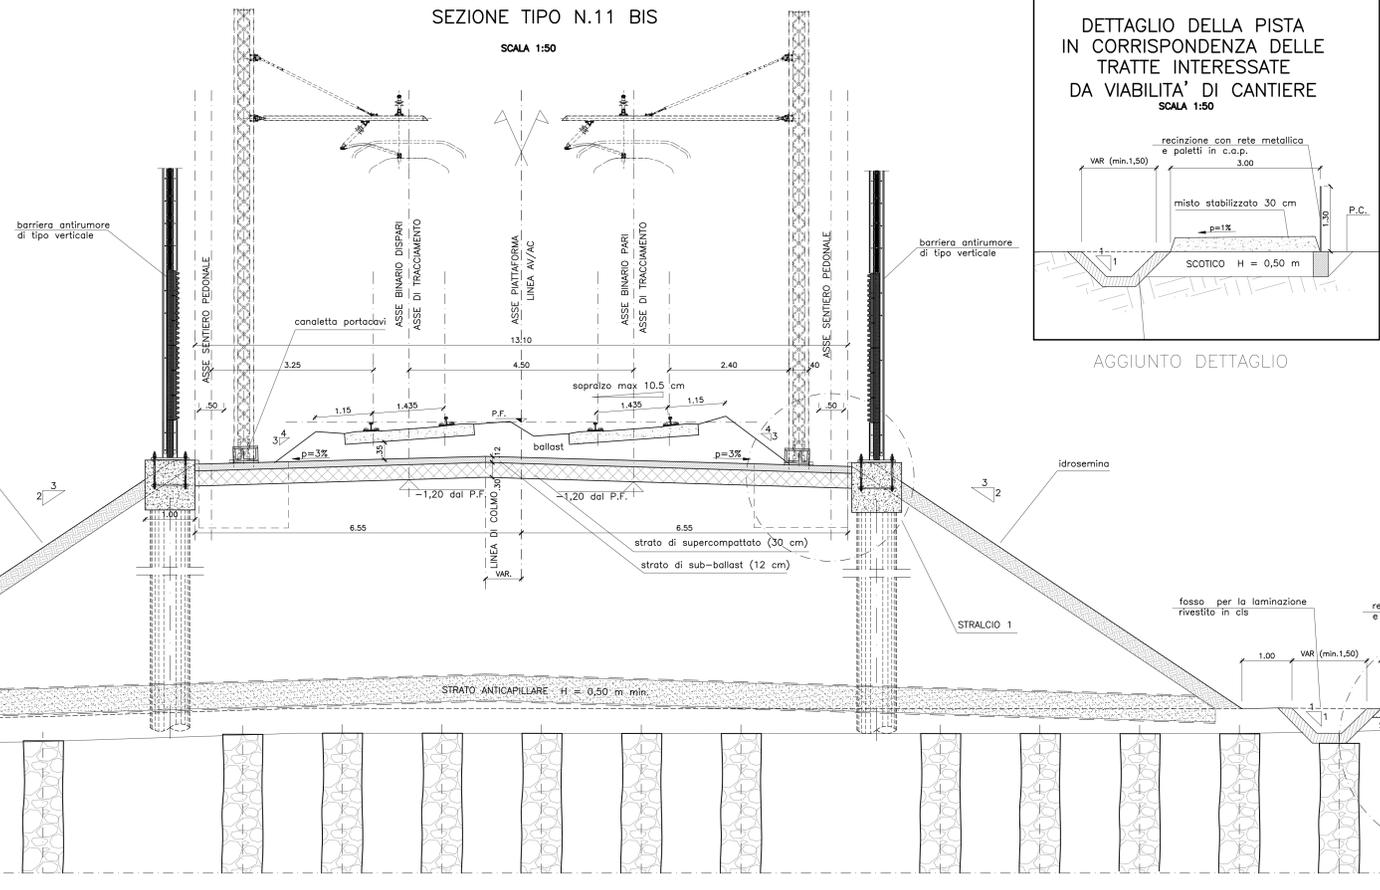

AGGIUNTO DETTAGLIO

DESEGNI DI RIFERIMENTO

DESCRIZIONE	CODICE
PLANIMETRIE DI PROGETTO	DA: INDD00D12WBIF0001001C A: INDD00D12WBIF00010020C

NOTE GENERALI

Dati desunti da: INDD00D12WBIF0001006C_00A
Dati desunti da: INDD00D12WBIF0001007C_00A

COMMITTENTE: **RFI** RETE FERROVIARIA ITALIANA GRUPPO FERROVIE DELLO STATO ITALIANO

ALTA SORVEGLIANZA: **ITALFERR** GRUPPO FERROVIE DELLO STATO ITALIANO

GENERAL CONTRACTOR: **Consorzio Inra-IV Due**

INFRASTRUTTURE FERROVIARIE STRATEGICHE DEFINITE DALLA LEGGE OBIETTIVO N. 443/01

PROGETTO DEFINITIVO

LINEA AV/AC VERONA - PADOVA
SUB TRATTA VERONA - VICENZA
1° SUB LOTTO VERONA - MONTEBELLO VICENTINO

STUDIO DI IMPATTO AMBIENTALE - OPERE IN VARIANTE
QUADRO DI RIFERIMENTO PROGETTUALE
SEZIONI TRASVERSALI TIPO - TAV 1/2

GENERAL CONTRACTOR	CONSORSO IRICAV DUE	ITALFERR S.p.A.
ATI bonifica	Il Direttore	
IL PROGETTISTA INTEGRATORE		
Data: Luglio 2015	Data: Luglio 2015	Data:

COMMESSA	LOTTO	FASE	ENTE	TIPO DOC.	OPERAZIONE	DISCIPLINA	PROGR.	REV.
IN00	00	D	12	WB	SA	00	00	01

ATI bonifica

VISTO ATTI BONIFICA

Firma: Ing. F. P. Bocchetto
Data: Luglio 2015

Progettazione	Redatto	Data	Verificato	Data	Approvato	Data	Autorizzato
A	EMISIONE	F. Pavesi	F. Pavesi	27/03/15	F. Zaccaro	27/03/15	Ing. F. P. Bocchetto
B	REVISIONE	F. Pavesi	F. Pavesi	07/07/15	F. Zaccaro	07/07/15	

Data: Luglio 2015

File: INDD00D12WBIF0001006C_00A_DWG CUP: J41E91000000009 n. Elab.: 3220049F.17