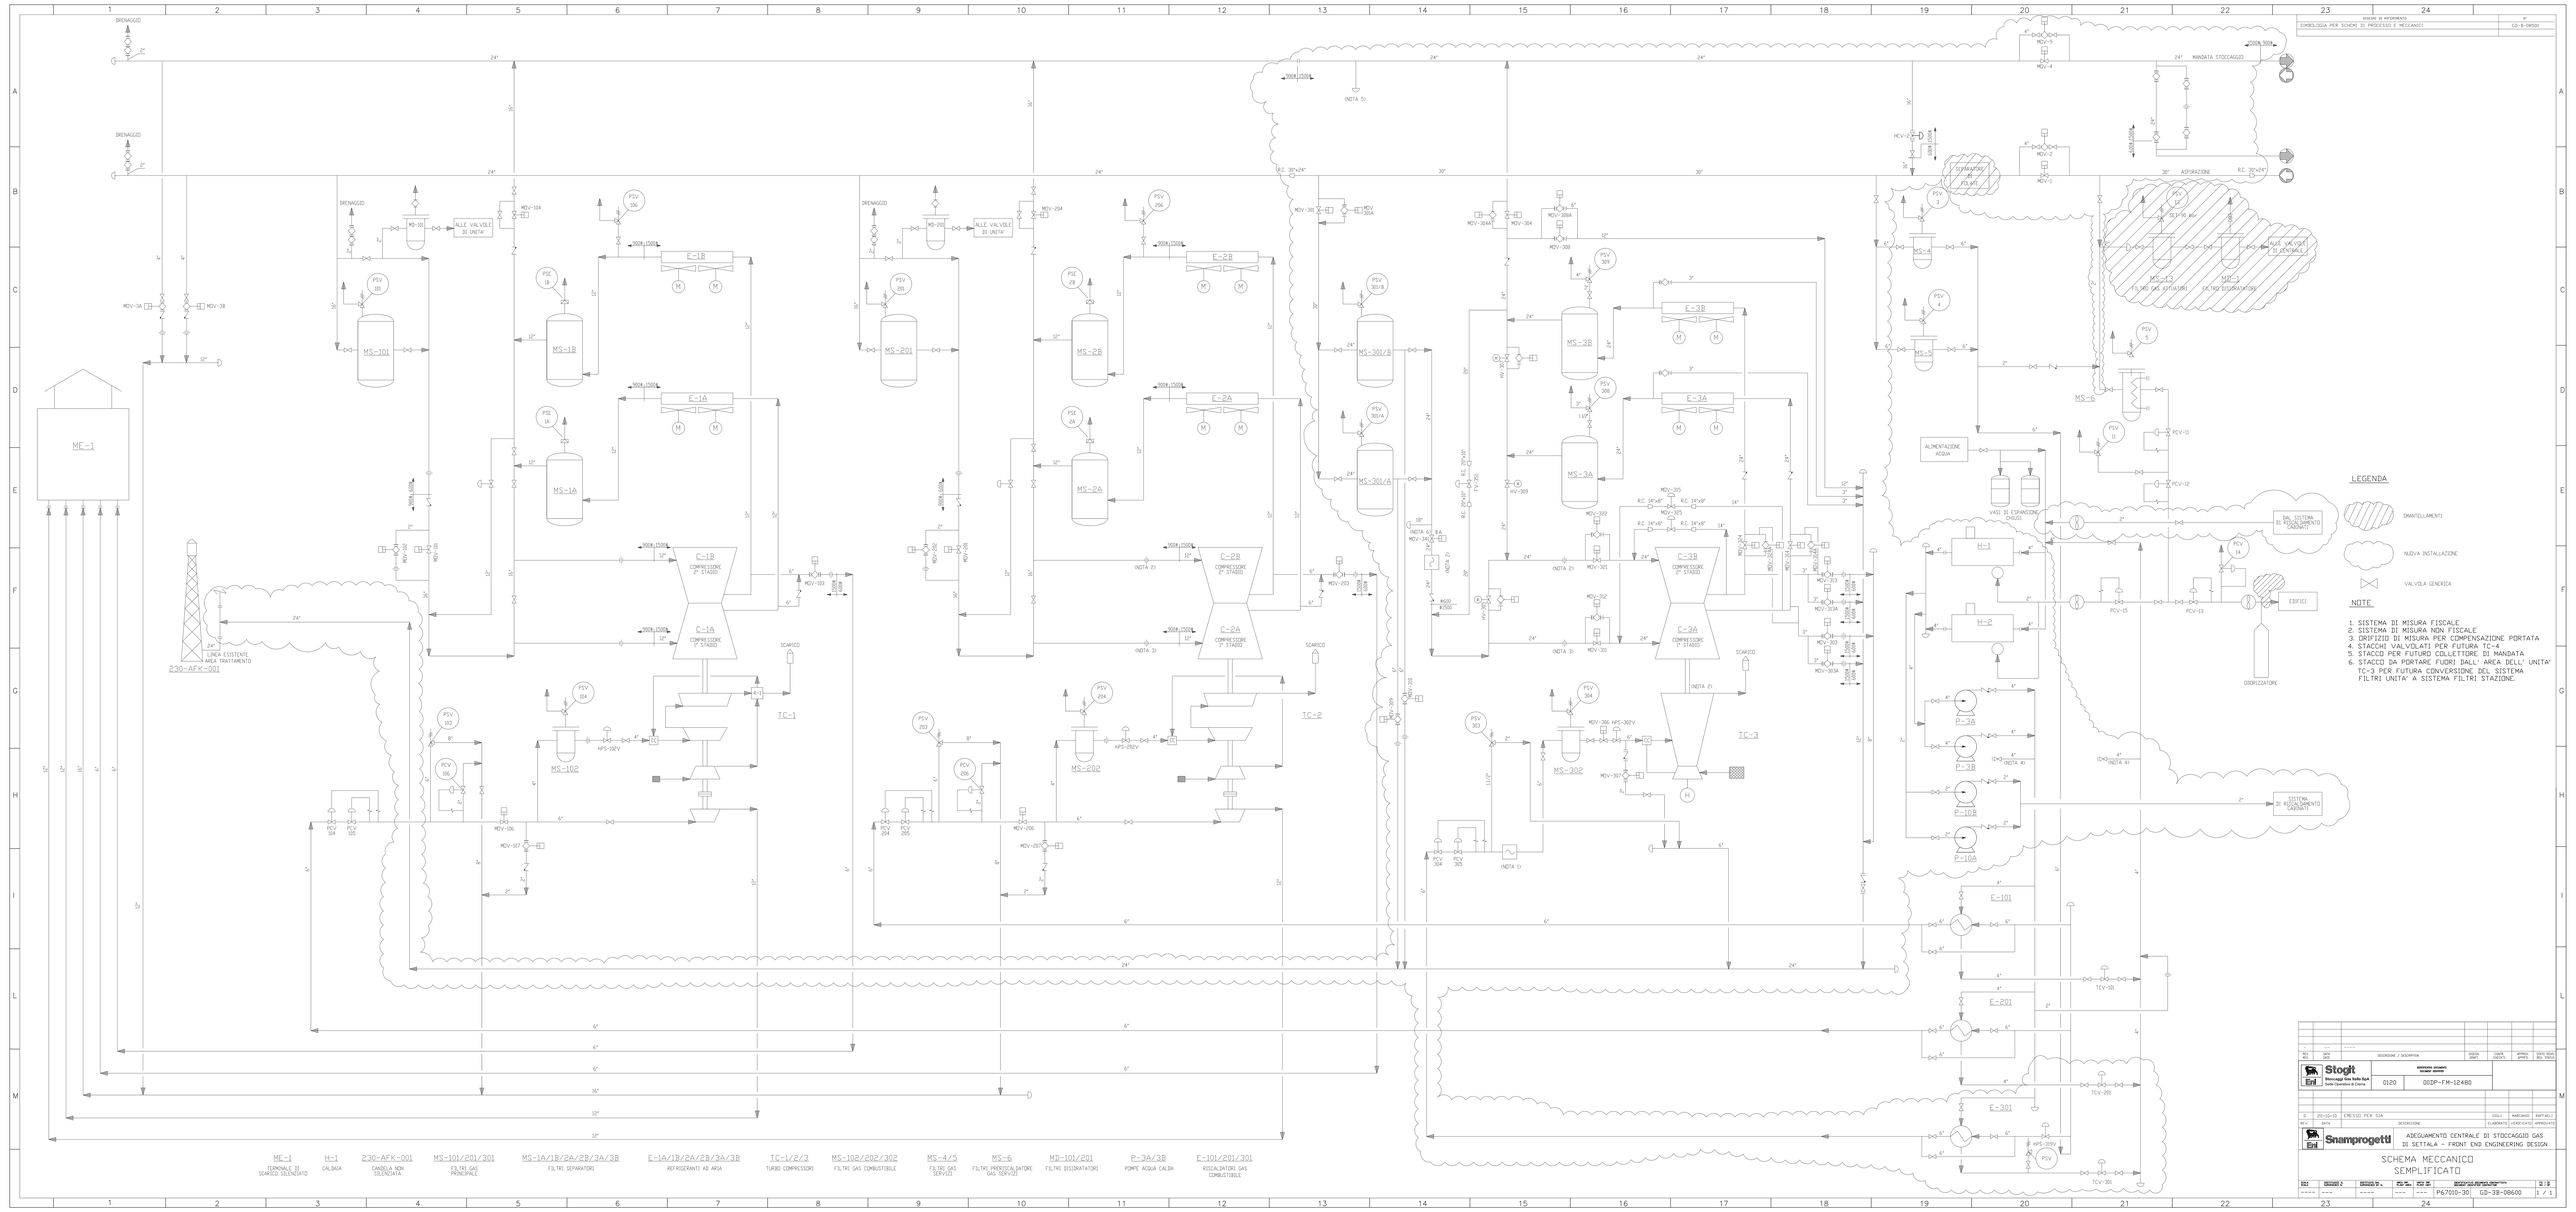
DISEGNI DI RIFERIMENTO
SIMBOLOGIA PER SCHEMI DI PROCESSO E MECCANICI
GD-3-06500
MANDATA STOCCAGGIO
ASPIRAZIONE
SFIATO
SCARICO
ALIMENTAZIONE ACQUA
VASI DI ESPANSIONE CHIUSI
SISTEMA DI RISCALDAMENTO CABINATI
EDIFICI
ODORIZZATORE
LEGENDA
SMANTELLAMENTI
NUOVA INSTALLAZIONE
VALVOLA GENERICA
NOTE
1. SISTEMA DI MISURA FISCALE
2. SISTEMA DI MISURA NON FISCALE
3. ORIFIZIO DI MISURA PER COMPENSAZIONE PORTATA
4. STACCHI VALVOLATI PER FUTURA TC-4
5. STACCO PER FUTURO COLLETTORE DI MANDATA
6. STACCO DA PORTARE FUORI DALL' AREA DELL' UNITA' TC-3 PER FUTURA CONVERSIONE DEL SISTEMA FILTRI UNITA' A SISTEMA FILTRI STAZIONE.
ME-1 TERMINALE DI SCARICO SILENZIATO
H-1 CALDAIA
230-AFK-001 CANDELA NON SILENZIATA
MS-101/201/301 FILTRI GAS PRINCIPALE
MS-1A/1B/2A/2B/3A/3B FILTRI SEPARATORI
E-1A/1B/2A/2B/3A/3B REFRIGERANTI AD ARIA
TC-1/2/3 TURBO COMPRESSORI
MS-102/202/302 FILTRI GAS COMBUSTIBILE
MS-4/5 FILTRI GAS SERVIZI
MS-6 FILTRI PRERISCALDATORE GAS SERVIZI
MD-101/201 FILTRI DISIDRATATORI
P-3A/3B POMPE ACQUA CALDA
E-101/201/301 RISCALDATORI GAS COMBUSTIBILE
Stogit
Stoccaggi Gas Italia SpA
Sede Operativa di Cortemaggiore
Snamprogetti
ADEGUAMENTO CENTRALE DI STOCCAGGIO GAS DI SETTALA - FRONT END ENGINEERING DESIGN
SCHEMA MECCANICO SEMPLIFICATO
0120
002P-FM-12480
P67010-30
GD-3B-08600
1 / 1