SEZIONE A–A – LONGITUDINALE
SCALA 1:100

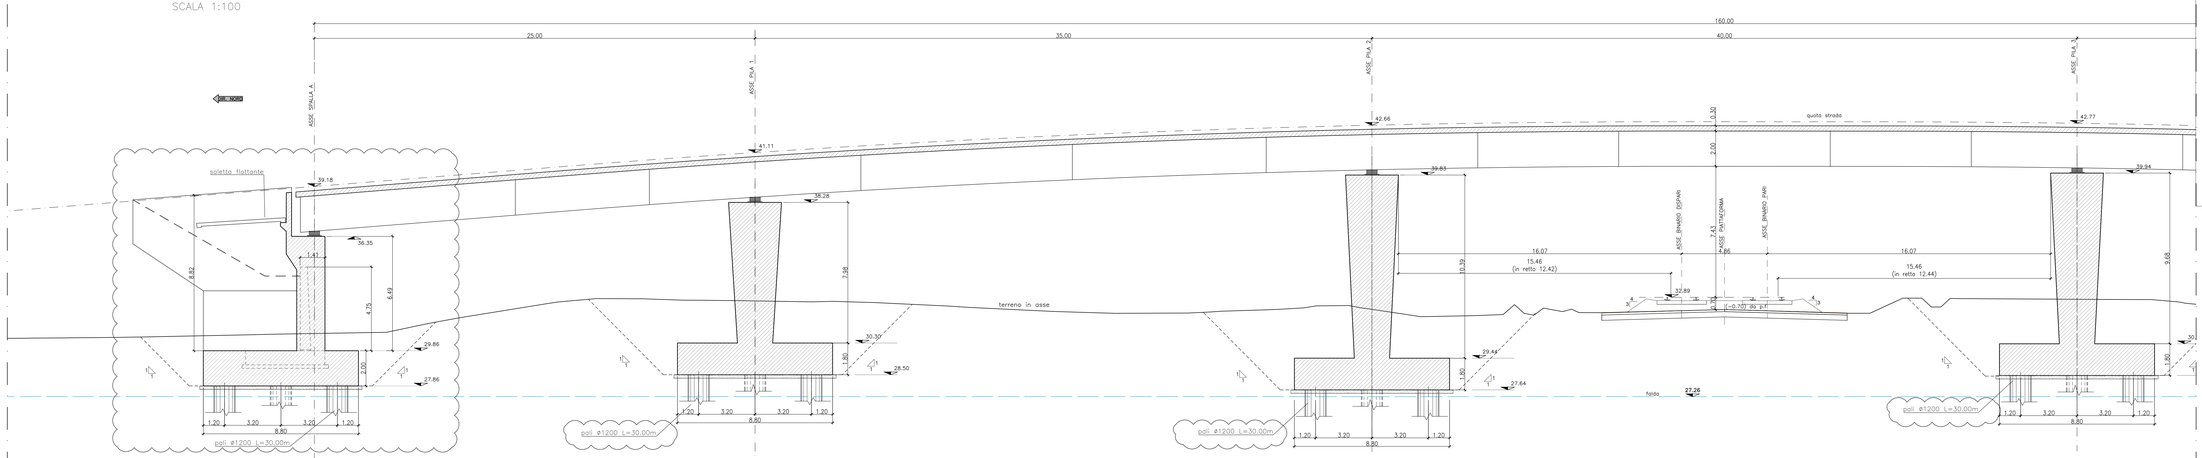

KEYPLAN

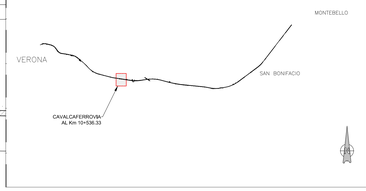

TABELLA DI INCIDENZE DI ACCIAIO NEL CALCESTRUZZO

Soletta impalcato	250 kg/mc
Elevazioni spalle	120 kg/mc
Fondazioni spalle	100 kg/mc
Elevazioni pile	115 kg/mc
Elevazioni pile circolari	190 kg/mc
Fondazioni pile	95 kg/mc
Baggioli e blocchi antisismici	300 kg/mc
Pali pila Φ1200	150 kg/mc
Pali pila Φ1500	115 kg/mc
Pali spalla	120 kg/mc
Muri di sostegno	120 kg/mc

PIANTA FONDAZIONI
SCALA 1:100

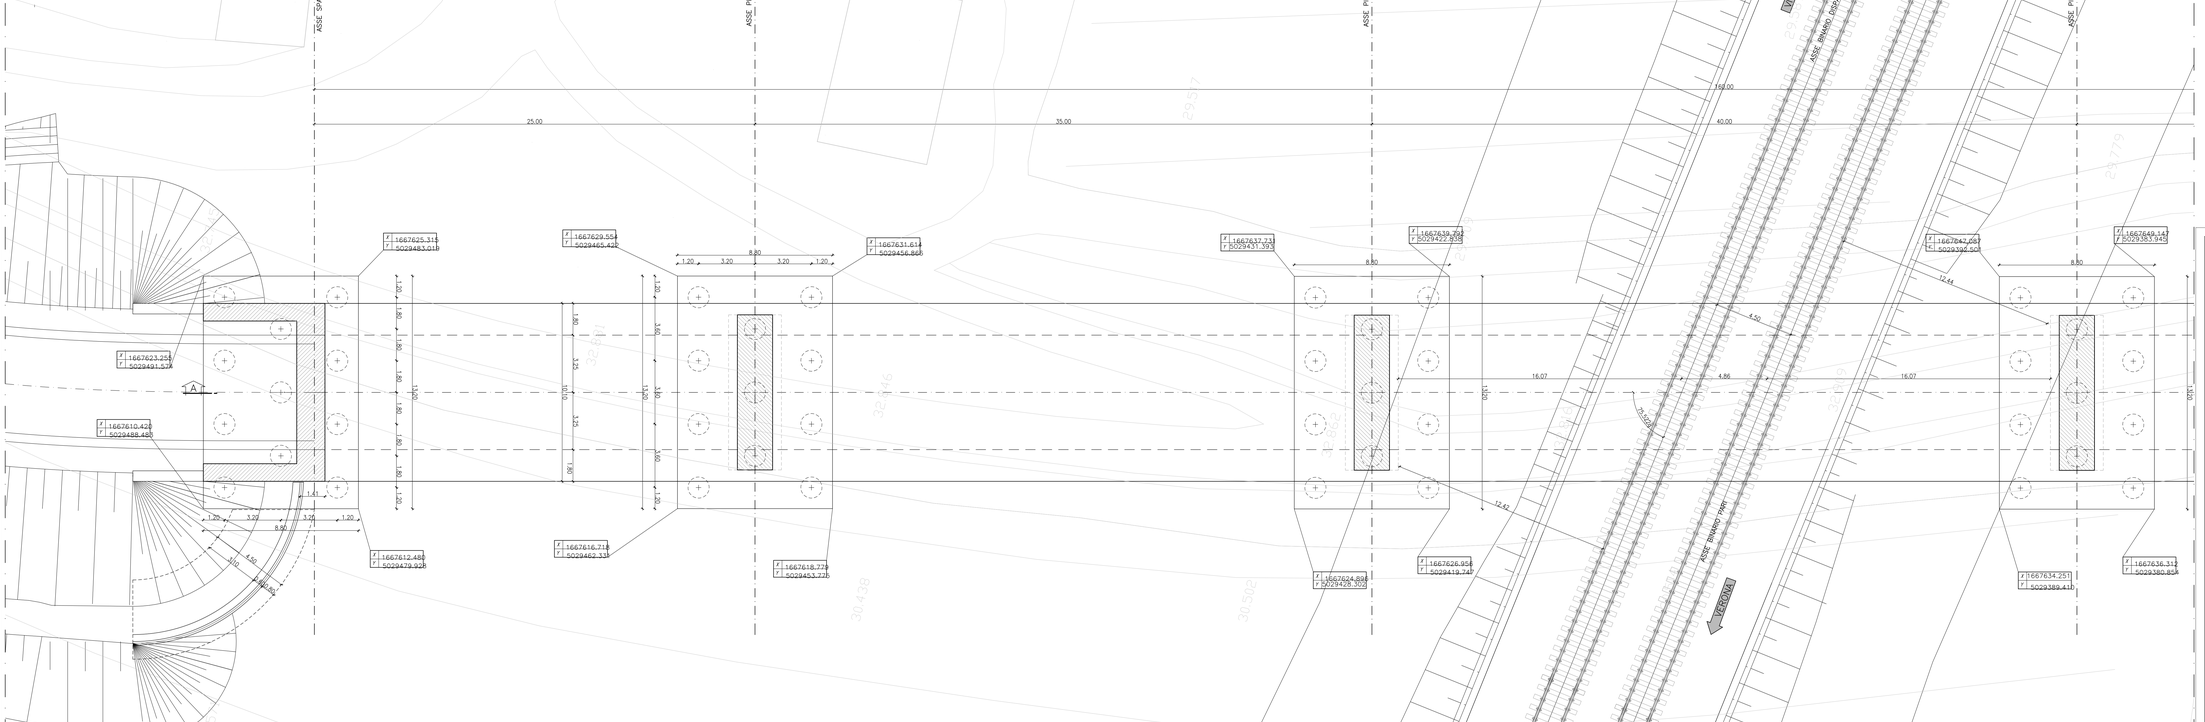

COMMITTENTE:
RFI RETE FERROVIARIA ITALIANA
GRUPPO FERROVIE DELLO STATO ITALIANE

ALTA SORVEGLIANZA:
ITALFERR
GRUPPO FERROVIE DELLO STATO ITALIANE

GENERAL CONTRACTOR:
Consorzio Iricav Due

INFRASTRUTTURE FERROVIARIE STRATEGICHE DEFINITE DALLA LEGGE OBIETTIVO N. 443/01

PROGETTO DEFINITIVO

LINEA AV/AC VERONA - PADOVA
SUB TRATTA VERONA - VICENZA
1° SUB LOTTO VERONA - MONTEBELLO VICENTINO

DISEGNO
CAVALCAFERROVIA - IV02 CAVALCAFERROVIA AL km 10+536,33 - IV02A IMPALCATO
PIANTA FONDAZIONI E SEZIONE LONGITUDINALE 1/2

GENERAL CONTRACTOR		ITALFERR S.p.A.	SCALA:
ATI bonifica IL PROGETTISTA INTEGRATORE Ing. Franco Pietro Bocchetto Iscritto all'Ordine degli Ingegneri della Provincia di Roma al n° 9554 - Sez. A settore Civile e Ambientale Data:	CONSORZIO IRICAV DUE Il Direttore Data:	Data:	1:100

COMMESSA	LOTTO	FASE	ENTE	TIPO DOC.	OPERA/DISCIPLINA	PROGR.	REV.
I N0D	0 0	D	I 2	P A	I V 0 2 A 0	0 0 1	B

ATI bonifica — VISTO ATI BONIFICA: Firma / Data — Ing. F.P. Bocchetto

Progettazione:

Rev.	Descrizione	Redatto	Data	Verificato	Data	Approvato	Data	Autorizzato
A	EMISSIONE	M.Casarotti	10/04/15	S.Grimaldi	13/04/15	P.Polidori	13/04/15	Marco Chiorlo iscritto all'Ordine degli Ingegneri della Provincia di Roma al n° 19677 - Sez. A settore Civile e Ambientale Data: LUGLIO 2015
B	REVISIONE PER ISTRUTTORIA	M.Casarotti	30/07/15	S.Grimaldi	31/07/15	P.Polidori	31/07/15	

File: IN0D00EIPIAV02AX0018__00A.DWG

CUP: J41E91000000009
CIG: 3320049F17

n. Elab.: