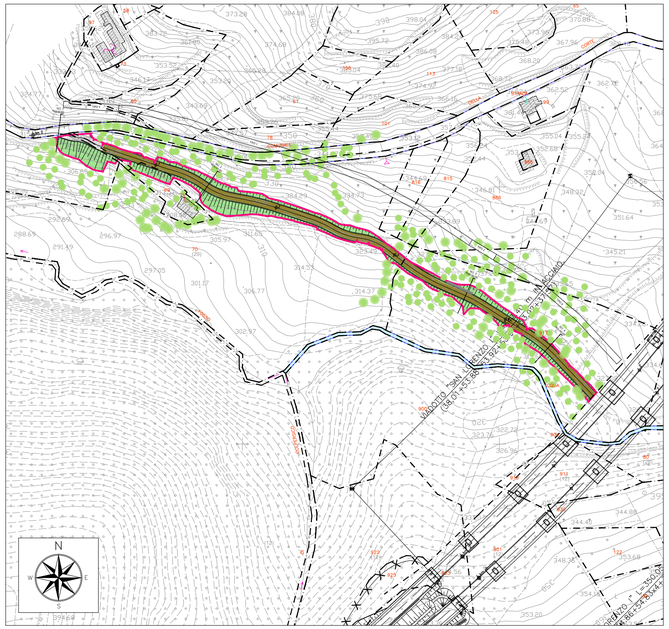

PLANIMETRIA STATO DI FATTO - SCALA 1:2000

ORTOFOTO STATO DI FATTO A MAGGIO 2013 - SCALA 1:2000

LEGENDA

- Delimitazione strada di cantiere (da progetto esecutivo)
- Delimitazione effettiva strada di cantiere
- Stabilizzato
- Asfalto
- Terreno di riporto
- Terreno naturale
- Profilo AO
- Profilo CO
- Asse di progetto
- Vegetazione ripariale e/o boschiva
- Perimetro particella catastale
- 00 Identificativo particella catastale

TIPOLOGIA DI SEZIONE

TIPO 1 = con sterro e riporto
TIPO 2 = frana
TIPO 3 = senza sterro nè riporto
TIPO 4 = sezioni parte finale

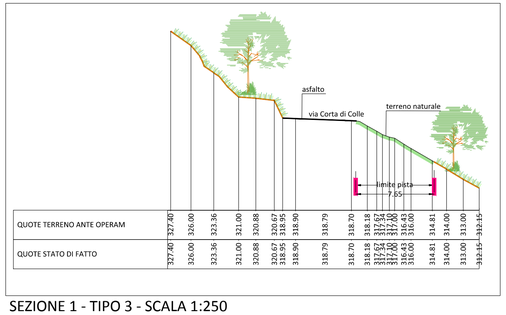

| | | |