


LEGENDA

- Punto di campionamento
- Delimitazione effettiva strada di cantiere
- Pavimentazione in misto granulare 30 cm e materiale arido di bonifica 20 cm
- Scarpata da sbancamento
- Terreno di riporto
- Vegetazione ripariale e/o boschiva

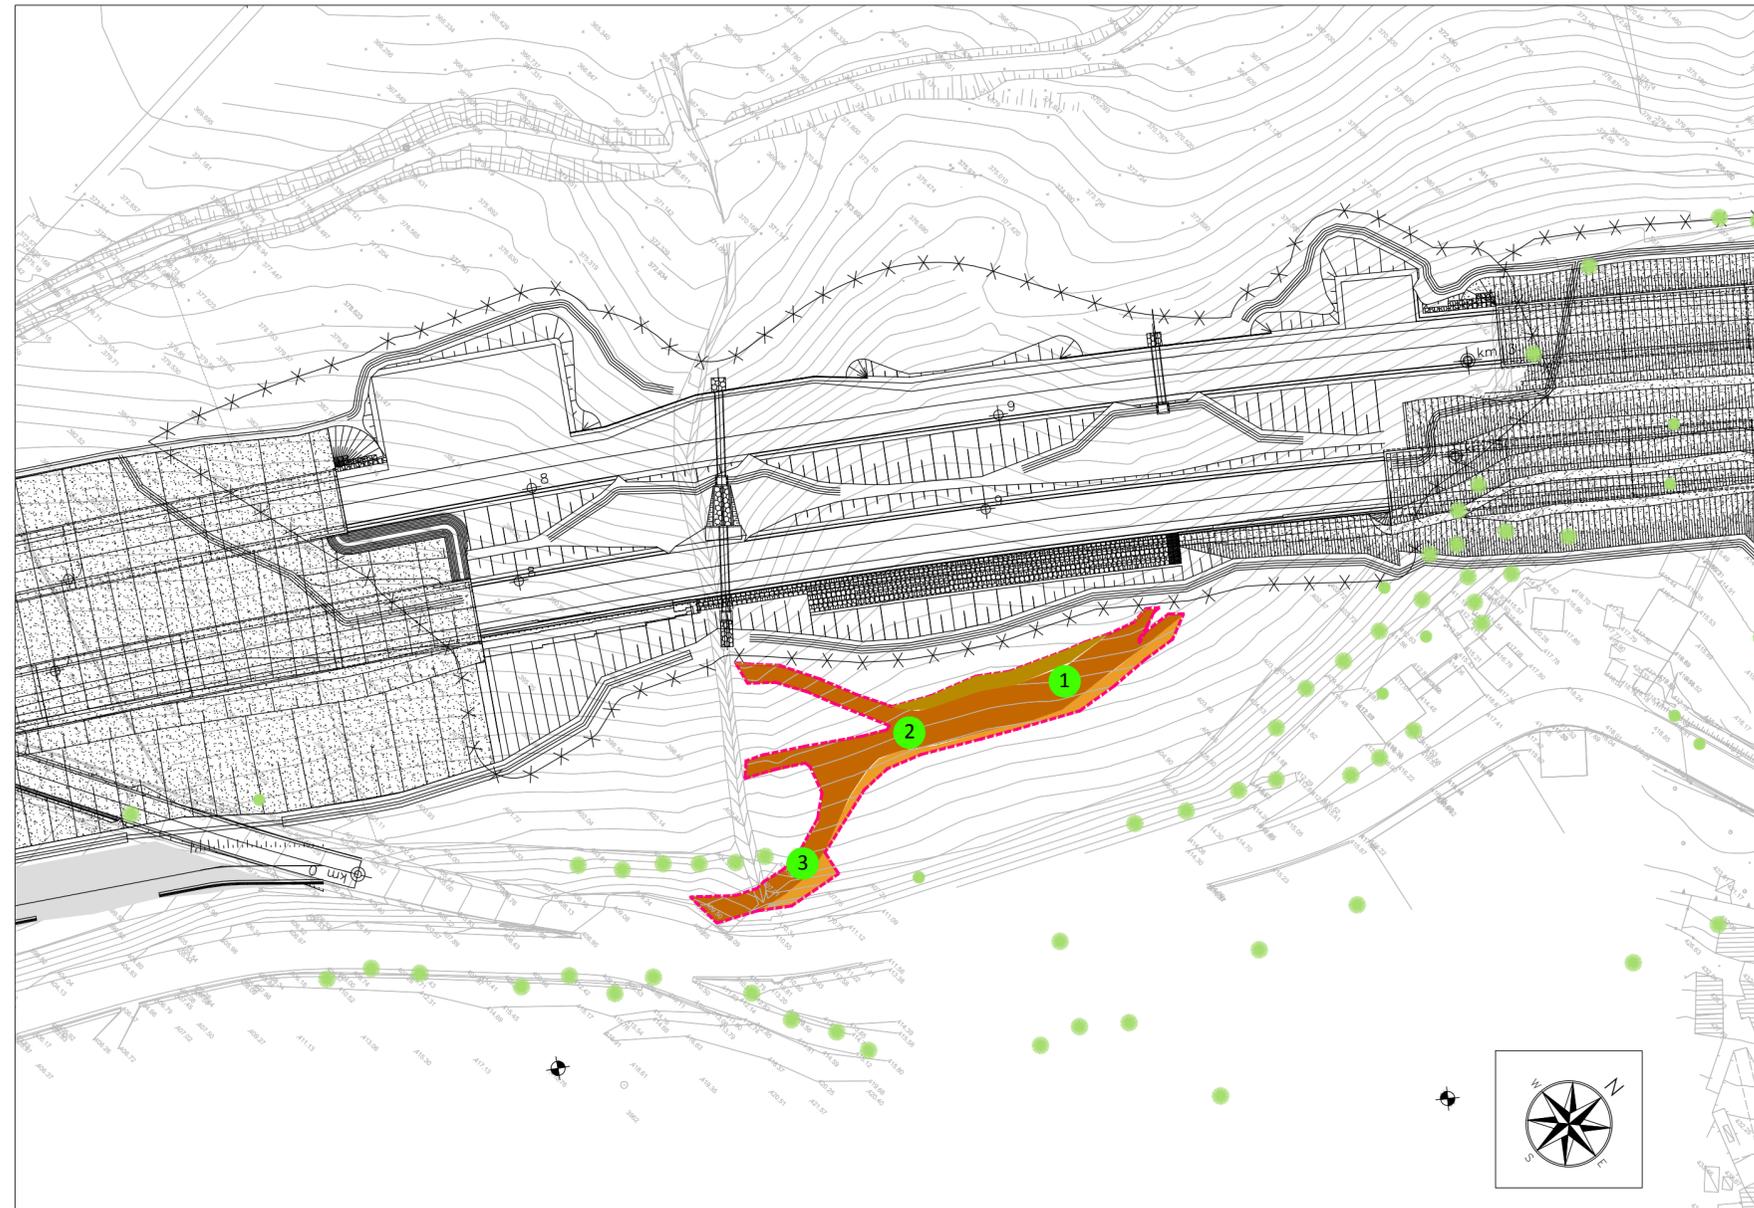

PLANIMETRIA DELLO STATO DI FATTO - SCALA 1:1000



ASSE VIARIO MARCHE-UMBRIA
E QUADRILATERO DI PENETRAZIONE INTERNA
MAXILOTTO 1

PROGETTO ESECUTIVO

CONTRAENTE GENERALE

Val di Chienti
S.C.p.A.

IL RESPONSABILE DEL CONTRAENTE GENERALE

IL PROGETTISTA



GRUPPO DI PROGETTAZIONE DEL PROGETTO ESECUTIVO APPROVATO

- ATI: TECHNITAL s.p.a. (mandataria)
- EGIS STRUCTURES & ENVIRONNEMENT S.A.
- SICS s.r.l. Società Italiana Consulenza Strade
- S.I.S. Studio di Ingegneria Stradale s.r.l.
- SOIL Geologia Geotecnica Opere in sottoterraneo Difesa del territorio

INTEGRAZIONE PRESTAZIONI SPECIALISTICHE *Dott. Ing. M. Raccosta*

IL GEOLOGO
Dott. Geol. F. Ferrari

IL GEOLOGO

IL RESPONSABILE DELLA CONGRUENZA FUNZIONALE
CON IL PROGETTO ESECUTIVO APPROVATO
(ATI: TECHNITAL-EGIS-SOIL-SIS-SICS)

VISTO:IL RESPONSABILE
DEL PROCEDIMENTO

VISTO:IL COORDINATORE DELLA
SICUREZZA IN FASE DI ESECUZIONE

LA DIREZIONE LAVORI

Dott. Ing. Vincenzo Lomma

SUBLOTTO 1.2: S.S. 77 "VAL DI CHIEN TI" TRONCO PONTELATRAVE – FOLIGNO
TRATTI FOLIGNO-VALMENOTRE E GALLERIA MUCCIA-PONTELATRAVE (inclusa galleria)

RIPRISTINO VIABILITA' SECONDARIA – **STRADA 3**
PROGETTO: CARATTERIZZAZIONE DEI MATERIALI – ALLEGATO PLANIMETRICO
(Ubicazione punti di campionamento)

Codice Unico di Progetto (CUP) F12C03000050011 ex F12C03000050010 (comunicazione CIPE 20/04/2015)							REVISIONE	FOGLIO	SCALA		
Opera	Lotto	Stato	Settore	WBS	Disciplina	Tipo Doc.	N. Progress.				
LO703	A1	E	P	CA40200	AMB	PLA	018	A			
D											
C											
B											
A	EMISSIONE						31.07.2015	Scamardella C.	Mandarini G. Lamberti R.		
REV.	DESCRIZIONE						DATA	REDDATTO	VERIFICATO	APPROVATO	APPROVATO RESP. TECNICO ANAS