


STRALCIO CATASTALE SCALA 1 :2000

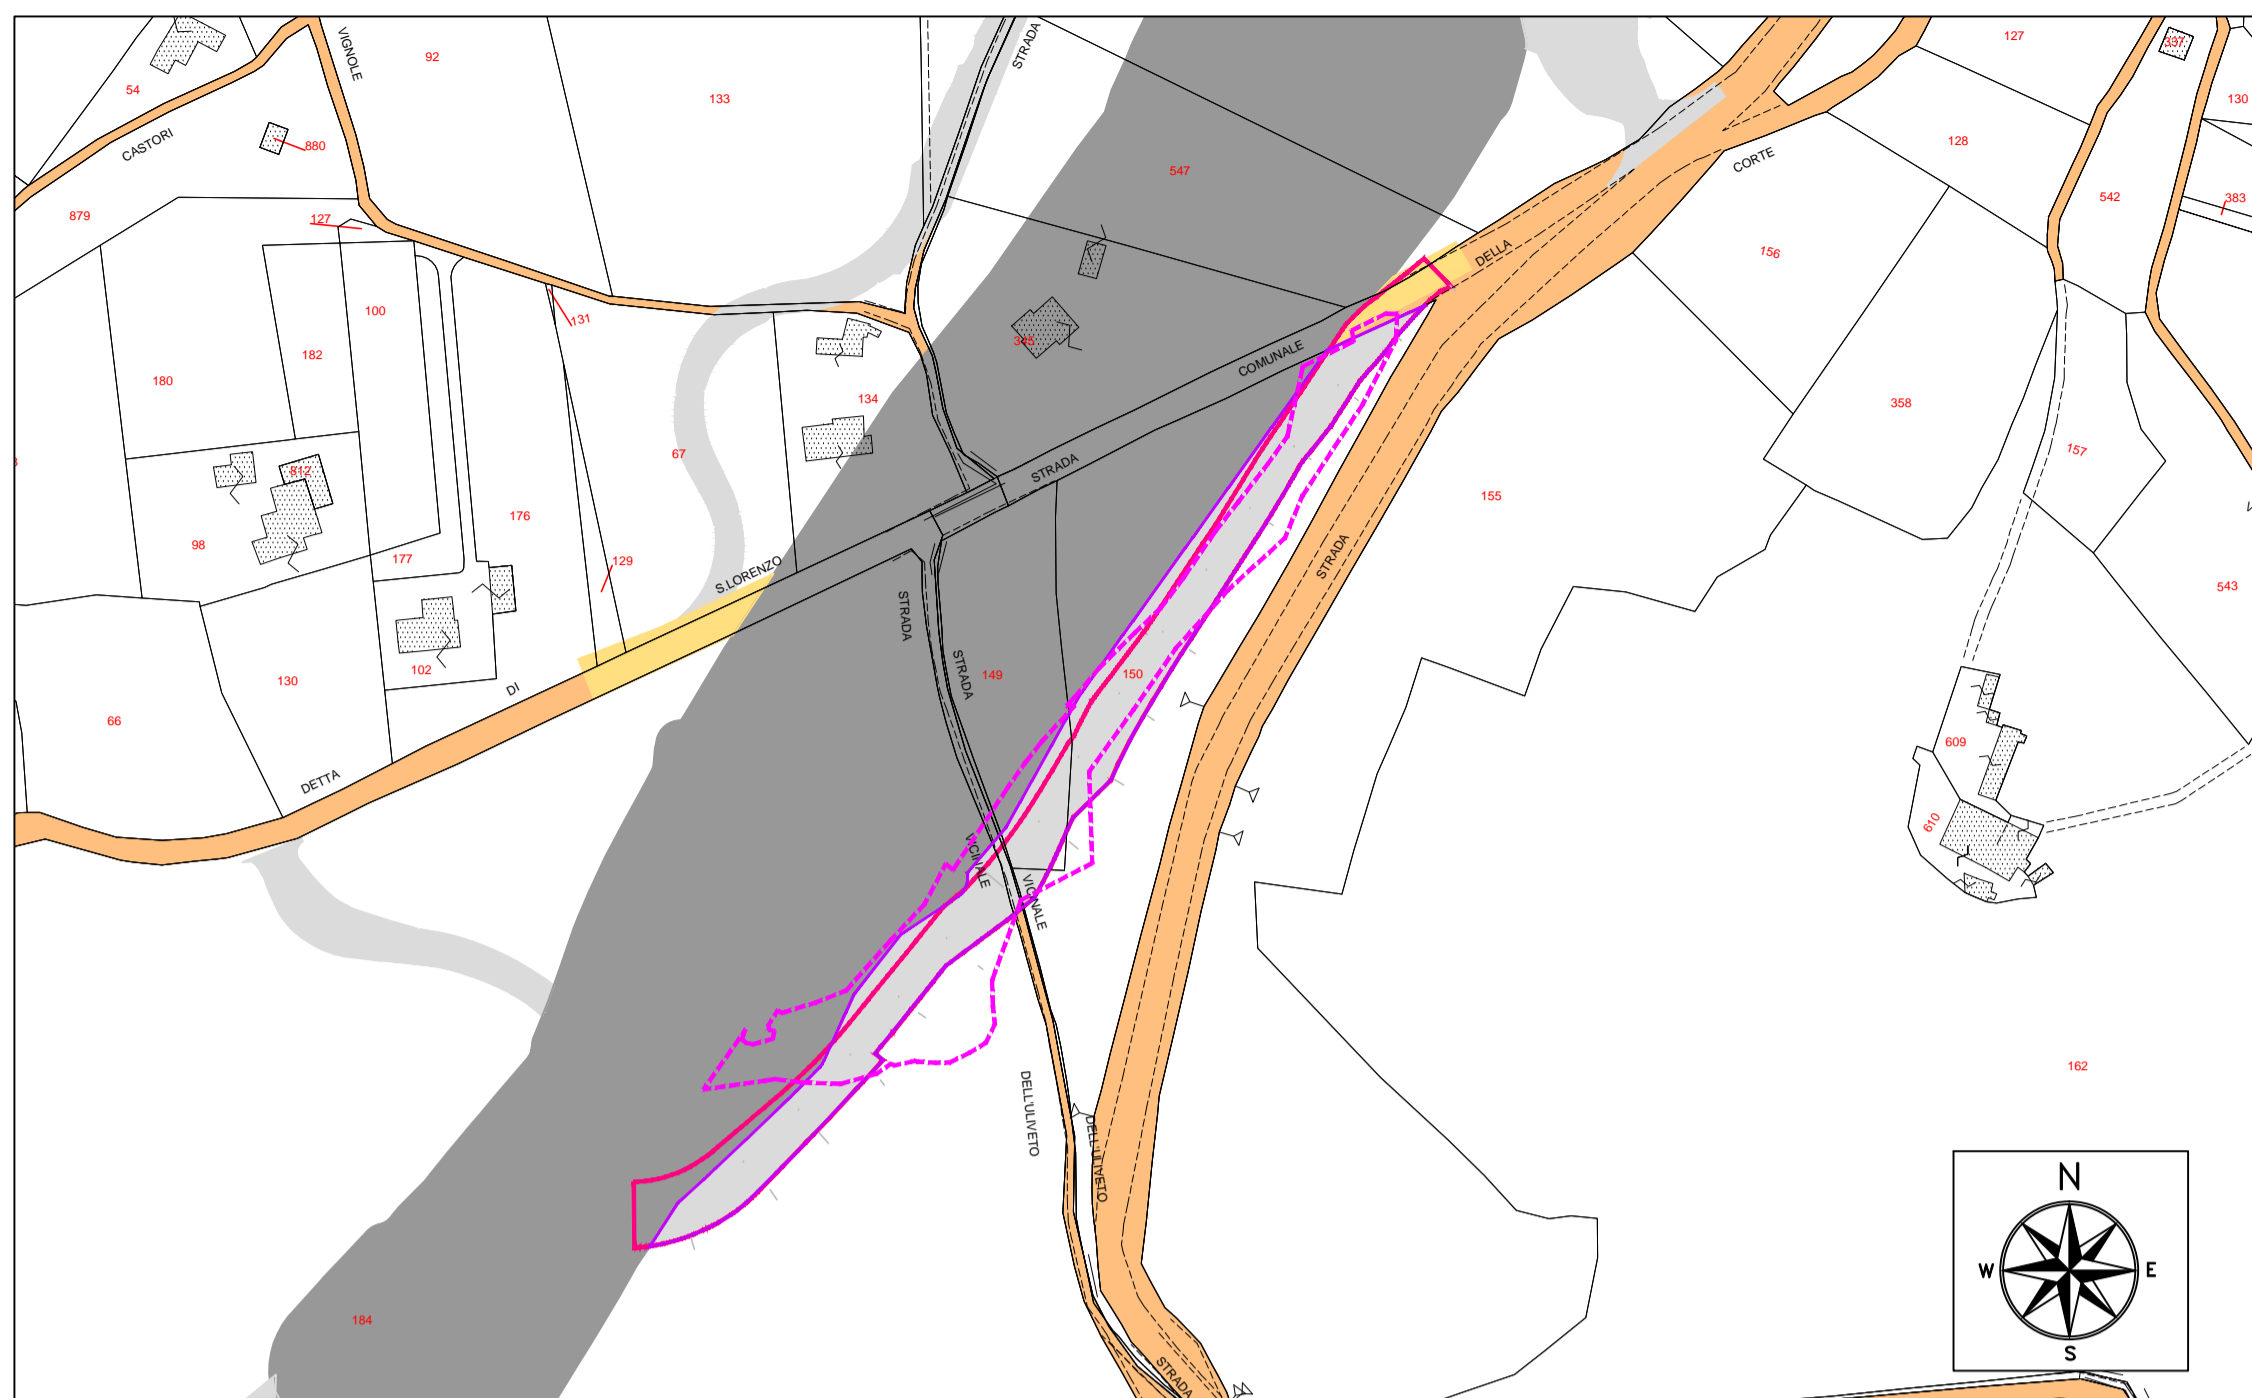

ORTOFOTO TRATTA DA GOOGLE SCALA 1 :2000




LEGENDA

- Strade pubbliche
- Corsi d'acqua
- Particella occupata temporaneamente a seguito PEA
- Particella occupata definitivamente
- Particella espropriata per opere complementari
- Particella espropriata per opere di mitigazione
- Particella espropriata per servitù
- Contorno area occupata
- Delimitazione strada (da progetto esecutivo)
- Delimitazione effettiva strada eseguita
- Perimetro particella catastale
- 00 Identificativo particella catastale


PLANIMETRIA GENERALE - SCALA 1:1000





ASSE VIARIO MARCHE-UMBRIA
E QUADRILATERO DI PENETRAZIONE INTERNA
MAXILOTTO 1

PROGETTO ESECUTIVO

		IL RESPONSABILE DEL CONTRAENTE GENERALE IL PROGETTISTA																								
GRUPPO DI PROGETTAZIONE DEL PROGETTO ESECUTIVO APPROVATO ATI: TECHNITAL s.p.a. (mandataria) EGIS STRUCTURES & ENVIRONNEMENT S.A. SICS s.r.l. Società Italiana Consulenza Strade S.I.S. Studio di Ingegneria Stradale s.r.l. SOIL Geologia Geotecnica Opere in sotterraneo Difesa del territorio INTEGRAZIONE PRESTAZIONI SPECIALISTICHE <i>Dott. Ing. M. Raccosta</i>			IL GEOLOGO IL RESPONSABILE DELLA CONGRUENZA FUNZIONALE CON IL PROGETTO ESECUTIVO APPROVATO (ATI: TECHNITAL-EGIS-SOIL-SIS-SICS)																							
IL GEOLOGO <i>Dott. Geol. F. Ferrari</i>	VISTO IL RESPONSABILE DEL PROCEDIMENTO <i>Dott. Ing. Vincenzo Lommo</i>	VISTO IL COORDINATORE DELLA SICUREZZA IN FASE DI ESECUZIONE LA DIREZIONE LAVORI																								
SUBLOTTO 1.2: S.S. 77 "VAL DI CHIENTI" TRONCO PONTELATRAVE - FOLIGNO TRATTI FOLIGNO-VALMENOTRE E GALLERIA MUCCIA-PONTELATRAVE (inclusa galleria) RIPRISTINO VIABILITA' SECONDARIA - STRADA 3 bis STATO ANTE OPERAM INQUADRAMENTO TERRITORIALE E RILIEVO - COMPONENTE GEOMORFOLOGICA																										
Codice Unico di Progetto (CUP) F12C0300050011 ex F12C0300050010 (comunicazione CPE 20/04/2016)		REVISIONE FOGLIO SCALA																								
<table border="1" style="width: 100%; border-collapse: collapse;"> <thead> <tr> <th>Opera</th> <th>Lotto</th> <th>Stato</th> <th>Settore</th> <th>WBS</th> <th>Disciplina</th> <th>Tip. Doc.</th> <th>N. Progress.</th> </tr> </thead> <tbody> <tr> <td>LO703</td> <td>A1</td> <td>E</td> <td>P</td> <td>CA10200</td> <td>CAN</td> <td>PLA</td> <td>077</td> </tr> </tbody> </table>		Opera	Lotto	Stato	Settore	WBS	Disciplina	Tip. Doc.	N. Progress.	LO703	A1	E	P	CA10200	CAN	PLA	077	<table border="1" style="width: 100%; border-collapse: collapse;"> <tr> <td style="width: 20px;">A</td> <td style="width: 20px;">-</td> <td style="width: 20px;">-</td> <td style="width: 20px;">-</td> <td style="width: 20px;">-</td> <td style="width: 20px;">-</td> <td style="width: 20px;">-</td> <td style="width: 20px;">-</td> </tr> </table> Varie	A	-	-	-	-	-	-	-
Opera	Lotto	Stato	Settore	WBS	Disciplina	Tip. Doc.	N. Progress.																			
LO703	A1	E	P	CA10200	CAN	PLA	077																			
A	-	-	-	-	-	-	-																			
<table border="1" style="width: 100%; border-collapse: collapse;"> <tr> <th>REV.</th> <th>DESCRIZIONE</th> <th>DATA</th> <th>REDATTO</th> <th>VERIFICATO</th> <th>APPROVATO</th> <th>APPROVATO RESP. TECNICO ANAS</th> </tr> <tr> <td>A</td> <td>EMISSIONE</td> <td>09/11/2015</td> <td>N. Arcelli</td> <td>S. Pellegrini</td> <td>M. Rosinelli</td> <td></td> </tr> </table>		REV.	DESCRIZIONE	DATA	REDATTO	VERIFICATO	APPROVATO	APPROVATO RESP. TECNICO ANAS	A	EMISSIONE	09/11/2015	N. Arcelli	S. Pellegrini	M. Rosinelli												
REV.	DESCRIZIONE	DATA	REDATTO	VERIFICATO	APPROVATO	APPROVATO RESP. TECNICO ANAS																				
A	EMISSIONE	09/11/2015	N. Arcelli	S. Pellegrini	M. Rosinelli																					