



SEZIONE 1 - SCALA 1:250

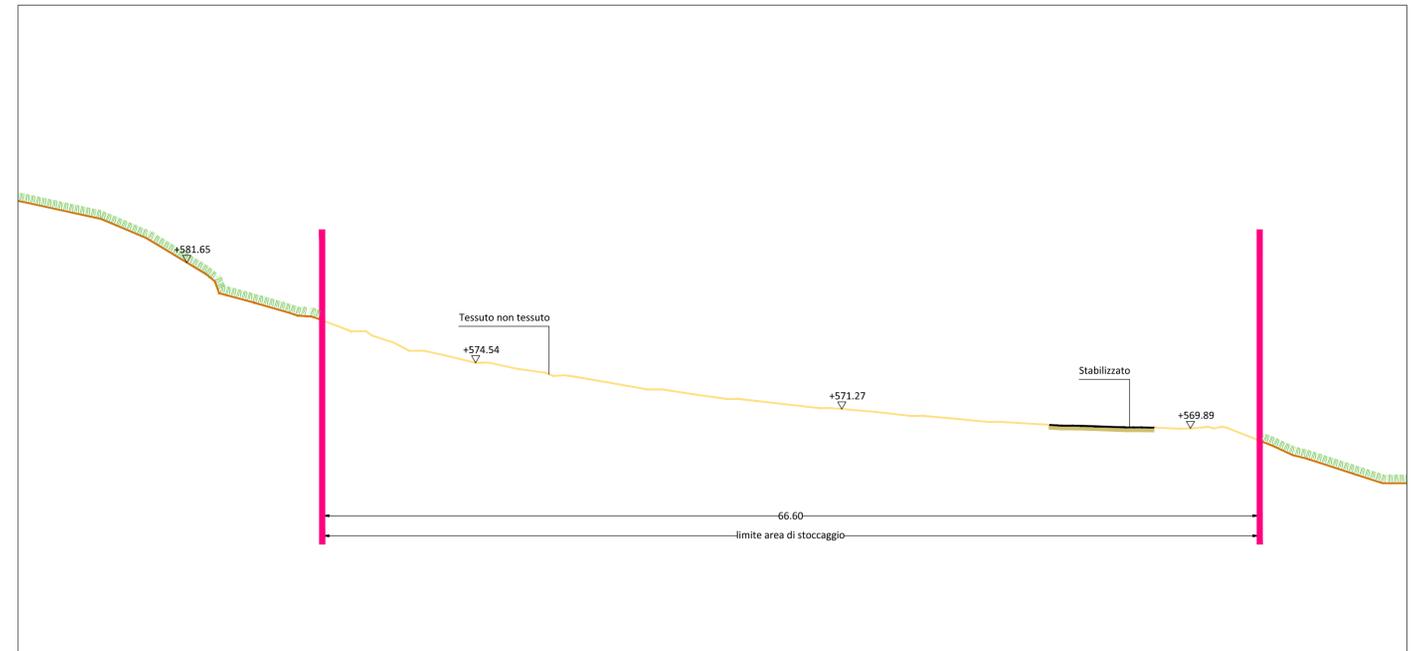

SEZIONE 2 - SCALA 1:250

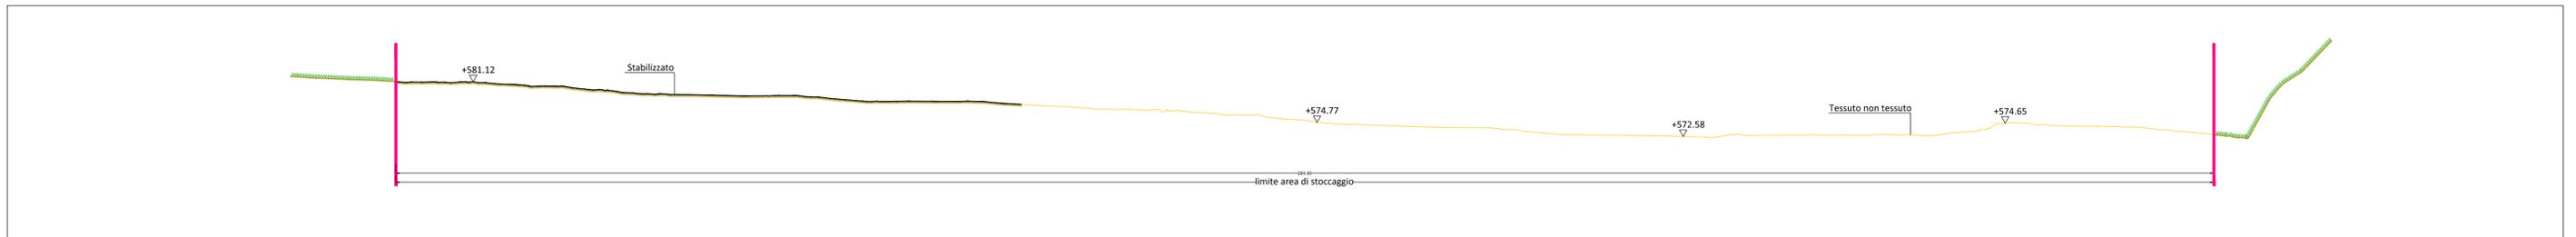

SEZIONE 3 - SCALA 1:500



PLANIMETRIA DELLO STATO DI FATTO - SCALA 1:2000

LEGENDA

- Delimitazione area di stoccaggio (da PE)
- Delimitazione effettiva area di stoccaggio
- Corso d'acqua
- Tessuto non tessuto
- Viabilità di cantiere in stabilizzato
- Area pavimentata in cls
- Materiali di consumo
- Vegetazione ripariale e/o boschiva
- Perimetro particella catastale
- 00 Identificativo particella catastale



ORTOFOTO DELLO STATO DI FATTO - SCALA 1:5000



QUADRILATERO
Marche Umbria S.p.A.

ASSE VIARIO MARCHE-UMBRIA
E QUADRILATERO DI PENETRAZIONE INTERNA
MAXILOTTO 1

PROGETTO ESECUTIVO

<p>CONTRAENTE GENERALE</p> <div style="text-align: center; border: 2px solid blue; padding: 5px; margin: 10px 0;"> <p>Val di Chienti S.C.p.A.</p> </div> <p>GRUPPO DI PROGETTAZIONE DEL PROGETTO ESECUTIVO APPROVATO</p> <p>ATI: TECHNITAL s.p.a. (mandataria) EGIS STRUCTURES & ENVIRONNEMENT S.A. SICS s.r.l. Società Italiana Consulenza Strade S.I.S. Studio di Ingegneria Stradale s.r.l. SOIL Geologia Geotecnica Opere in sotterraneo Difesa del territorio</p> <p>INTEGRAZIONE PRESTAZIONI SPECIALISTICHE <i>Dott. Ing. M. Raccosta</i></p> <p>IL GEOLOGO <i>Dott. Geol. F. Ferrari</i></p> <p>VISTO: IL RESPONSABILE DEL PROCEDIMENTO <i>Dott. Ing. Vincenzo Lomma</i></p>	<p>IL RESPONSABILE DEL CONTRAENTE GENERALE</p> <p>IL PROGETTISTA </p> <p>IL GEOLOGO</p> <p>IL RESPONSABILE DELLA CONGRUENZA FUNZIONALE CON IL PROGETTO ESECUTIVO APPROVATO (ATI: TECHNITAL-EGIS-SOIL-SIS-SICS)</p> <p>LA DIREZIONE LAVORI</p>														
<p>SUBLOTTO 1.2: S.S. 77 "VAL DI CHIENTI" TRONCO PONTELATRAVE - FOLIGNO TRATTI FOLIGNO-VALMENOTRE E GALLERIA MUCCIA-PONTELATRAVE (inclusa galleria)</p> <p>RIPRISTINO DELLE AREE DI CANTIERE - AREA ST10 STATO DI FATTO: RILIEVO (PLANIMETRIA, SEZIONI E ORTOFOTO)</p>															
<p>Codice Unico di Progetto (CUP) F12C03000050011 ex F12C03000050010 (comunicazione OPE 20/04/2015)</p>															
<table border="1" style="width: 100%; border-collapse: collapse;"> <thead> <tr> <th>REVISIONE</th> <th>FOGLIO</th> <th>SCALA</th> </tr> </thead> <tbody> <tr> <td style="text-align: center;">A</td> <td style="text-align: center;">1</td> <td style="text-align: center;">1:2000</td> </tr> </tbody> </table>		REVISIONE	FOGLIO	SCALA	A	1	1:2000								
REVISIONE	FOGLIO	SCALA													
A	1	1:2000													
<table border="1" style="width: 100%; border-collapse: collapse;"> <thead> <tr> <th>REV.</th> <th>DESCRIZIONE</th> <th>DATA</th> <th>REDATTO</th> <th>VERIFICATO</th> <th>APPROVATO</th> <th>APPROVATO RESP. TECNICO ANAS</th> </tr> </thead> <tbody> <tr> <td style="text-align: center;">A</td> <td>EMISSIONE</td> <td style="text-align: center;">31.07.2015</td> <td>Capozza E.</td> <td>Mandarini G.</td> <td>Lamberti R.</td> <td></td> </tr> </tbody> </table>		REV.	DESCRIZIONE	DATA	REDATTO	VERIFICATO	APPROVATO	APPROVATO RESP. TECNICO ANAS	A	EMISSIONE	31.07.2015	Capozza E.	Mandarini G.	Lamberti R.	
REV.	DESCRIZIONE	DATA	REDATTO	VERIFICATO	APPROVATO	APPROVATO RESP. TECNICO ANAS									
A	EMISSIONE	31.07.2015	Capozza E.	Mandarini G.	Lamberti R.										