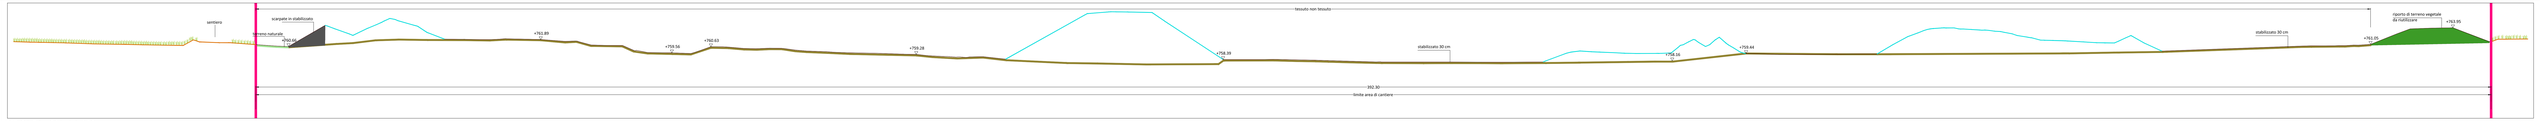

SEZIONE 1 - SCALA 1:250

SEZIONE 2 - SCALA 1:250

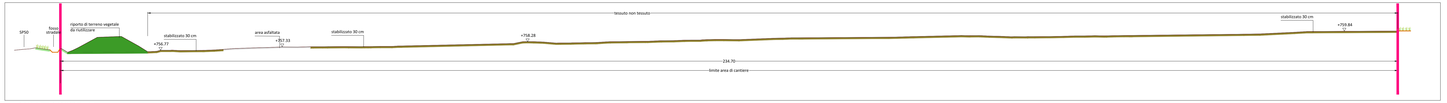

SEZIONE 3 - SCALA 1:250

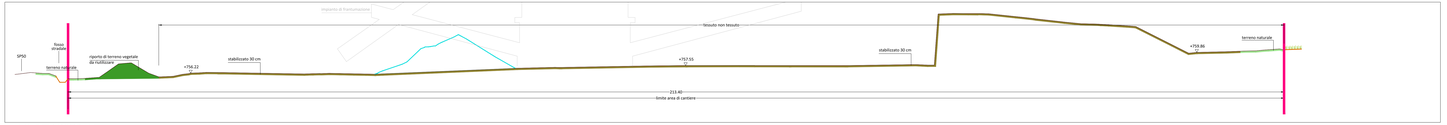

SEZIONE 4 - SCALA 1:250

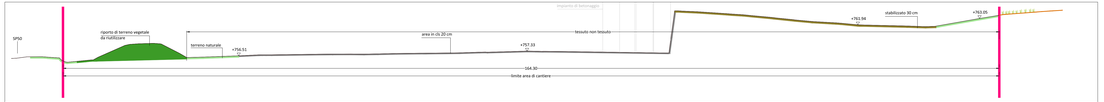

SEZIONE 5 - SCALA 1:250

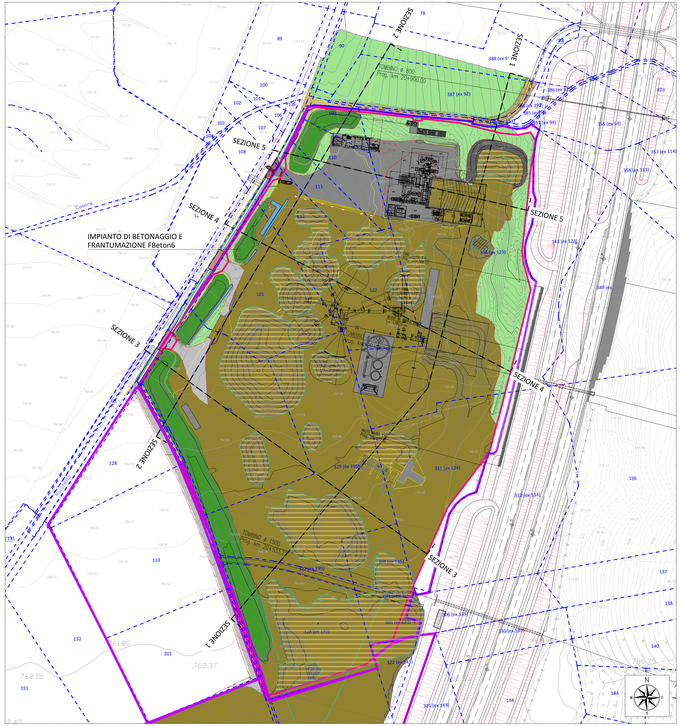

PLANIMETRIA DELLO STATO DI FATTO RILEVATO ALLA DATA DI APRILE 2014 - SCALA 1:1000

LEGENDA

- Contorno area occupata
- Delimitazione effettiva area di cantiere
- fosso
- vasca
- area pavimentata in cls
- viabilita' in stabilizzato da movimentare
- stabilizzato da movimentare
- tessuto non tessuto
- dune di mitigazione: riporto di terreno vegetale
- terreno naturale
- scarpate
- scarpate in stabilizzato da movimentare
- asfalto
- materiali di consumo
- Attraversamento del fosso stradale
- Perimetro particella catastale
- 00 Identificativo particella catastale
- Vegetazione ripariale e/o boschiva

ORTOFOTO STATO DI FATTO - SCALA 1:2000

QUADRILATERO Marche-Umbria S.p.A.

ASSE VIARIO MARCHE–UMBRIA
E QUADRILATERO DI PENETRAZIONE INTERNA
MAXILOTTO 1

PROGETTO ESECUTIVO

CONTRAENTE GENERALE

Val di Chienti S.C.p.A.

IL RESPONSABILE DEL CONTRAENTE GENERALE

IL PROGETTISTA

GRUPPO DI PROGETTAZIONE DEL PROGETTO ESECUTIVO APPROVATO
ATI: TECHNITAL s.p.a. (mandataria)
EGIS STRUCTURES & ENVIRONNEMENT S.A.
SECI s.r.l. Società Italiana Consulenza Strade
S.I.S. Studio di Ingegneria Stradale s.r.l.
SGA, Geologia Geotecnica Opere in sotterraneo Difesa del territorio

INTEGRAZIONE PRESTAZIONI SPECIALISTICHE *Dott. Ing. M. Raccosta*

IL GEOLOGO *Dott. Geol. F. Ferrari*

IL GEOLOGO

IL RESPONSABILE DELLA CONGRUENZA FUNZIONALE CON IL PROGETTO ESECUTIVO APPROVATO (ATI TECHNITAL-EGIS-SGA-SIS-SECI)

VISTO IL RESPONSABILE DEL PROCEDIMENTO *Dott. Ing. Vincenzo Lamma*

VISTO IL COORDINATORE DELLA SICUREZZA IN FASE DI ESECUZIONE

LA DIREZIONE LAVORI

SUBLOTTO 2.1: S.S. 77 "VAL DI CHIENTI" TRONCO PONTELATRAVE – FOLIGNO
TRATTO VALMENOTRE – GALLERIA MUCCIA (escluso galleria)

RIPRISTINO DELLE AREE DI CANTIERE – **FBETON6: TAVERNE**
STATO DI FATTO: RILIEVO TOPOGRAFICO
(Planimetria, Sezioni e Ortofoto)

Codice Unico di Progetto (CUP): F12C03000050010 (Delibera CIPE 15/2004)

Codice Elaborato (Cod. Prog.)	Fase	Tipo	Sezione	Opera	Disciplina	Progressivo	Tipo Elab.	Sub Elab.	Revisione	Foglio	Scala
E 17 2 0 3	P	D	T	0 0	G E O	0 0 1	R	0 0	A		

REV.	DESCRIZIONE	DATA	REDATTO	VERIFICATO	APPROVATO	APPROVATO NEL TECNICO ORGA
D						
C						
B						
A	EMISSIONE	01/08/14	FALCONE	PELLEGRINI	PASQUELLI	