

STUDIO PRELIMINARE AMBIENTALE
2° REATTORE HDS
ALLEGATO 4 – PIANO REGOLATORE
GENERALE

ALLEGATO 4A: SISTEMI E REGOLE

ALLEGATO 4B: RETE ECOLOGICA

ALLEGATO 4C: CARTA PER LA QUALITÀ

RAFFINERIA DI ROMA S.P.A.

STPRLAMB104

CONFERENZA DI COPIANIFICAZIONE
Sistemi e Regole 1:10.000 - individuazione delle modifiche e integrazioni



- Sistemi e Regole**
3*.15
- 1. RECEPIMENTI
 - 1.1 RECEPIMENTI Art.105 comma 3 ter delle NTA - Norma transitoria
 - 2. CONTRODEDUZIONI
 - 3. PdZ Del. C.C. 65/2006
 - 4. ADEGUAMENTI
 - 5. ERRORI MATERIALI









* Modifiche ed integrazioni successive alla Del. C.C. n. 64 del 21-22/03/2006
 * Errori materiali delle cartografie precedenti

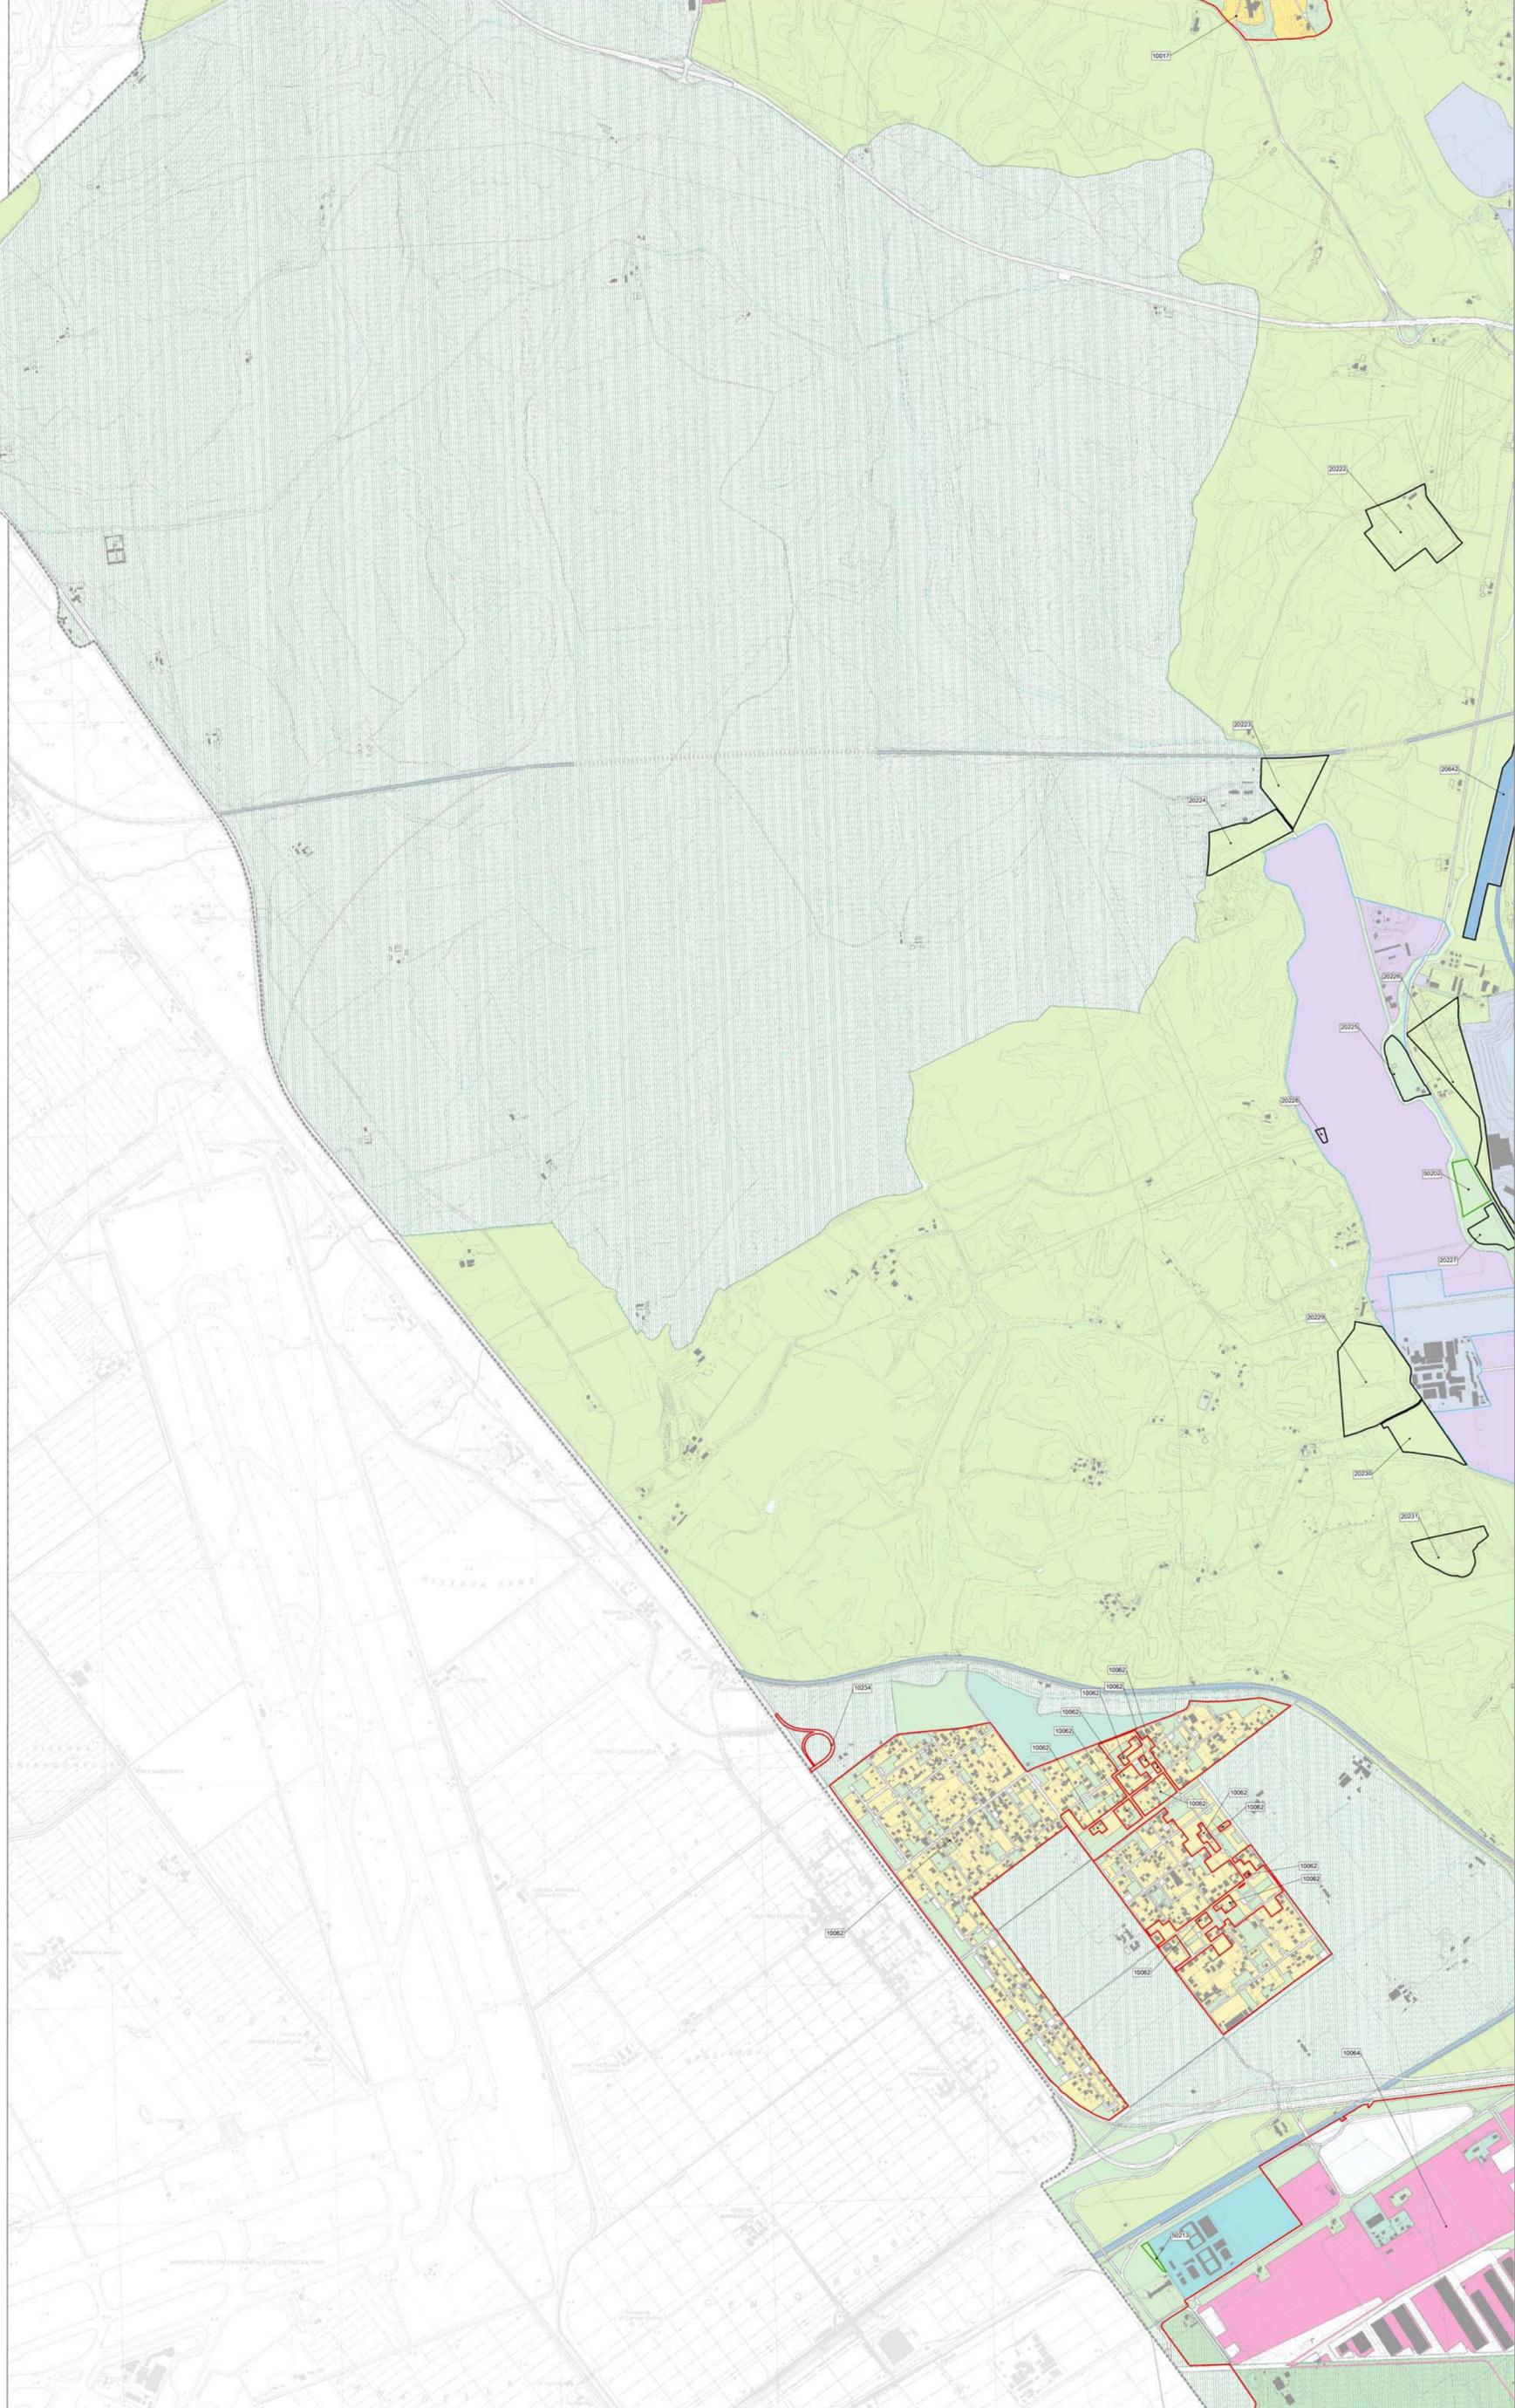


08	09
15	16
23	24

CONFERENZA DI COPIANIFICAZIONE
Rete ecologica 1:10.000 - individuazione delle modifiche ed integrazioni

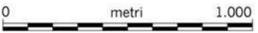



- STRUTTURA DELLA RETE ECOLOGICA**
 (art. 66, art.10-NTA)
- Componente primaria (A)
 - Componente primaria (A)- aree da definire in sede di attuazione degli strumenti esecutivi
 - Componente secondaria (B)
 - Componente secondaria (B)- aree da definire in sede di attuazione degli strumenti esecutivi
 - Componente di completamento (C)
 - Componente di completamento (C)- aree da definire in sede di attuazione degli strumenti esecutivi
- COMPONENTI DELLA RETE ECOLOGICA DA SISTEMI E REGOLE**
- SISTEMA AMBIENTALE**
- ACQUE**
- Laghi
 - Reticolo idrografico principale
 - Reticolo idrografico secondario
- PARCHI**
- Parchi istituiti e tenuta di Castel Porziano
 - Parchi agricoli comunali
- AGRO ROMANO**
- Aree agricole
- SISTEMA DEI SERVIZI E DELLE INFRASTRUTTURE**
- SERVIZI**
- Verde pubblico e servizi pubblici di livello locale
- localizzazione prescrittiva / localizzazione indicativa
 - Verde privato attrezzato
- localizzazione prescrittiva / localizzazione indicativa
- SISTEMA INSEDIATIVO**
- CITTA' STORICA**
- Centro archeologico monumentale
 - Ville storiche
 - Spazi aperti
 - Spazi verdi privati di valore storico - morfologico - ambientale
 - Ambiti di valorizzazione
- CITTA' CONSOLIDATA**
- Verde privato
 - Programmi integrati
- CITTA' DA RISTRUTTURARE**
- Programmi integrati
 - Proposte programmi di Recupero urbano (art.11, L. 493/93)
 - Individuazione dei nuclei di edilizia ex abusiva da recuperare
- CITTA' DELLA TRASFORMAZIONE**
- Ambiti di trasformazione ordinaria
 - Ambiti a pianificazione particolareggiata definita
- PROGETTI STRUTTURANTI**
- Centralità urbane e metropolitane a pianificazione definita
 - da pianificare
- AMBITI DI RISERVA**
- Ambiti di riserva a trasformabilità vincolata
- DALLA CARTA DELL'USO DEL SUOLO E DELLE FISIONOMIE VEGETAZIONALI**
 Università degli Studi di Roma "La Sapienza"
 Facoltà di Biologia - Dipartimento di Biologia vegetale
 Prof. Carlo Blasi
- TERRITORI BOSCATI E AMBIENTI SEMI-NATURALI**
- Boschi
 - Cespuglieti
 - Filari alberati
 - Fascia di rispetto della Tenuta di Castelporziano
- Modifiche ed integrazioni della struttura della Rete ecologica**
- Componente A, B, C
 - Componente A, B, C, da definire in sede di attuazione degli strumenti esecutivi

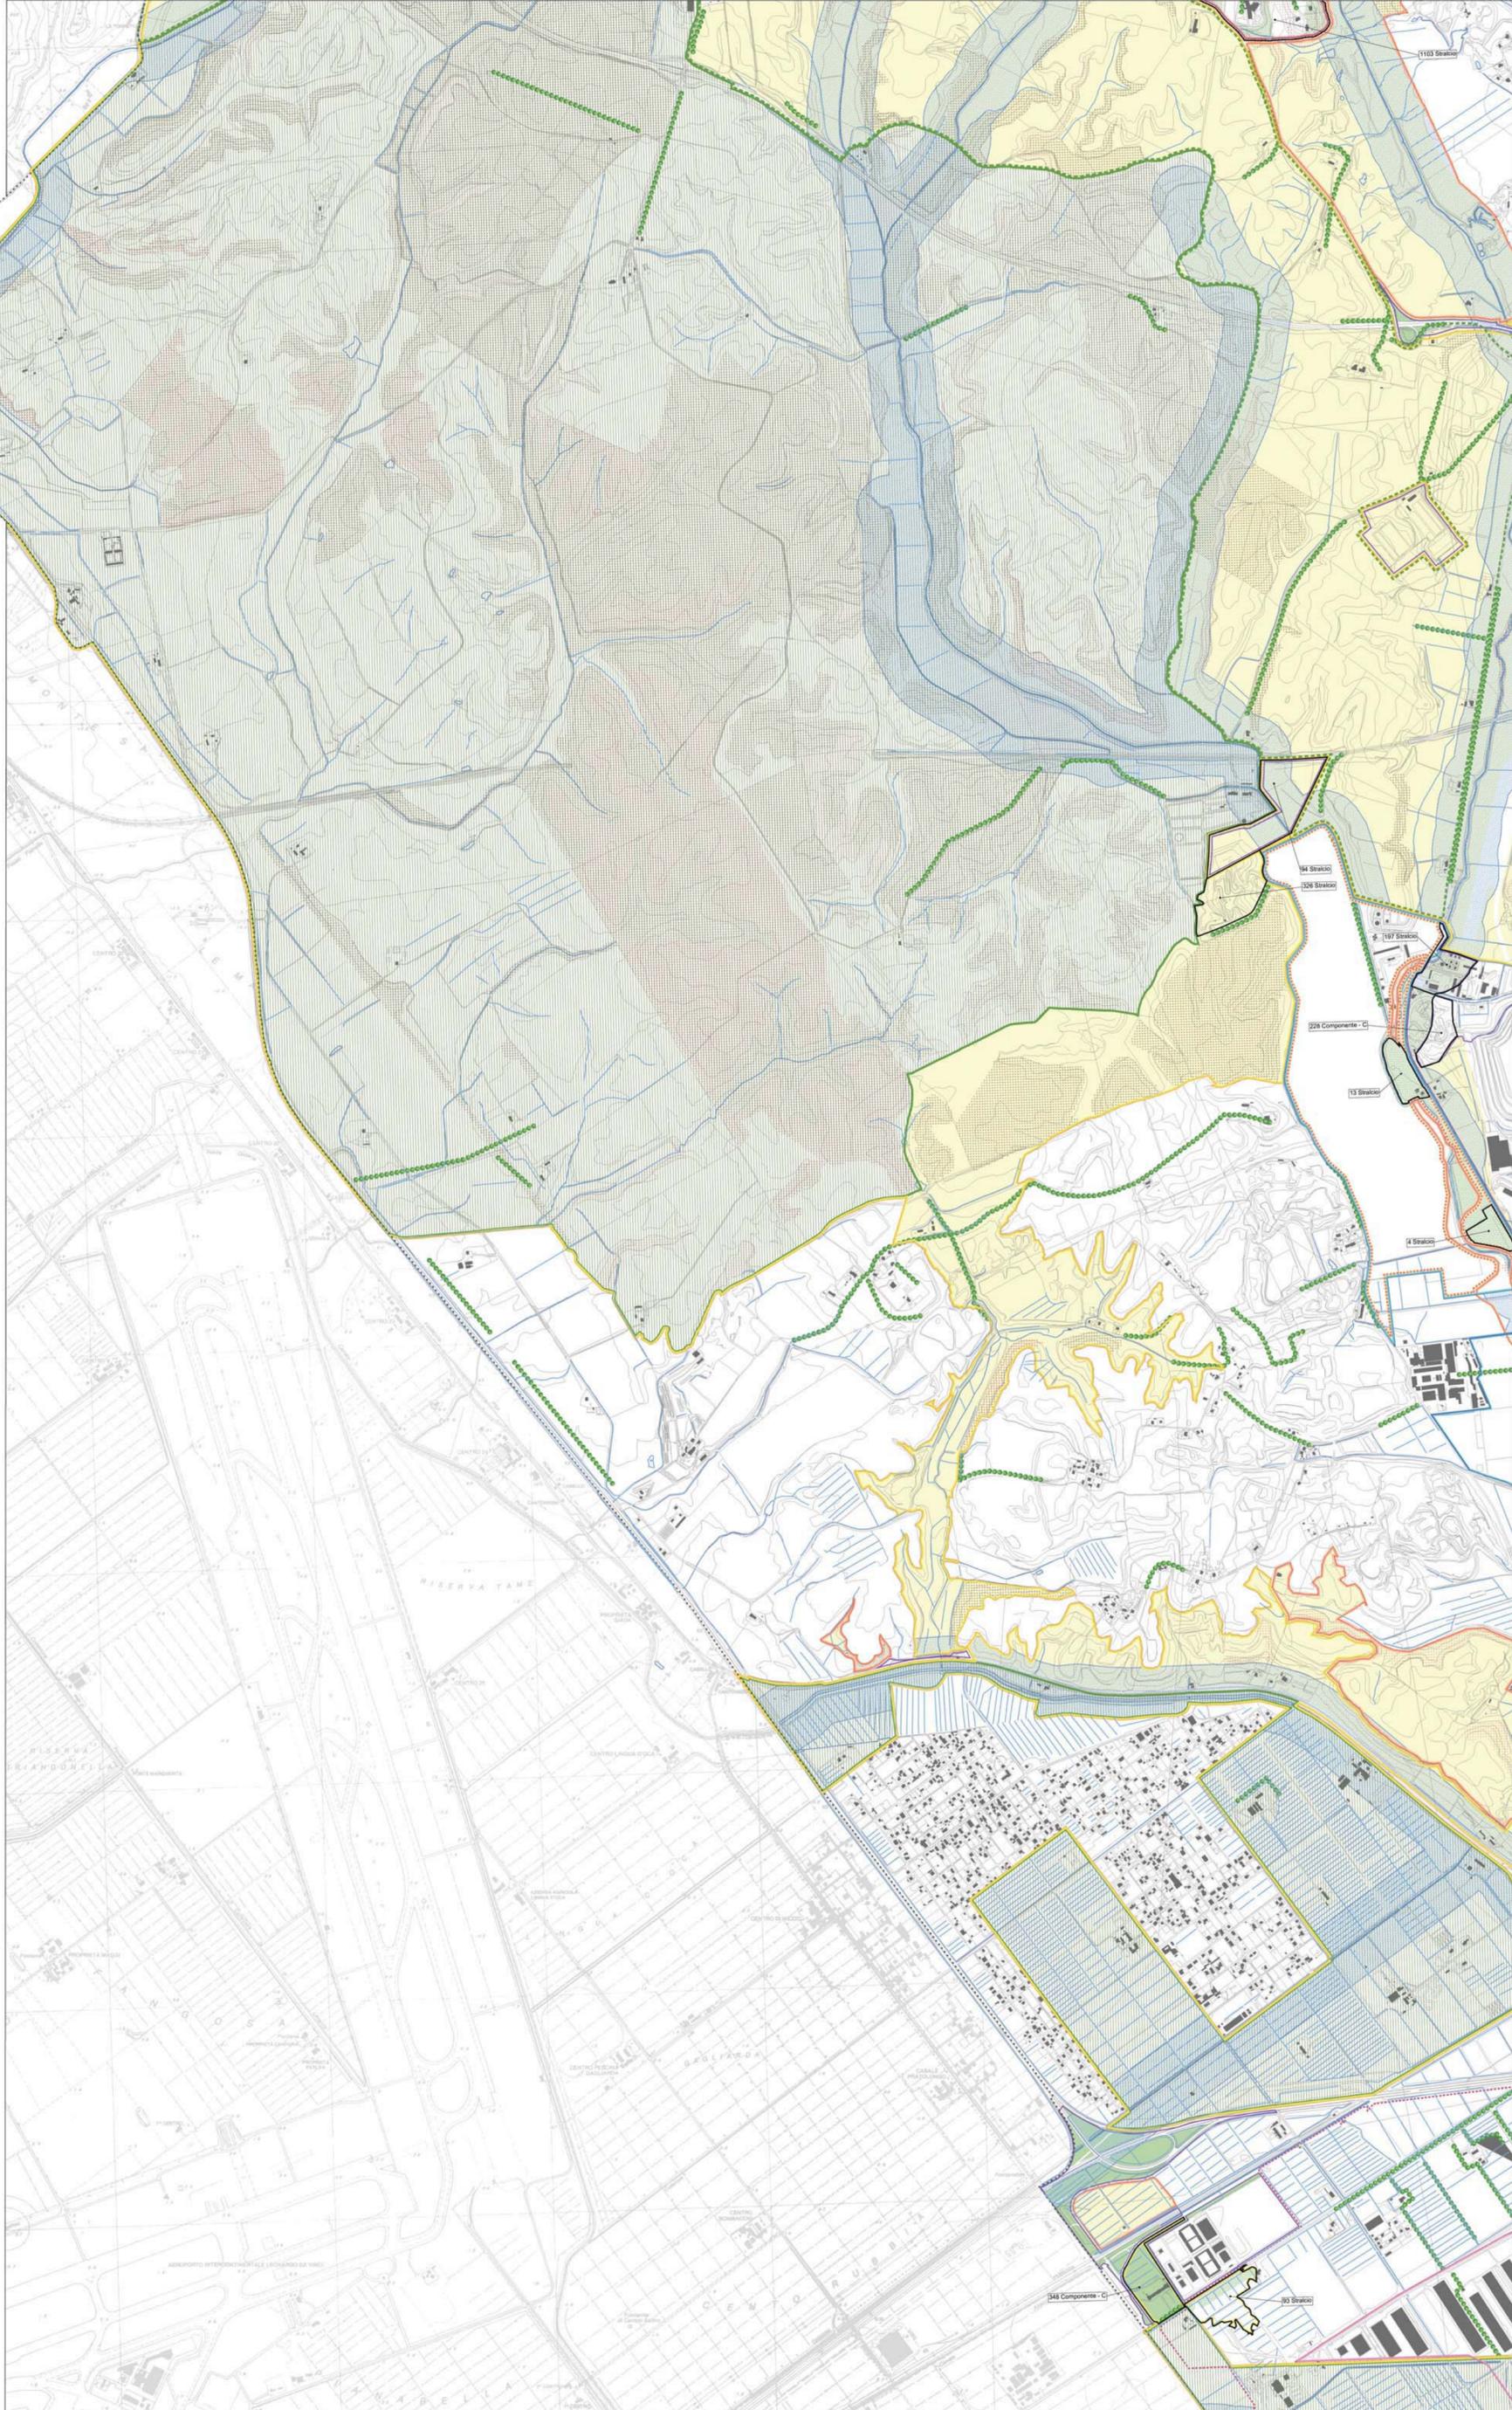

Carta per la qualità



- MORFOLOGIE DEGLI IMPIANTI URBANI**
- Morfologie dei tessuti di origine medievale
 - Tessuti medievali condizionati da preesistenti edifici speciali di epoca romana
 - Tracciati rinascimentali e moderni di ristrutturazione urbanistica
 - Morfologie degli impianti urbani dell'espansione otto-novecentesca
 - Impianti con progetto unitario e disegno urbano a struttura geometrica regolare
 - Impianti con progetto unitario e disegno urbano a struttura irregolare
 - Morfologie degli impianti urbani moderni
 - Tessuti caratterizzati dall'impianto volumetrico degli edifici
 - Tessuti o porzioni di tessuto caratterizzati dal rapporto fra tracciati, occupazione del suolo e/o qualità degli spazi aperti
 - Comprensori a carattere estensivo, di case unifamiliari isolate o aggregate
 - Nuclii isolati di interesse storico-ambientale
- ELEMENTI DEGLI SPAZI APERTI**
- Strade e viali
 - Con caratteristiche di tracciati ordinatori con alto grado di identità alla scala urbana
 - Con caratteristiche di tracciati ordinatori con alto grado di identità alla scala della parte urbana
 - Piazze e larghi con alto grado di identità
 - Filari arborei
 - Con essenze di pregio
 - Con essenze comuni
 - Alberi monumentali
 - Principali emergenze geologiche
- EDIFICI CON TIPOLOGIA EDILIZIA SPECIALE**
- Ad impianto nodale
 - EC Edificio per il culto
 - SP Edificio per spettacoli e manifestazioni pubbliche
 - AS Edificio per attività e manifestazioni sportive
 - TE Teatro
 - PD Padiglione
 - CP Capannone
 - SF Stazione ferroviaria
 - Pertinenza
 - Residenziali speciali
 - PA Palazzo gentilizio
 - CL Casale
 - VI Villa
 - Pertinenza
 - Ad impianto seriale
 - CO Convento
 - IC Residenza collettiva
 - US Edificio per servizi ed uffici
 - AL Albergo
 - OS Ospedale
 - CR Carcere
 - CA Caserma
 - SC Scuola
 - AC Accademia
 - Pertinenza
 - Ad impianto seriale complesso
 - AP Edificio per pubblica amministrazione
 - EM Edificio per attività espositive e museali
 - IC Edificio industriale complesso
 - GM Grande magazzino
 - Pertinenza
 - Ad impianto singolare
 - FO Forte
 - M. Mulino
 - TR Torre
 - MR Mura
 - CT Castello
 - Pertinenza
 - Giardini e parchi di pertinenza delle ville storiche
- EDIFICI E COMPLESSI EDILIZI MODERNI**
- Edifici di archeologia industriale
 - Complessi di edifici di rilevante interesse architettonico, urbano o ambientale
 - Opere di rilevante interesse architettonico o urbano
 - Complessi specialistici di rilevante interesse urbano
- PREESISTENZE ARCHEOLOGICO-MONUMENTALI**
- Preesistenze visibili
 - Preesistenze visibili di dimensioni superiori a due metri
 - Preesistenze visibili di dimensioni inferiori a due metri
 - Preesistenze visibili certe da perimetrare
 - Ingressi a ipogei e catacombe
 - Catacombe (dati forniti da: Pontificia Commissione di Archeologia Sacra)
 - Preesistenze certe nel sottosuolo (dati forniti da: Soprintendenza Archeologica di Roma, Soprintendenza Archeologica di Oltia Arica, Soprintendenza Archeologica per l'Etruria Meridionale)
 - Preesistenze certe nel sottosuolo da perimetrare (dati forniti da: Soprintendenza Archeologica di Roma, Soprintendenza Archeologica di Oltia Arica, Soprintendenza Archeologica per l'Etruria Meridionale)
 - Preesistenze visibili di dimensioni superiori a due metri collocate in posizione diversa da quella originale
 - Preesistenze visibili di dimensioni inferiori a due metri collocate in posizione diversa da quella originale
 - Preesistenze da accertare (elementi contenuti nell'allegato G al "Piano delle Certezze", delibera n. 92 del 29-05-97, da localizzare e cartografare)
 - Centro Archeologico Monumentale
 - Parchi istituiti e tenuta di Castel Porziano
- DEPOSITO ARCHEOLOGICO E NATURALE NEL SOTTOSUOLO**
- Indagini archeologiche documentate
 - Indagini geognostiche documentate
- LOCALI E ATTIVITA' DI INTERESSE STORICO ARTISTICO, CULTURALE**
- Negozi storici elencati nell'elaborato G2 "Guida per la qualità degli interventi"

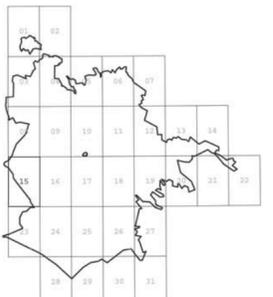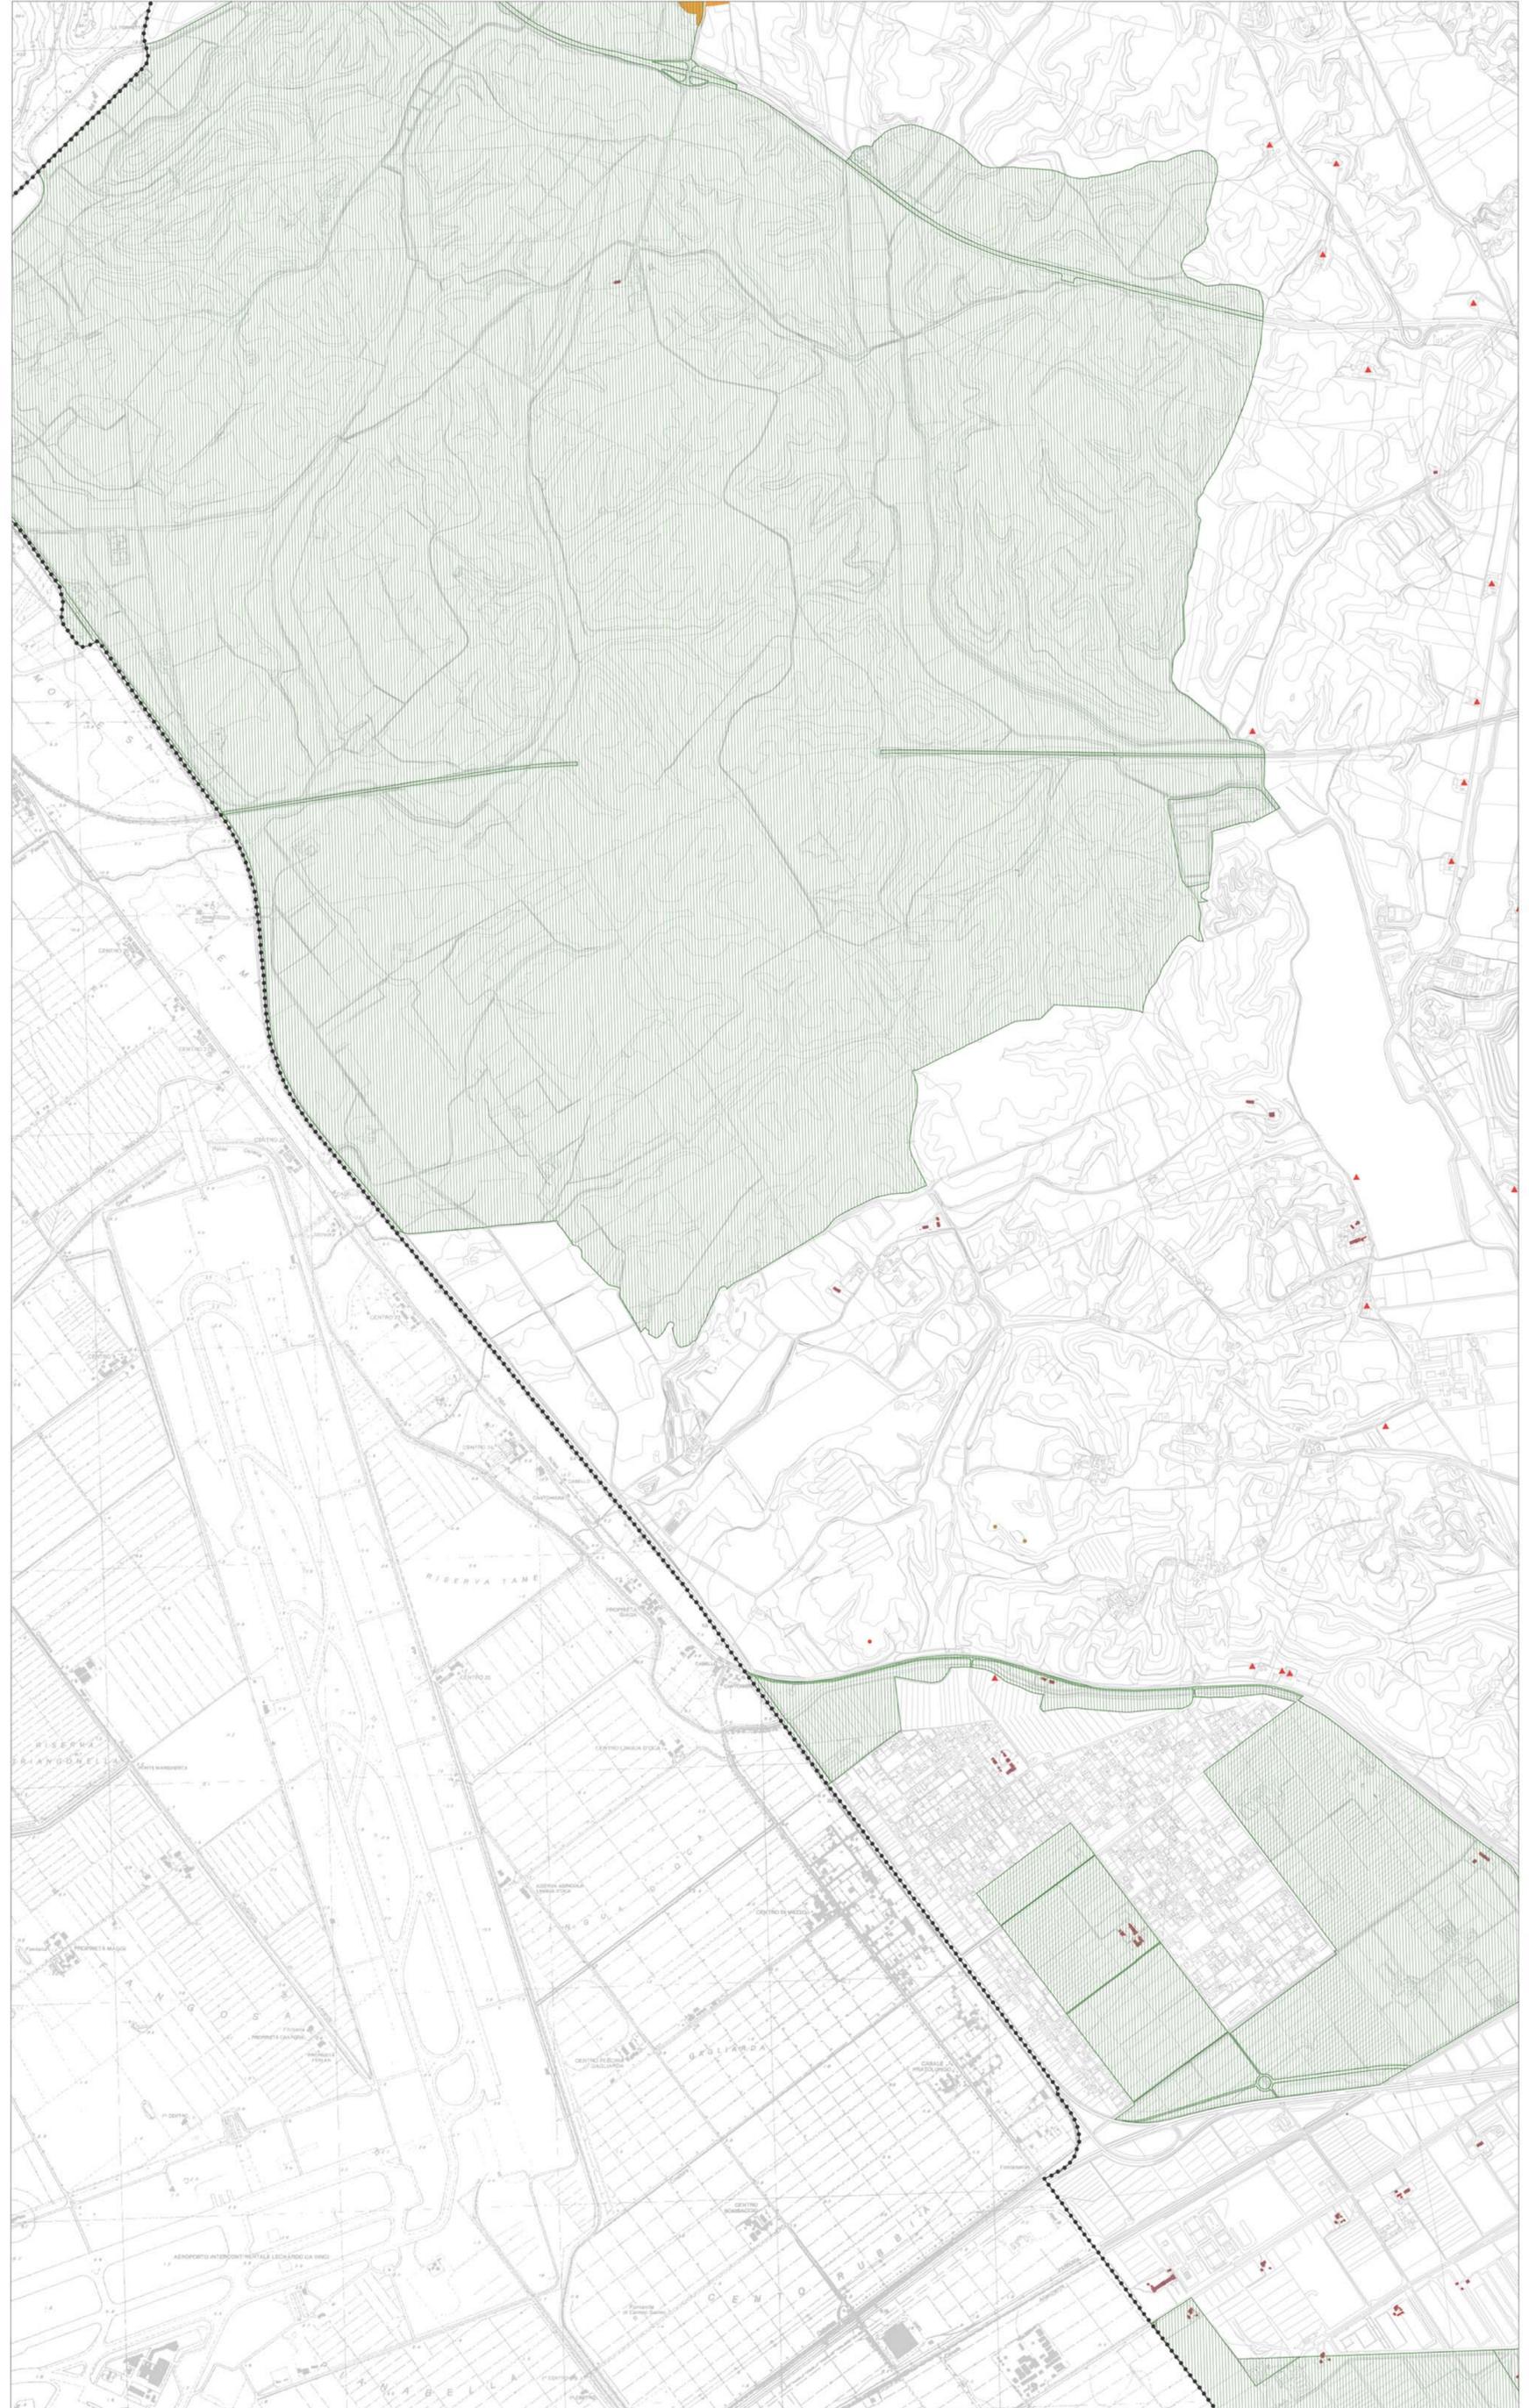

08	09
15	16
23	24