


VARIANTE DI SOSTITUZIONE DEI MURI
IN TERRA RINFORZATA MTR CON MURI
IN C.A. PREFABBRICATO

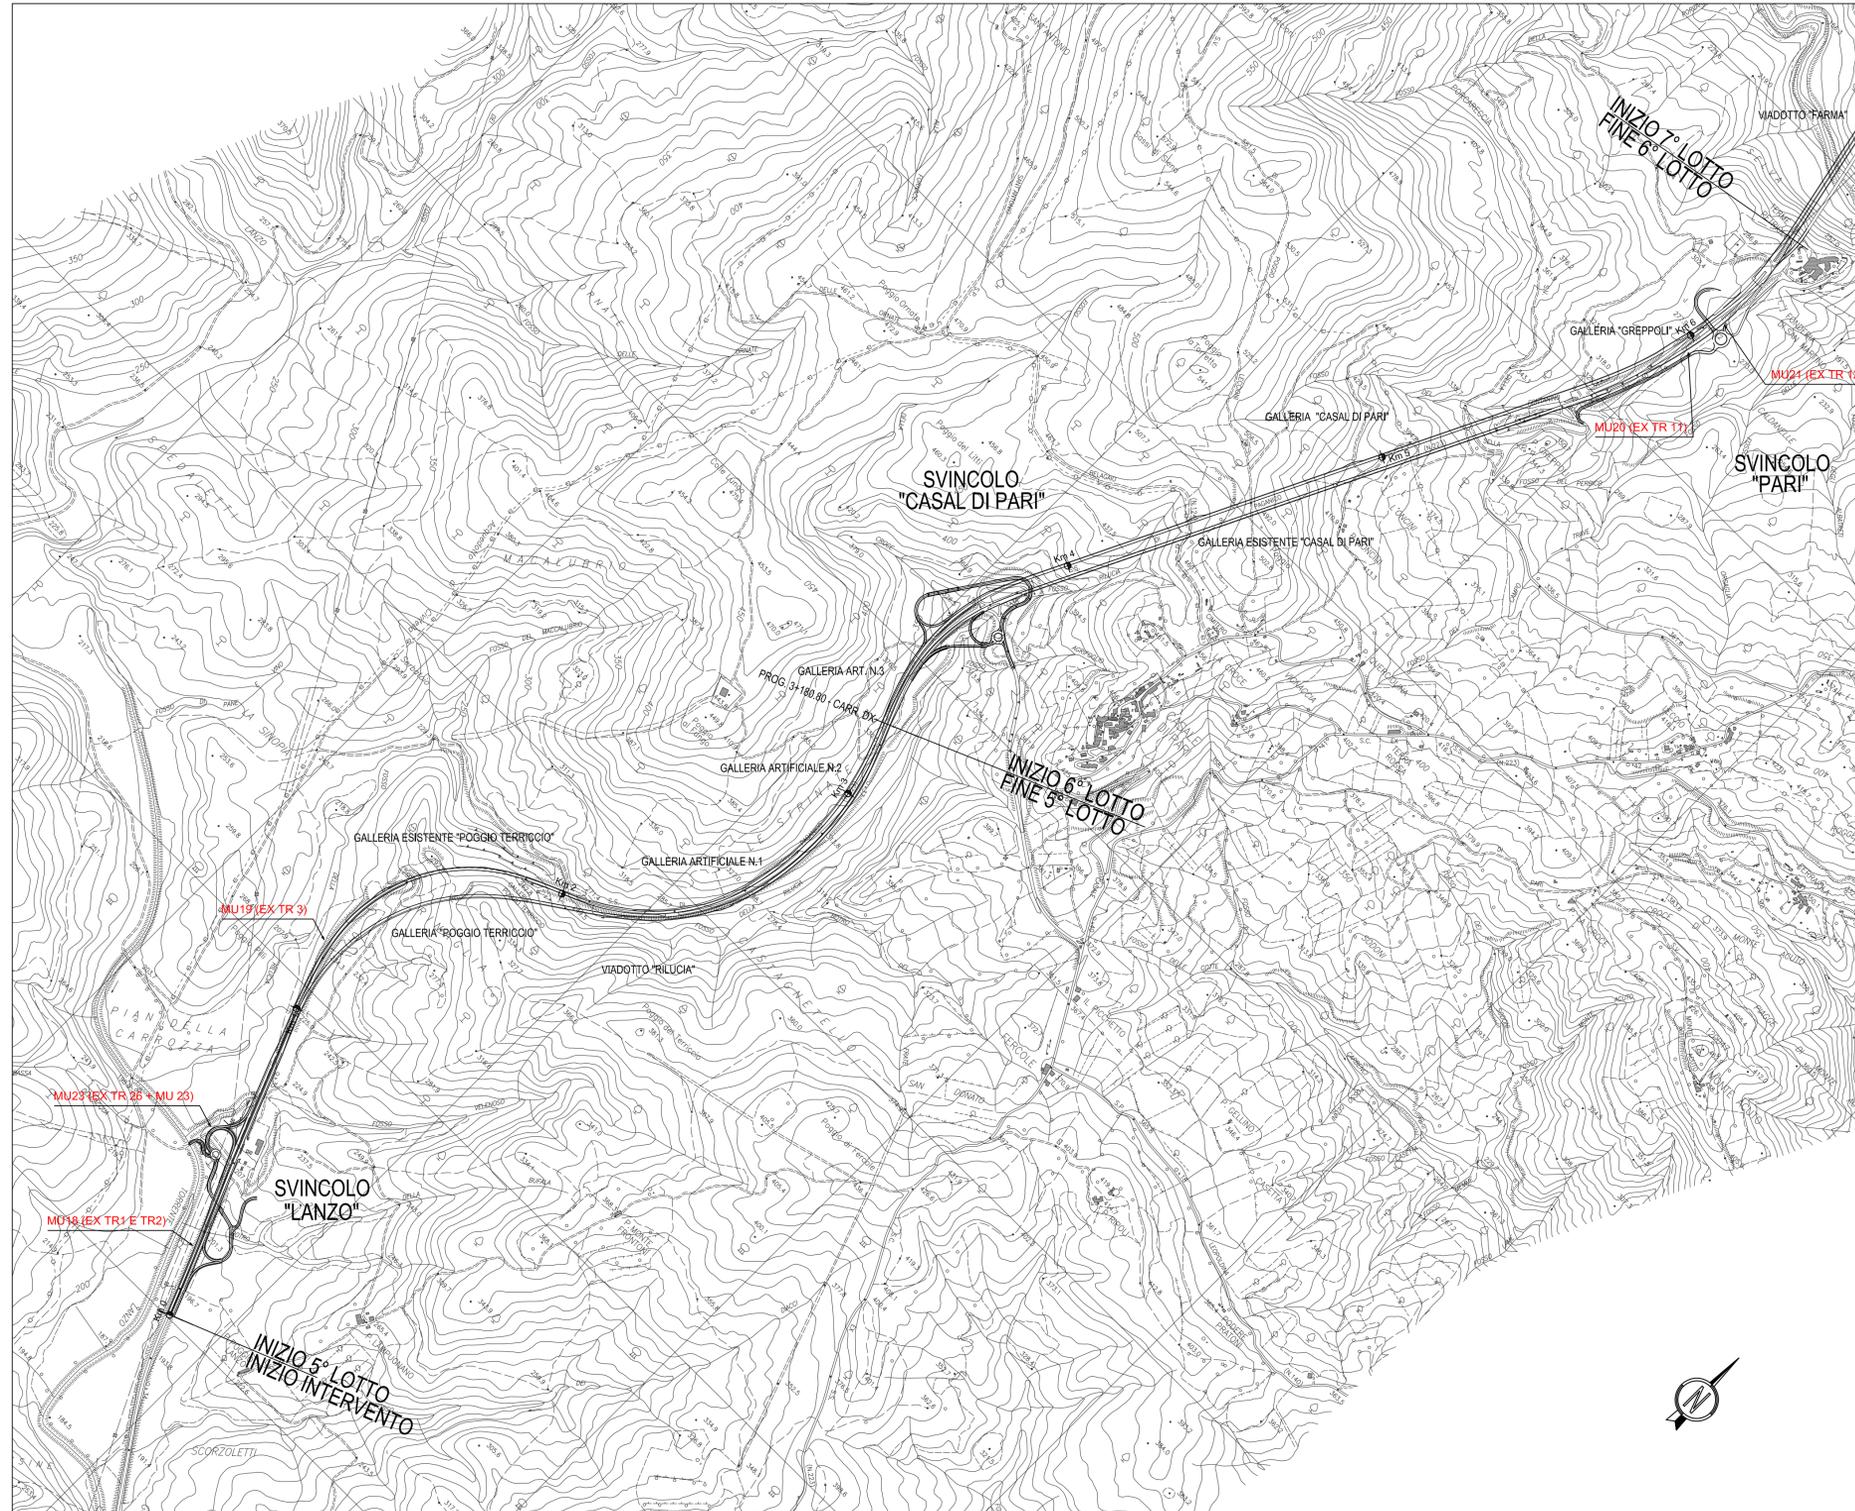

ANAS S.p.A.

Compartimento della Viabilità per la Toscana

ITINERARIO INTERNAZIONALE E78
S.G.C. GROSSETO - FANO
ADEGUAMENTO A 4 CORSIE
NEL TRATTO GROSSETO - SIENA (S.S. 223 "DI PAGANICO")
DAL KM 30+040 AL KM 41+600 - LOTTI 5, 6, 7, 8

PROGETTO ESECUTIVO IN VARIANTE

LE IMPRESE

STRABAG

VITTADELLO

VISTO
ANAS S.p.A. - IL RESPONSABILE DEL PROCEDIMENTO
Dott. Ing. Carlo Diemoz

L'IMPRESA
Dott. Ing. Andrea Raviolo

ANAS S.p.A. - IL DIRETTORE DEI LAVORI
Dott. Ing. Stefano Sestini

TITOLO ELABORATO

I - INTERVENTI DI INSERIMENTO PAESAGGISTICO E AMBIENTALE
I.7A - VARIANTE DI SOSTITUZIONE DEI MURI IN TERRA RINFORZATA MTR CON MURI IN
C.A. PREFABBRICATO
COROGRAFIA - TAV 1/2

SCALA
1:10000

CODICE ELABORATO A-T00IA07AMBCO01_A

Rev.	Data	Descrizione	Redatto	Approvato
A	02/03/2016	EMISSIONE		