STRALCIO PLANIMETRICO
PROGETTO ESECUTIVO
MURI TERRA RINFORZATA TR01+TR02 DI P.E.
SCALA 1:500

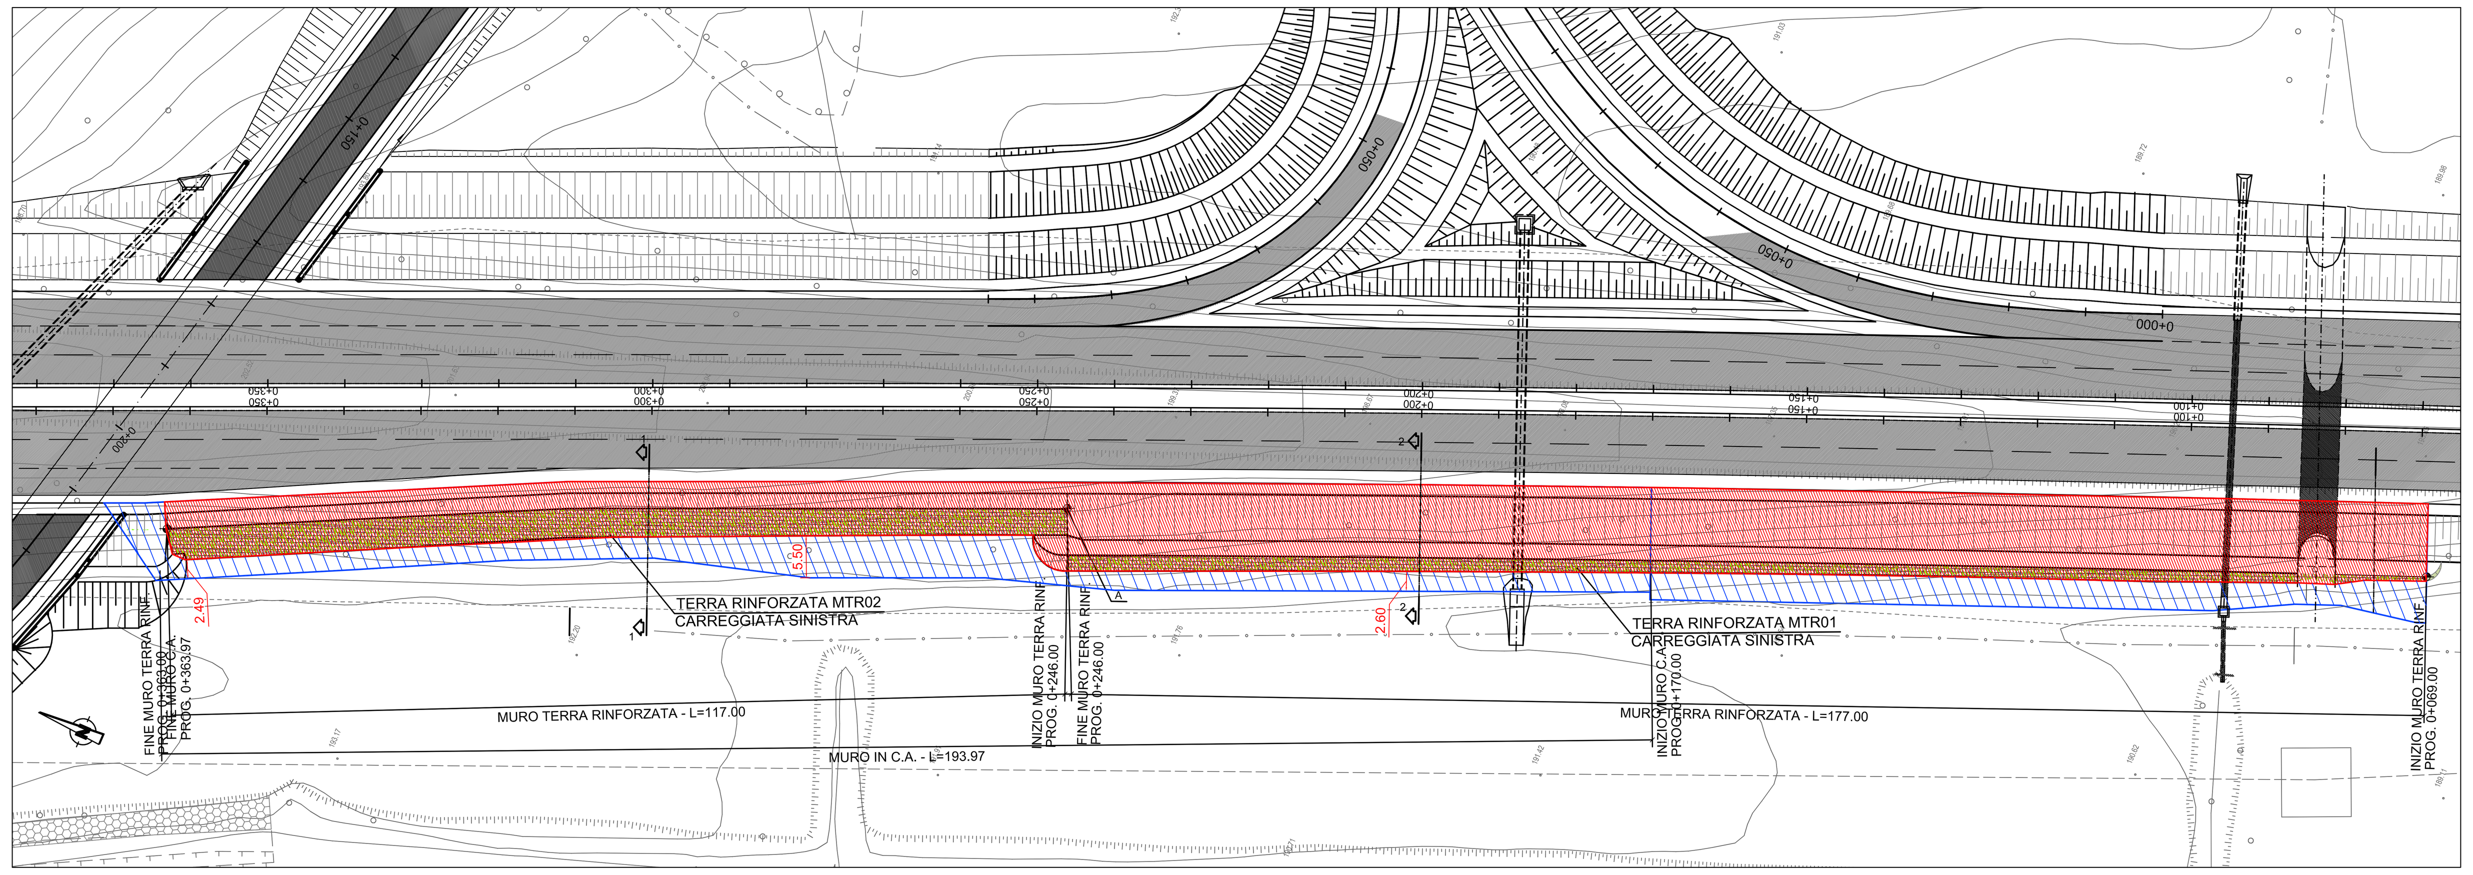

STRALCIO PLANIMETRICO
PROGETTO COSTRUTTIVO - PROPOSTA DI MODIFICA
PROPOSTA DI VARIANTE MURO IN CA PREF MU18
SCALA 1:500

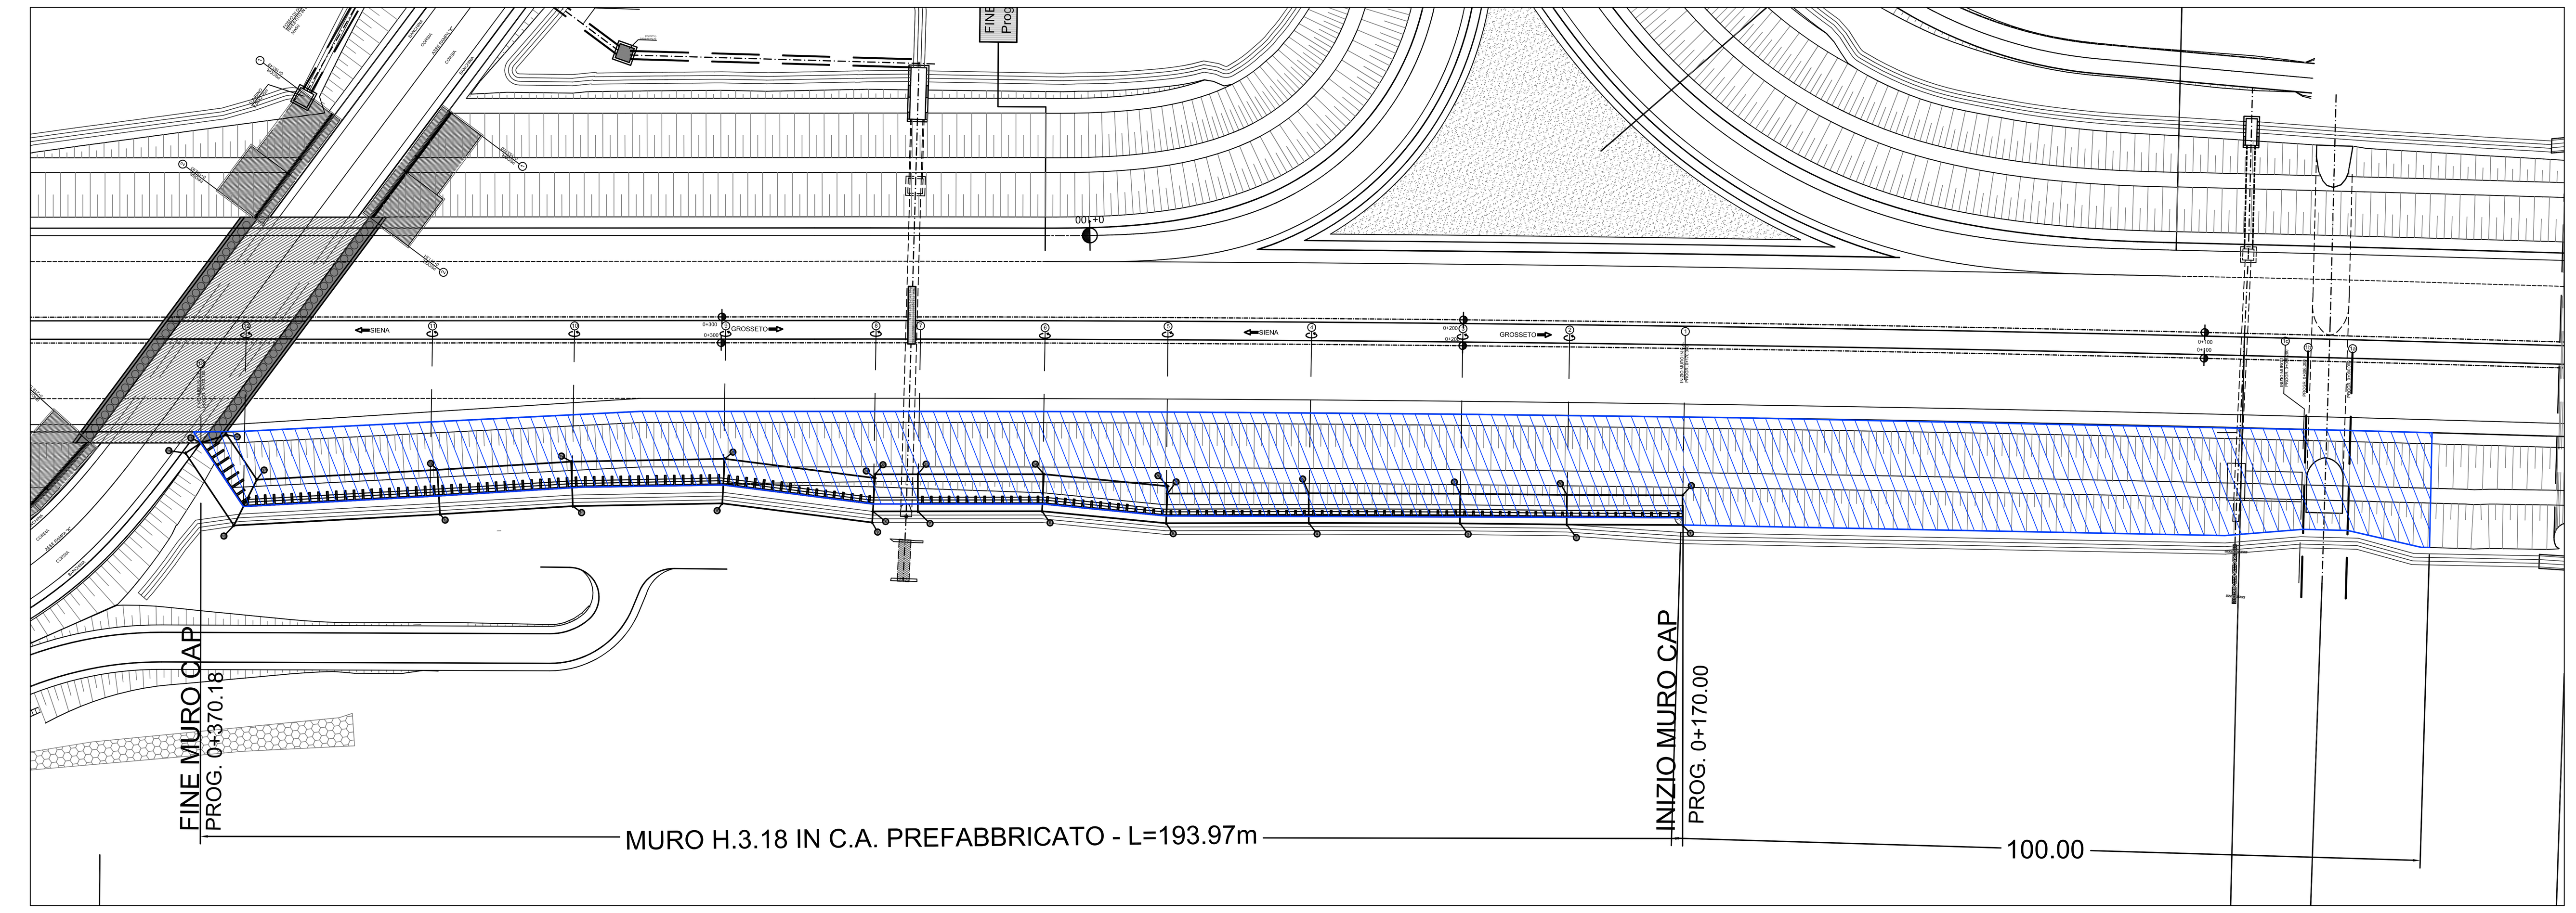

PROSPETTO
PROGETTO ESECUTIVO
MURO IN TERRA RINFORZATA
SCALA 1:500

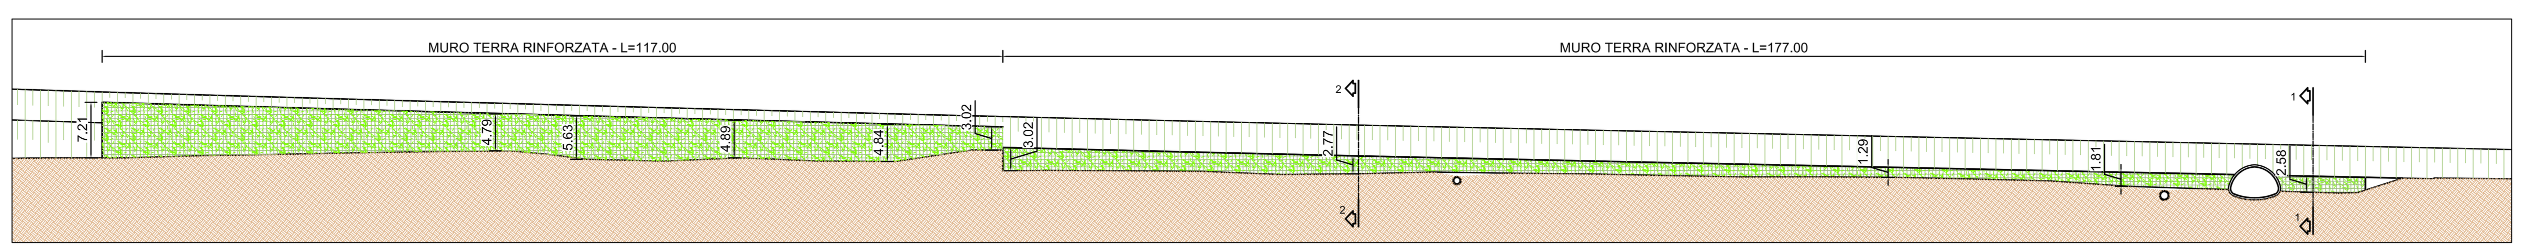

PROSPETTO
PROGETTO COSTRUTTIVO - PROPOSTA DI MODIFICA
MURO IN C.A.
SCALA 1:500

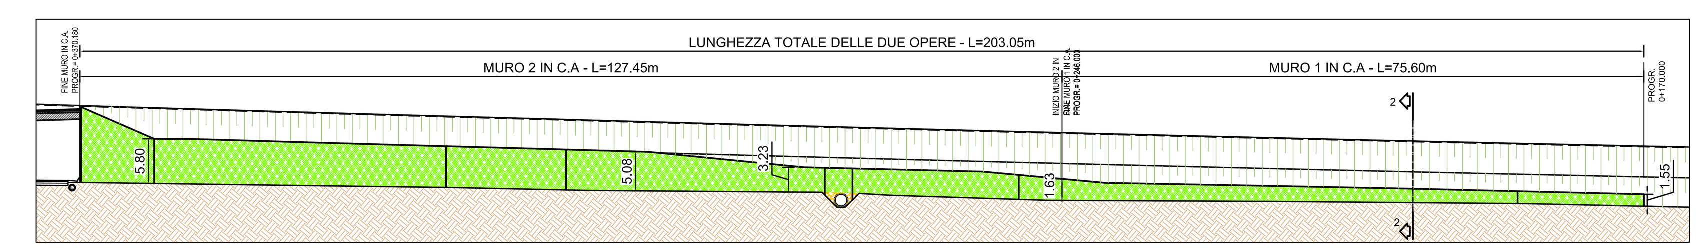

PROGETTO ESECUTIVO

SEZIONE 2
PROGRESSIVA 0+200.00 CSX

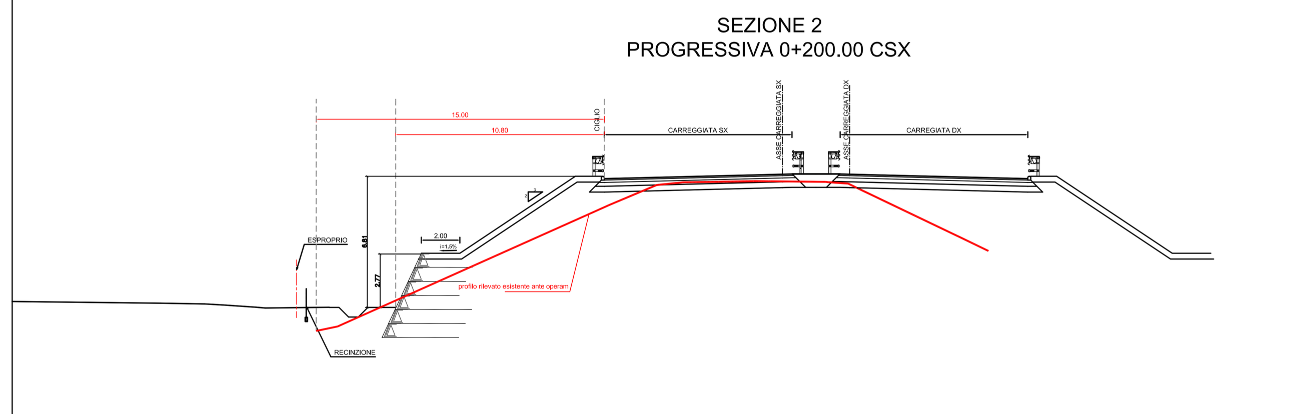

PROGRESSIVE TERRENO	-40.00	-32.28	-30.00	-29.03	-27.35	-26.85	-23.09	-9.02	-6.54	-5.88	-5.18	-3.30	-1.49	-0.62	2.23	3.41	4.20	9.09	10.00
PARZIALI TERRENO	7.72	2.28	0.97	1.68	0.50	3.76	14.07	2.48	0.66	0.70	1.88	1.81	0.87	2.85	1.18	0.79	4.89	0.91	
QUOTE TERRENO	190.87	190.78	190.74	190.69	190.57	190.53	190.58	196.87	197.92	197.99	198.06	198.09	198.12	198.12	198.09	198.00	197.61	195.28	194.84
PROGRESSIVE PROGETTO	-23.09	-20.53	-18.75	-16.75	-10.75	-9.25	-7.50	0.00	0.50										
PARZIALI PROGETTO	2.56	1.78	2.00	6.00	1.50	1.75	7.50	0.50											
QUOTE PROGETTO	190.58	190.56	194.38	194.38	198.38	198.27	198.31	198.50	198.51										

PROGETTO COSTRUTTIVO
PROPOSTA DI MODIFICA

SEZIONE 2
PROGRESSIVA 0+200.00 CSX

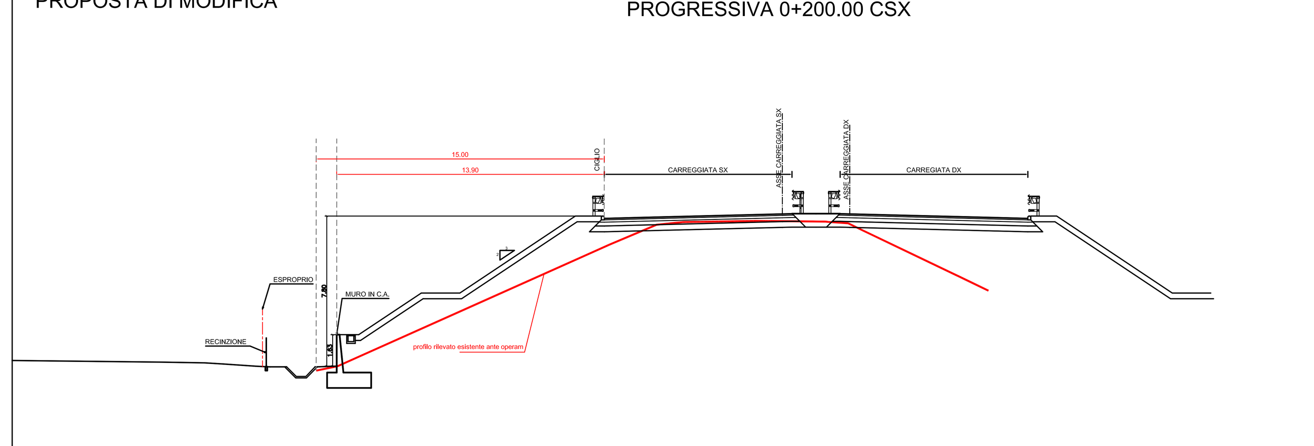

PROGRESSIVE TERRENO	-40.00	-32.28	-30.00	-29.03	-27.35	-26.85	-23.09	-9.02	-6.54	-5.88	-5.18	-3.30	-1.49	-0.62	2.23	3.41	4.20	9.09	10.00
PARZIALI TERRENO	7.72	2.28	0.97	1.68	0.50	3.76	14.07	2.48	0.66	0.70	1.88	1.81	0.87	2.85	1.18	0.79	4.89	0.91	
QUOTE TERRENO	190.87	190.78	190.74	190.69	190.57	190.53	190.58	196.87	197.92	197.99	198.06	198.09	198.12	198.12	198.09	198.00	197.61	195.28	194.84
PROGRESSIVE PROGETTO	-23.09	-20.53	-18.75	-16.75	-10.75	-9.25	-7.50	0.00	0.50										
PARZIALI PROGETTO	2.56	1.78	2.00	6.00	1.50	1.75	7.50	0.50											
QUOTE PROGETTO	190.58	190.56	194.38	194.38	198.38	198.27	198.31	198.50	198.51										

PROGETTO ESECUTIVO

SEZIONE 1
PROGRESSIVA 0+300.00 CSX

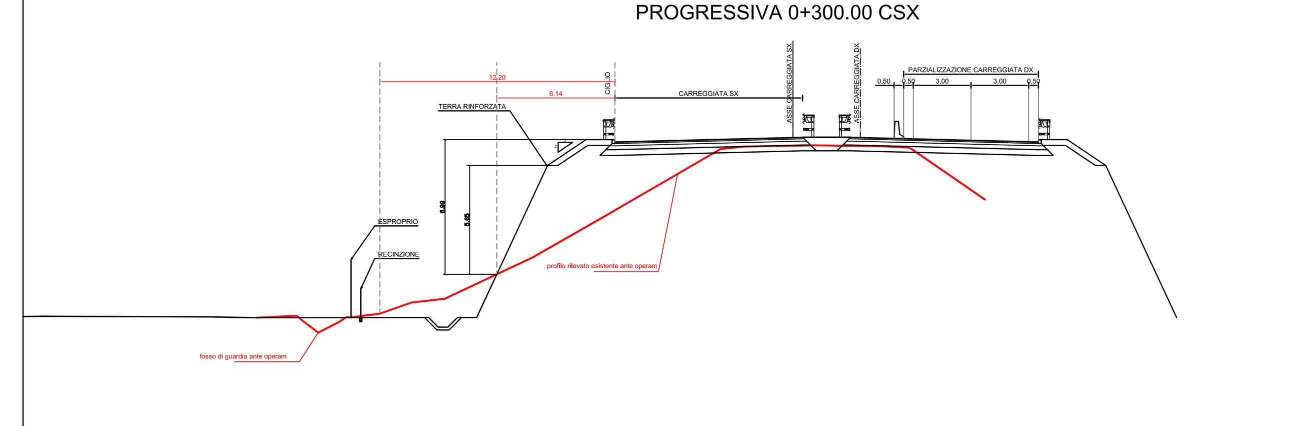

PROGRESSIVE TERRENO	-40.00	-38.98	-35.43	-31.22	-30.37	-28.52	-27.90	-27.34	-25.79	-25.42	-24.66	-23.61	-23.21	-23.08	-22.15	-21.46	-20.52	-19.81	-19.09	-18.58	-18.09	-13.51	-9.85	-3.78	-2.85	-1.84	1.15	4.52	4.85	5.79	10.00
PARZIALI TERRENO	1.02	3.55	4.21	0.85	1.85	0.62	0.56	1.55	0.37	0.76	1.05	0.40	0.13	0.93	0.69	0.94	0.71	0.72	0.51	0.49	4.58	3.66	6.07	0.93	1.01	2.99	3.37	0.33	0.94	4.21	
QUOTE TERRENO	191.71	191.72	191.70	191.69	191.69	191.65	191.64	191.67	191.75	191.45	190.87	191.41	191.67	190.84	191.77	191.86	192.19	192.43	192.51	192.57	192.63	194.78	196.87	200.39	200.50	200.54	200.59	200.54	200.54	200.48	197.76
PROGRESSIVE PROGETTO	-16.43	-12.75	-10.75	-9.25	-7.50	0.00	0.50																								
PARZIALI PROGETTO	3.68	2.00	1.50	1.75	7.50	0.50																									
QUOTE PROGETTO	191.66	199.55	200.88	200.77	200.82	201.01	201.02																								

PROGETTO COSTRUTTIVO
PROPOSTA DI MODIFICA

SEZIONE 1
PROGRESSIVA 0+300.00 CSX

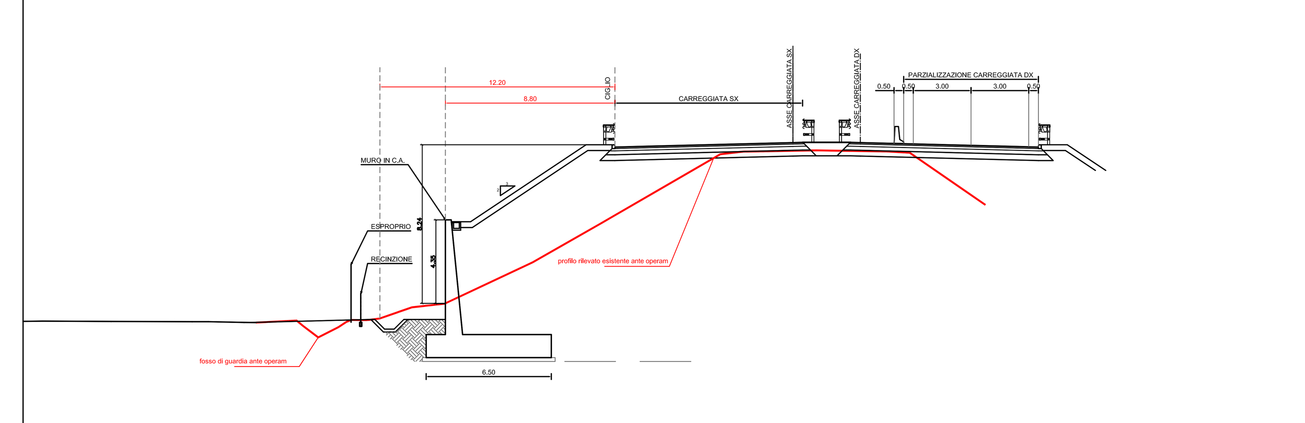

PROGRESSIVE TERRENO	-40.00	-38.98	-35.43	-31.22	-30.37	-28.52	-27.90	-27.34	-25.79	-25.42	-24.66	-23.61	-23.21	-23.08	-22.15	-21.46	-20.52	-19.81	-19.09	-18.58	-18.09	-13.51	-9.85	-3.78	-2.85	-1.84	1.15	4.52	4.85	5.79	10.00
PARZIALI TERRENO	1.02	3.55	4.21	0.85	1.85	0.62	0.56	1.55	0.37	0.76	1.05	0.40	0.13	0.93	0.69	0.94	0.71	0.72	0.51	0.49	4.58	3.66	6.07	0.93	1.01	2.99	3.37	0.33	0.94	4.21	
QUOTE TERRENO	191.71	191.72	191.70	191.69	191.69	191.65	191.64	191.67	191.75	191.45	190.87	191.41	191.67	190.84	191.77	191.86	192.19	192.43	192.51	192.57	192.63	194.78	196.87	200.39	200.50	200.54	200.59	200.54	200.54	200.48	197.76
PROGRESSIVE PROGETTO	-16.43	-12.75	-10.75	-9.25	-7.50	0.00	0.50																								
PARZIALI PROGETTO	3.68	2.00	1.50	1.75	7.50	0.50																									
QUOTE PROGETTO	191.66	199.55	200.88	200.77	200.82	201.01	201.02																								

opere in PROGETTO ESECUTIVO

impronta al suolo di Progetto Esecutivo

impronta al suolo di Progetto di Variante

ANAS S.p.A.
Compartimento della Viabilita' per la Toscana

ITINERARIO INTERNAZIONALE E78
S.G.C. GROSSETO - FANO
ADEGUAMENTO A 4 CORSIE
NEL TRATTO GROSSETO - SIENA (S.S. 223 "DI PAGANICO")
DAL KM 30+040 AL KM 41+600 - LOTTI 5, 6, 7, 8

PROGETTO ESECUTIVO IN VARIANTE

LE IMPRESE
STRABAG
VITTADELLO

VISTO
ANAS S.p.A. - IL RESPONSABILE DEL PROCEDIMENTO
Dott. Ing. Carlo Diemoz

L'IMPRESA
Dott. Ing. Andrea Raviolo

ANAS S.p.A. - IL DIRETTORE DEI LAVORI
Dott. Ing. Stefano Sestini

TITOLO ELABORATO
I - INTERVENTI DI INSERIMENTO PAESAGGISTICO E AMBIENTALE
I.7A - VARIANTE DI SOSTITUZIONE DEI MURI IN TERRA RINFORZATA MTR CON MURI IN C.A. PREFABBRICATO
PLANIMETRIA PROSPETTO E SEZIONI DI CONFRONTO MTR1-MTR2

SCALA VARIE

CODICE ELABORATO A-T00IA07AMBDI01_A

Rev.	Data	Descrizione	Redatto	Approvato
A	02/03/2016	EMISSIONE		