STRALCIO PLANIMETRICO
SISTEMAZIONE CARREGGIATA SX
MURO TERRA RINFORZATA TR03 DI P.E.

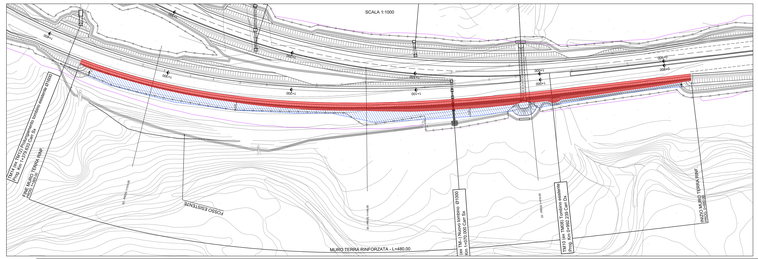

SEZIONE N° 52 - PROG. 1+310.00
SISTEMAZIONE CARREGGIATA SX
MURO TERRA RINFORZATA

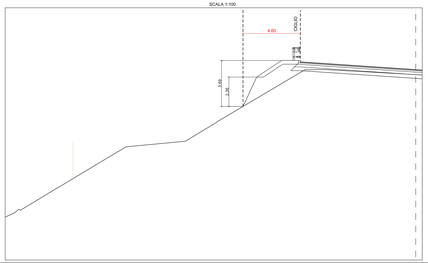

SEZIONE N°35 - PROG. 1+140.00
SISTEMAZIONE CARREGGIATA SX
MURO TERRA RINFORZATA

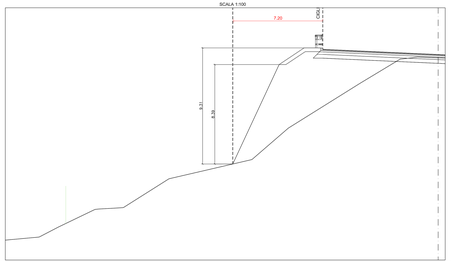

SEZIONE N°22 - PROG. 1+010.00
SISTEMAZIONE CARREGGIATA SX
MURO TERRA RINFORZATA

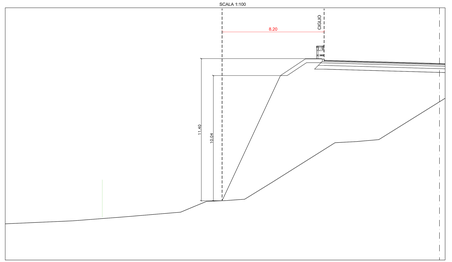

opere in PROGETTO ESECUTIVO

impronta al suolo di Progetto Esecutivo

impronta al suolo di Progetto di Variante

PROSPETTO
SISTEMAZIONE CARREGGIATA SX
MURO TERRA RINFORZATA
SCALA 1:250

PROSPETTO
SISTEMAZIONE CARREGGIATA SX
MURO IN CA PREF.
SCALA 1:250

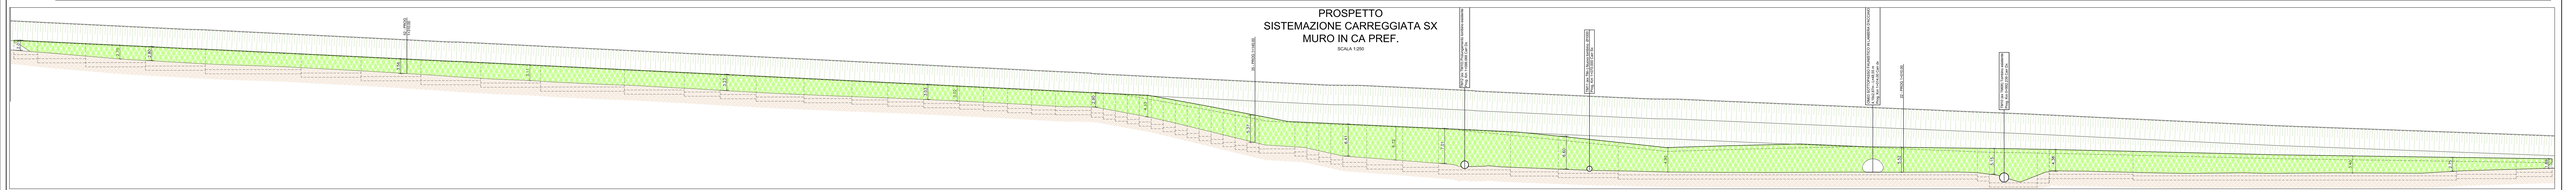

STRALCIO PLANIMETRICO
SISTEMAZIONE CARREGGIATA SX
PROPOSTA DI VARIANTE MURO IN CA PREF M19

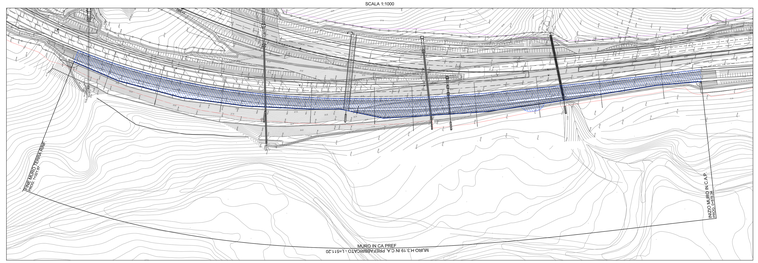

SEZIONE N° 52 - PROG. 1+310.00
SISTEMAZIONE CARREGGIATA SX
MURO IN CA PREF.

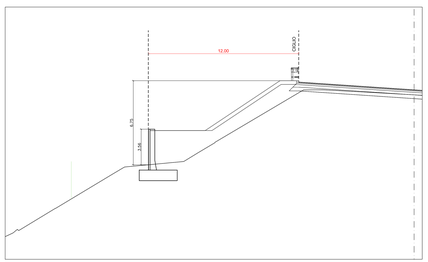

SEZIONE N°35 - PROG. 1+140.00
SISTEMAZIONE CARREGGIATA SX
MURO IN CA PREF.

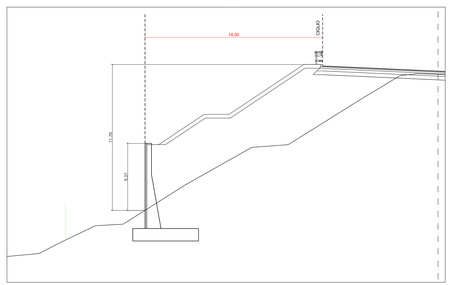

SEZIONE N°22 - PROG. 1+010.00
SISTEMAZIONE CARREGGIATA SX
MURO IN CA PREF.

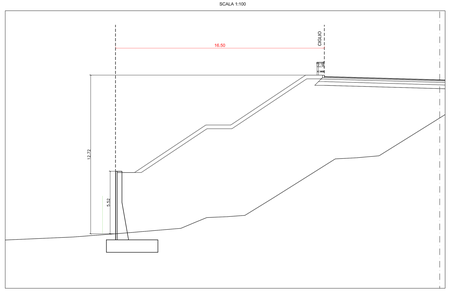

ANAS S.p.A.
Compartimento della Viabilità per la Toscana

ITINERARIO INTERNAZIONALE E78
S.G.C. GROSSETO - FANO
ADEGUAMENTO A 4 CORSIE
NEL TRATTO GROSSETO - SIENA (S.S. 223 "DI PAGANICO")
DAL KM 30+040 AL KM 41+600 - LOTTI 5, 6, 7, 8

PROGETTO ESECUTIVO IN VARIANTE

LE IMPRESE
STRABAG
VITTADELLO

VISTO
ANAS S.p.A. - IL RESPONSABILE DEL PROCEDIMENTO
Dott. Ing. Carlo Dilernia

L'IMPRESA
Dott. Ing. Andrea Ravaldo

ANAS S.p.A. - IL DIRETTORE DEI LAVORI
Dott. Ing. Stefano Sestini

TITOLO ELABORATO
I – INTERVENTI DI INSERIMENTO PAESAGGISTICO E AMBIENTALE
I.7A - VARIANTE DI SOSTITUZIONE DEI MURI IN TERRA RINFORZATA MTR CON MURI IN C.A. PREFABBRICATO
PLANIMETRIA PROSPETTO E SEZIONI DI CONFRONTO MTR3

SCALA: VARIE

CODICE ELABORATO A-T00IA07AMBD02_A

Rev.	Data	Descrizione	Redatto	Approvato
A	02/02/21	EMISSIONE		