STRALCIO PLANIMETRICO
SISTEMAZIONE CARREGGIATA DX
MURO TERRA RINFORZATA TR24 DI P.E.

SCALA 1:1000

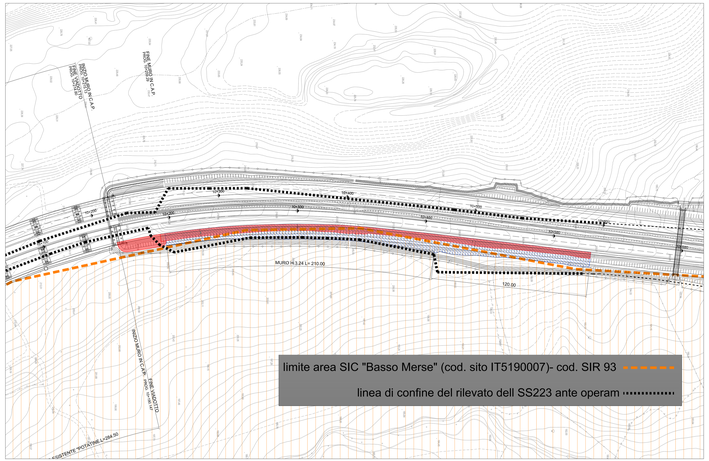

SEZIONE N°404 - PROG. 10+260
SISTEMAZIONE CARREGGIATA DX
MURO TERRA RINFORZATA

SCALA 1:100

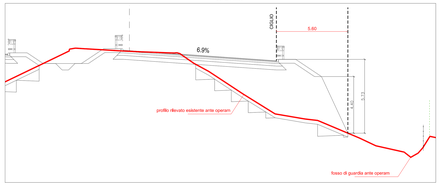

PROSPETTO
SISTEMAZIONE CARREGGIATA DX
MURO TERRA RINFORZATA

SCALA 1:250

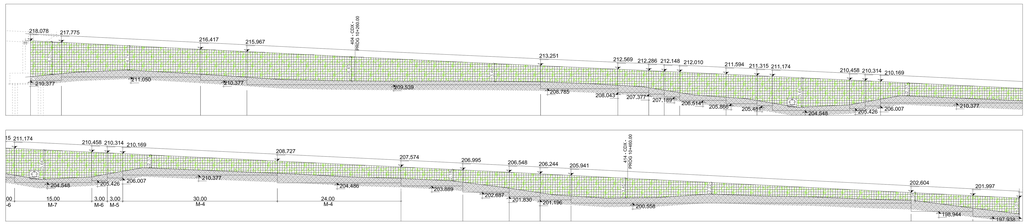

opere in PROGETTO ESECUTIVO

impronta al suolo di Progetto Esecutivo

impronta al suolo di Progetto di Variante

STRALCIO PLANIMETRICO
SISTEMAZIONE CARREGGIATA DX
PROPOSTA DI VARIANTE MURO IN CA PREF MU24

SCALA 1:1000

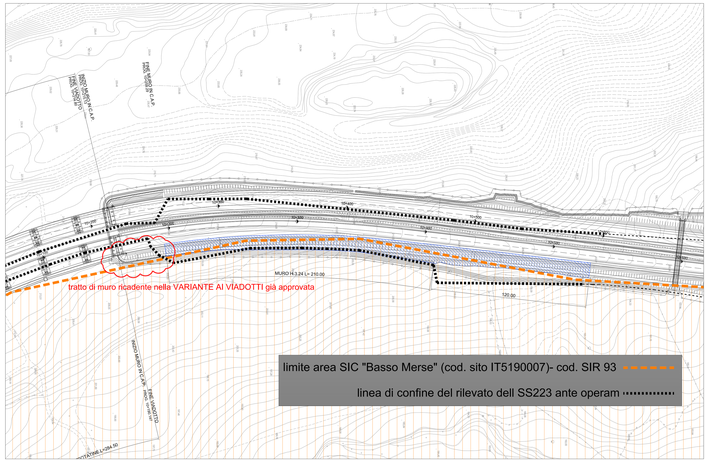

PROSPETTO
SISTEMAZIONE CARREGGIATA DX
MURO IN CA PREF.

SCALA 1:250

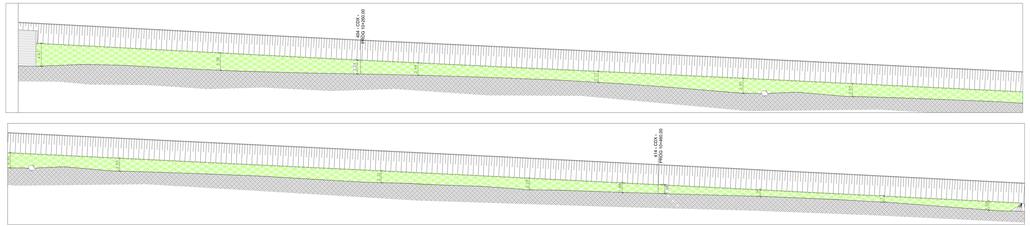

SEZIONE N°404 - PROG. 10+260
SISTEMAZIONE CARREGGIATA DX
MURO IN C.A. PREFABBRICATO

SCALA 1:100

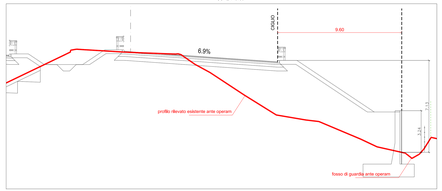

ANAS S.p.A.
Compartimento della Viabilità per la Toscana

ITINERARIO INTERNAZIONALE E78
S.G.C. GROSSETO - FANO
ADEGUAMENTO A 4 CORSIE
NEL TRATTO GROSSETO - SIENA (S.S. 223 "DI PAGANICO")
DAL KM 30+040 AL KM 41+600 - LOTTI 5, 6, 7, 8

PROGETTO ESECUTIVO IN VARIANTE

LE IMPRESE

STRABAG

VITTADELLO

VISTO
ANAS S.p.A. - IL RESPONSABILE DEL PROCEDIMENTO
Dott. Ing. Carlo Dilemos

L'IMPRESA
Dott. Ing. Andrea Ravaioli

ANAS S.p.A. - IL DIRETTORE DEI LAVORI
Dott. Ing. Stefano Sestini

TITOLO ELABORATO

SCALA
VARIE

I - INTERVENTI DI INSERIMENTO PAESAGGISTICO E AMBIENTALE
I.7A - VARIANTE DI SOSTITUZIONE DEI MURI IN TERRA RINFORZATA MTR CON MURI IN C.A. PREFABBRICATO
PLANIMETRIA PROSPETTO E SEZIONI DI CONFRONTO MTR24

CODICE ELABORATO A-T00IA07AMIBD06_A

Rev.	Data	Descrizione	Redatto	Approvato
A	03/2016	EMISSIONE		