




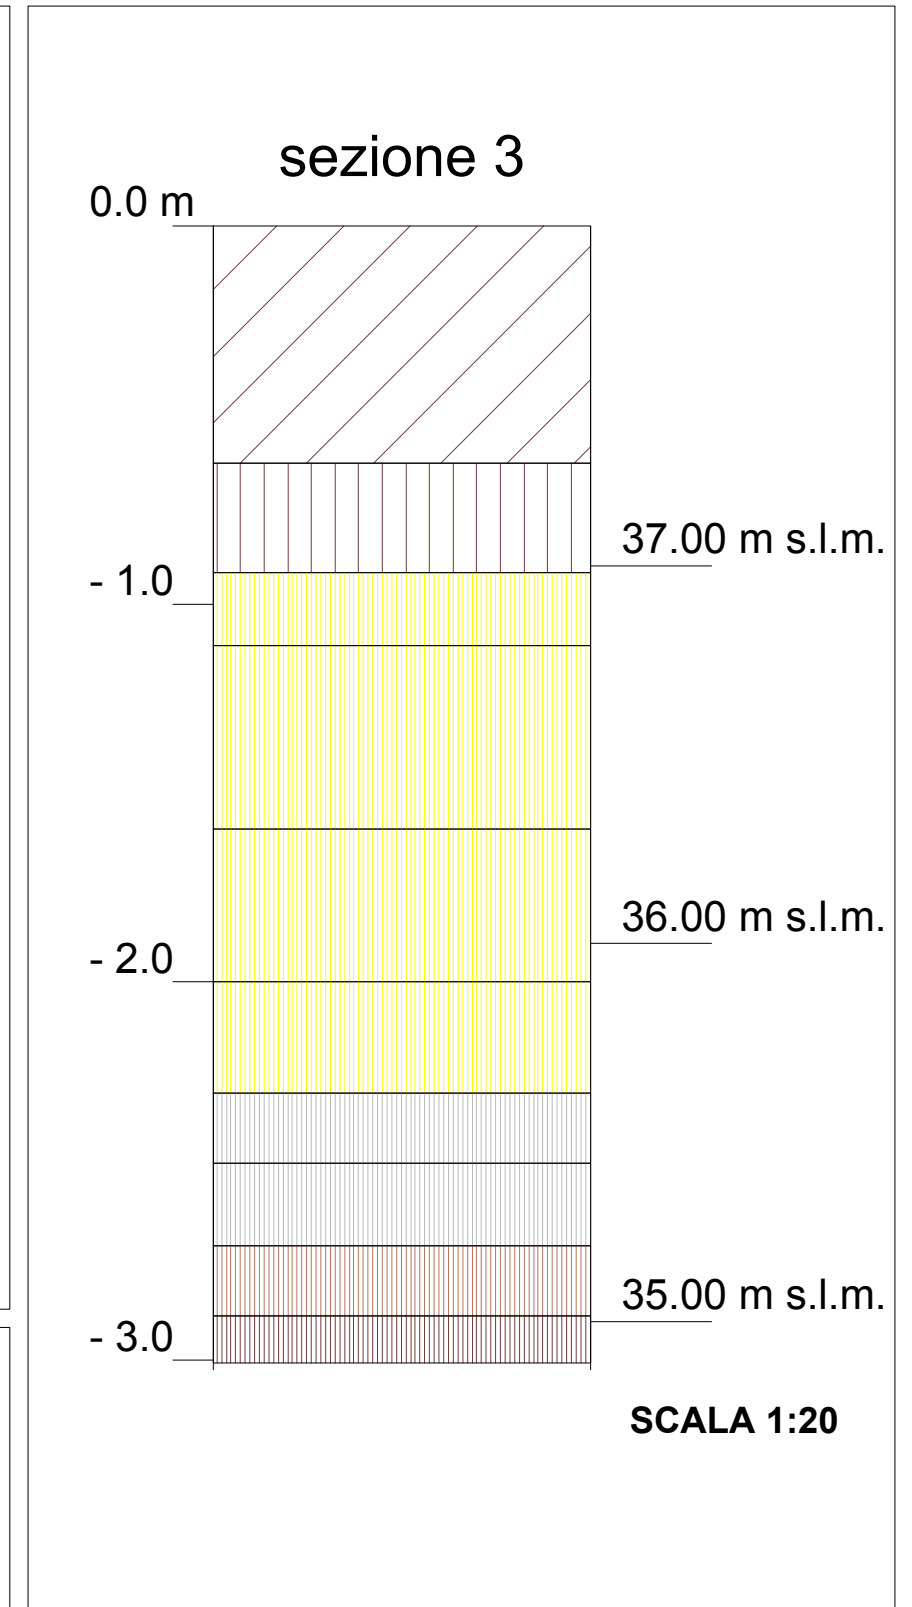

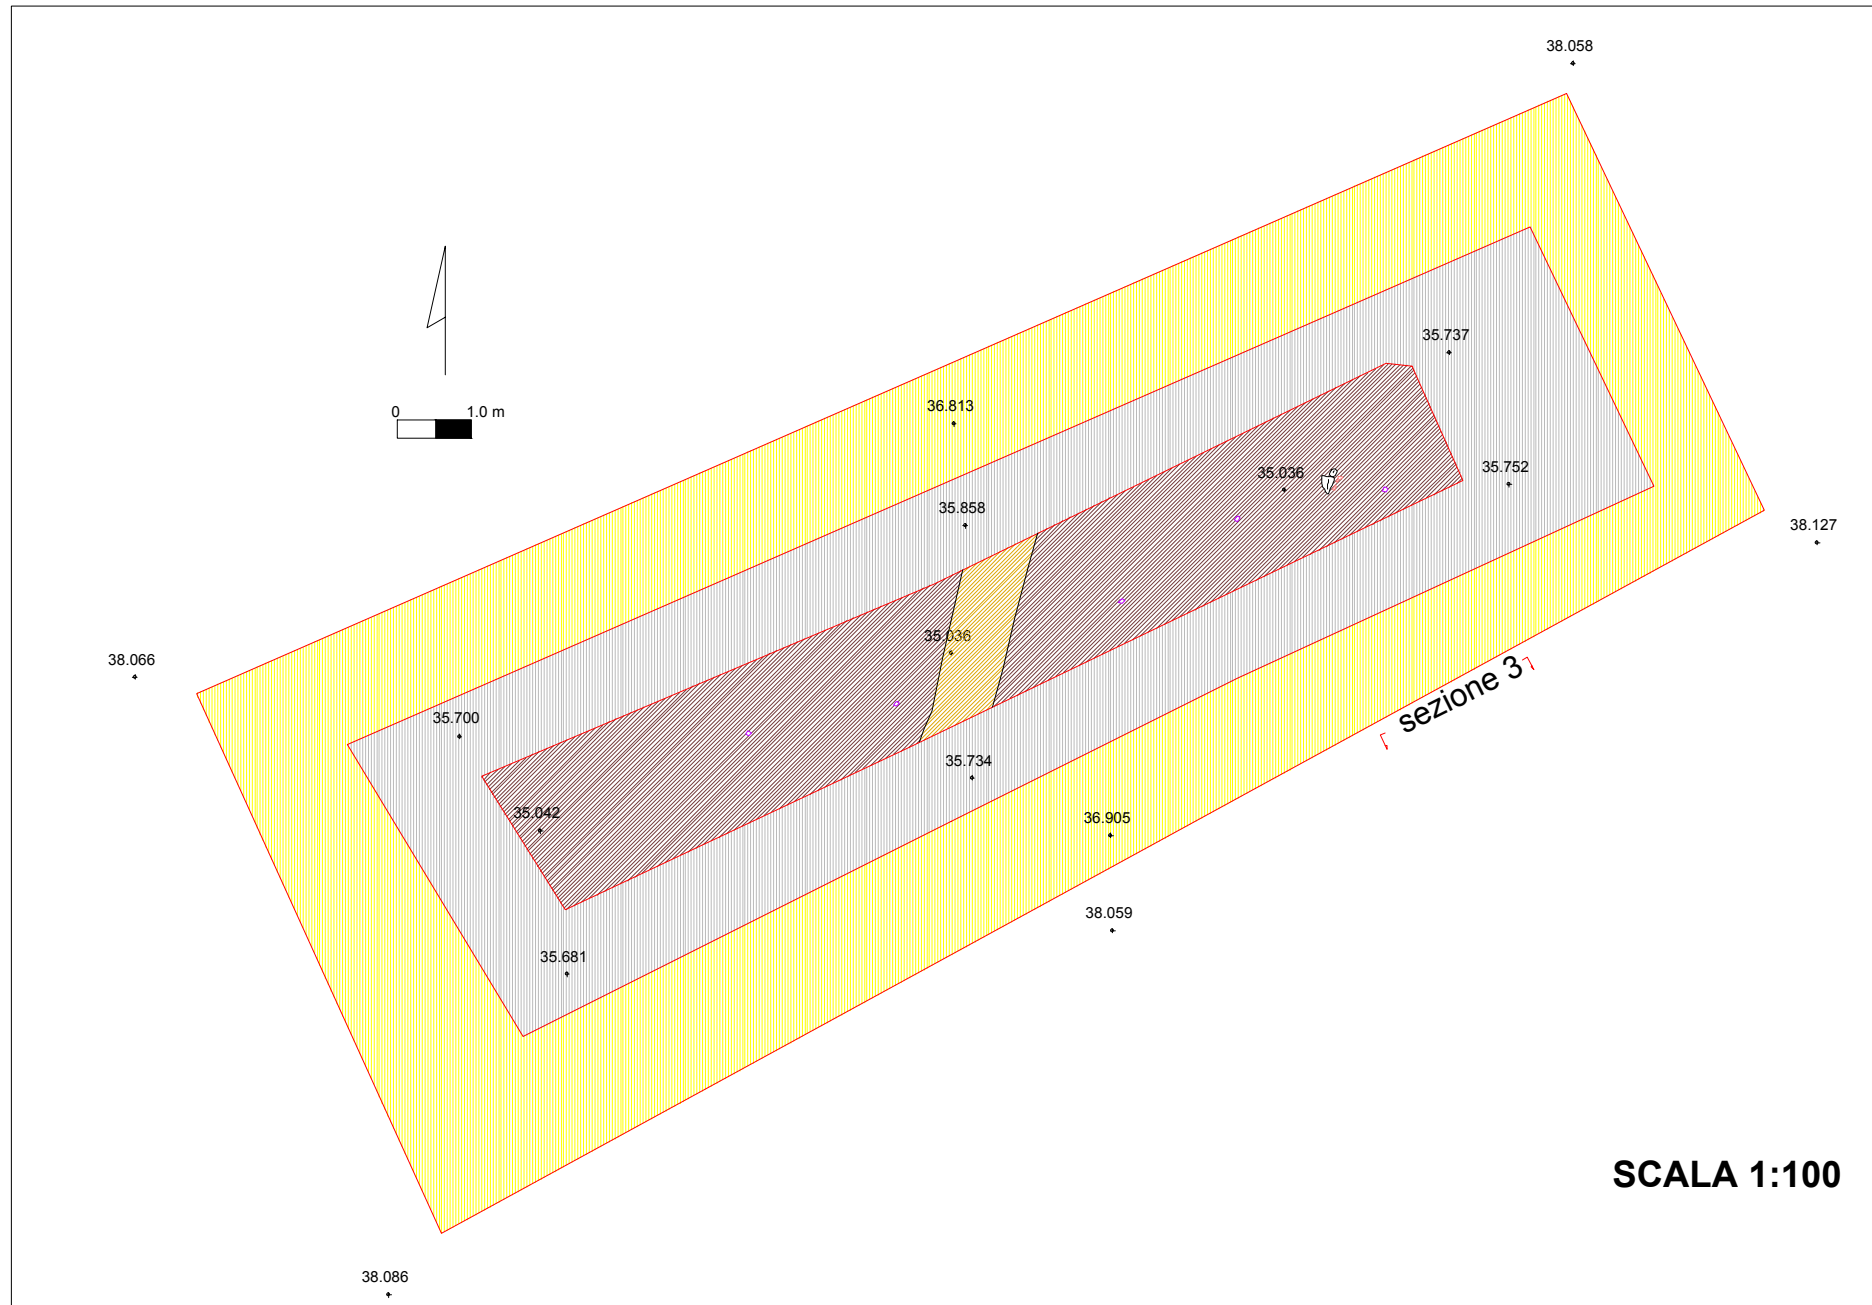

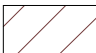



# SAGGIO F



 riporto recente	 limo argilloso con frustoli di carbone, malacofauna: suolo alluvionale	 riempimento canale di età protostorica-storica	 ciottoli
 limo argilloso: deposito alluvionale	 argilla limosa bruna con rari frammenti ceramici sparsi: suolo protostorico	 argilla bruno scuro con frammenti ceramici sparsi: suolo preistorico	 fauna
			 ceramica