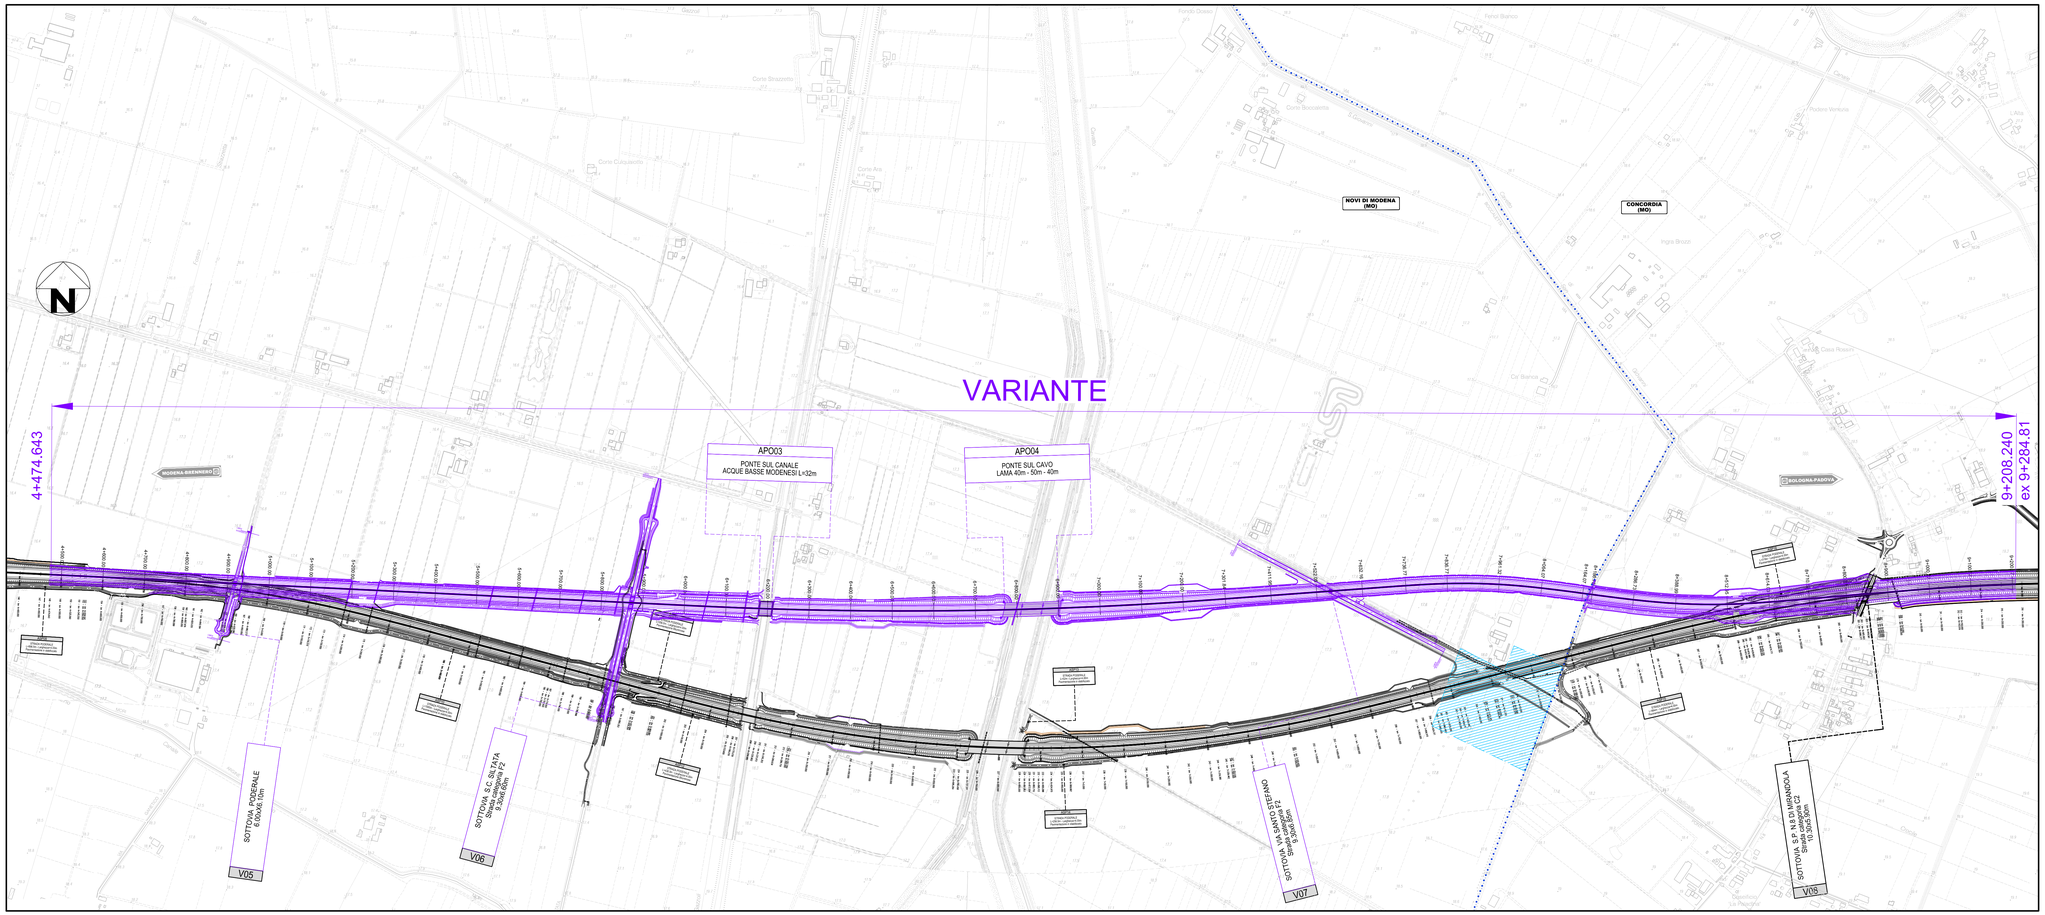

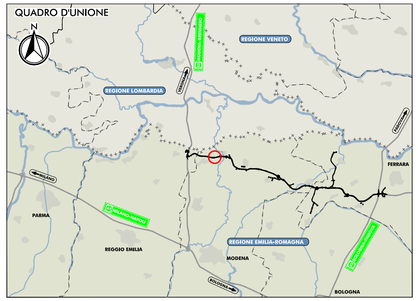

LEGENDA

- PROGETTO DEFINITIVO
- VARIANTE
- CASTRUM MEDIOEVALE
- CONFINI PROVINCIALI
- CONFINI COMUNALI
- ROLO — DENOMINAZIONE COMUNE
- MODENA-BRENNERO / BOLOGNA-PADOVA — DIREZIONI

IL CONCEDENTE

Regione Emilia-Romagna

IL CONCESSIONARIO

ARC AUTOSTRADA REGIONALE CISPADANA

AUTOSTRADA REGIONALE CISPADANA

DAL CASELLO DI REGGIOLO-ROLO SULLA A22 AL CASELLO DI FERRARA SUD SULLA A13

CODICE C.U.P. E81B08000060009

PROCEDURA DI V.I.A. IN CORSO (ID_VIP: 2069): INTEGRAZIONE RICHIESTA DALLA DPCM DEL 10/02/2016 RELATIVA ALLA MODIFICA DEL TRACCIATO AUTOSTRADALE IN CORRISPONDENZA DEL SITO ARCHEOLOGICO "CASTRUM" DI NOVI DI MODENA E DELL'ANSA DEL FIUME PANARO

PROGETTAZIONE STRADALE

VARIANTE NOVI DI MODENA: PLANIMETRIA DI RAFFRONTO PROGETTO DEFINITIVO E NUOVO TRACCIATO

IL PROGETTISTA	RESPONSABILE INTEGRAZIONE PRESTAZIONI SPECIALISTICHE	IL CONCESSIONARIO
Dott. Ing. PIETRO MAZZOLI IMPRESA PEZZAROTTI ISCRITTO ORDINE INGEGNERI PARMA n.1021	Dott. Ing. PIETRO MAZZOLI IMPRESA PEZZAROTTI ISCRITTO ORDINE INGEGNERI PARMA n.1021	Autostrade Regionali Cispadane S.p.A. IL PRESIDENTE Graziano Pattuzzi

IDENTIFICAZIONE ELABORATO	DATA	SCALA
PD.I01.STR.03	MARZO 2016	1:5000

IL PRESENTE DOCUMENTO NON POTRA' ESSERE COPIATO, RIPRODOTTO O ALTRIMENTI PUBBLICATO, IN TUTTO O IN PARTE, SENZA IL CONSENSO SCRITTO DEL CONCEDENTE. COPIE LEGALI NON AUTORIZZATE SARA' PERSEGUITO A NORMA DI LEGGE
THIS DOCUMENT MAY NOT BE COPIED, REPRODUCED OR PUBLISHED, EITHER IN PART OR IN ITS ENTIRETY, WITHOUT THE WRITTEN PERMISSION OF ARCESS CISPADANA. UNAUTHORIZED USE WILL BE PROSECUTED BY LAW.