



PLANIMETRIA GENERALE – SCALA 1:500

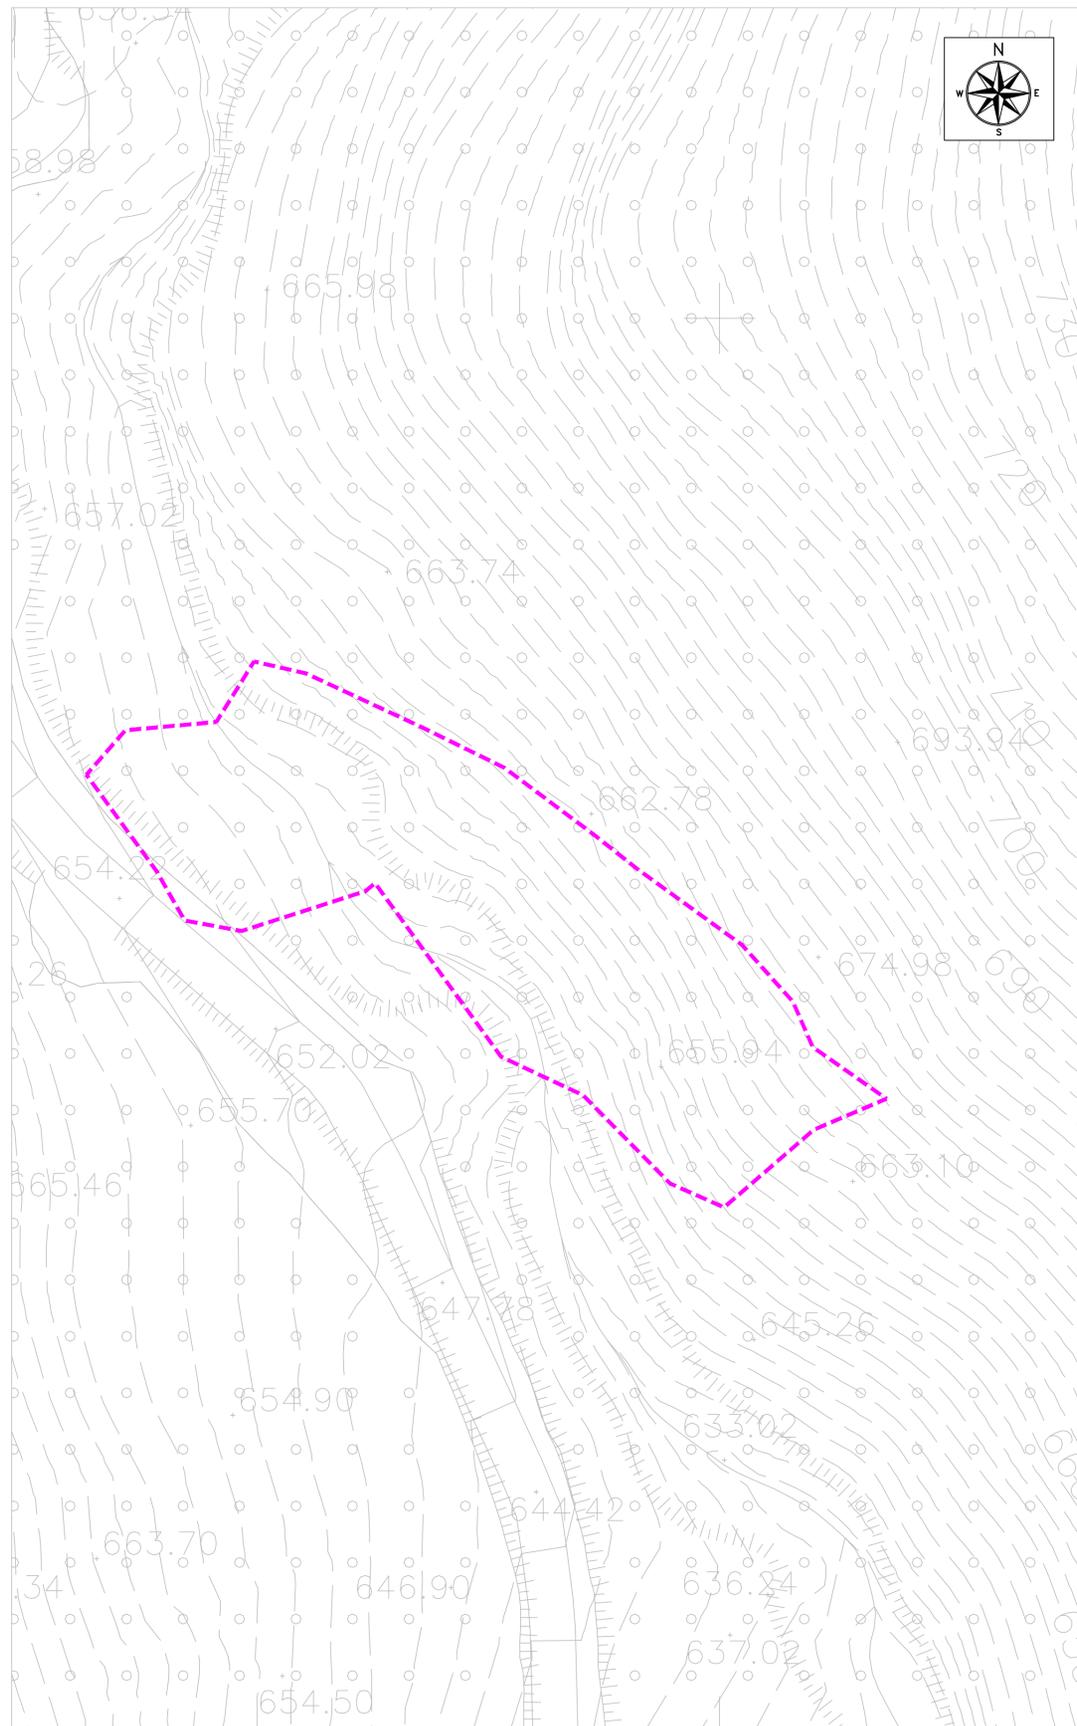

STRALCIO CATASTALE SCALA 1 :1000

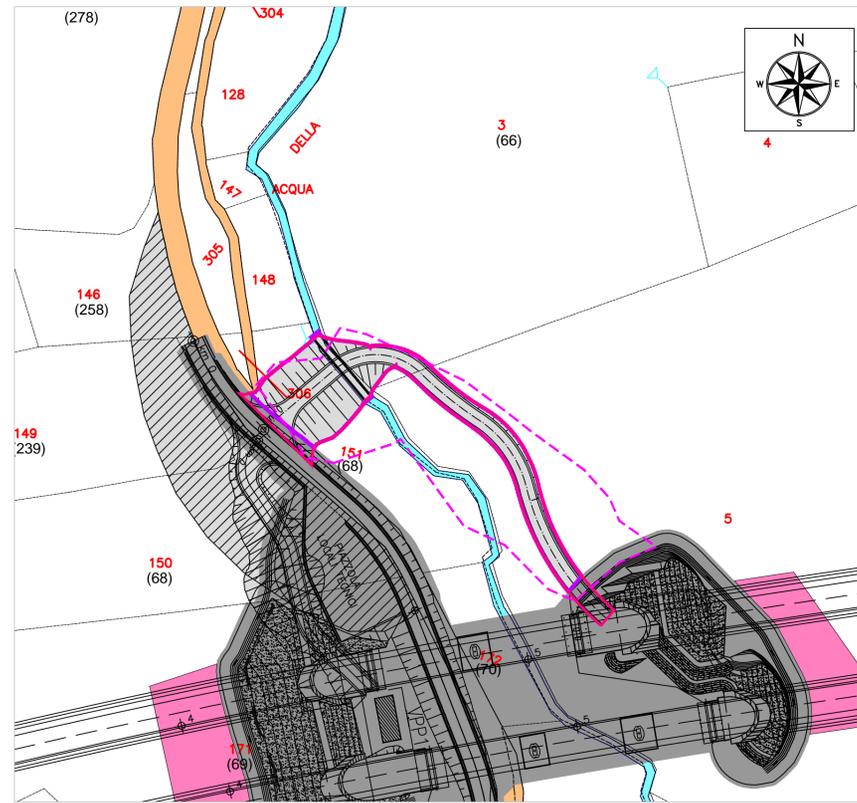

ORTOFOTO TRATTA DA GOOGLE SCALA 1 :1000



LEGENDA

- Strade pubbliche
- Corsi d'acqua
- Particella occupata temporaneamente a seguito PEA
- Particella occupata definitivamente
- Particella espropriata per opere complementari
- Particella espropriata per opere di mitigazione
- Particella espropriata per servitù
- Contorno area occupata
- Delimitazione strada (da progetto esecutivo)
- Delimitazione effettiva strada eseguita
- Perimetro particella catastale
- 00 Identificativo particella catastale



ASSE VIARIO MARCHE-UMBRIA
E QUADRILATERO DI PENETRAZIONE INTERNA
MAXILOTTO 1

PROGETTO ESECUTIVO

CONTRAENTE GENERALE		IL RESPONSABILE DEL CONTRAENTE GENERALE
Val di Chienti S.C.p.A.		
GRUPPO DI PROGETTAZIONE DEL PROGETTO ESECUTIVO APPROVATO		IL PROGETTISTA
ATI: TECHNITAL s.p.a. (mandataria) EGIS STRUCTURES & ENVIRONNEMENT S.A. SICS s.r.l. Società Italiana Consulenza Strade S.I.S. Studio di Ingegneria Stradale s.r.l. SOIL Geologia Geotecnica Opere in sotterraneo Difesa del territorio		IL GEOLOGO
INTEGRAZIONE PRESTAZIONI SPECIALISTICHE <i>Dott. Ing. M. Raccosta</i>		IL RESPONSABILE DELLA CONGRUENZA FUNZIONALE CON IL PROGETTO ESECUTIVO APPROVATO (ATI: TECHNITAL-EGIS-SOIL-SIS-SICS)
IL GEOLOGO <i>Dott. Geol. F. Ferrari</i>	VISTO:IL RESPONSABILE DEL PROCEDIMENTO <i>Dott. Ing. Vincenzo Lomma</i>	VISTO:IL COORDINATORE DELLA SICUREZZA IN FASE DI ESECUZIONE LA DIREZIONE LAVORI

SUBLOTTO 2.1: S.S. 77 "VAL DI CHIENTI" TRONCO PONTELATRAVE – FOLIGNO
TRATTO VALMENTRE – GALLERIA MUCCIA (esclusa galleria)
RIPRISTINO VIABILITA' SECONDARIA- STRADA 10
STATO ANTE OPERAM
INQUADRAMENTO TERRITORIALE E RILIEVO – COMPONENTE GEOMORFOLOGICA

Codice Unico di Progetto (CUP) F12C03000050011 ex F12C03000050010 (comunicazione CPE 20/04/2015)										REVISIONE	FOGLIO	SCALA
Operazione	Lotto	Stato	Settore	WBS	Disciplina	Tipologia	Doc.	N. Progress.				
LO703	A2	E	P	CA40200	CAN	PLA	074		A	--	--	Varie
D												
C												
B												
A	EMISSIONE						30/06/15	ARCELLI	PELLEGRINI	RASIMELLI		
REV.	DESCRIZIONE		DATA		REDDATO	VERIFICATO	APPROVATO	APPROVATO RESP. TECNICO ANAS				