




SEZIONE 1- TIPO D - SCALA 1:250

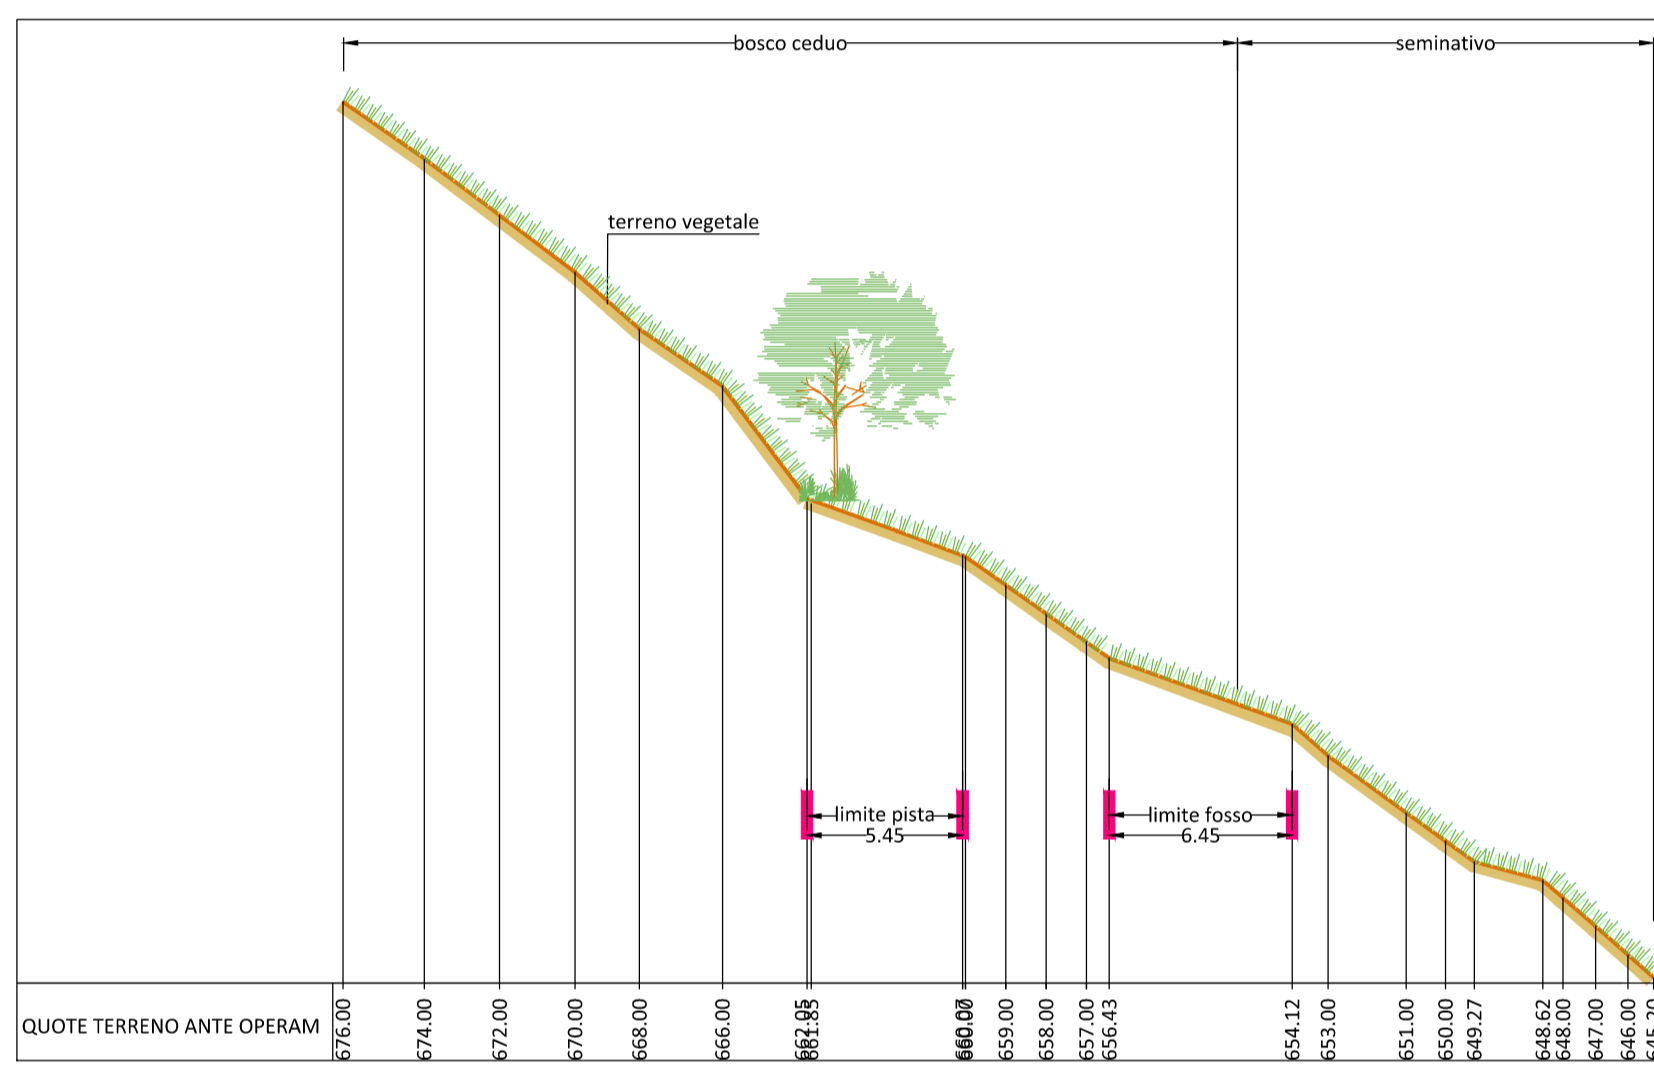

SEZIONE 2- TIPO D - SCALA 1:250

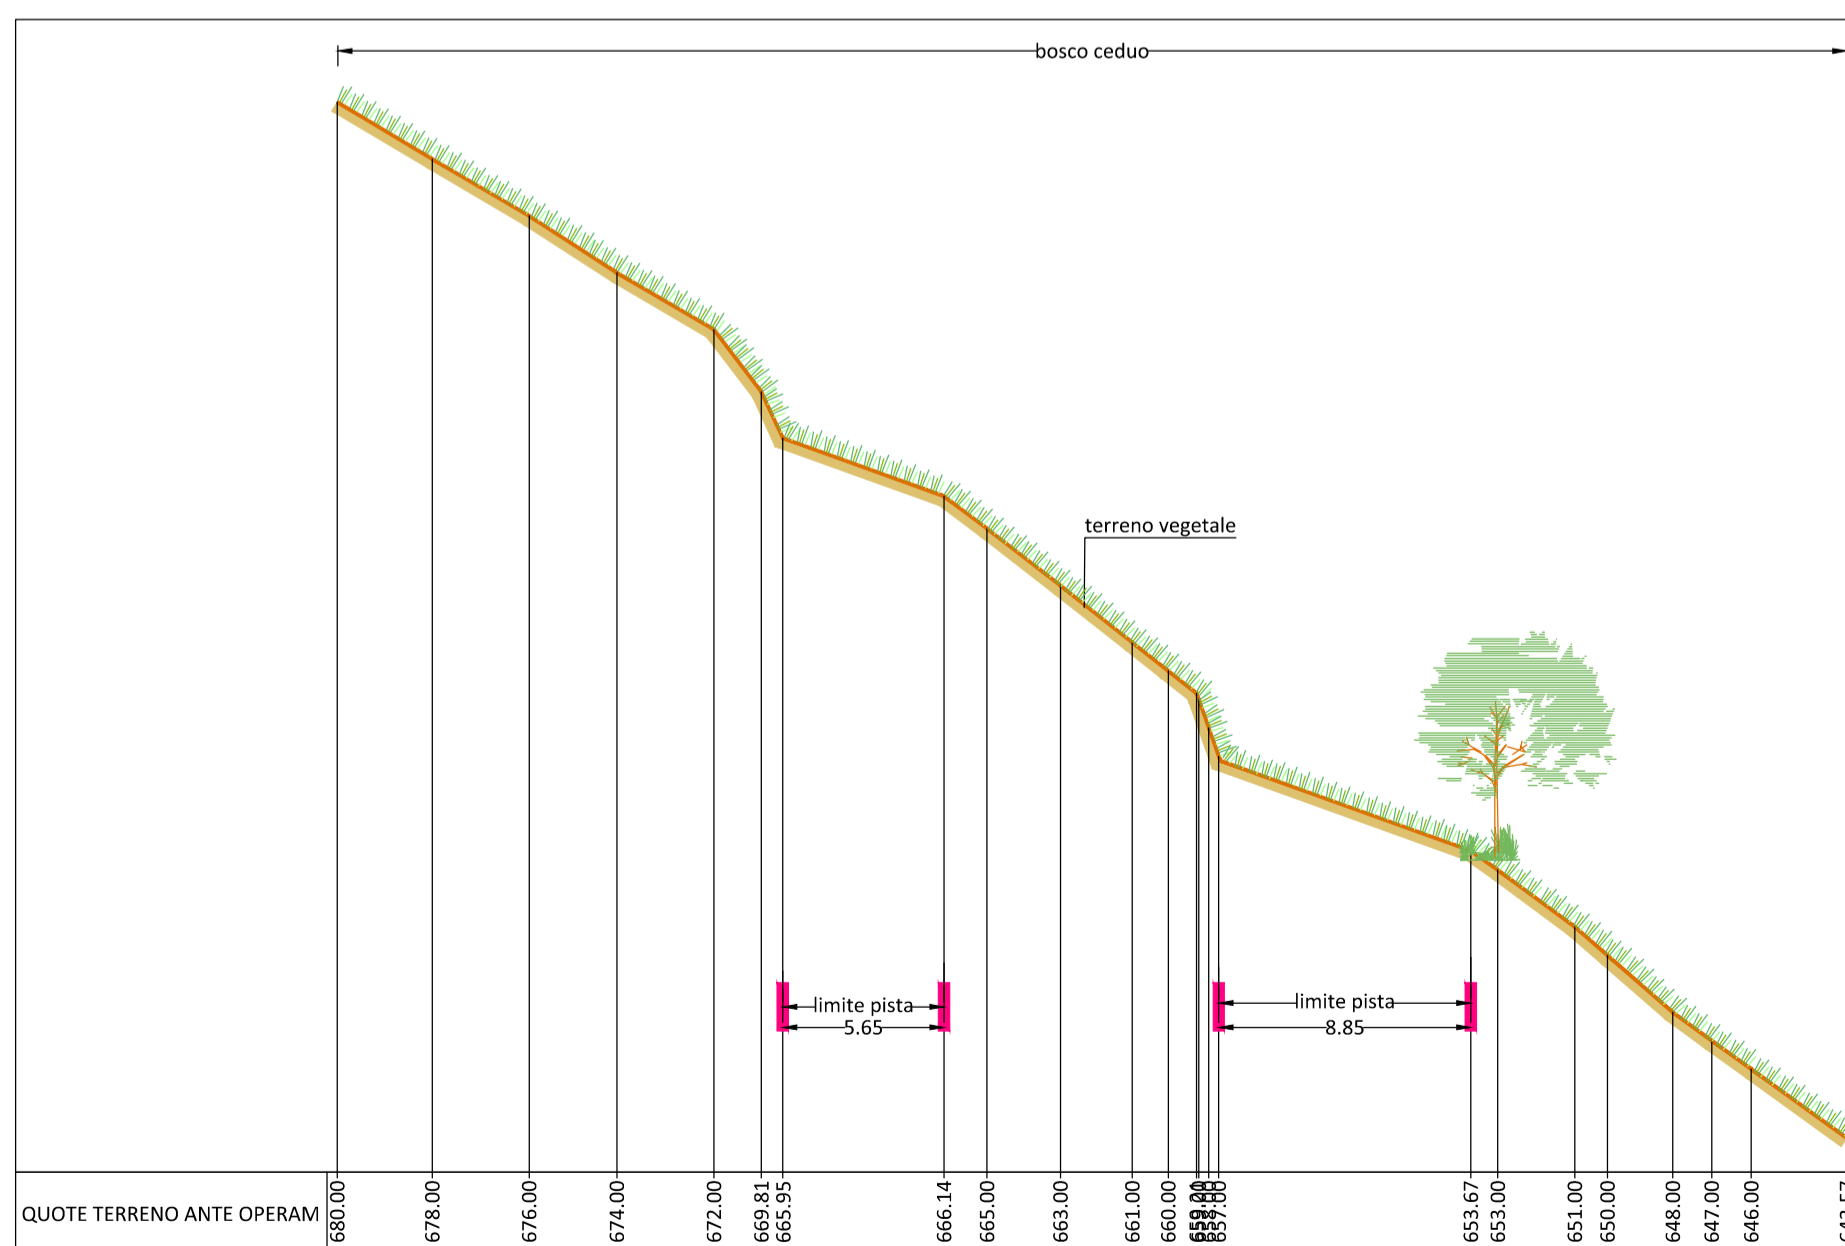

SEZIONE 3- TIPO D - SCALA 1:250

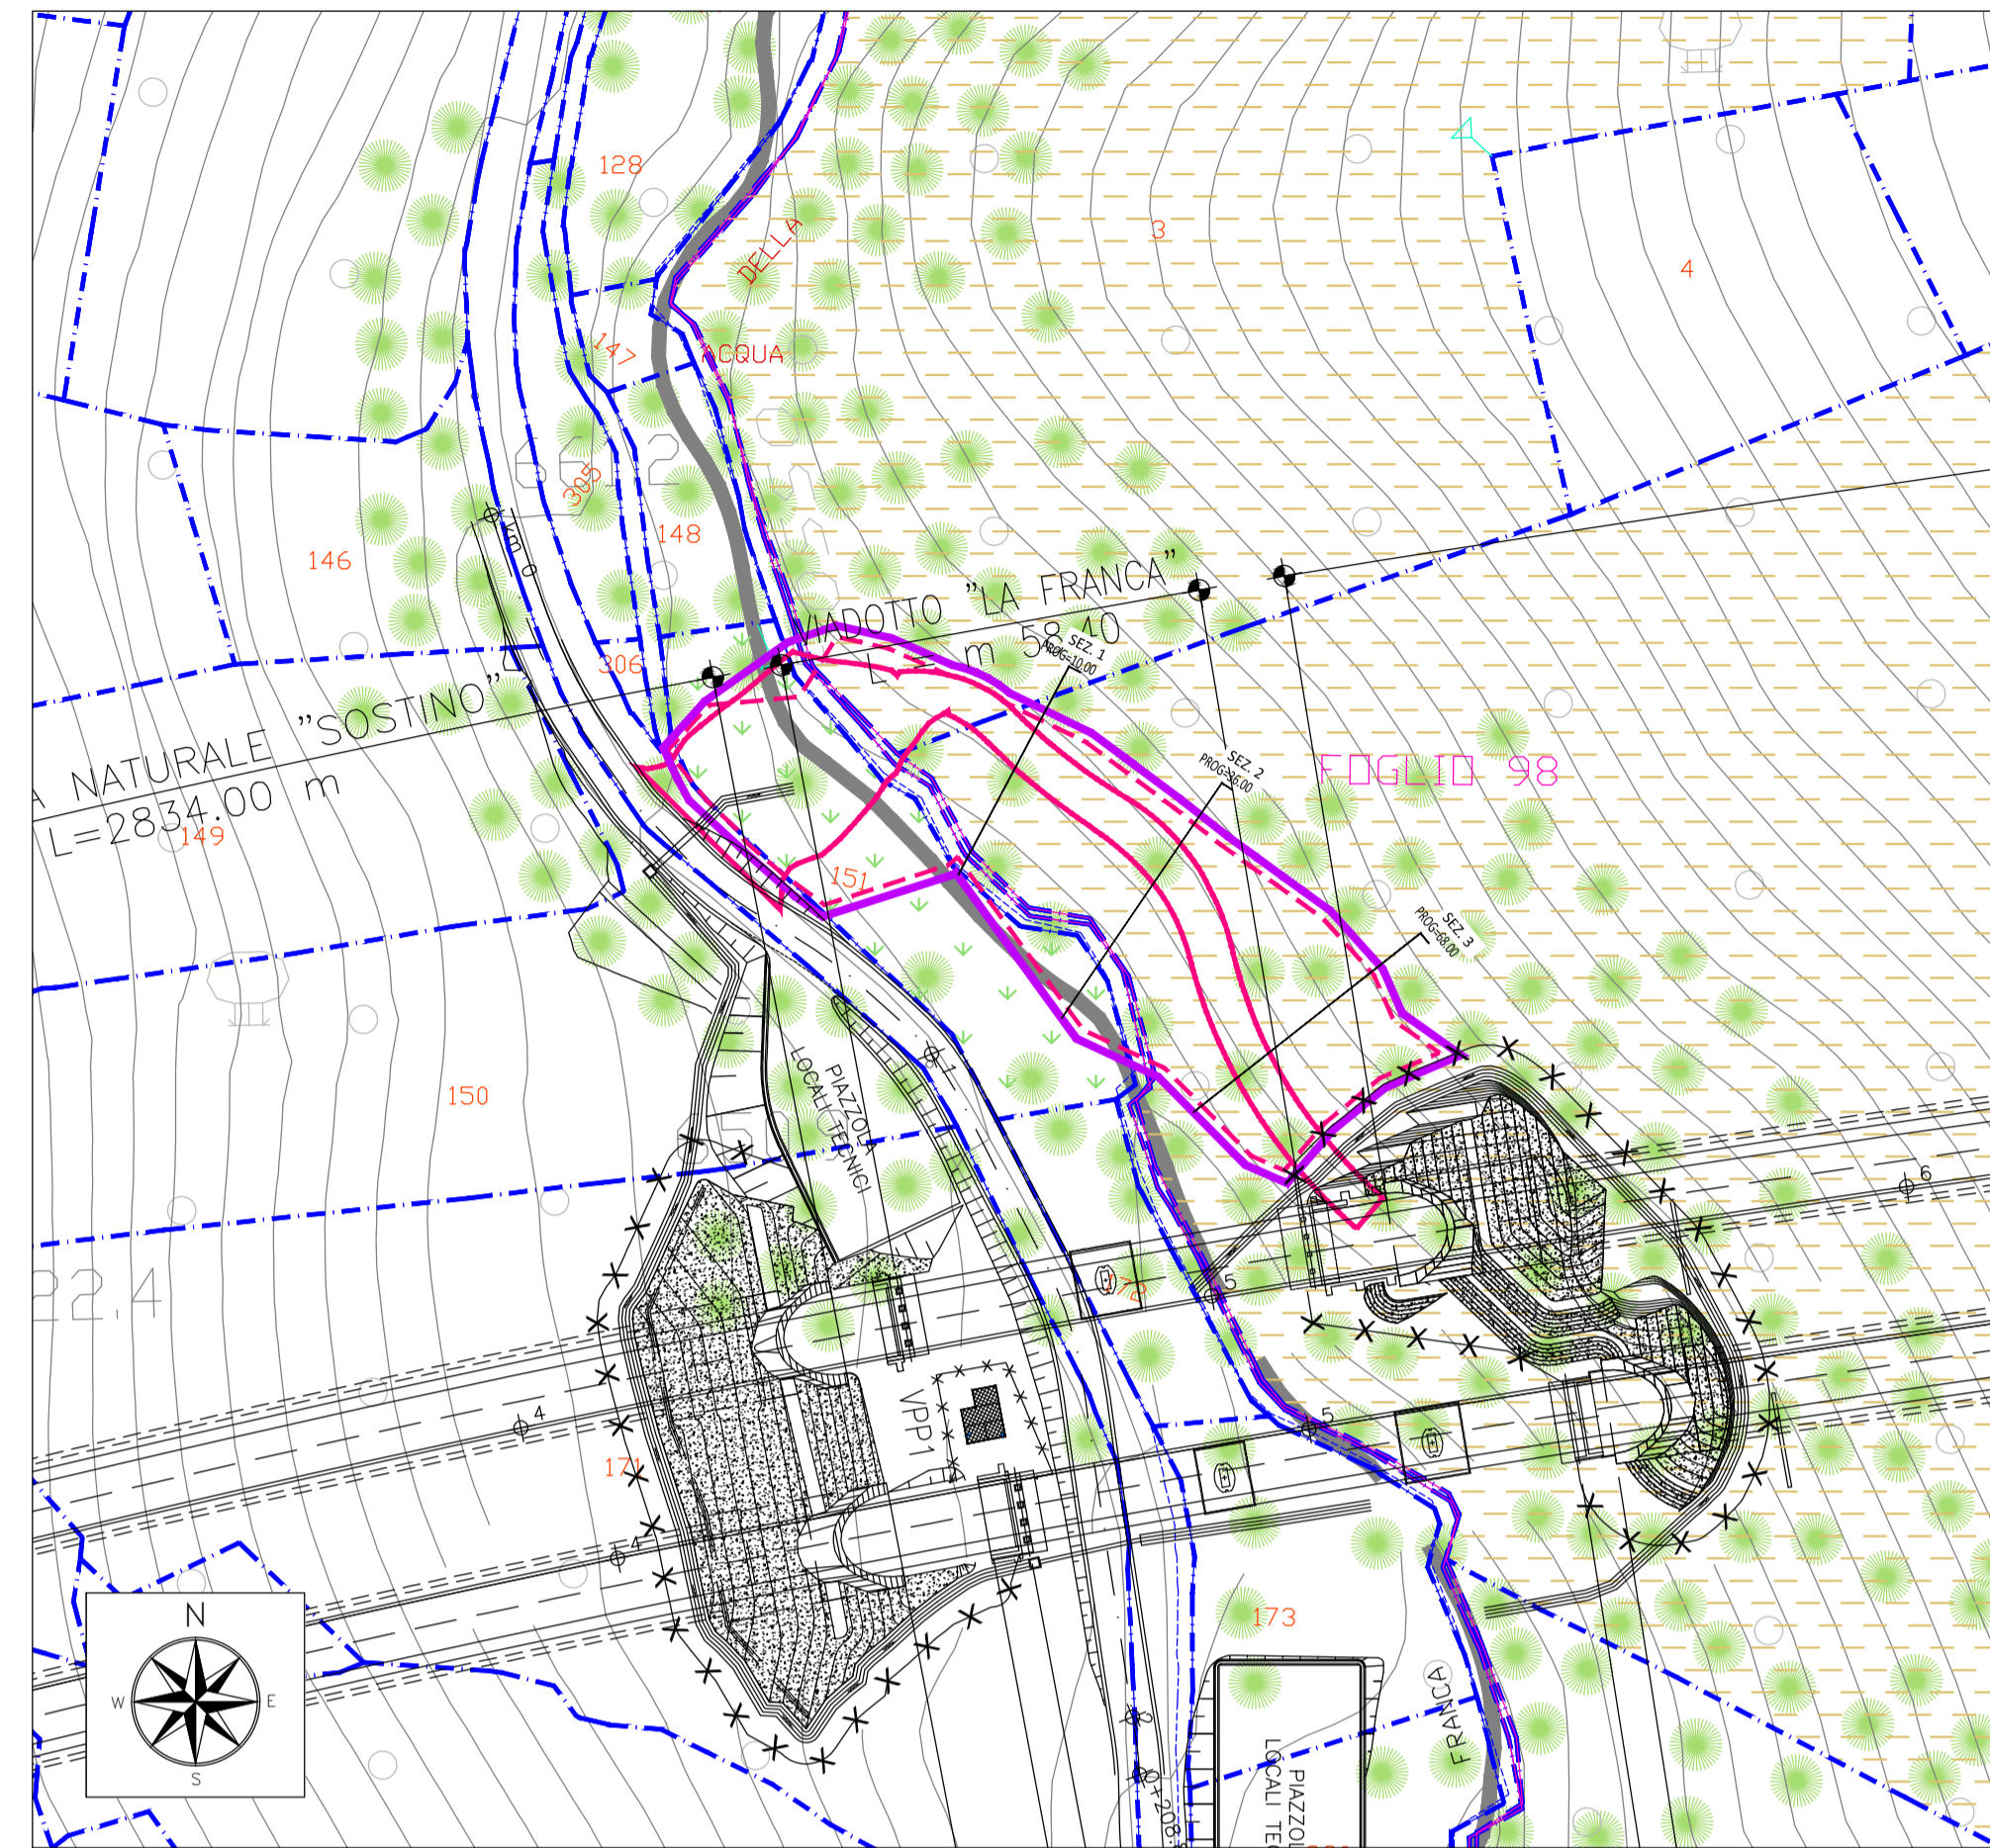

PLANIMETRIA STATO ANTE OPERAM - SCALA 1:1000



ORTOFOTO STATO ANTE OPERAM - SCALA 1:1000

- LEGENDA**
- Contorno area occupata
 - Delimitazione pista (da PE)
 - Delimitazione effettiva pista
 - Seminativo
 - Bosco ceduo
 - Vegetazione ripariale e/o boschiva
 - Perimetro particella catastale
 - 00 Identificativo particella catastale

- TIPOLOGIA DI SEZIONE**
- TIPO A = Rilevato
 - TIPO B = Trincea
 - TIPO C = Raso
 - TIPO D = Mezzacosta



CARTA GEOLOGICA - SCALA 1:5000



ASSE VIARIO MARCHE-UMBRIA
E QUADRILATERO DI PENETRAZIONE INTERNA
MAXILOTTO 1

PROGETTO ESECUTIVO

CONTRAENTE GENERALE		IL RESPONSABILE DEL CONTRAENTE GENERALE	
Val di Chienti S.C.p.A.			
GRUPPO DI PROGETTAZIONE DEL PROGETTO ESECUTIVO APPROVATO		IL PROGETTISTA	
ATI: TECHNITAL s.p.a. (mandataria) EGIS STRUCTURES & ENVIRONNEMENT S.A. SICS s.r.l. Società Italiana Consulenza Strade S.I.S. Studio di Ingegneria Stradale s.r.l. SOIL Geologia Geotecnica Opere in sotterraneo Difesa del territorio		tce s.r.l. technical consultant engineers	
INTEGRAZIONE PRESTAZIONI SPECIALISTICHE <i>Dott. Ing. M. Raccosta</i>		IL GEOLOGO	
IL GEOLOGO <i>Dott. Geol. F. Ferrari</i>		IL RESPONSABILE DELLA CONGRUENZA FUNZIONALE CON IL PROGETTO ESECUTIVO APPROVATO (ATI: TECHNITAL-EGIS-SOIL-SIS-SICS)	
VISTO: IL RESPONSABILE DEL PROCEDIMENTO <i>Dott. Ing. Vincenzo Lomma</i>	VISTO: IL COORDINATORE DELLA SICUREZZA IN FASE DI ESECUZIONE	LA DIREZIONE LAVORI	

SUBLOTTO 2.1: S.S. 77 "VAL DI CHIENTI" TRONCO PONTELATRAVE - FOLIGNO
TRATTO VALMENOTRE - GALLERIA MUCCIA (esclusa galleria)
RIPRISTINO VIABILITA' SECONDARIA - Strada 10
STATO ANTE OPERAM: RILIEVO
(Ortofoto, Planimetria, Sezioni tipo, Uso del suolo, Carta geologica)

Codice Unico di Progetto (CUP): F12C0300050011 ex F12C0300050010 (comunicazione CIPE 20/04/2015)		REVISIONE	FOGLIO	SCALA
CODICE FASE: L0703A2E OPERA: CA40200 LOTTO: CA SETTORE: AN DISCIPLINA: PLA TIPO DOC.: 082	A	1	1	1
D				
C				
B				
A	EMISSIONE	15.07.2015	Scamardella C. Mandarini G.	Lamberti R.
REV.	DESCRIZIONE	DATA	REDATTO	VERIFICATO APPROVATO
				APPROVATO RESP. TECNICO ANAS