




SEZIONE 1- TIPO D - SCALA 1:250

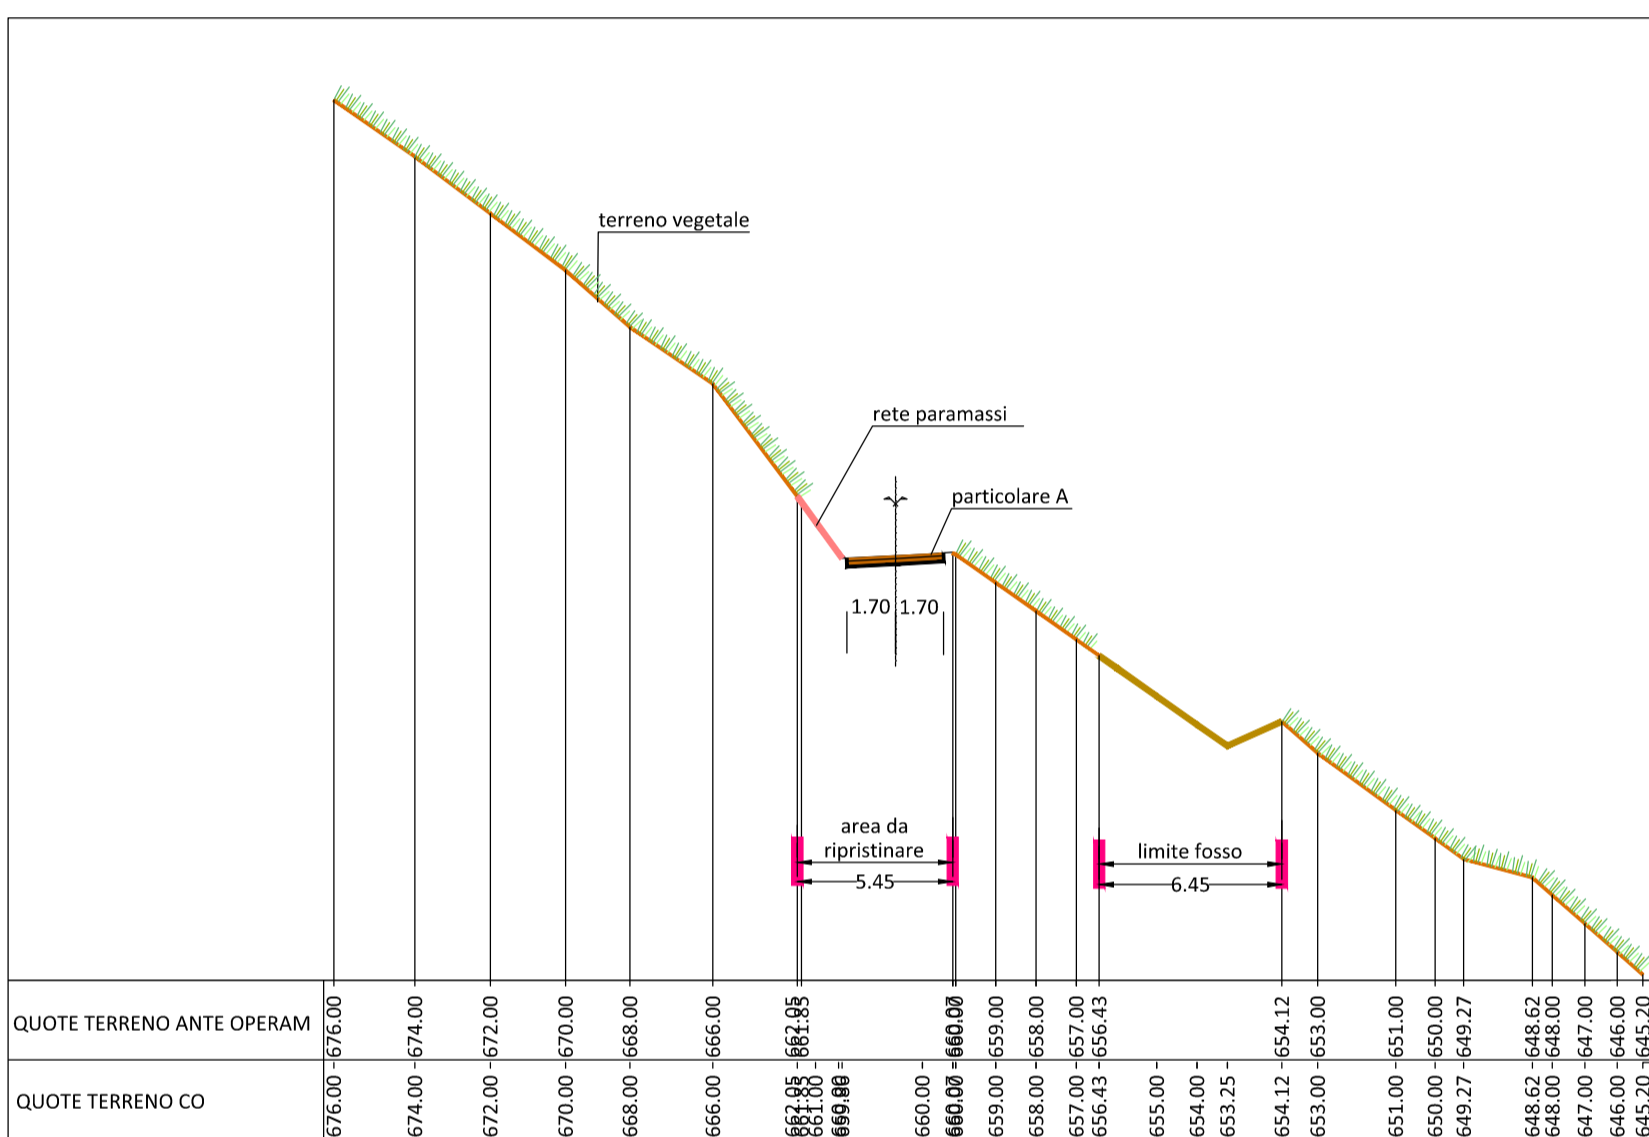

SEZIONE 2- TIPO D - SCALA 1:250

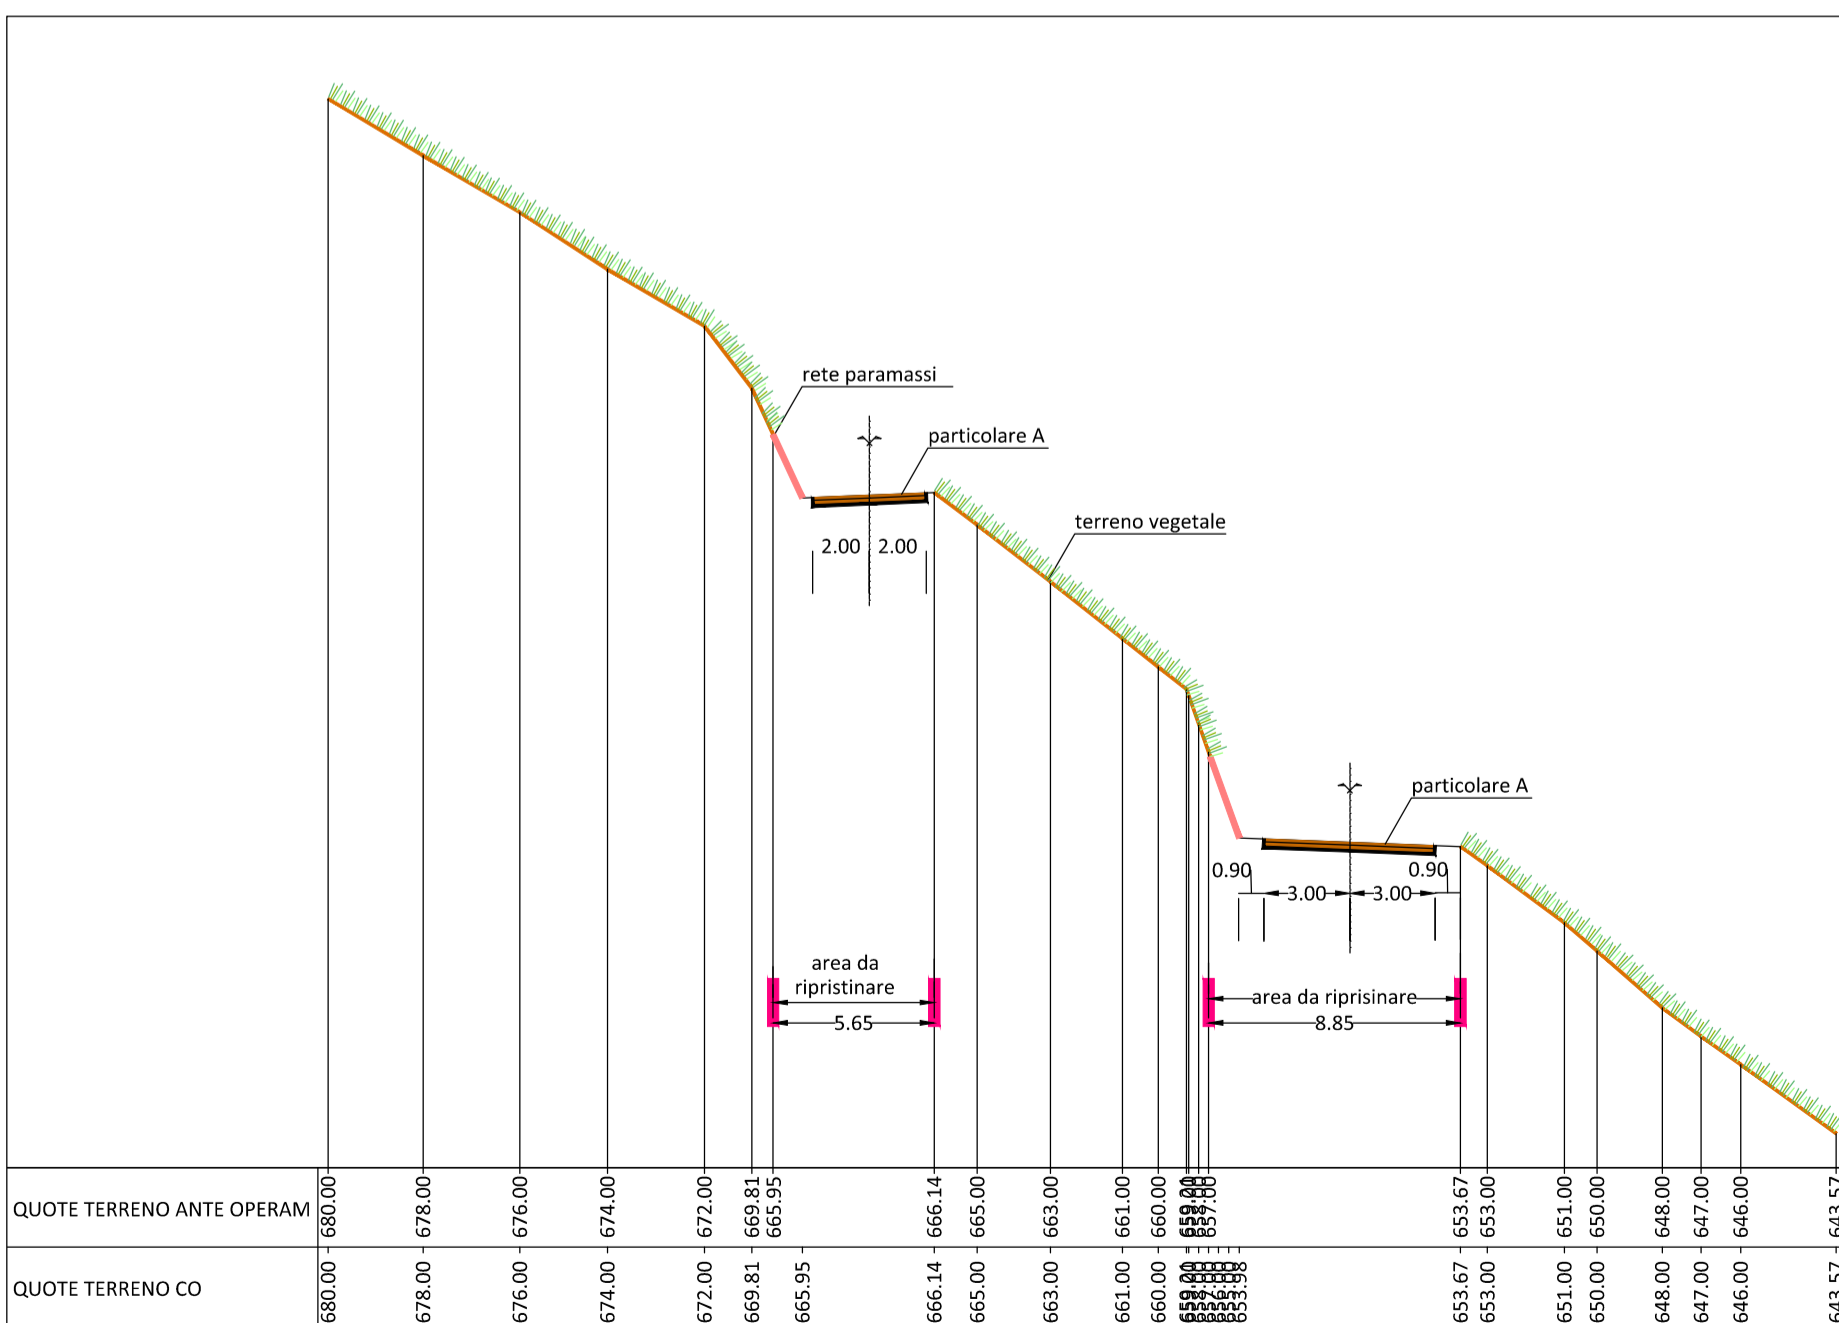

SEZIONE 3- TIPO D - SCALA 1:250

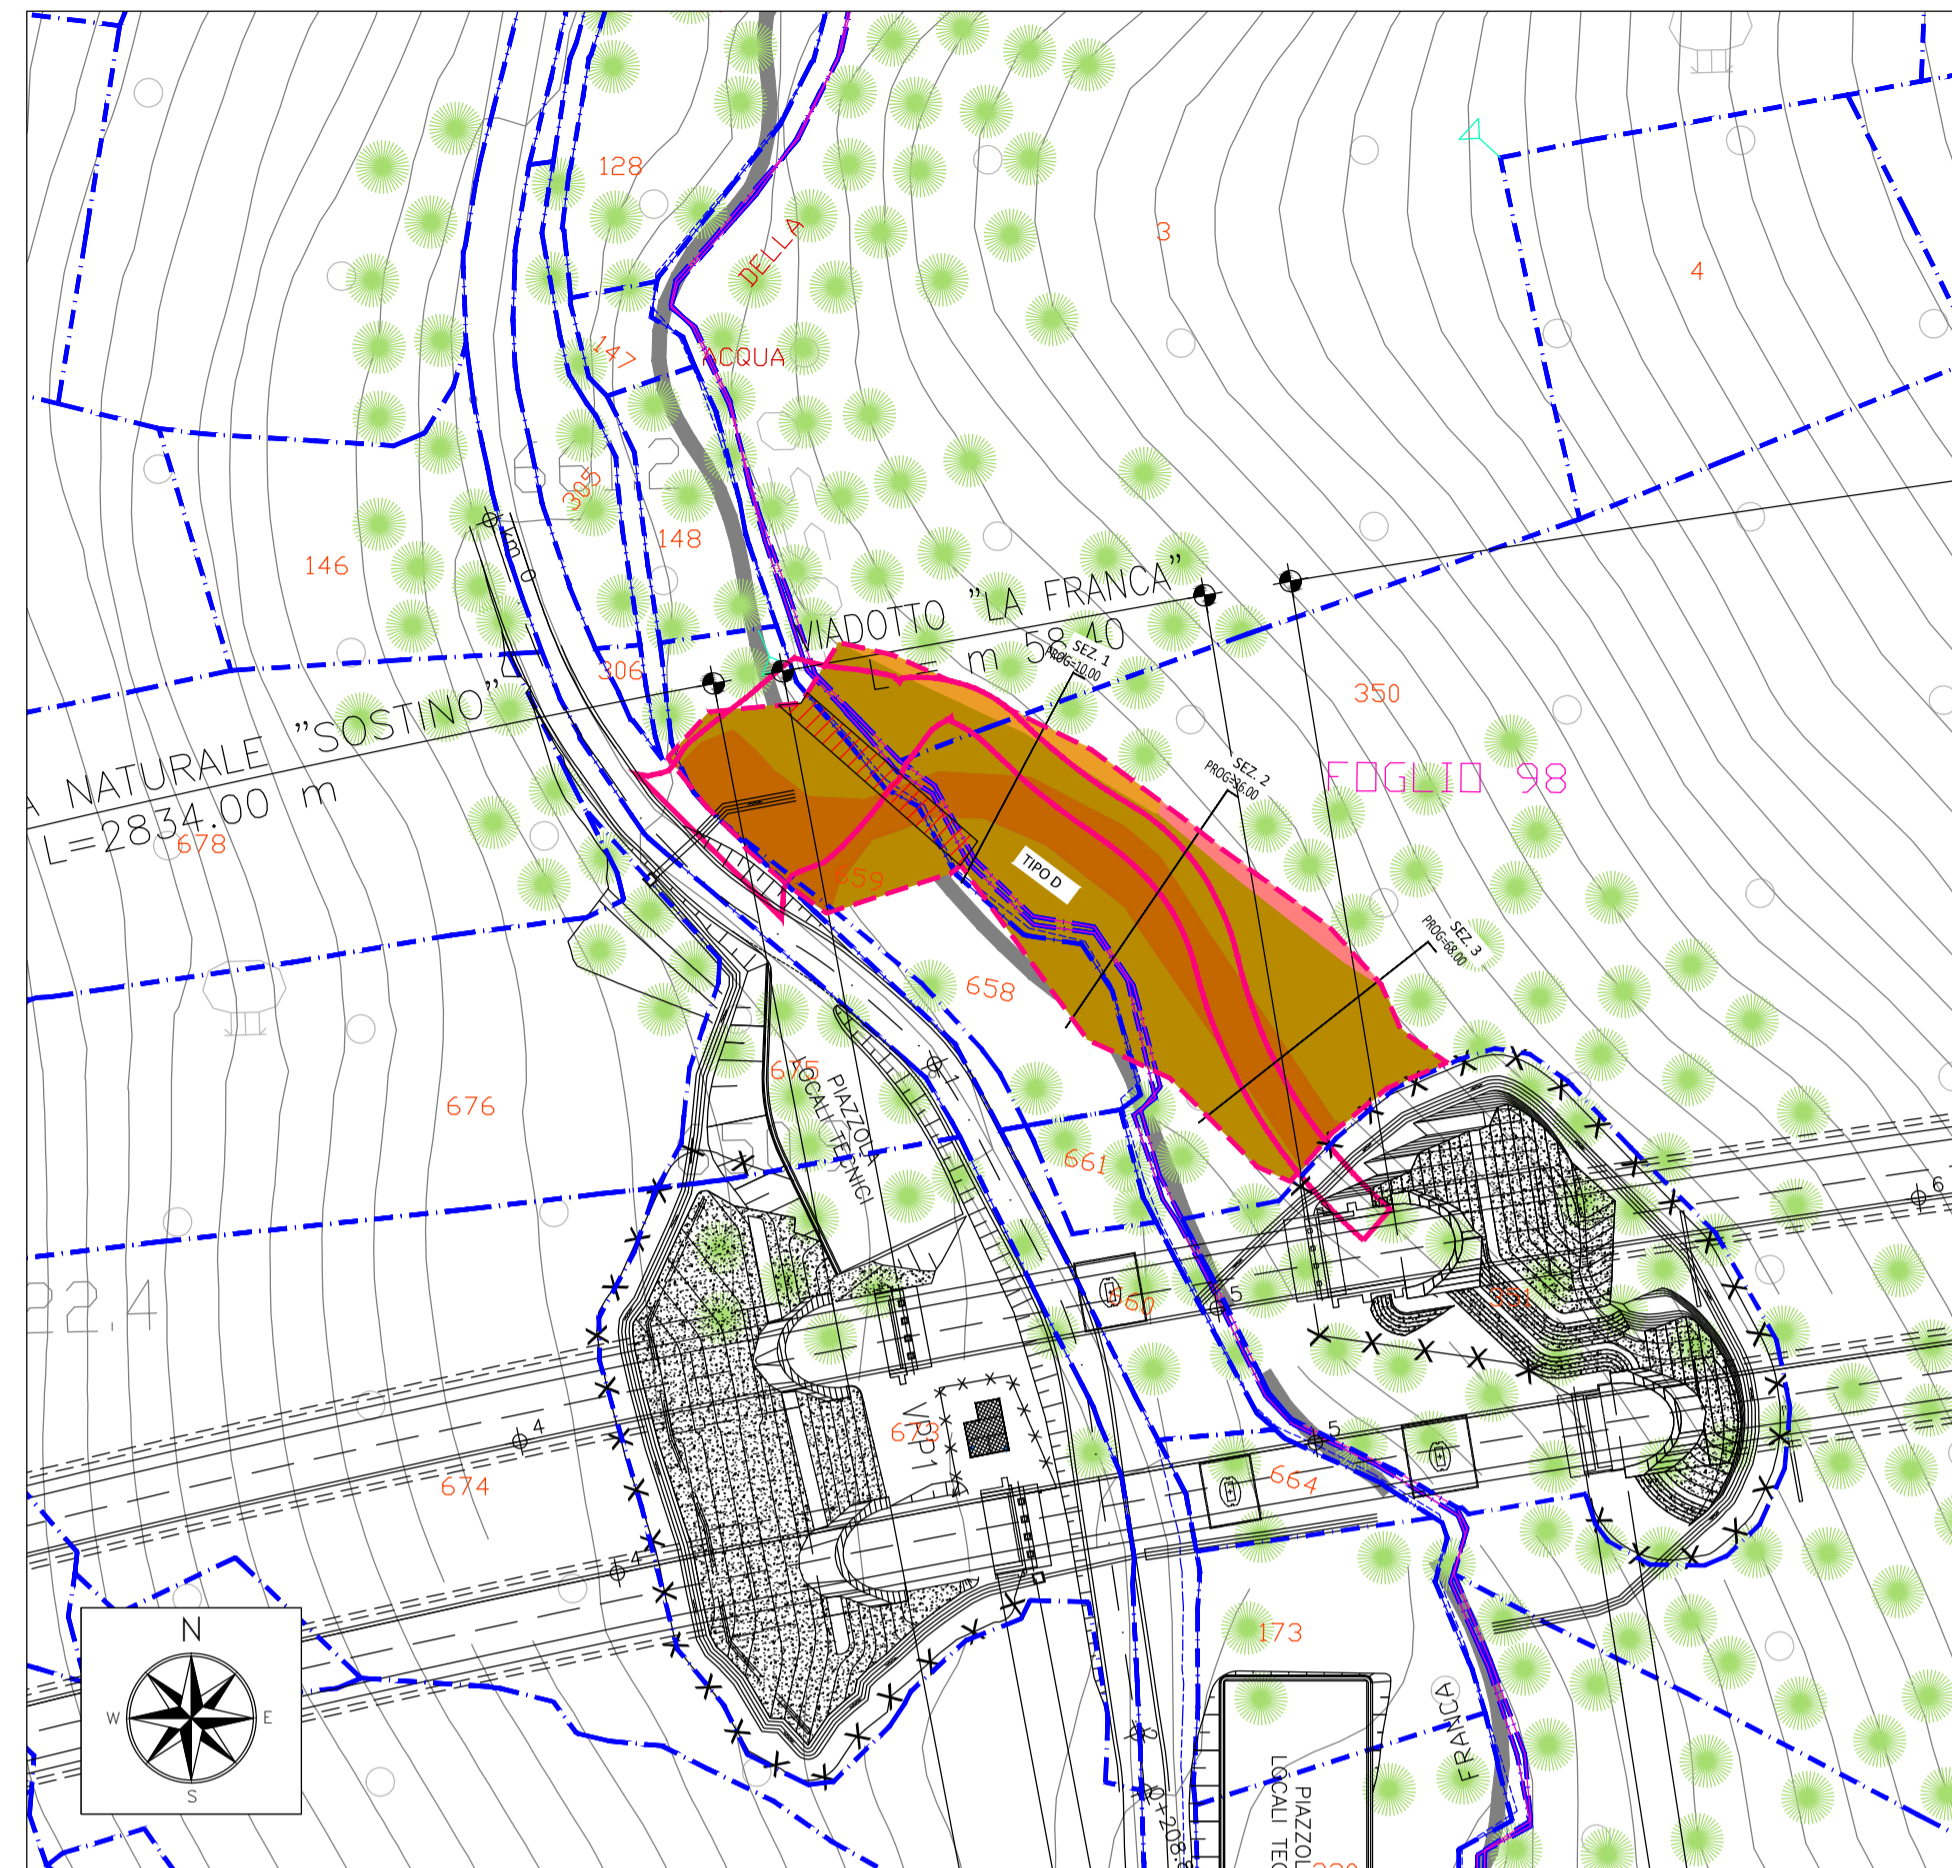


PLANIMETRIA STATO DI FATTO - SCALA 1:1000



ORTOFOTO STATO DI FATTO - SCALA 1:1000

- LEGENDA**
- Contorno area occupata
 - Delimitazione pista (da PE)
 - Delimitazione effettiva pista
 - Pavimentazione: strato di base 10 e strato di fondazione in misto granulare 20 cm
 - Terreno di riporto
 - Stabilizzato
 - Rete paramassi
 - Scarpa da sbancamento
 - Attraversamento corso d'acqua
 - Asse pista di cantiere
 - Vegetazione ripariale e/o boschiva
 - Perimetro particella catastale
 - 00 Identificativo particella catastale

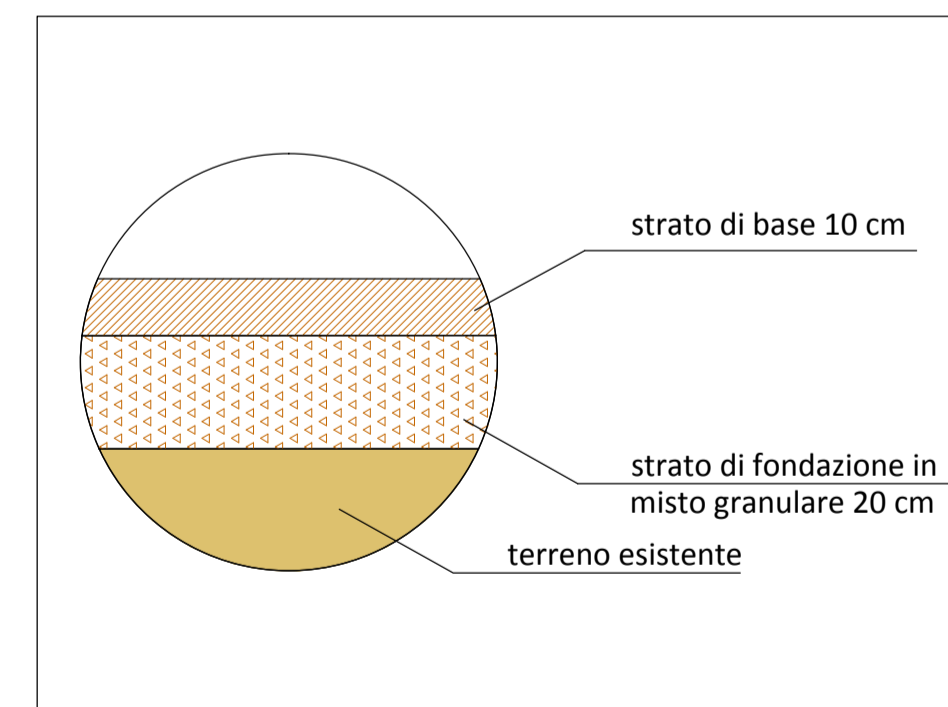

PARTICOLARE A: PAVIMENTAZIONE - FUORI SCALA

- TIPOLOGIA DI SEZIONE**
- TIPO A = Rilevato
 - TIPO B = Trincea
 - TIPO C = Raso
 - TIPO D = Mezzacosta



ASSE VIARIO MARCHE-UMBRIA
E QUADRILATERO DI PENETRAZIONE INTERNA
MAXILOTTO 1

PROGETTO ESECUTIVO

CONTRAENTE GENERALE	IL RESPONSABILE DEL CONTRAENTE GENERALE
Val di Chienti S.C.p.A.	
GRUPPO DI PROGETTAZIONE DEL PROGETTO ESECUTIVO APPROVATO	IL PROGETTISTA
ATI: TECHNITAL s.p.a. (mandataria) EGIS STRUCTURES & ENVIRONNEMENT S.A. SICS s.r.l. Società Italiana Consulenza Strade S.I.S. Studio di Ingegneria Stradale s.r.l. SOIL Geologia Geotecnica Opere in sotterraneo Difesa del territorio	tce s.r.l. technical consultant engineers
INTEGRAZIONE PRESTAZIONI SPECIALISTICHE <i>Dott. Ing. M. Raccosta</i>	IL GEOLOGO
IL GEOLOGO <i>Dott. Geol. F. Ferrari</i>	IL RESPONSABILE DELLA CONGRUENZA FUNZIONALE CON IL PROGETTO ESECUTIVO APPROVATO (ATI: TECHNITAL-EGIS-SOIL-SIS-SICS)
VISTO: IL RESPONSABILE DEL PROCEDIMENTO <i>Dott. Ing. Vincenzo Lomma</i>	VISTO: IL COORDINATORE DELLA SICUREZZA IN FASE DI ESECUZIONE
	LA DIREZIONE LAVORI

SUBLOTTO 2.1: S.S. 77 "VAL DI CHIENTI" TRONCO PONTELATRAVE - FOLIGNO
TRATTO VALMENOTRE - GALLERIA MUCCIA (esclusa galleria)

RIPRISTINO VIABILITA' SECONDARIA - Strada 10
STATO DI FATTO: RILIEVO
(Ortofoto, Planimetria e Sezioni tipo)

Codice Unico di Progetto (CUP) F12C03000050011 ex F12C03000050010 (comunicazione CPE 20/04/2015)		REVISIONE	FOGLIO	SCALA
CODICE UNICO DI PROGETTO	Opera	Lotto	Stato	Settore
0703A2E	P	CA40200	CAN	PLA083
D				
C				
B				
A	EMISSIONE	15.07.2015	Scamardella C.	Mandarini G.
REV.	DESCRIZIONE	DATA	REDATTO	VERIFICATO
				APPROVATO