



FOTO 1



FOTO 2




FOTO 3



FOTO 4

LEGENDA

	Delimitazione effettiva strada di cantiere
	Vegetazione ripariale e/o boschiva

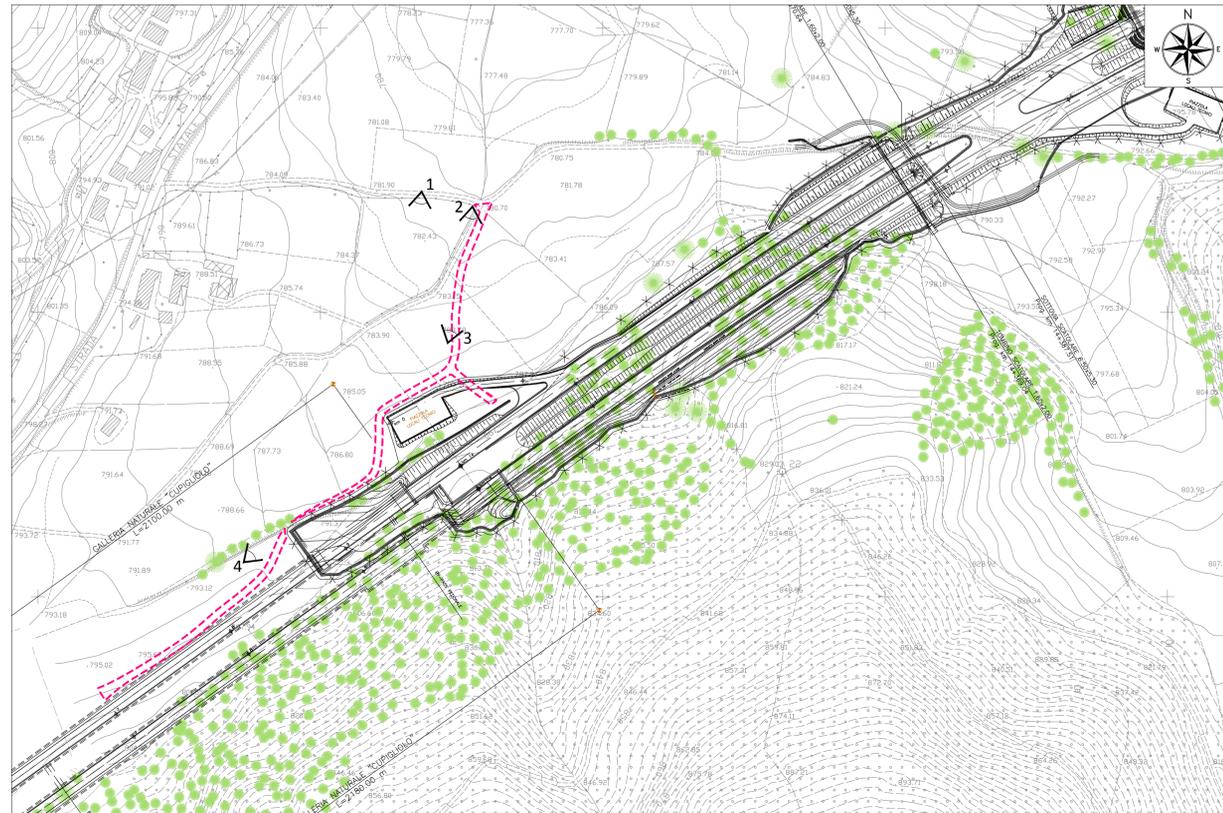

PLANIMETRIA STATO DI FATTO - SCALA 1:2000

ASSE VIARIO MARCHE-UMBRIA E QUADRILATERO DI PENETRAZIONE INTERNA MAXILOTTO 1											
PROGETTO ESECUTIVO											
CONTRAENTE GENERALE <div style="text-align: center;"> </div>	IL RESPONSABILE DEL CONTRAENTE GENERALE 										
GRUPPO DI PROGETTAZIONE DEL PROGETTO ESECUTIVO APPROVATO ATI: TECHNITAL s.p.a. (mandataria) EGIS STRUCTURES & ENVIRONNEMENT S.A. SICS s.r.l. Società Italiana Consulenza Strade S.I.S. Studio di Ingegneria Stradale s.r.l. SOIL Geologia Geotecnica Opere in sotterraneo Difesa del territorio INTEGRAZIONE PRESTAZIONI SPECIALISTICHE: <i>Dott. Ing. M. Raccosta</i>	IL PROGETTISTA 										
IL GEOLOGO <i>Dott. Geol. F. Ferrari</i>	IL RESPONSABILE DELLA CONGRUENZA FUNZIONALE CON IL PROGETTO ESECUTIVO APPROVATO (ATI: TECHNITAL-EGIS-SOL-SIS-SICS)										
VISTO IL RESPONSABILE DEL PROCEDIMENTO <i>Dott. Ing. Vincenzo Lomma</i>	VISTO IL COORDINATORE DELLA SICUREZZA IN FASE DI ESECUZIONE LA DIREZIONE LAVORI										
SUBLOTTO 2.1: S.S. 77 "VAL DI CHIENTI" TRONCO PONELATRAVE - FOLIGNO TRATTO VALMENOTRE - GALLERIA MUCCIA (esclusa galleria) RIPRISTINO VIABILITA' SECONDARIA - STRADA 12 STATO DI FATTO: RILIEVO FOTOGRAFICO											
Codice Unico di Progetto (CUP) F12C03000050010 (datato CPE 13/2004)											
<table border="1"> <tr> <th>COODICE</th> <th>Descrizione</th> <th>REVISIONE</th> <th>FOGLIO</th> <th>SCALA</th> </tr> <tr> <td> D C B A </td> <td></td> <td></td> <td></td> <td></td> </tr> </table>	COODICE	Descrizione	REVISIONE	FOGLIO	SCALA	D C B A					
COODICE	Descrizione	REVISIONE	FOGLIO	SCALA							
D C B A											
EMISSIONE DATA: 30.09.2015	REDATTO: Coppoza E. VERIFICATO: Mandarini G. APPROVATO: Lamberti R.										
APPROVATO RESP. TECNICO ANAS											