



PLANIMETRIA DI INQUADRAMENTO - SCALA 1:2000

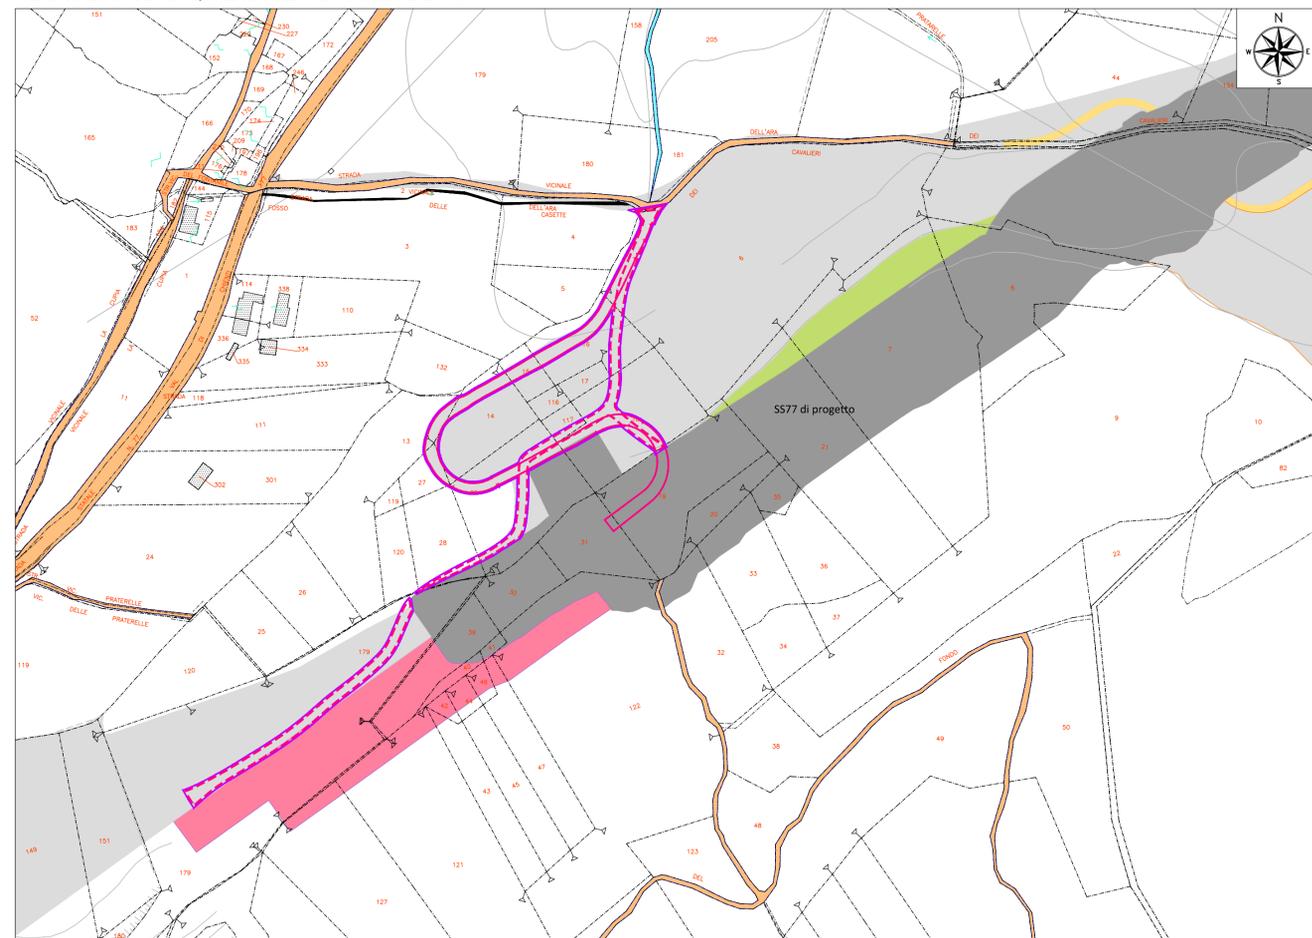

STRALCIO CATASTALE - SCALA 1:2000

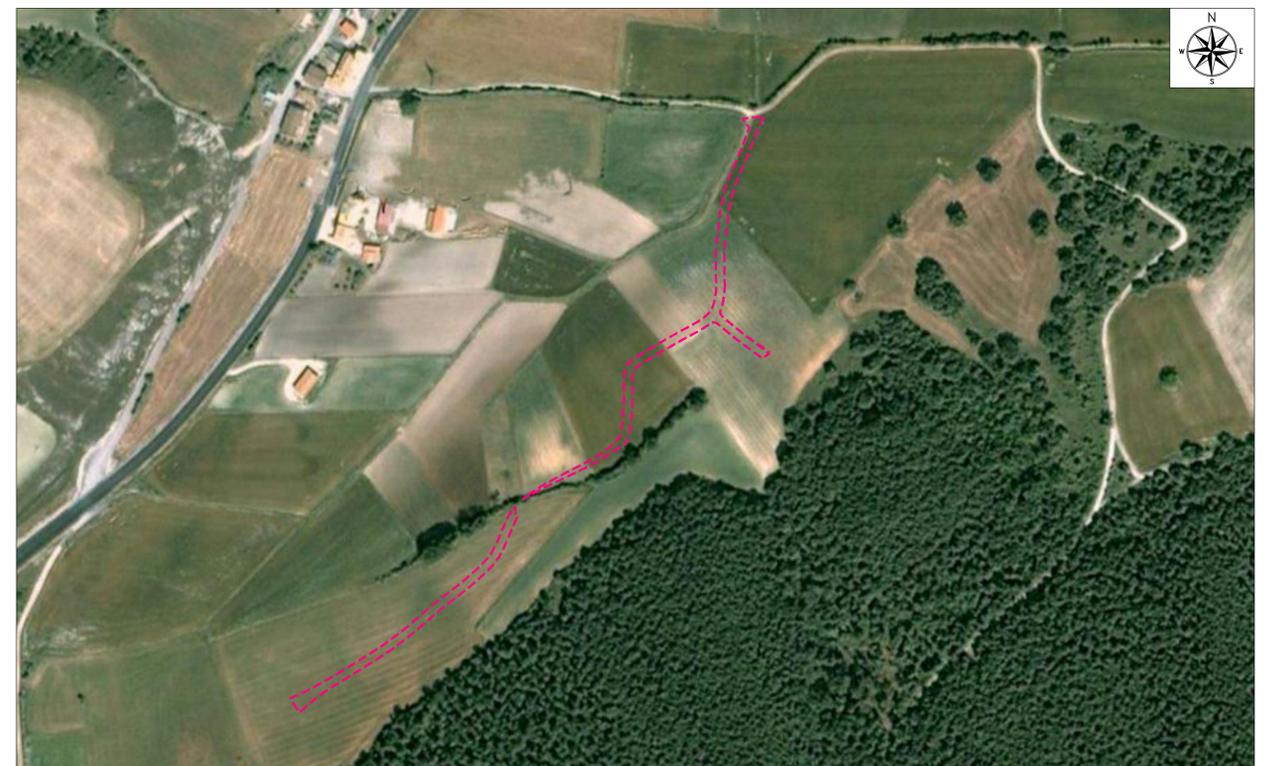

ORTOFOTO DI INQUADRAMENTO - SCALA 1:2000

LEGENDA

- Fiume / Fosso
- Particella di proprietà demaniale
- Particella occupata temporaneamente a seguito PEA
- Particella occupata definitivamente
- Particella soggetta ad interventi di riqualificazione ambientale
- Particella assoggetta a servitù
- Particella espropriata per opere complementari
- Contorno area occupata
- Delimitazione strada di cantiere (da PE)
- Delimitazione effettiva strada di cantiere
- perimetro particella catastale
- 00 identificativo particella catastale

**ASSE VIARIO MARCHE-UMBRIA
E QUADRILATERO DI PENETRAZIONE INTERNA
MAXILOTTO 1**

PROGETTO ESECUTIVO

CONTRAENTE GENERALE		IL RESPONSABILE DEL CONTRAENTE GENERALE	
GRUPPO DI PROGETTAZIONE DEL PROGETTO ESECUTIVO APPROVATO		IL PROGETTISTA	
ATI: TECHNITAL s.p.a. (mandataria) EGIS STRUCTURES & ENVIRONMENT S.A. SICS s.r.l. Società Italiana Consulenza Strade S.I.S. Studio di Ingegneria Stradale s.r.l. SOIL Geologia Geotecnica Opere in sottoterraneo Difesa del territorio			
INTEGRAZIONE PRESTAZIONI SPECIALISTICHE <i>Dott. Ing. M. Raccosta</i>		IL GEOLOGO	
IL GEOLOGO <i>Dott. Geol. F. Ferrari</i>		IL RESPONSABILE DELLA CONGRUENZA FUNZIONALE CON IL PROGETTO ESECUTIVO APPROVATO (ATI: TECHNITAL-EGIS-SOIL-SICS)	
VISTO:IL RESPONSABILE DEL PROCEDIMENTO <i>Dott. Ing. Vincenzo Lomma</i>	VISTO:IL COORDINATORE DELLA SICUREZZA IN FASE DI ESECUZIONE	LA DIREZIONE LAVORI	
SUBLOTTO 2.1: S.S. 77 "VAL DI CHIENTI" TRONCO PONTELATRAVE – FOLIGNO TRATTO VALMENOTRE – GALLERIA MUCCIA (esclusa galleria) RIPRISTINO VIABILITA' SECONDARIA – STRADA 12 STATO ANTE OPERAM INQUADRAMENTO TERRITORIALE			
Codice Unico di Progetto (CUP) F12C03000050010 (Delibera CIPE 13/2004)			
CODICE ELAB. e FILE		REVISIONE	FOGLIO
L0703A2E P CA40200 CAN PLA087		A	1
D			
C			
B			
A	EMISSIONE	30.09.2015	Copozzo E. Mandarini G. Lamberti R.
REV.	DESCRIZIONE	DATA	REDATTO VERIFICATO APPROVATO APPROVATO RESP. TECNICO ANS