


PLANIMETRIA STATO ANTE OPERAM - SCALA 1:2000

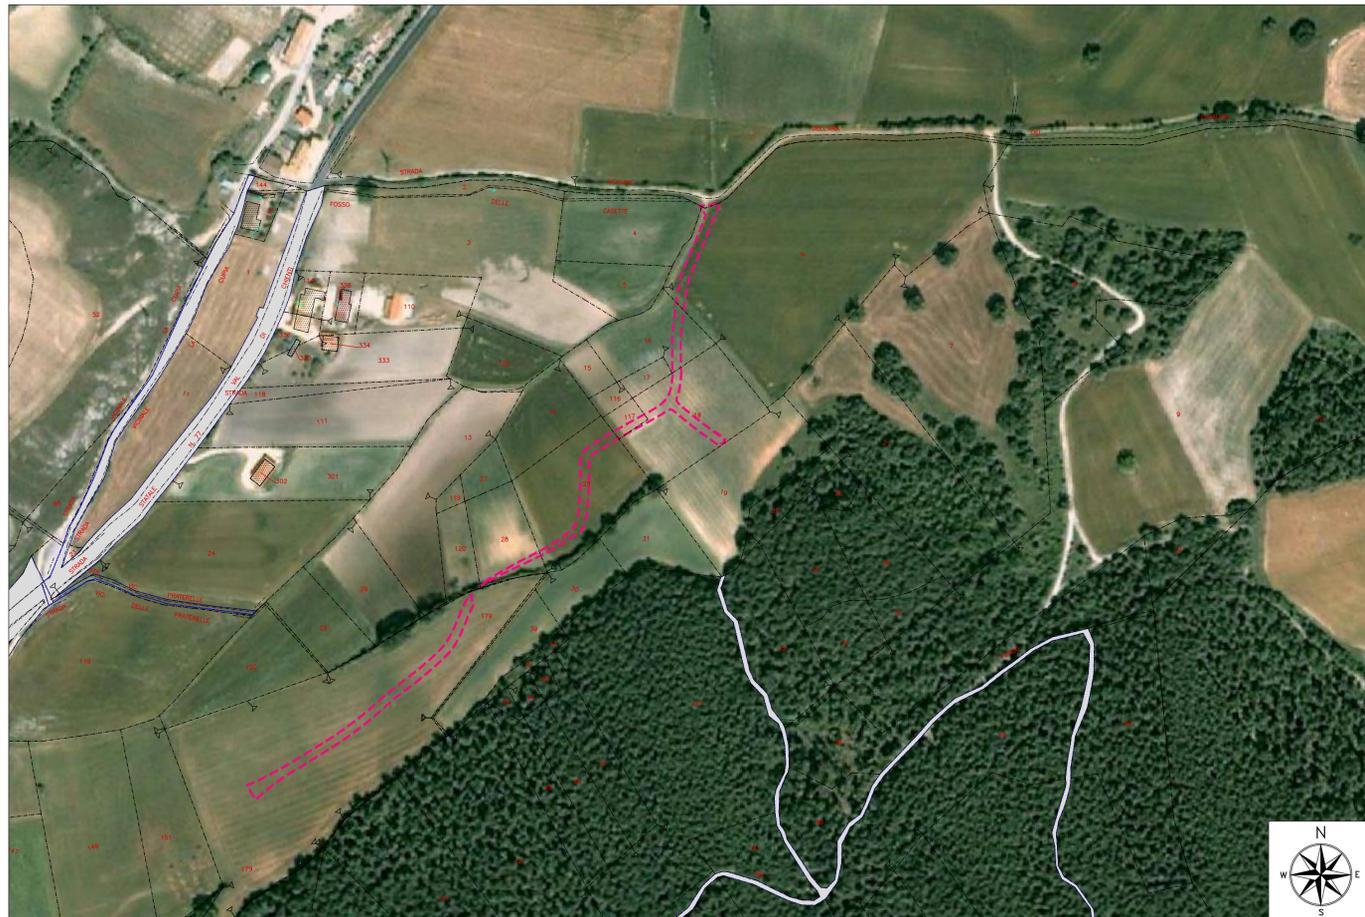


ORTOFOTO STATO ANTE OPERAM - SCALA 1:2000


- LEGENDA**
- Contorno area occupata
 - Delimitazione strada di cantiere (da PE)
 - Delimitazione effettiva strada di cantiere
 - Corso d'acqua
 - Strada vicinale non asfaltata
 - Asfalto
 - Seminativo irriguo
 - Seminativo
 - Vegetazione ripariale e/o boschiva
 - perimetro particella catastale
 - 00 identificativo particella catastale

- TIPOLOGIA DI SEZIONE**
- TIPO A = Rilevato
 - TIPO B = Trincea
 - TIPO C = Raso
 - TIPO D = Mezzacosta

N.B. La pista 12 si sviluppa con una sezione del tipo A.

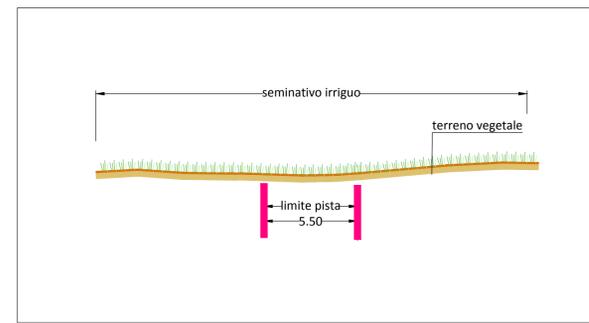

SEZIONE 1 - SCALA 1:200

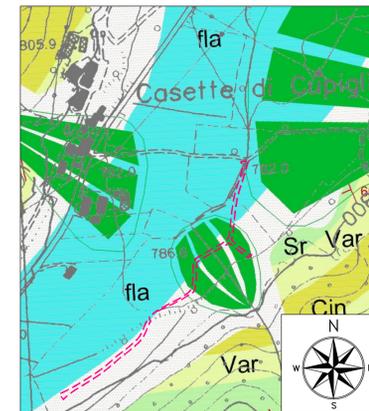

CARTA GEOLOGICA - SCALA 1:5000

LEGENDA CARTA GEOLOGICA

- ▲ Conoidi alluvionali e forme gravitative
- Depositi fluvio-lacustri
ghiaie, sabbie, limi e argille variamente alternate (Pleistocene sup. - medio)
- Detriti di falda
ciottoli ghiaie ghiaie sabbiose e sabbie a vario grado di cementazione (Olocene - Pleistocene sup.)
- Scaglia variegata
alternanza polifonema di calcari, calcari marnosi e marne calcaree. Strati sottili medi (Eocene sup. - Oligocene inf.)
- Scaglia rosata
alternanza polifonema di calcari, calcari marnosi e marne calcaree. Stratificazione netta in strati sottili - medi (Turoniano sup. - Eocene medio p.p.)

**ASSE VIARIO MARCHE-UMBRIA
E QUADRILATERO DI PENETRAZIONE INTERNA
MAXILOTTO 1**

PROGETTO ESECUTIVO

CONTRAENTE GENERALE		IL RESPONSABILE DEL CONTRAENTE GENERALE																	
GRUPPO DI PROGETTAZIONE DEL PROGETTO ESECUTIVO APPROVATO		IL PROGETTISTA																	
ATI: TECHNITAL s.p.a. (mandataria) EGIS STRUCTURES & ENVIRONNEMENT S.A. SICS s.r.l. Società Italiana Consulenza Strade S.I.S. Studio di Ingegneria Stradale s.r.l. SOIL Geologia Geotecnica Opere in sottoterraneo Difesa del territorio																			
INTEGRAZIONE PRESTAZIONI SPECIALISTICHE <i>Dott. Ing. M. Raccosta</i>		IL GEOLOGO																	
IL GEOLOGO <i>Dott. Geol. F. Ferrari</i>		IL RESPONSABILE DELLA CONGRUENZA FUNZIONALE CON IL PROGETTO ESECUTIVO APPROVATO (ATI: TECHNITAL-EGIS-SOIL-SIS-SICS)																	
VISTO IL RESPONSABILE DEL PROCEDIMENTO <i>Dott. Ing. Vincenzo Lomma</i>	VISTO IL COORDINATORE DELLA SICUREZZA IN FASE DI ESECUZIONE	LA DIREZIONE LAVORI																	
SUBLOTTO 2.1: S.S. 77 "VAL DI CHIENTI" TRONCO PONELATRAVE - FOLIGNO TRATTO VALMENOTRE - GALLERIA MUCCIA (esclusa galleria) RIPRISTINO VIABILITA' SECONDARIA - STRADA 12 STATO ANTE OPERAM: RILIEVO (Ortofoto, Planimetria, Profilo, Sezioni tipo, Uso del suolo, Carta geologica)																			
Codice Unico di Progetto (CUP) F12C0300050010 (Dettaglio CPE 13/2004)		REVISIONE	FOGLIO																
<table border="1" style="width: 100%; border-collapse: collapse; text-align: center;"> <tr> <th>Opero</th> <th>Lotto</th> <th>Stato</th> <th>Settore</th> <th>WEB</th> <th>Disciplina</th> <th>Tip. Doc.</th> <th>N. Progress.</th> </tr> <tr> <td>LO703</td> <td>A2</td> <td>E</td> <td>P</td> <td>CA40200</td> <td>CAN</td> <td>PLA</td> <td>088</td> </tr> </table>		Opero	Lotto	Stato	Settore	WEB	Disciplina	Tip. Doc.	N. Progress.	LO703	A2	E	P	CA40200	CAN	PLA	088	A	11
Opero	Lotto	Stato	Settore	WEB	Disciplina	Tip. Doc.	N. Progress.												
LO703	A2	E	P	CA40200	CAN	PLA	088												
D																			
C																			
B																			
A	EMISSIONE	30.09.2015	Capozzo E.	Mandarini G.	Lamberti R.														
REV.	DESCRIZIONE	DATA	REDATTO	VERIFICATO	APPROVATO	APPROVATO RESP. TECNICO ANS													