





ORTOFOTO STATO DI FATTO - SCALA 1:2000

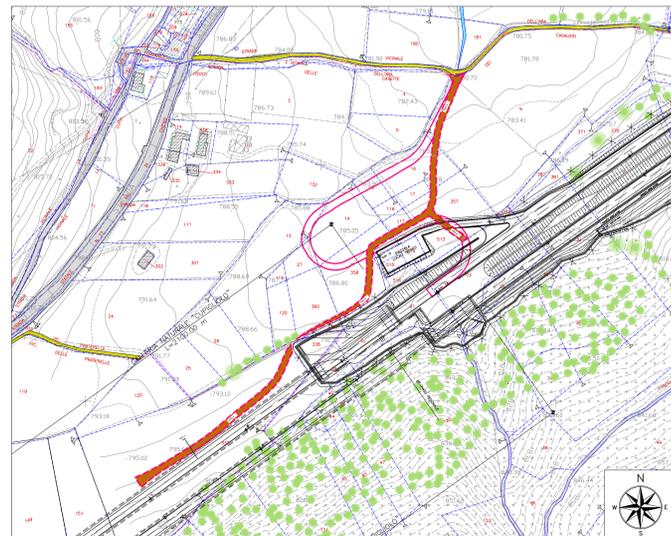

PLANIMETRIA STATO DI FATTO - SCALA 1:2000

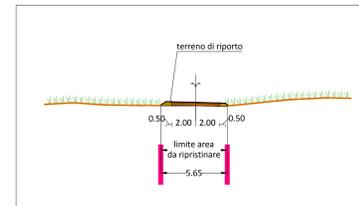

SEZIONE TIPO A - SCALA 1:200

TIPOLOGIA DI SEZIONE

TIPO A = Rilevato
 TIPO B = Trincea
 TIPO C = Raso
 TIPO D = Mezzacosta

N.B. La pista 12 si sviluppa con una sezione di tipo A.

LEGENDA

- Delimitazione effettiva strada di cantiere (da PE)
- Delimitazione effettiva strada di cantiere
- Pavimentazione in misto granulare 20 cm e materiale arido di bonifica 30 cm da ripristinare
- Strada vicinale non asfaltata esistente
- Asfalto esistente
- Vegetazione ripariale e/o boschiva
- Asse di progetto
- perimetro particella catastale
- 00 identificativo particella catastale

			
ASSE VIARIO MARCHE-UMBRIA E QUADRILATERO DI PENETRAZIONE INTERNA MAXILOTTI 1			
PROGETTO ESECUTIVO			
CONTRANTE GENERALE <div style="text-align: center;">  </div>		IL RESPONSABILE DEL CONTRANTE GENERALE	
GRUPPO DI PROGETTAZIONE DEL PROGETTO ESECUTIVO APPROVATO ATI: TECNITAL s.p.a. (mandataria) EDC STRUCTURES & ENVIRONNEMENT S.A. SCS s.r.l. Società Italiana Consulenza Strada S.I.S. Studio di Ingegneria Stradale s.r.l. SOL Geologia Geotecnica Opere in sottosuolo Difesa del territorio INTEGRAZIONE PRESTAZIONI SPEDAUSTICHE: Dott. Ing. M. Raccosta		IL PROGETTISTA 	
IL GEOLOGO Dott. Geol. F. Ferrari		IL RESPONSABILE DELLA CONCORDIA FUNZIONALE CON IL PROGETTO ESECUTIVO APPROVATO (ATI: TECNITAL-EDC-SOL-SS-SICS)	
VISTO IL RESPONSABILE DEL PROCEDIMENTO Dott. Ing. Vincenzo Lomma	VISTO IL COORDINATORE DELLA SICUREZZA IN FASE DI ESECUZIONE	LA DIREZIONE LAVORI	
SUBLOTTO 2.1: S.S. 77 "VAL DI CHIENTI" TRONCO PONTELATRAVE - FOLIGNO TRATTO VALMENOTRE - GALLERIA MUCCIA (esclusa galleria) RIPRISTINO VIABILITA' SECONDARIA - STRADA 12 STATO DI FATTO: RILIEVO (Ortofoto, Planimetria, Profilo e Sezioni tipo)			
Codice Unico di Progetto (DIP) F12C03000050010 (Decreto DIF 13/2004)			
CODICE FIDUCIARIO L0703A2E P CA40200 CAN PLA089		REVISIONE A	FOGLIO 11
DATA 30.09.2015		REDATTO Capozze E.	VERIFICATO Mondolini G.
DESCRIZIONE		APPROVATO Lombardi R.	APPROVATO RESP. TECNICO ANGE