




PLANIMETRIA STATO DI FATTO - SCALA 1:1000




ORTOFOTO STATO DI FATTO A MAGGIO 2013 - SCALA 1:1000

**LEGENDA**


- Delimitazione pista di cantiere (da progetto esecutivo)
- Delimitazione effettiva strada di cantiere
- Pavimentazione in stabilizzato
- Scarpa da sbancamento
- Corso d'acqua
- Attraversamento corso d'acqua
- Asse di progetto
- Vegetazione ripariale e/o boschiva
- Profilo AO
- Profilo CO
- perimetro particella catastale
- 00 identificativo particella catastale

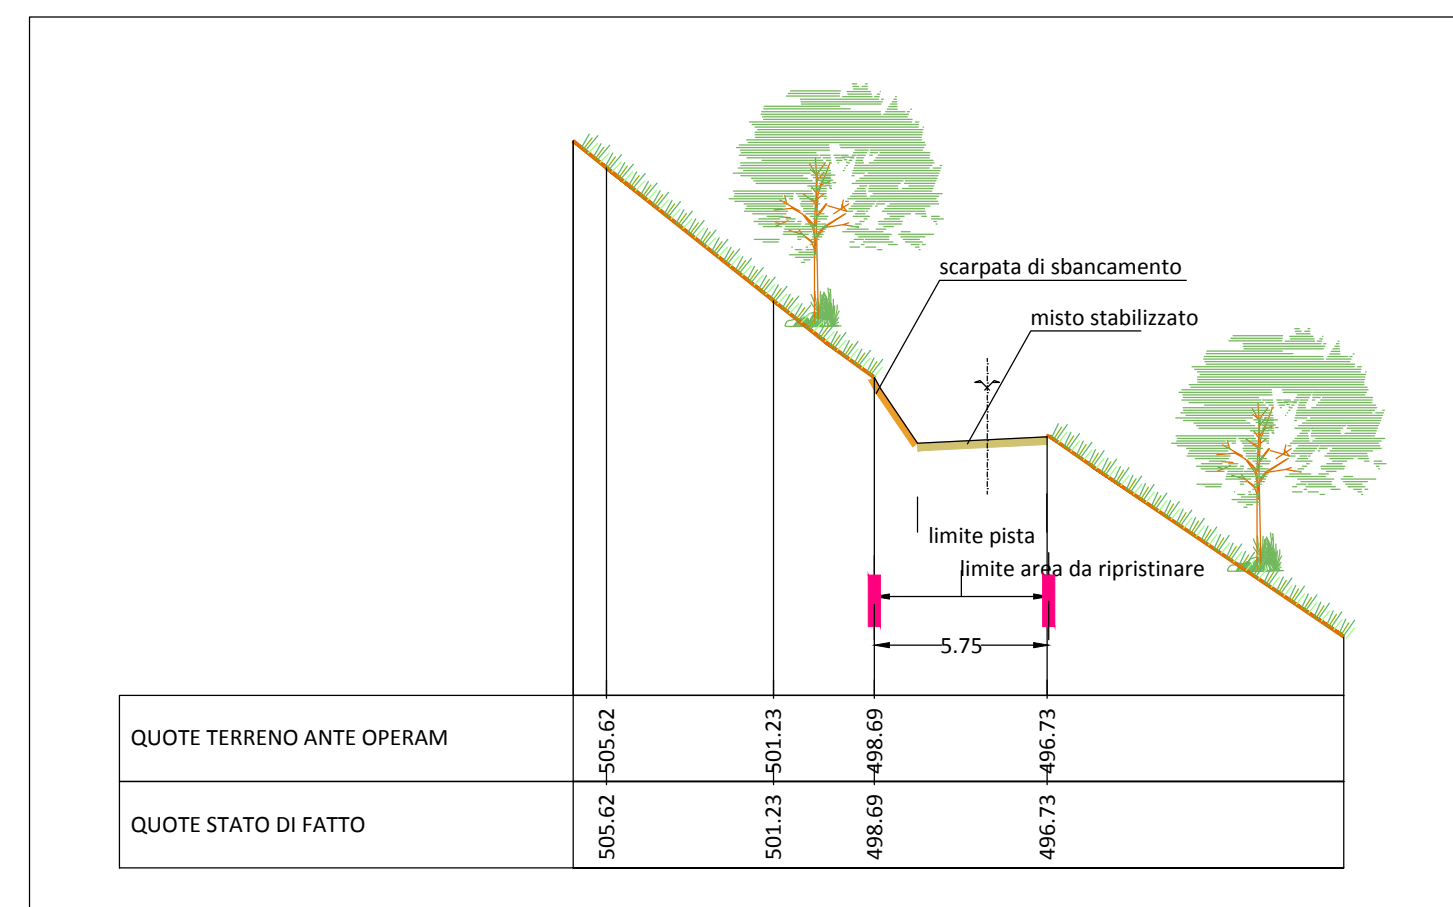


SEZIONE 1 - TIPO D - SCALA 1:250

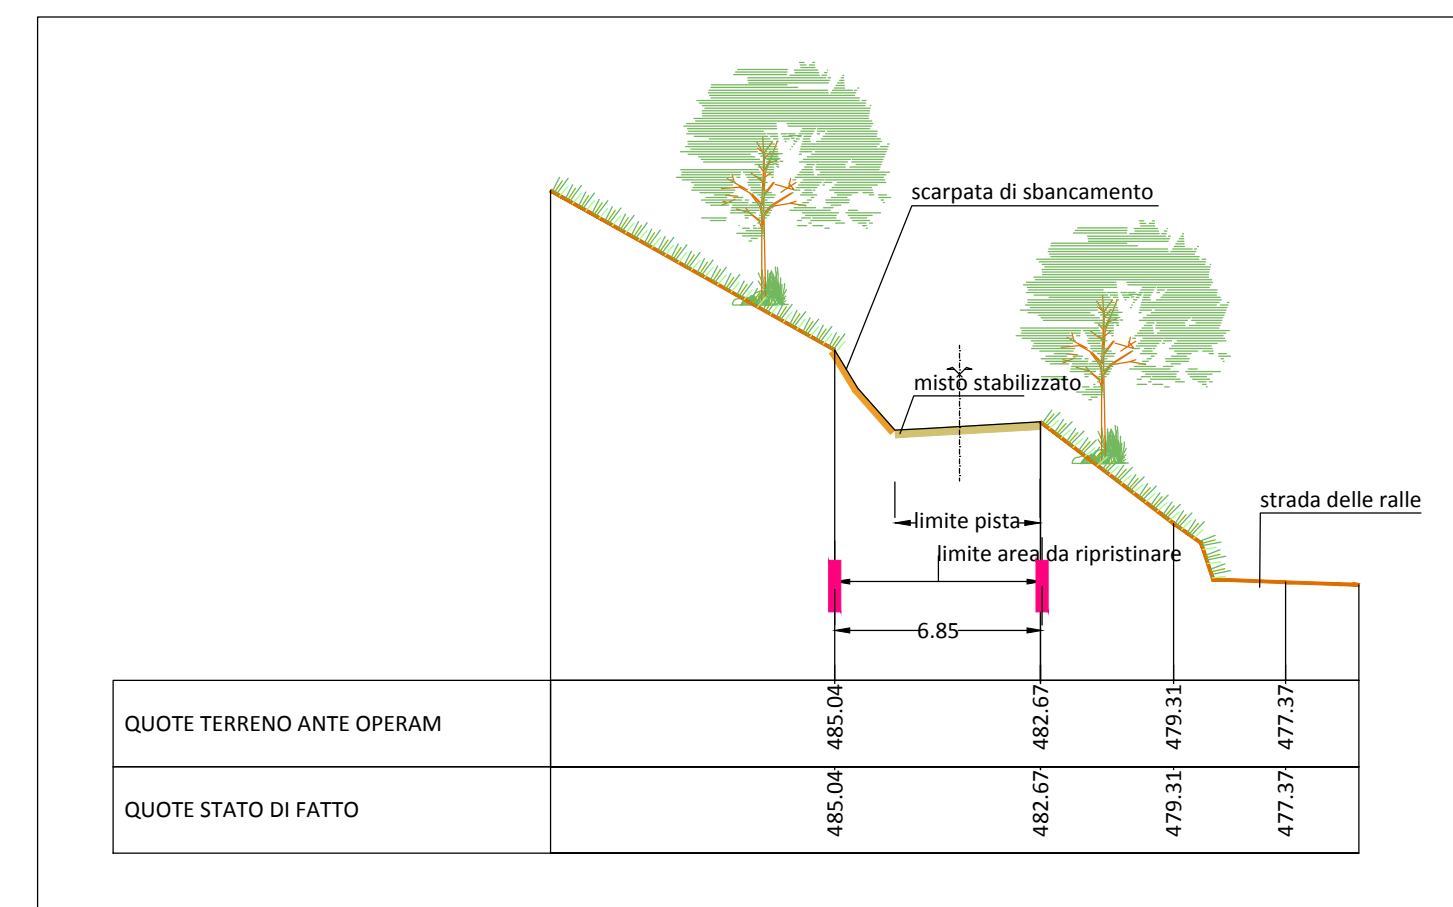


SEZIONE 2 - TIPO D - SCALA 1:250

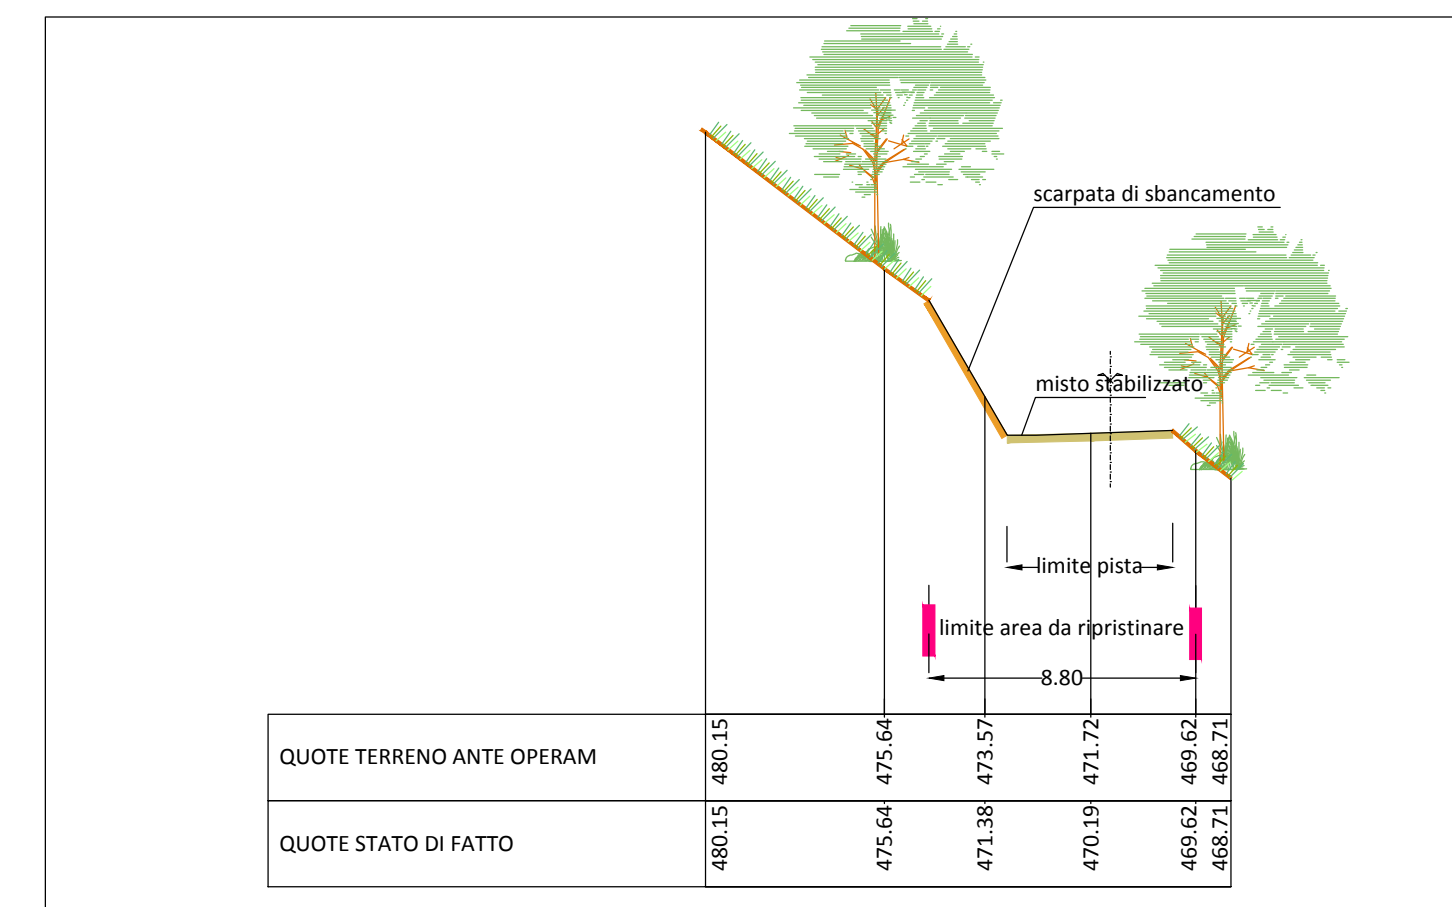

SEZIONE 3 - TIPO D - SCALA 1:250

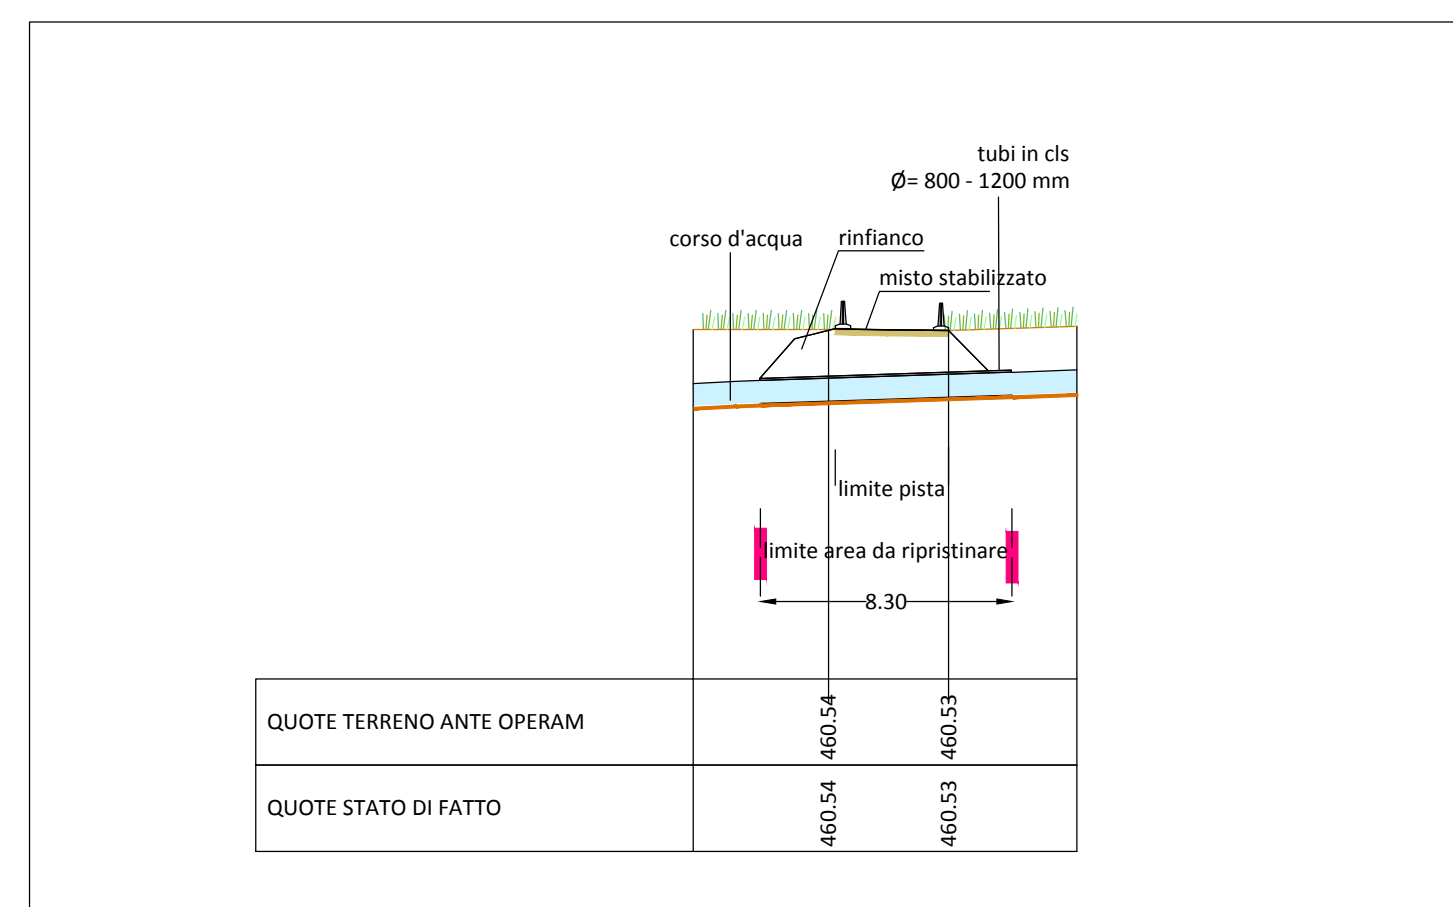

SEZIONE 4 - GUADO - SCALA 1:250

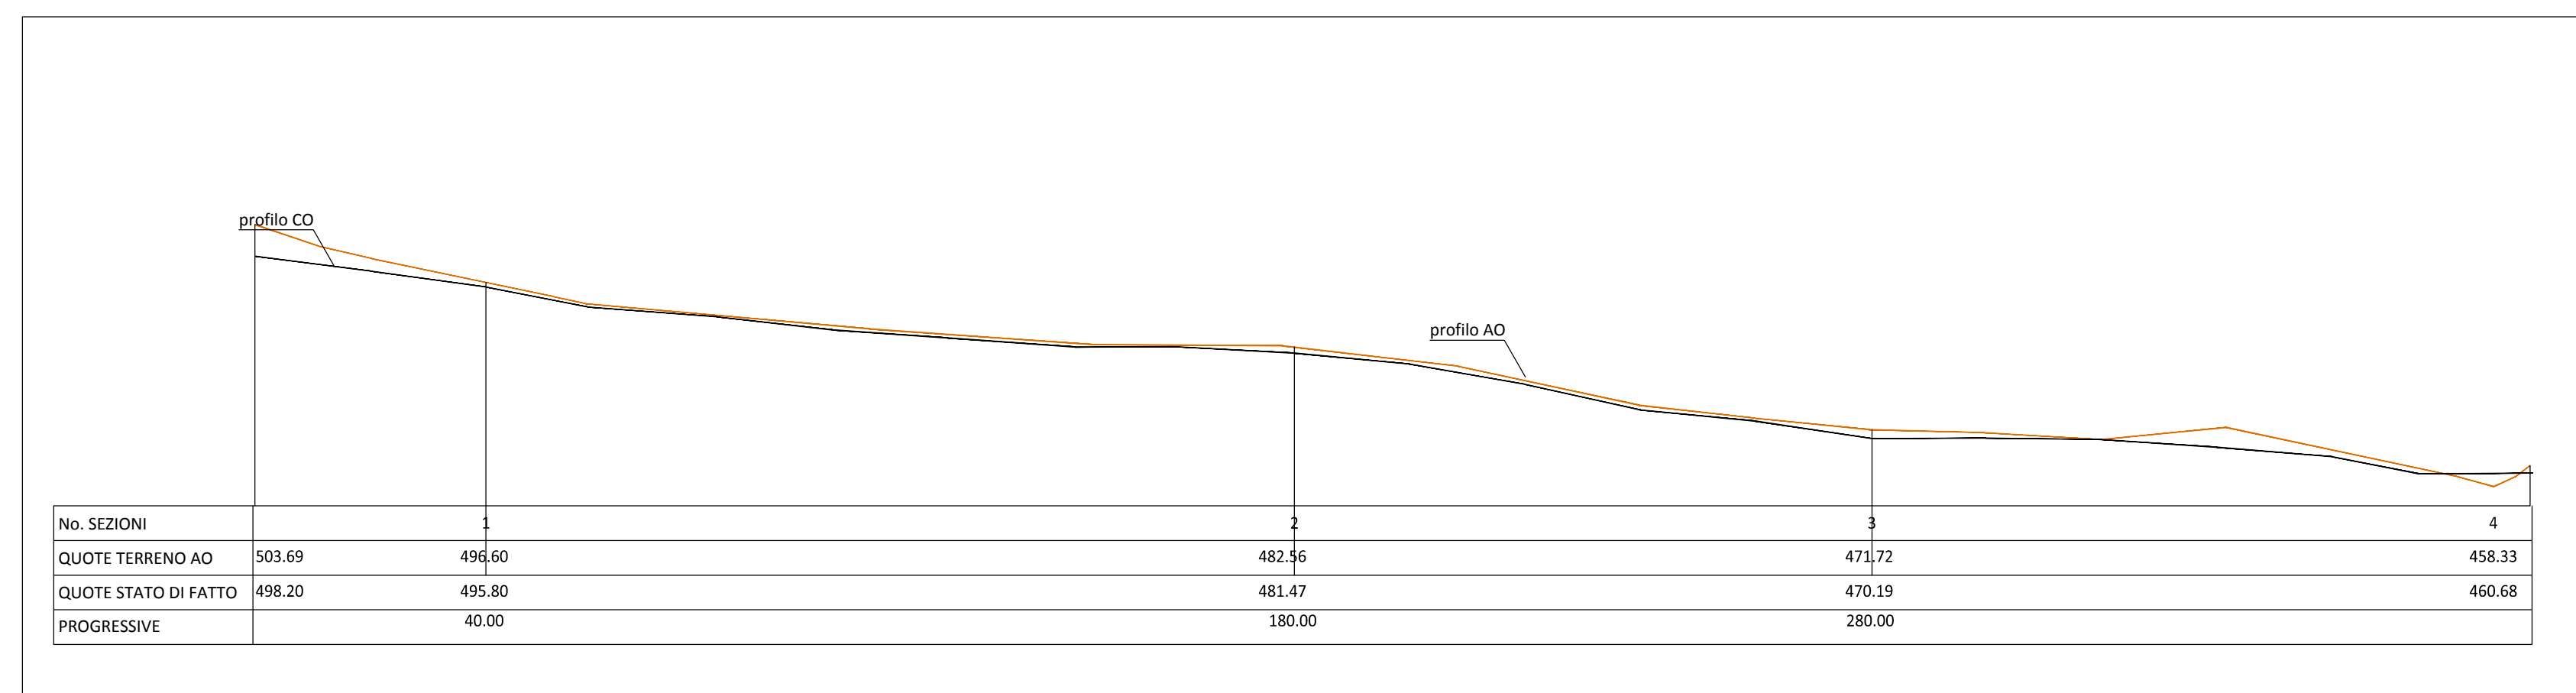

PROFILO ANTE OPERAM - SCALA 1:1000 (asse X)/1:1000(asse Y)

**ASSE VIARIO MARCHE-UMBRIA  
E QUADRILATERO DI PENETRAZIONE INTERNA  
MAXILOTTO 1**

**PROGETTO ESECUTIVO**

<b>Val di Chienti</b> S.C.p.A.		IL RESPONSABILE DEL CONTRAENTE GENERALE																
CONTRAENTE GENERALE		IL PROGETTISTA																
<p>ATI: TECHNITAL s.p.a. (mandataria) EGIS STRUCTURES &amp; ENVIRONNEMENT S.A. SICS s.r.l. Società Italiana Consulenza Strade S.I.S. Studio di Ingegneria Stradale s.r.l. SOIL Geologia Geotecnica Opere in sottoterraneo Difesa del territorio</p> <p>INTEGRAZIONE PRESTAZIONI SPECIALISTICHE <i>Dott. Ing. M. Raccosta</i></p> <p>IL GEOLOGO <i>Dott. Geol. F. Ferrari</i></p>																		
VISTO: IL RESPONSABILE DEL PROCEDIMENTO	VISTO: IL COORDINATORE DELLA SICUREZZA IN FASE DI ESECUZIONE	LA DIREZIONE LAVORI																
<p>SUBLOTTO 1.2: S.S. 77 "VAL DI CHIENTI" TRONCO PONTELATRAVE - FOLIGNO TRATTI FOLIGNO-VALMENOTRE E GALLERIA MUCCIA-PONTELATRAVE (inclusa galleria)</p> <p>RIPRISTINO VIABILITA' SECONDARIA - STRADA 24 STATO DI FATTO: RILIEVO STATO DI FATTO (Planimetria, Sezioni, Ortofoto)</p>																		
Codice Unico di Progetto (CUP) F12C03000050011 ex F12C03000050010 (comunicazione CPE 20/04/2015)		REVISIONE																
<table border="1" style="width: 100%; border-collapse: collapse;"> <tr> <td>Opera</td> <td>Lotto</td> <td>Stato</td> <td>Sezione</td> <td>MIS</td> <td>Descrizione</td> <td>Tip. Doc.</td> <td>N. Progetto</td> </tr> <tr> <td>L0703</td> <td>A1</td> <td>E</td> <td>P</td> <td>CA10100</td> <td>CAN</td> <td>FLA</td> <td>068</td> </tr> </table>		Opera	Lotto	Stato	Sezione	MIS	Descrizione	Tip. Doc.	N. Progetto	L0703	A1	E	P	CA10100	CAN	FLA	068	FOGLIO
Opera	Lotto	Stato	Sezione	MIS	Descrizione	Tip. Doc.	N. Progetto											
L0703	A1	E	P	CA10100	CAN	FLA	068											
D		SCALA																
C																		
B																		
A																		
REV.	DESCRIZIONE	DATA																
		REDDATO																
		VERIFICATO																
		APPROVATO																
		APPROVATO RESP. TECNICO: ANS																