



PLANIMETRIA DI INQUADRAMENTO - SCALA 1:3000

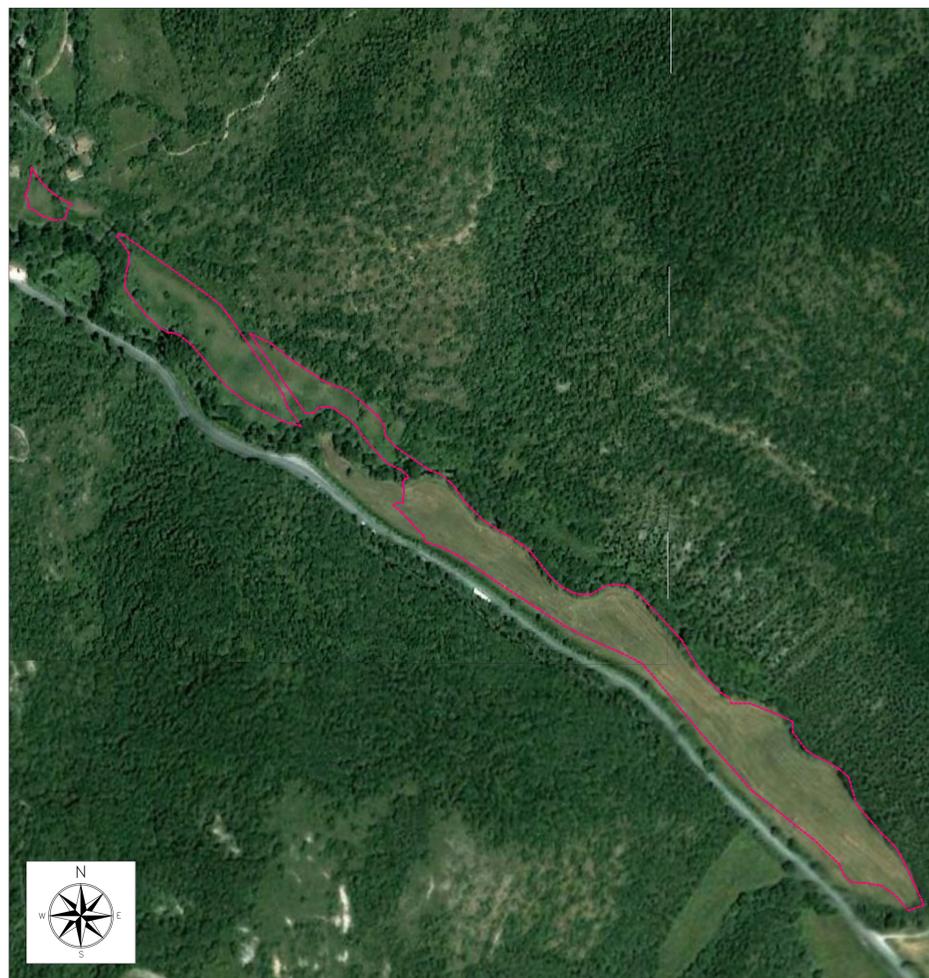

ORTOFOTO DI INQUADRAMENTO - SCALA 1:3000

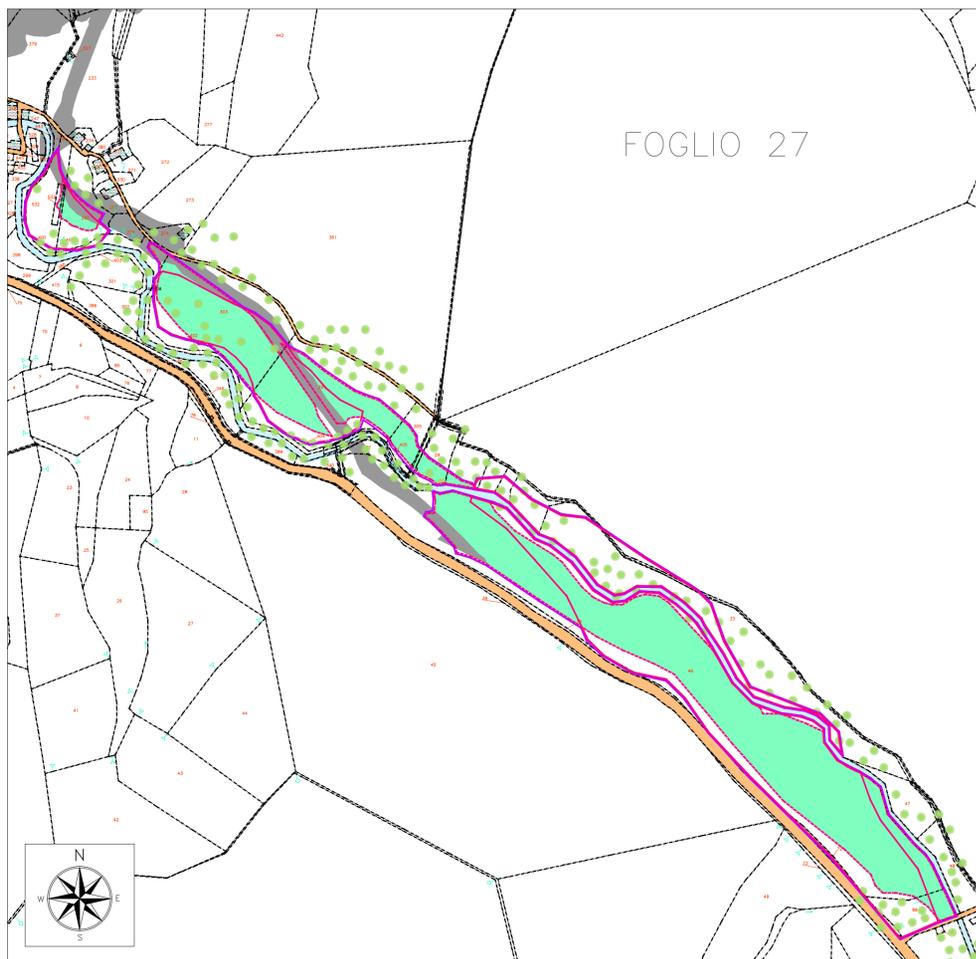

STRALCIO CATASTALE - SCALA 1:3000

LEGENDA

- Particella di proprietà demaniale
- Particella occupata temporaneamente a seguito PEA
- Particella occupata definitivamente
- Particella occupata mediante accordi con privati
- Contorno area occupata
- Delimitazione area di stoccaggio (da progetto esecutivo)
- Delimitazione effettiva area di stoccaggio
- Perimetro particella catastale
- Identificativo particella catastale



QUADRILATERO
Marche Umbria S.p.A.

ASSE VIARIO MARCHE-UMBRIA
E QUADRILATERO DI PENETRAZIONE INTERNA
MAXILOTTO 1

PROGETTO ESECUTIVO

CONTRAENTE GENERALE		IL RESPONSABILE DEL CONTRAENTE GENERALE		
				
GRUPPO DI PROGETTAZIONE DEL PROGETTO ESECUTIVO APPROVATO		IL PROGETTISTA		
ATI: TECHNITAL s.p.a. (mandataria) EGIS STRUCTURES & ENVIRONNEMENT S.A. SICS s.r.l. Società Italiana Consulenza Strade S.I.S. Studio di Ingegneria Stradale s.r.l. SOIL Geologia Geotecnica Opere in sotterraneo Difesa del territorio		 		
INTEGRAZIONE PRESTAZIONI SPECIALISTICHE <i>Dott. Ing. M. Raccosta</i>		IL GEOLOGO		
IL GEOLOGO <i>Dott. Geol. F. Ferrari</i>		IL RESPONSABILE DELLA CONGRUENZA FUNZIONALE CON IL PROGETTO ESECUTIVO APPROVATO (ATI: TECHNITAL-EGIS-SOIL-SIS-SICS)		
VISTO:IL RESPONSABILE DEL PROCEDIMENTO	VISTO:IL COORDINATORE DELLA SICUREZZA IN FASE DI ESECUZIONE	LA DIREZIONE LAVORI		
<i>Dott. Ing. Vincenzo Lomma</i>				
SUBLOTTO 1.2: S.S. 77 "VAL DI CHIANTI" TRONCO PONTELATRAVE – FOLIGNO TRATTI FOLIGNO-VALMENOTRE E GALLERIA MUCCIA-PONTELATRAVE (inclusa galleria) RIPRISTINO DELLE AREE DI CANTIERE – ST 22 STATO ANTE OPERAM INQUADRAMENTO TERRITORIALE				
Codice Unico di Progetto (CUP) F12C0300050011 ex F12C0300050010 (comunicazione CIPE 20/04/2015)		REVISIONE	FOGLIO	SCALA
CODICE ELAB. FILE	Opera Lotto Stato Settore	WBS Disciplina Tipo Doc.	N. Progress.	
D	LO703A1E	PCA10100	PLA056	A
C				
B				
A	EMISSIONE	31.07.2015	Capozza E. Mandarini G. Lamberti R.	
REV.	DESCRIZIONE	DATA	REDATTO	VERIFICATO
				APPROVATO
				APPROVATO RESP. TECNICO ANAS