




SEZIONE 1 - SCALA 1:250

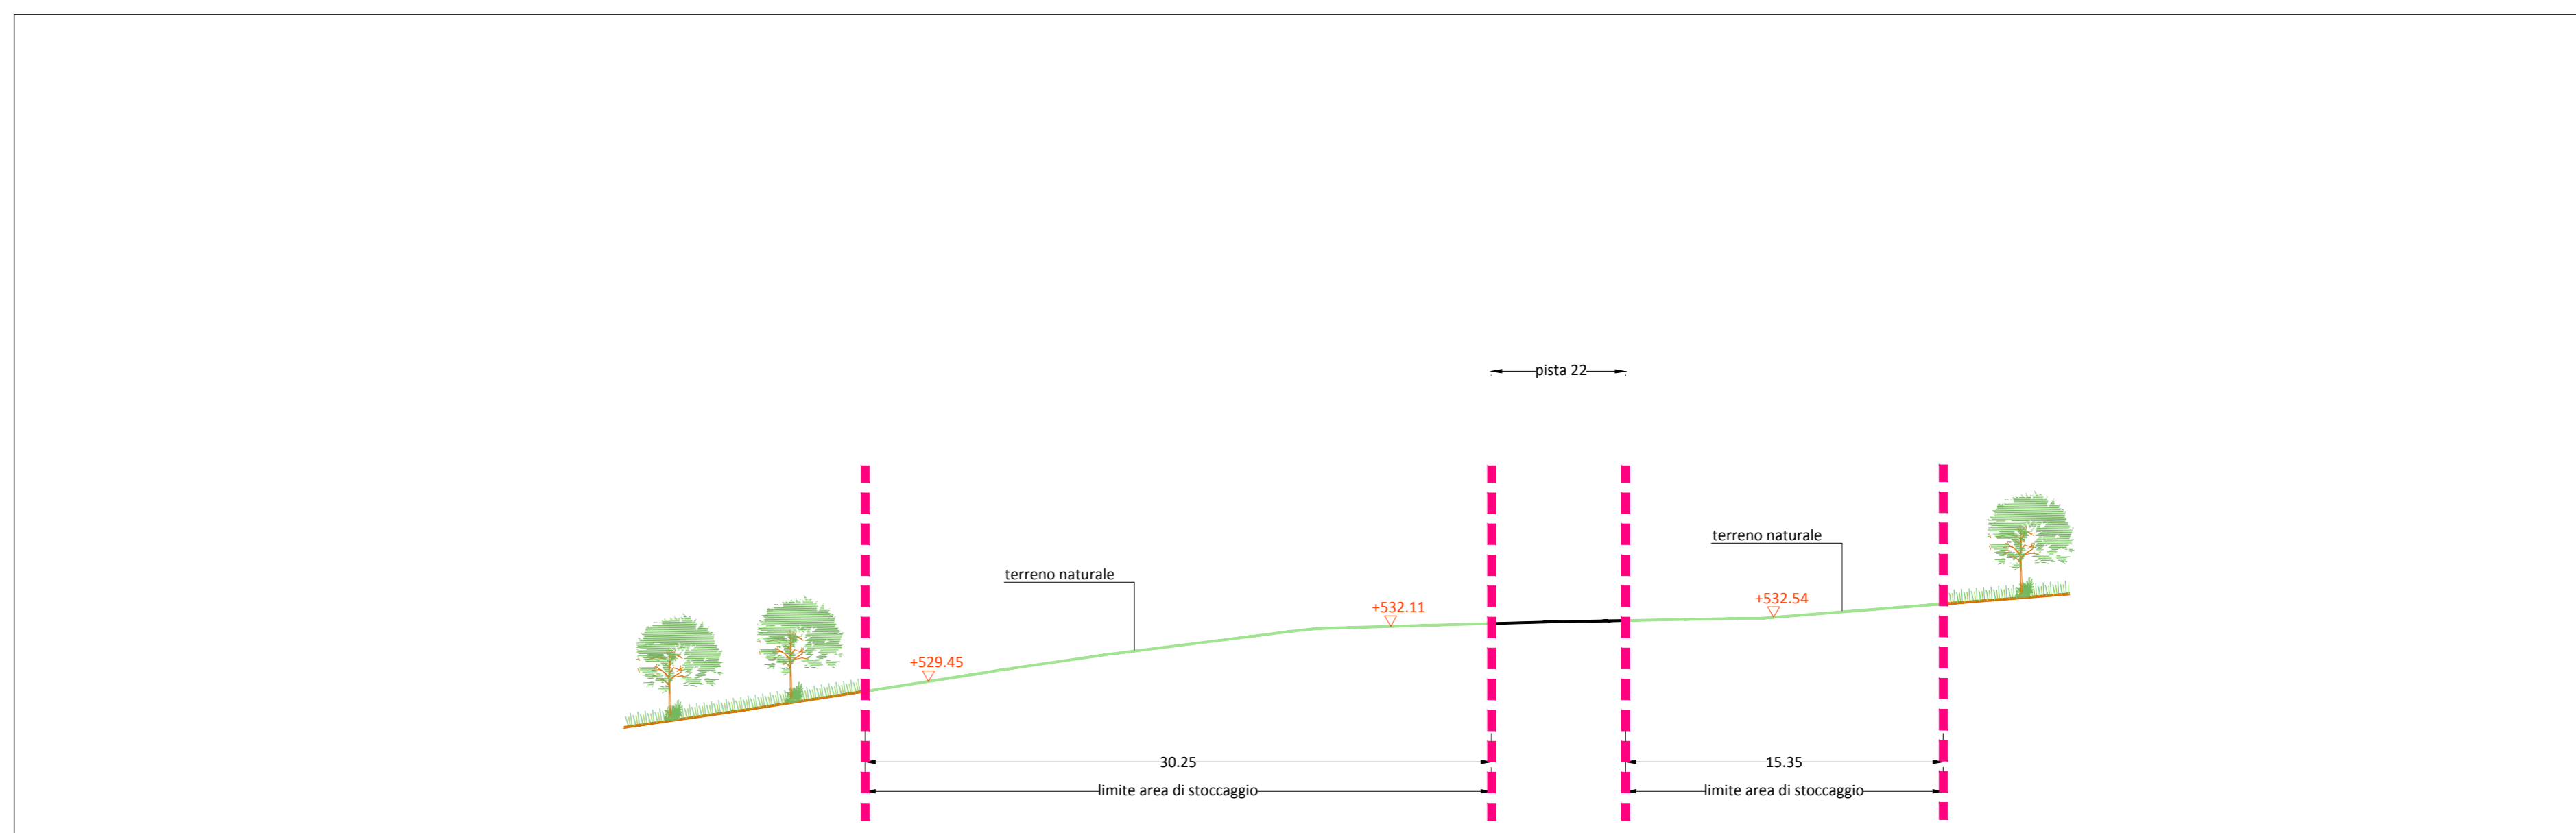


SEZIONE 2 - SCALA 1:250

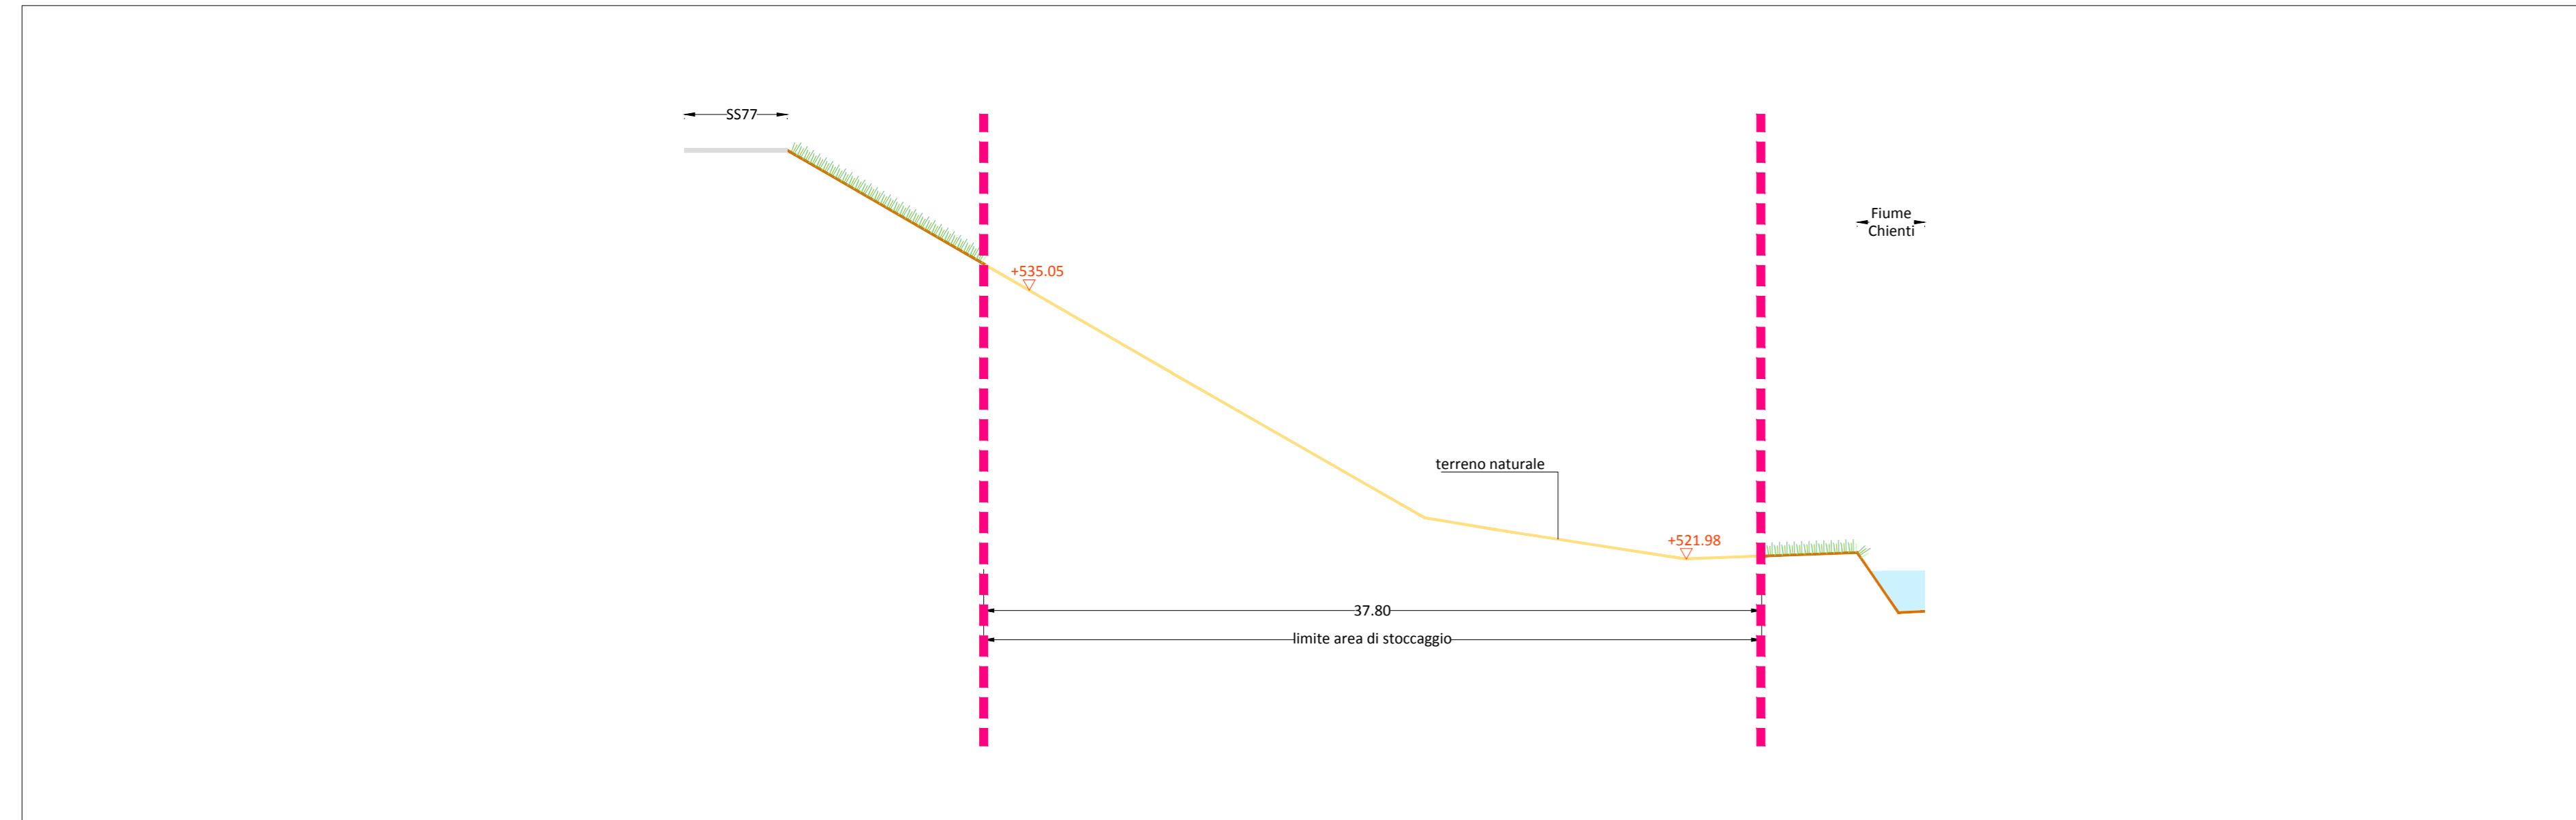


SEZIONE 3 - SCALA 1:250

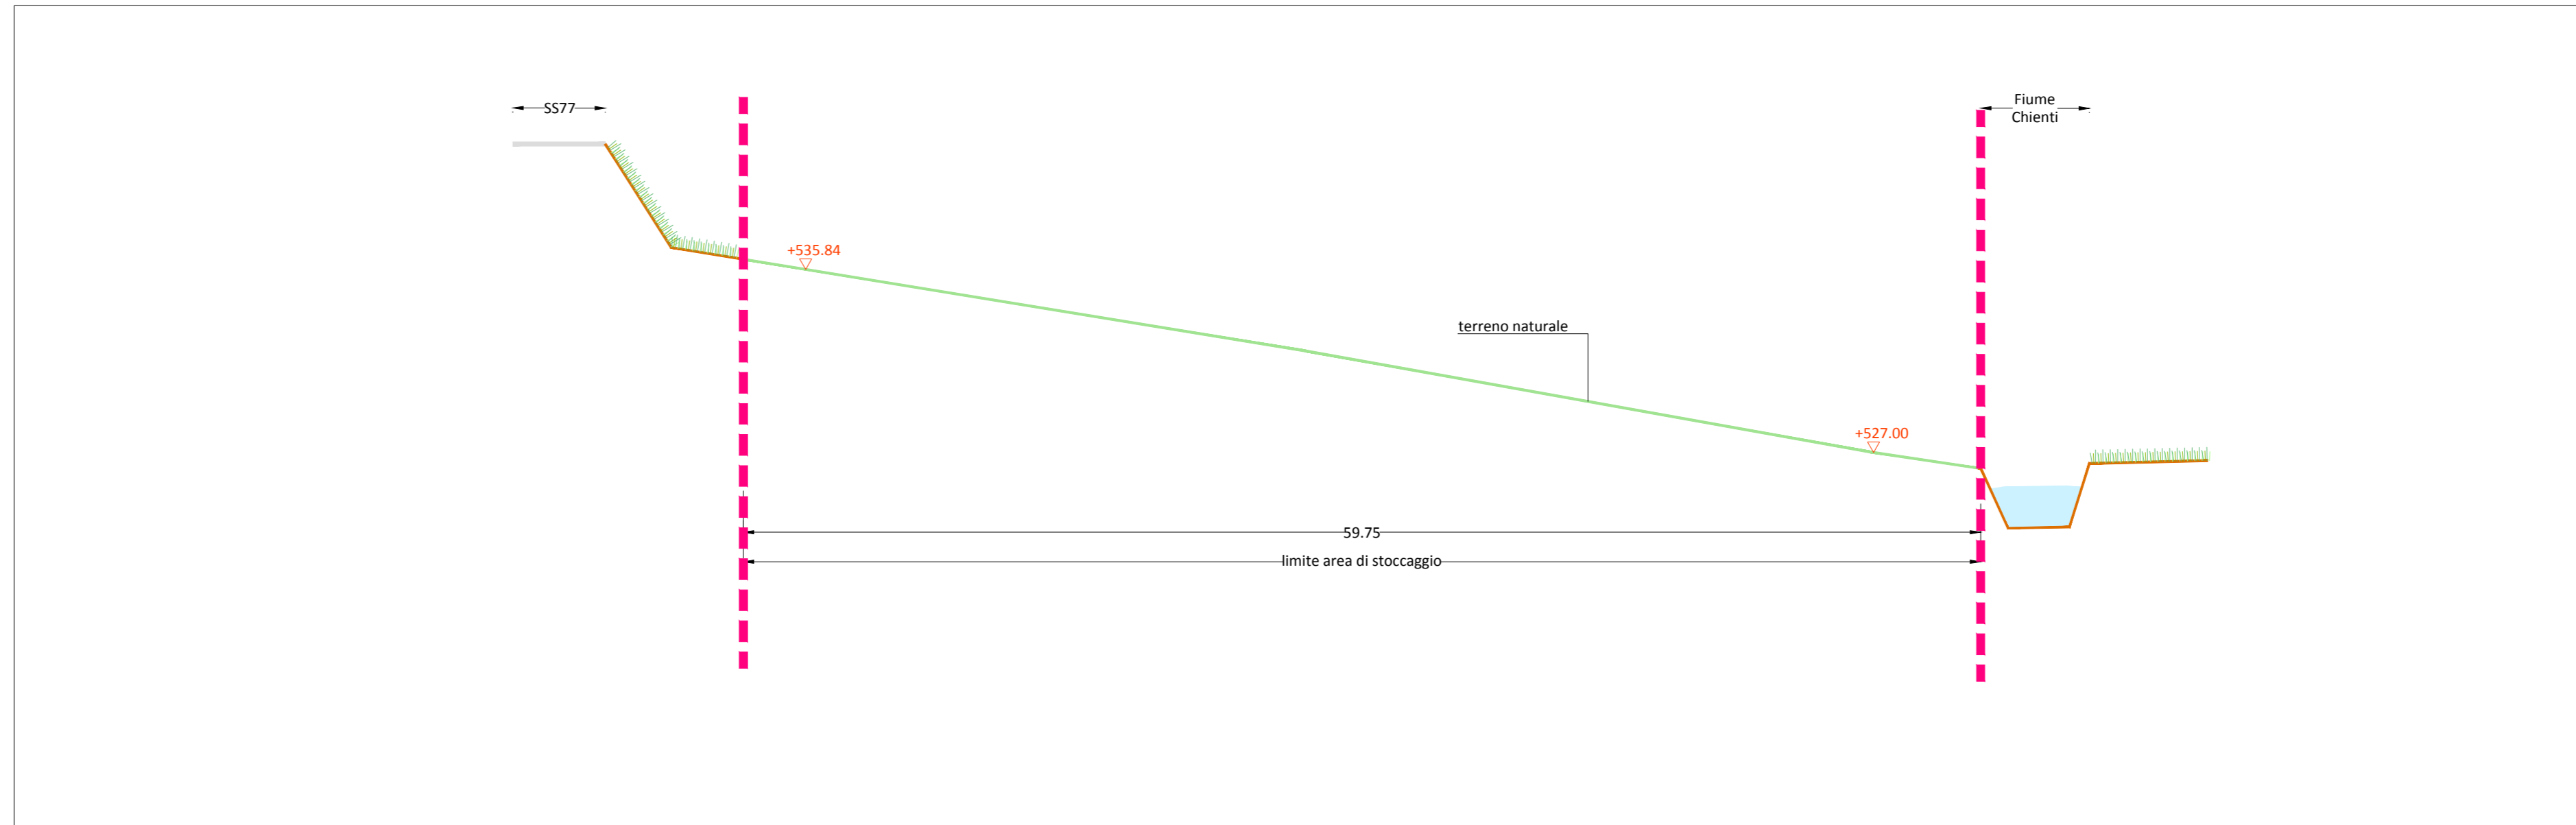


SEZIONE 4 - SCALA 1:250

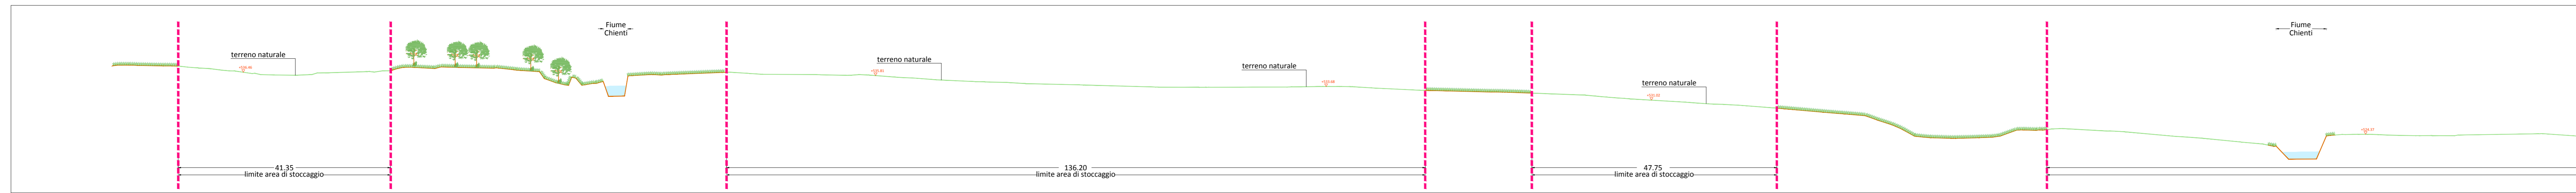

SEZIONE 5 (1° tratto) - SCALA 1:500

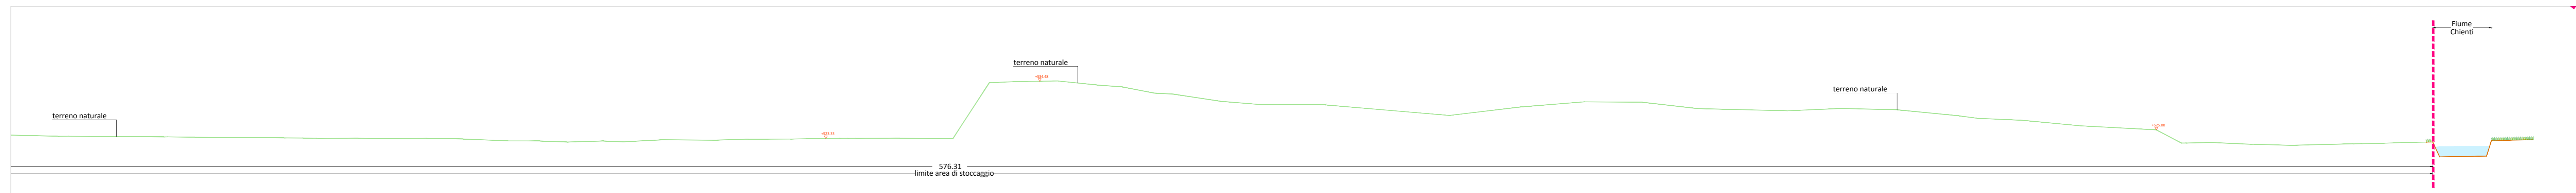


SEZIONE 5 (2° tratto) - SCALA 1:500

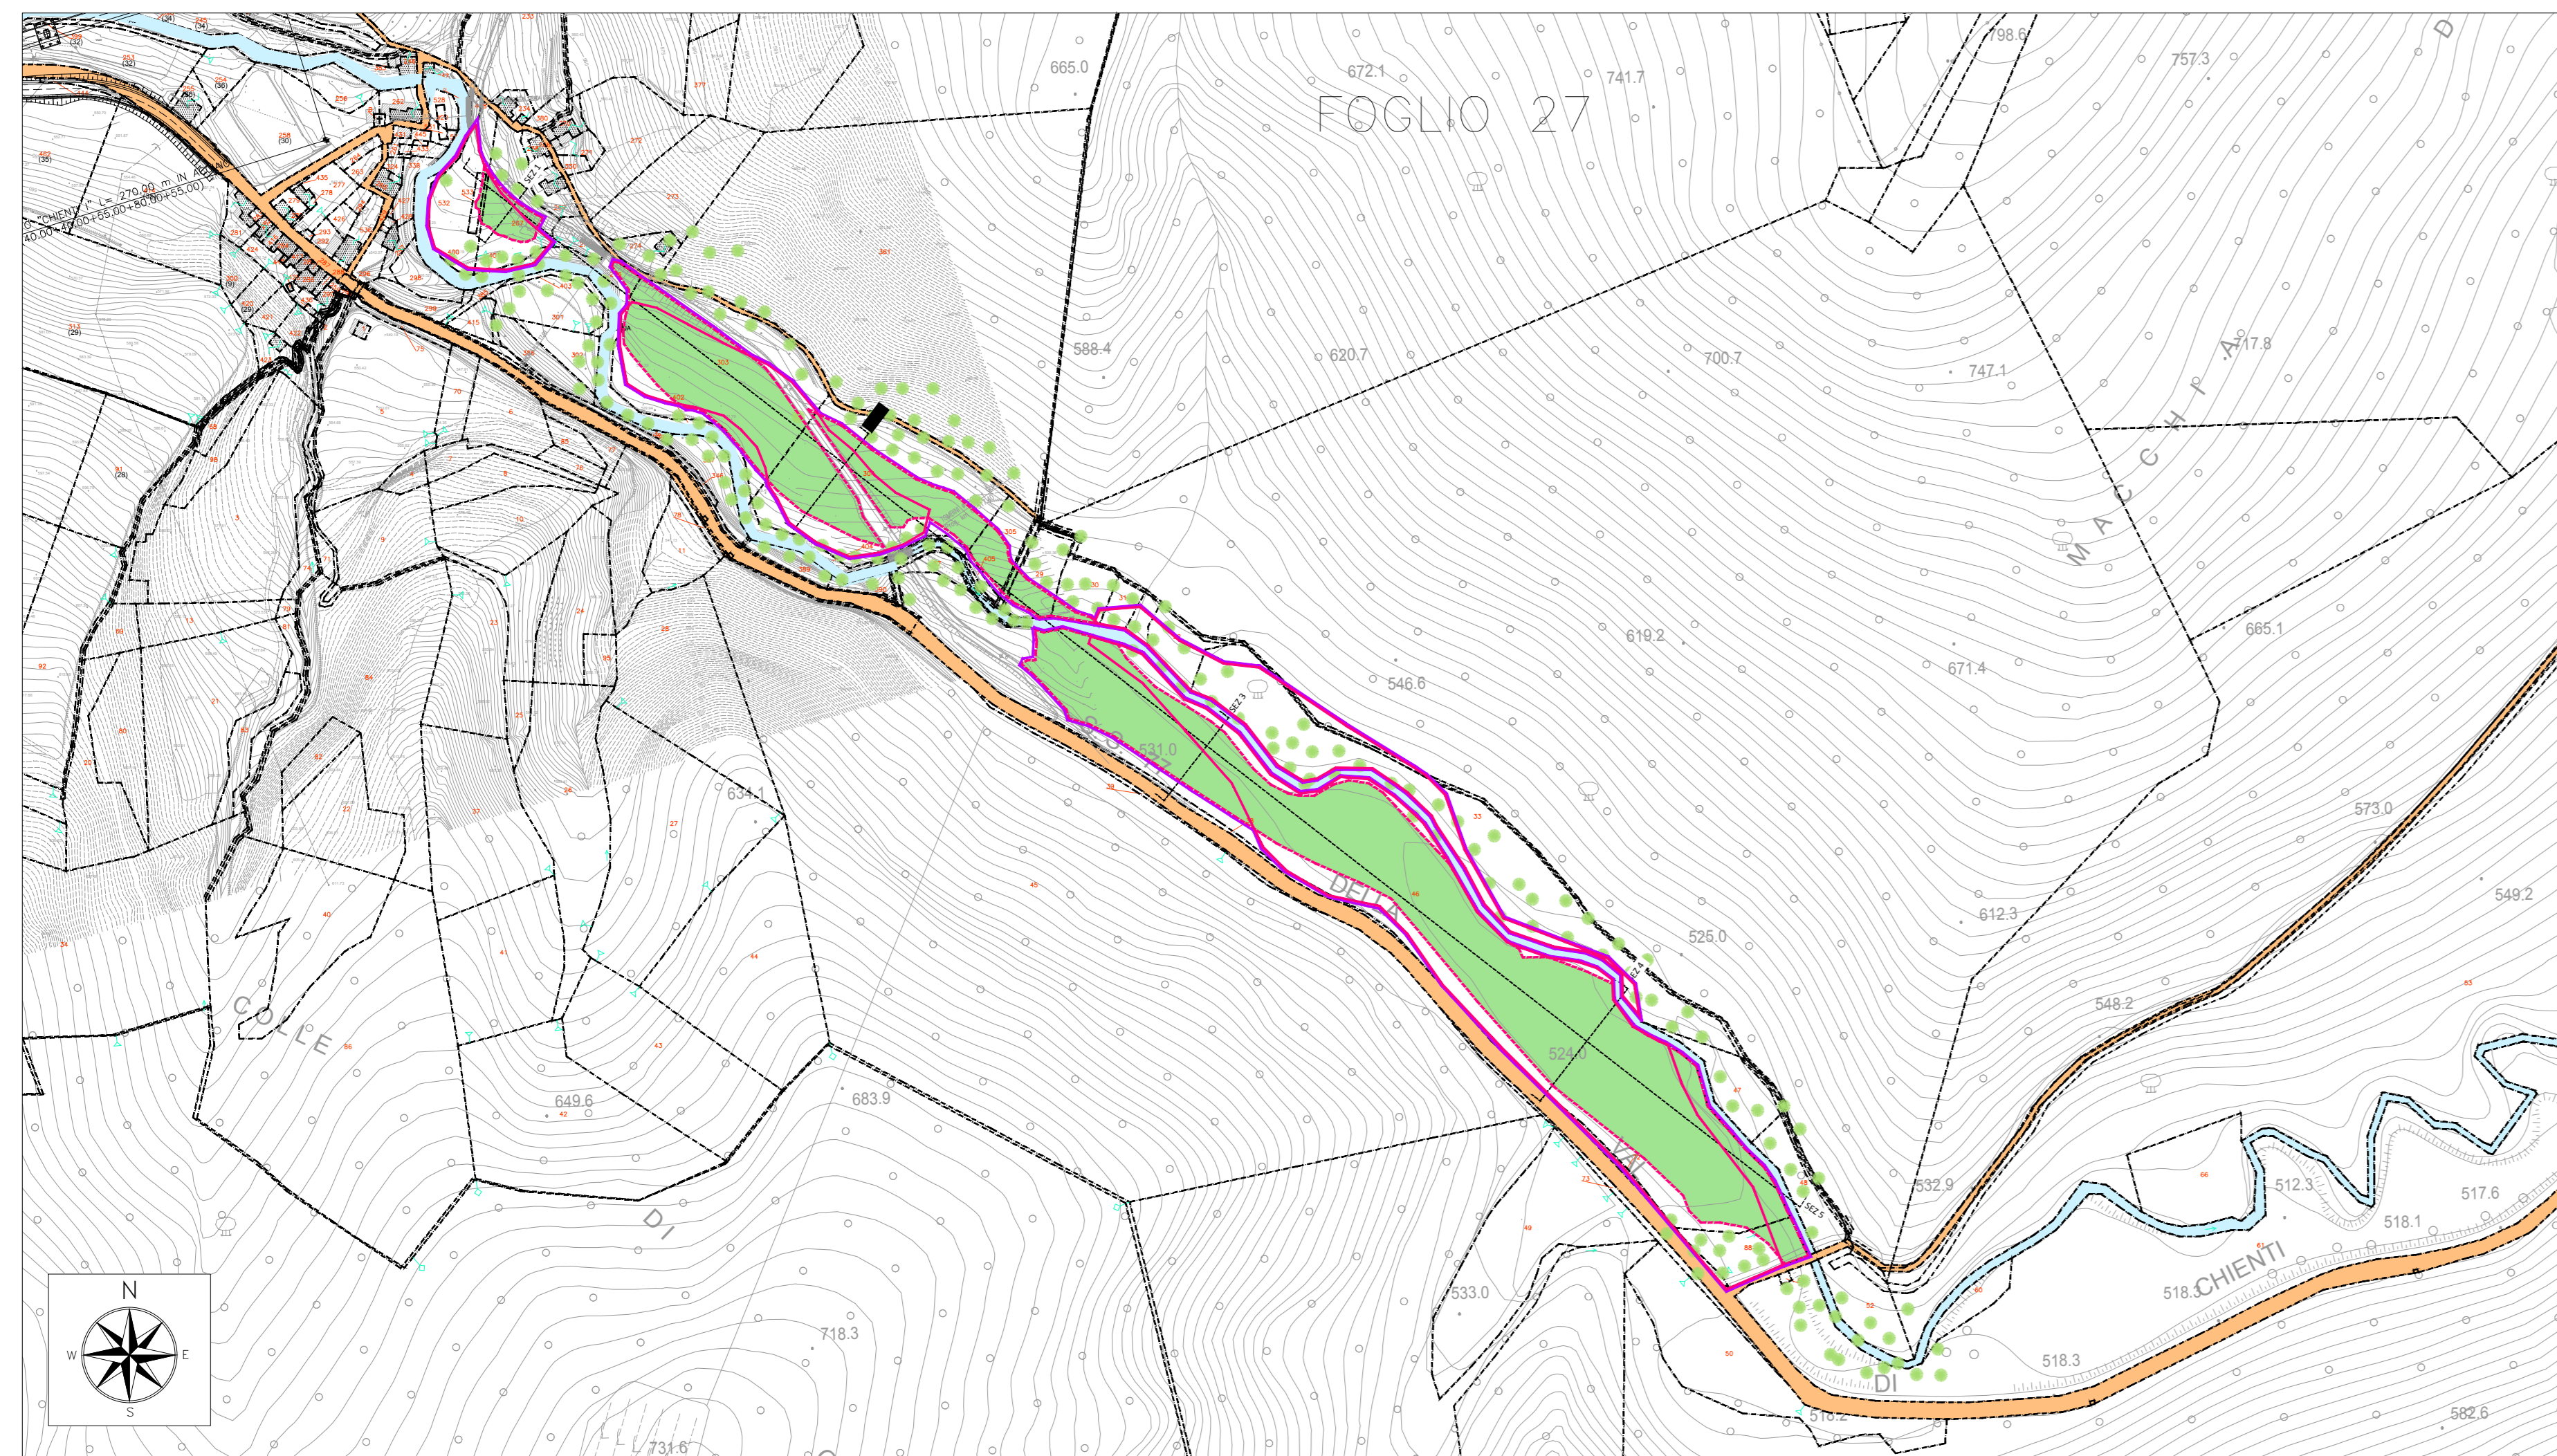

PLANIMETRIA STATO DI FATTO - SCALA 1:3000

- LEGENDA**
- Delimitazione area di stoccaggio (da PE)
 - Delimitazione effettiva area di stoccaggio
 - Corso d'acqua
 - Terreno naturale
 - Materiali di consumo
 - Vegetazione ripariale e/o boschiva
 - Perimetro particella catastale
 - Identificativo particella catastale

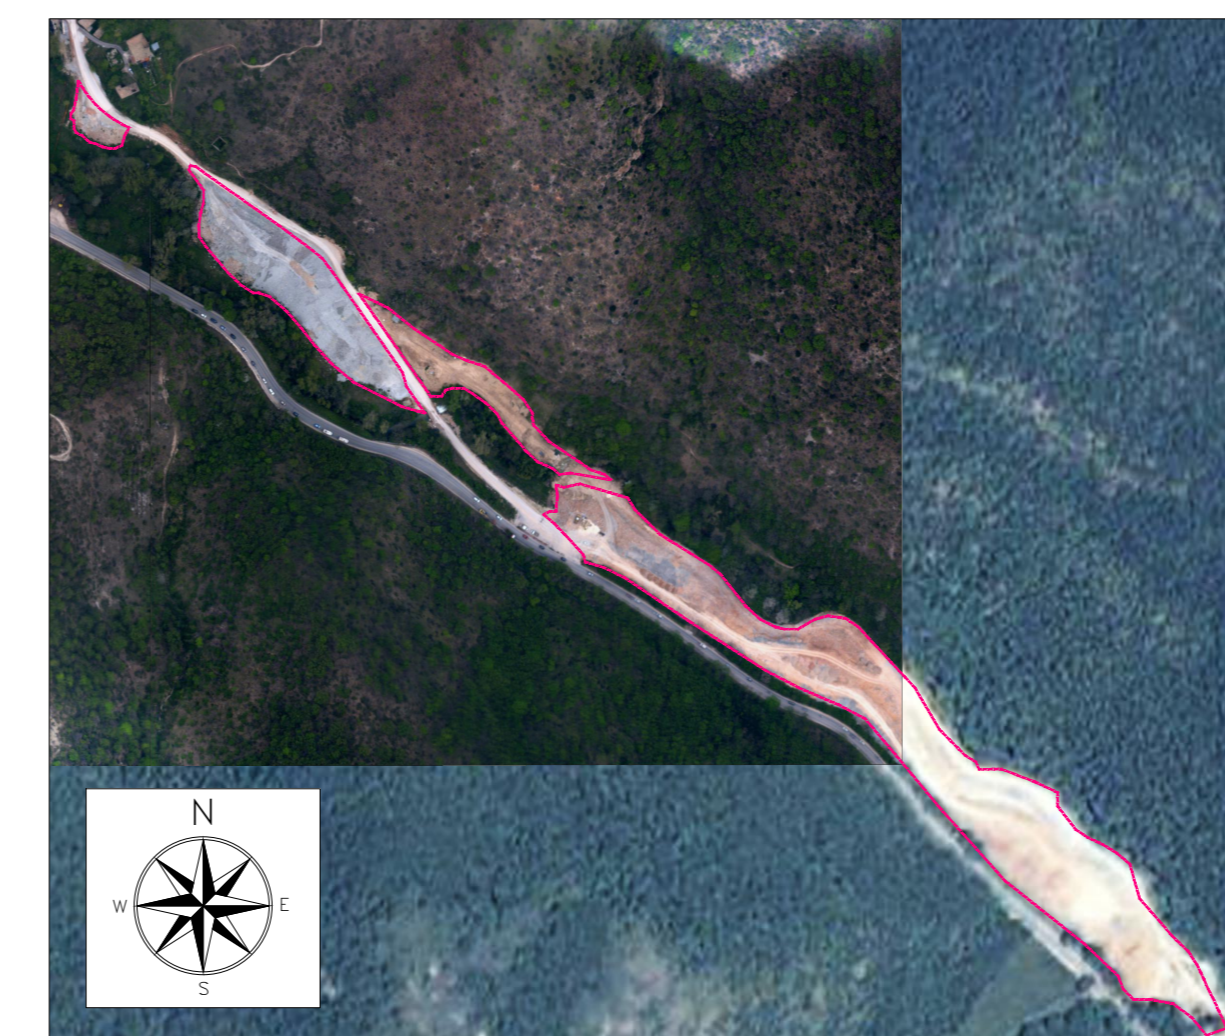

ORTOFOTO DELLO STATO DI FATTO - SCALA 1:5000

QUADRILATERO
Marche Umbria S.p.A.

ASSE VIARIO MARCHE-UMBRIA
E QUADRILATERO DI PENETRAZIONE INTERNA
MAXILOTTO 1

PROGETTO ESECUTIVO

CONTRAENTE GENERALE		I. RESPONSABILE DEL CONTRAENTE GENERALE	
Val di Chienti S.p.A.			
GRUPPO DI PROGETTAZIONE DEL PROGETTO ESECUTIVO APPROVATO		II. PROGETTISTA	
ATI: TECHNITAL s.p.a. (mandataria) EGS STRUCTURES & ENVIRONMENT S.A. SICS s.r.l. Società Italiana Consulenza Strada S.I.S. Studio di Ingegneria Strada s.r.l. SOL Geologia Geotecnica Opere in sotterraneo Difesa del territorio			
INTEGRAZIONE PRESTAZIONI SPECIALISTICHE <i>Dott. Ing. M. Roccato</i>		III. GEOLOGO	
IV. GEOLOGO <i>Dott. Geol. F. Ferrari</i>		V. RESPONSABILE DELLA CONFERENZA FUNZIONALE CON IL PROGETTO ESECUTIVO APPROVATO (ATI: TECHNITAL-EGS-SOL-SICS)	
VI. RESPONSABILE DEL PROCEDIMENTO		VII. DIREZIONE LAVORI	
VIII. COORDINATORE DELLA SICUREZZA IN FASE DI ESECUZIONE <i>Dott. Ing. Vincenzo Lomma</i>			
SUBLOTTO 1.2: S.S. 77 "VAL DI CHIENTI" TRONCO PONTELATRAVE - FOLIGNO TRATTI FOLIGNO-VALMONTRE E GALLERIA MUCCIA-PONTELATRAVE (incluso galleria) RIPRISTINO DELLE AREE DI CANTIERE - ST 22 STATO DI FATTO: RILIEVO (PLANIMETRIA, SEZIONI E ORTOFOTO)			
Codice Unico di Progetto (CUP) F12C03000050011 ex F12C03000050010 (comunicazione CPE 30/04/2015)		REVISIONE FOGLIO SCALA	
CUP: F12C03000050011		A 1 1:3000	
D 1 1:3000		C 1 1:3000	
B 1 1:3000		A 1 1:3000	
A EMISSIONE 31.07.2015 Capozza E. Mondadori G. Lamberti R.		APPROVATO	
REV DESCRIZIONE DATA REDATTO VERIFICATO APPROVATO APPROVATO RESP. TECNICO ANGE		APPROVATO	