

COMMITTENTE:



ALTA SORVEGLIANZA:



GENERAL CONTRACTOR:



INFRASTRUTTURE FERROVIARIE STRATEGICHE DEFINITE DALLA LEGGE OBIETTIVO N. 443/01

LINEA A.V. /A.C. TERZO VALICO DEI GIOVI
PROGETTO DEFINITIVO

~~ACC-T1 DOZZIO~~

~~ACC PJ2~~ BIVIO CORVI

PIANO ISOLAMENTO CdB

GENERAL CONTRACTOR		ITALFERR S.p.A.	SCALA :
IL PROGETTISTA INTEGRATORE INTEGRAZIONE PRESTAZIONI SPECIALI ORDINE INGEGNERI DI MILANO n. 15408 Data: Ettore Fazzani	Consorzio Cociv Project Manager Data: <i>[Signature]</i>		

COMMESSA	LOTTO	FASE	ENTE	TIPO DOC.	OPERA/DISCIPLINA	PROGR.	REV.	FOGLIO
A301	00	D	CV	PX	I Z0000	A01	A	001 di 001

CONSORZIO SATURNO	VISTO CONSORZIO SATURNO	
	Firma	Data
	<i>[Signature]</i>	19 MAR 2012

Progettazione :



Rev.	Descrizione	Redatto	Data	Verificato	Data	Approvato	Data	IL PROGETTISTA
A	Emissione	H. KAMILINDI	15/02/12	C. BIGLIANI	15/02/12	R. PAPPANI	15/02/12	<i>[Signature]</i>
B								
C								

n. Elab.:	File: A301000CVPXIZ0000A01_00_00.dwg
	Cod. origine:

CUP: F81H92000000008

ROSSO

Integrazione per AV Terzo Valico (parte 12)
211' ACC-17 area Ge Volti

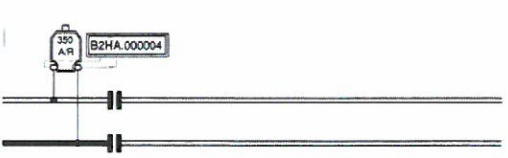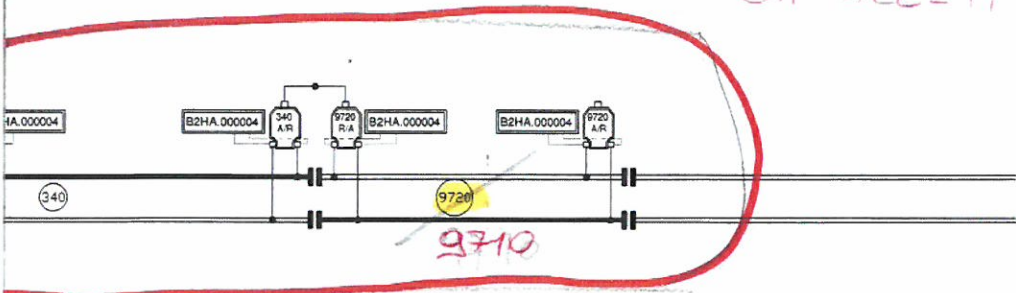

Integrazione per AV Terzo Valico (parte 12)
211' ACC-17 area Ge Volti

LEGENDA

- ROTAIA ISOLATA } C.d.B. LATERALI CORRENTI FISSE
- ROTAIA A TERRA } C.d.B. LATERALI CORRENTI FISSE
- PIPETTA E SUO COLLEGAMENTO
- ROTAIA ISOLATA (ANDATA) } C.d.B. CODIFICATI
- ROTAIA ISOLATA (RITORNO) } C.d.B. CODIFICATI
- COLLEGAMENTO DI TERRA
- RIENTRO TE O COLLEGAMENTO DI PARALLELO
- CONNESSIONE INDUTTIVA AD ALTA IMPEDENZA
- CONNESSIONE INDUTTIVA
- A CASSETTA C.d.B. CON TR ALIM.50VA
- A100 CASSETTA C.d.B. CON TR ALIM.100VA
- R/P CASSETTA C.d.B. CON TR RIC. CON DISPOSITIVO A PONTE
- A/A CASSETTA C.d.B. CON DOPPIA ALIMENTAZIONE
- R CASSETTA C.d.B. CON TR RIC.
- GIUNTO A.F.

- CASSETTE C.d.B. tipo ANSALDO
- 2/421262 Cassetta C.d.B. di STAZIONE
 - B2HA.000004 Cassetta C.d.B. di STAZIONE per ACS
 - 2/421263 Cassetta C.d.B. TESTATA di STAZIONE
 - 2/421389 Cassetta C.d.B. LATO STAZIONE con CONTROLLO GIUNTO separato
 - 2/421264 Cassetta C.d.B. LATO LINEA con CONTROLLO GIUNTO separato
- CASSETTE C.d.B. tipo WABCO
- 2/421200 Cassetta C.d.B. di STAZIONE
 - 2/421204 Cassetta C.d.B. TESTATA di STAZIONE
 - 2/421201 Cassetta C.d.B. di LINEA "CON INDUTTORE"
 - C.G.E. Controllo Giunti tipo CG66M.F.

