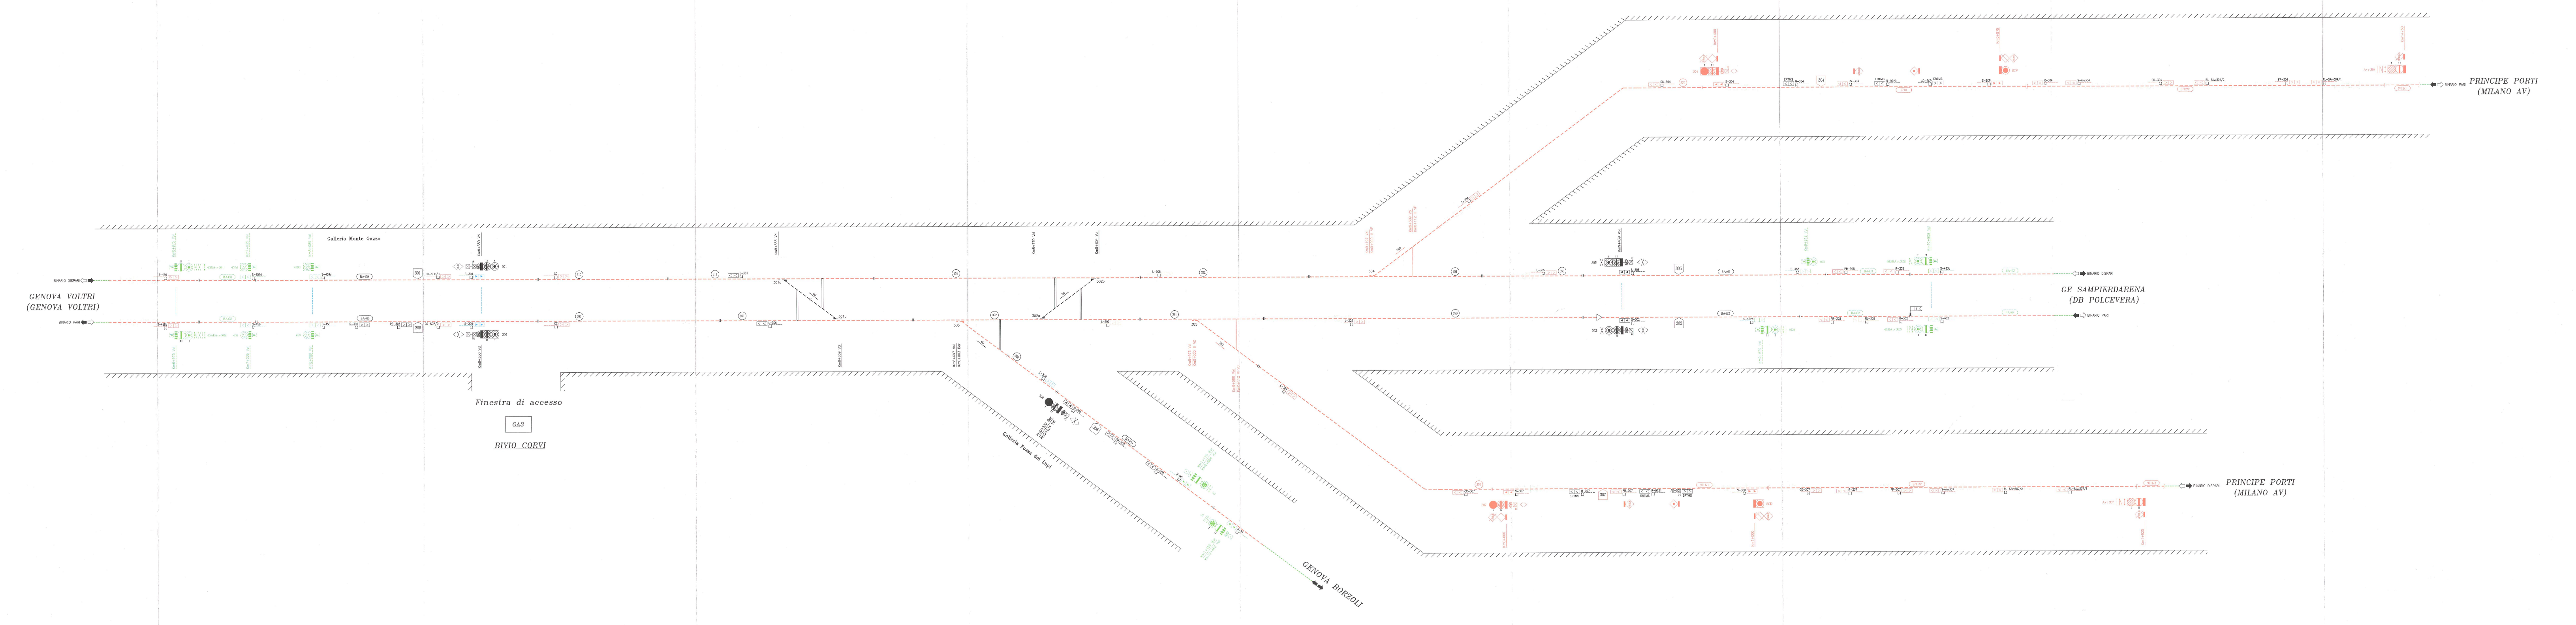

Legenda chilometriche:

Vol : Linea Voltri
Bor : Linea B.Corvi-Borzoli
IIIVP : III valico bin. pari
IIIVD : III valico bin. dispari

LEGENDA:

▶	Boa imperativa di tipo commutato
▷	Boa non imperativa di tipo commutato (*)
>	Boa di tipo fisso (*)
>DOA	Distanza obiettivo approssimato
>FSC	Punto fine SCMT
>RCC	Punto ripresa campionamento codice
> I	Punto massimo di inizio captazione codice INFILL
▷	Segnale equipaggiato con dispositivo di liberazione anticipata della marcia (INFILL)
Av.V.(V) Prog....	Avviso variazione (velocità di linea)
Av.V.(F) Prog....	Avviso variazione (grado di frenatura)
Av.V.(V,F) Prog....	Avviso variazione (velocità di linea e grado di frenatura)
P.V.P.L.(V)	Punto variazione parametri di Linea (velocità di linea)
P.V.P.L.(F)	Punto variazione parametri di Linea (grado di frenatura)
P.V.P.L.(V,F)	Punto variazione parametri di Linea (velocità di Linea e grado di frenatura)
SCMT	Tabella limite di fermata per treni attrezzati con SCMT "Art. 77 del R.S."

(*)-Se associato a PI"S" su linee in BAcc risulta imperativa in presenza di codice 75 al binario.

▶▶ >>	PI ELIMINATO
▶▶ >>	PI NUOVO
▶▶ >>	PI da RICONFIGURARE

MACROAREA	13
AREA	

TABELLA DISTANZE NON ALLINEATE				
Da	A	Distanza rilevabile dalla progressiva chilometrica	Distanza misurate UTILI ai fini SCMT	Scostamento rispetto progressive chilometriche

GESTIONE ENCODER/P.I.	ELENCO SEGNALI
RIDONDATA	-
UNICO ENCODER PER PIU' SEGNALI	**

COMMITTENTE:

RFI RETE FERROVIARIA ITALIANA
GRUPPO FERROVIE DELLO STATO ITALIANE

ALTA SORVEGLIANZA:

ITALFERR
GRUPPO FERROVIE DELLO STATO ITALIANE

GENERAL CONTRACTOR:

COCIV
Consorzio Collegamenti Integrati Veloci

INFRASTRUTTURE FERROVIARIE STRATEGICHE DEFINITE DALLA
LEGGE OBIETTIVO N. 443/01

LINEA A.V. /A.C. TERZO VALICO DEI GIOVI
PROGETTO DEFINITIVO

PIANO SCHEMATICO SCMT

PPM BIVIO/PC CORVI

GENERAL CONTRACTOR		ITALFERR S.p.A.	SCALA :
IL PROGETTISTA INTEGRATORE INTEGRAZIONE PRESTAZIONI SPECIALISTICHE ORDINE INGEGNERI DI MILANO n. 15408 Ettore Pagani Data:	Consorzio Cociv Project Manager Data:		

COMMESSA	LOTTO	FASE	ENTE	TIPO DOC.	OPERA/DISCIPLINA	PROGR.	REV.	FOGLIO
A301	00	D	CV	PX	IZ0000	A07	B	001 DI 001

CONSORZIO SATURNO

VISTO CONSORZIO SATURNO	
Firma	Data
M. Morello	2 ? MAR 2012

Progettazione :

Rev.	Descrizione	Redatto	Data	Verificato	Data	Approvato	Data	IL PROGETTISTA
A	EMISSIONE	M.Moretti	15/02/12	F.Rossazza	15/02/12	R.Parascani	15/02/12	DOTT. ING. DIELLO GIUSEPPE Nº ISCRIZIONE 9371 Data:
B	REVISIONE	M.Moretti	23/03/12	F.Rossazza	23/03/12	R.Parascani	23/03/12	

n. Elab.:

File:
Cod. origine:

Scala di plot: 1:

TUTTI I DIRITTI DEL PRESENTE DOCUMENTO SONO RISERVATI: LA PRODUZIONE ANCHE PARZIALE È VIETATA