


GE SAMPIERDARENA

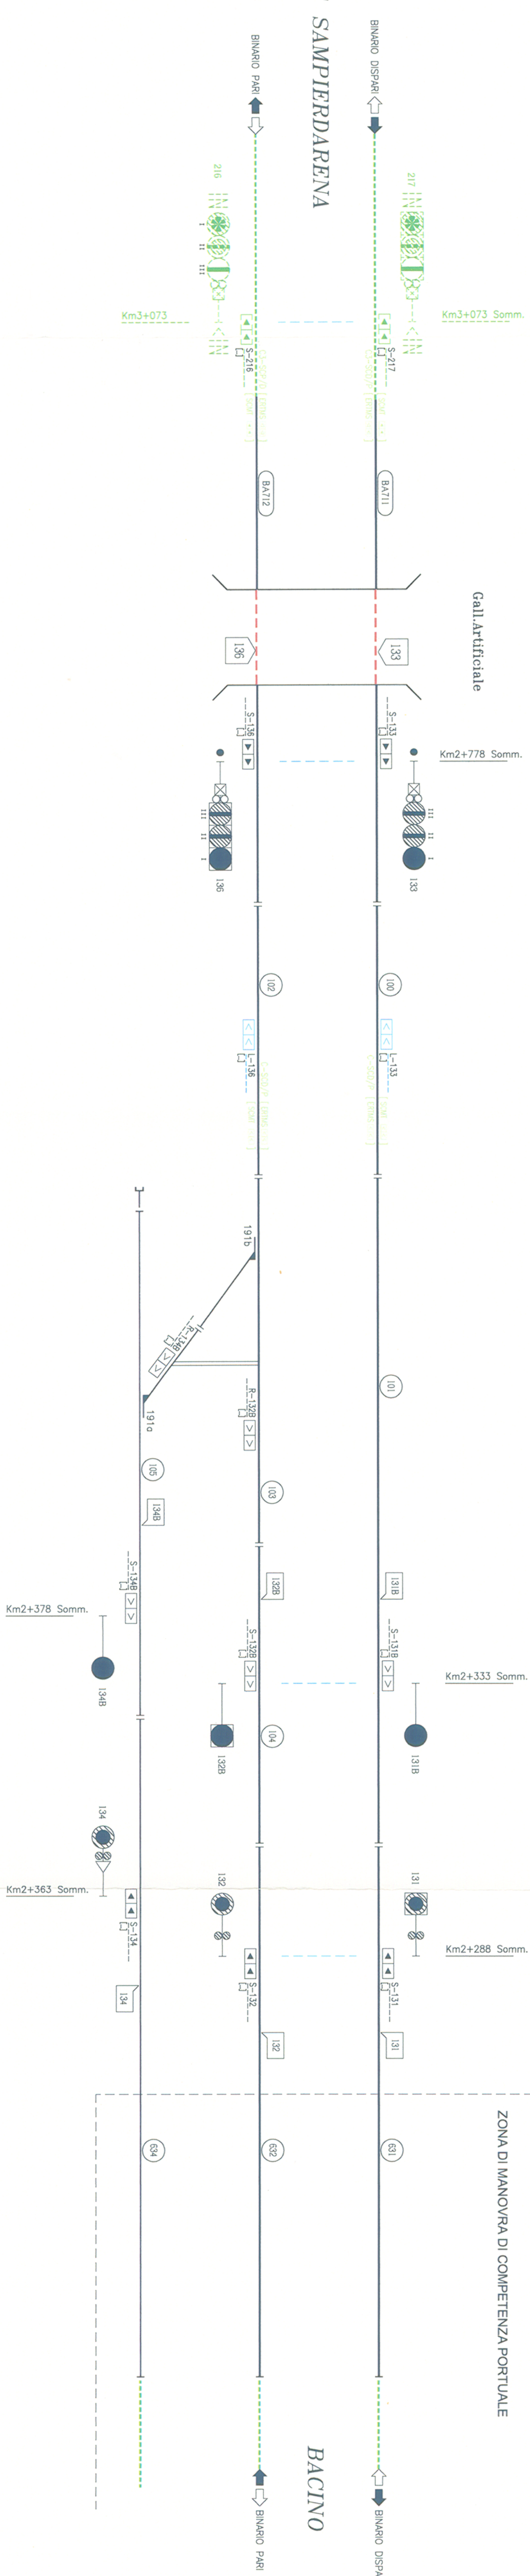

GAI
Km161+996 To-Ge
Km2+800 Somm.

ZONA DI MANOVRA DI COMPETENZA PORTUALE

BACINO

LEGENDA:

- ▶ Boia imperativa di tipo commutato
- ▶ Boia non imperativa di tipo commutato (*)
- ▶ Boia di tipo fisso (*)
- ▶ Distanza obiettivo approssimata
- ▶ Punto fine SCMT
- ▶ Punto ripresa compimento codice
- ▶ Punto massimo di inizio captazione codice NFLL
- ▶ Segnale equipaggiato con dispositivo di liberazione anticipato della morcia (NFLL)
- ▶ Avviso variazione (velocità di linea)
- ▶ Avviso variazione (grado di frenatura)
- ▶ Avviso variazione (velocità di linea e grado di frenatura)
- ▶ Avviso variazione parametri di Linea (velocità di linea)
- ▶ Avviso variazione parametri di Linea (grado di frenatura)
- ▶ Avviso variazione parametri di Linea (velocità di linea e grado di frenatura)
- ▶ Avviso variazione parametri di Linea (velocità di linea)
- ▶ Avviso variazione parametri di Linea (grado di frenatura)
- ▶ Avviso variazione parametri di Linea (velocità di linea e grado di frenatura)

(*) - Se associato a P"5" su linee in Bacc risulta imperativa in presenza di codice "75 di bivio".

- ▶ PIELIMINATO
- ▶ PRINOVIO
- ▶ PI da RICONFIGURARE

MACROAREA	13
AREA	

TABELLA DISTANZE NON ALLINEATE

Do	Bianca/rossa dalla	Linea di riferimento	Spostamento rispetto
	proiezione	alla linea di riferimento	proiezione
A			

ELENCO SEGNALI

GESTIONE ENCODER/P.I.	
RIDONDATA	
UNICO ENCODER PER PIU' SEGNALI	

COMMITTENTE:



ALTA Sorveglianza:



GENERAL CONTRACTOR:



INFRASTRUTTURE FERROVIARIE STRATEGICHE DEFINITE DALLA
LEGGE OBIETTIVO N. 443/01
LINEA A.V./A.C. TERZO VALICO DEI GIOVI
PROGETTO DEFINITIVO
PIANO SCHEMATICO SCMT

PPM GE.MARITTIMA BACINO

INTERVENZIONE PRE-GENERAL CONTRACTOR	ITALFERRI S.P.A.	SCALA:
IL PROGETTANTE	COCIV	
ORDINE ING. N. 101/2011	Project Manager	
Emilio Paradisi		

COMMESSA	LOTTO	FASE	ENTE	TIPO DOC.	OPERADISCIPLINA	PROGR.	REV.	FOGLIO
A3101	00	D	CV	PX	IZ00000	A12	A	001p/001
CONSORZIO SATURNO								
VISTO CONSORZIO SATURNO								
Firma								
19 MAR 2012								

Progettazione:	Redatto	Verificato	Approvato	LE PROSETTISTA
Rev. A	M. Moretti	F. Rosazza	P. Pargani	15/11/12
DESCRIZIONE				
EMISIONE				

File:	
Cod. origine:	
Cod. origine:	