

COMMITTENTE:



ALTA SORVEGLIANZA:



GENERAL CONTRACTOR:



INFRASTRUTTURE FERROVIARIE STRATEGICHE DEFINITE DALLA LEGGE OBIETTIVO N. 443/01

LINEA A.V. /A.C. TERZO VALICO DEI GIOVI PROGETTO DEFINITIVO

ACS DOPPIO BIVIO CORVI/FEGINO (ADEG) PIANO SCHEMATICO

~~FASE 4 (DEFINITIVA)~~

GENERAL CONTRACTOR		ITALFERR S.p.A.	SCALA :
PRESTAZIONI SPECIALISTICHE IL PROGETTISTA INTEGRATORE ORDINE ING. ERI DI MILANO 201408 F. Pagani	Consorzio Cociv Project Manager		NA
Data:	Data:		

COMMESSA	LOTTO	FASE	ENTE	TIPO DOC.	OPERA/DISCIPLINA	PROGR.	REV.	FOGLIO
A301	00	D	CV	IP	I20000	A11	F	001 di 001

	VISTO CONSORZIO SATURNO	
	Firma	Data
	<i>M. Kucheros</i>	19 MAR 2012

Progettazione :								
Rev.	Descrizione	Redatto	Data	Verificato	Data	Approvato	Data	IL PROGETTISTA
F	Emissione per adeguamento P.D. del 2005	<i>A. Pecci</i>	15/02/12	<i>G. Mancuso</i>	15/02/12	<i>R. Pasacani</i>	15/02/12	<i>Giuseppe</i>

n. Elab.:	File: A30100001P200001
	Cod. origine:


CUP: F81H92000000008

10/180

Integrazione per AV TERZO VALICO (parte IZ)
all'ACC-M area Ge. Voltvi




PRINCIPE PORTI

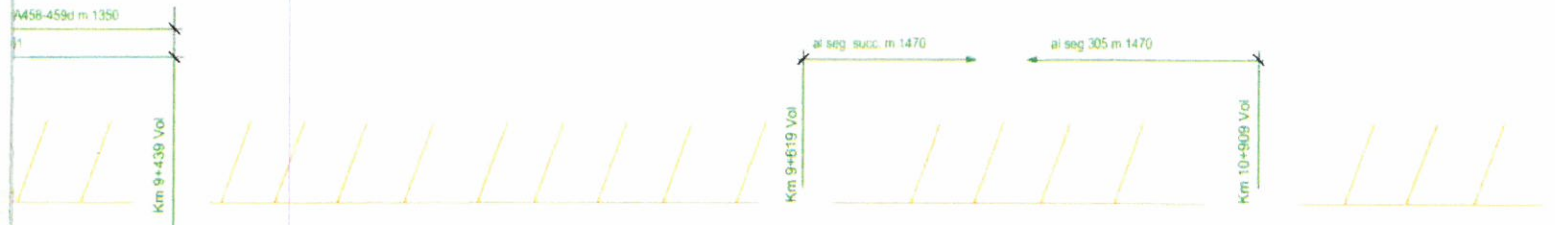

DB POLCEVERA
BAB c.f. 3/3
con em. RSC (ACC-M)

DB POLCEVERA

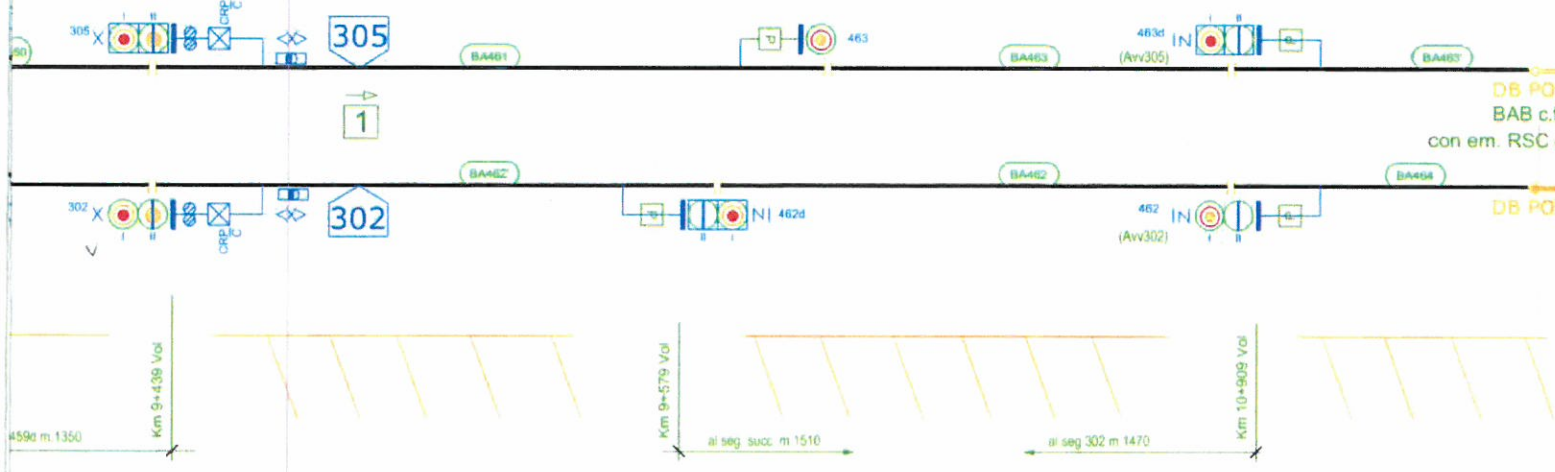

PRINCIPE PORTI

Integrazione per AV TERZO VALICO (parte IZ)
all'ACC-M area Ge. Voltvi

10/180

Fiorini


INDICATORI DI DIREZIONE

- 1 Sampierdarena
- 2 Borzoli

Legenda chilometriche:

- Vol : Linea Voltri
- Bor : Linea B. Corvi-Borzoli
- IIIVP : III valico bin. par
- IIIVD : III valico bin. dispari

ACC-M Area di Ge. Voltri
PPM Bivio/PC Corvi

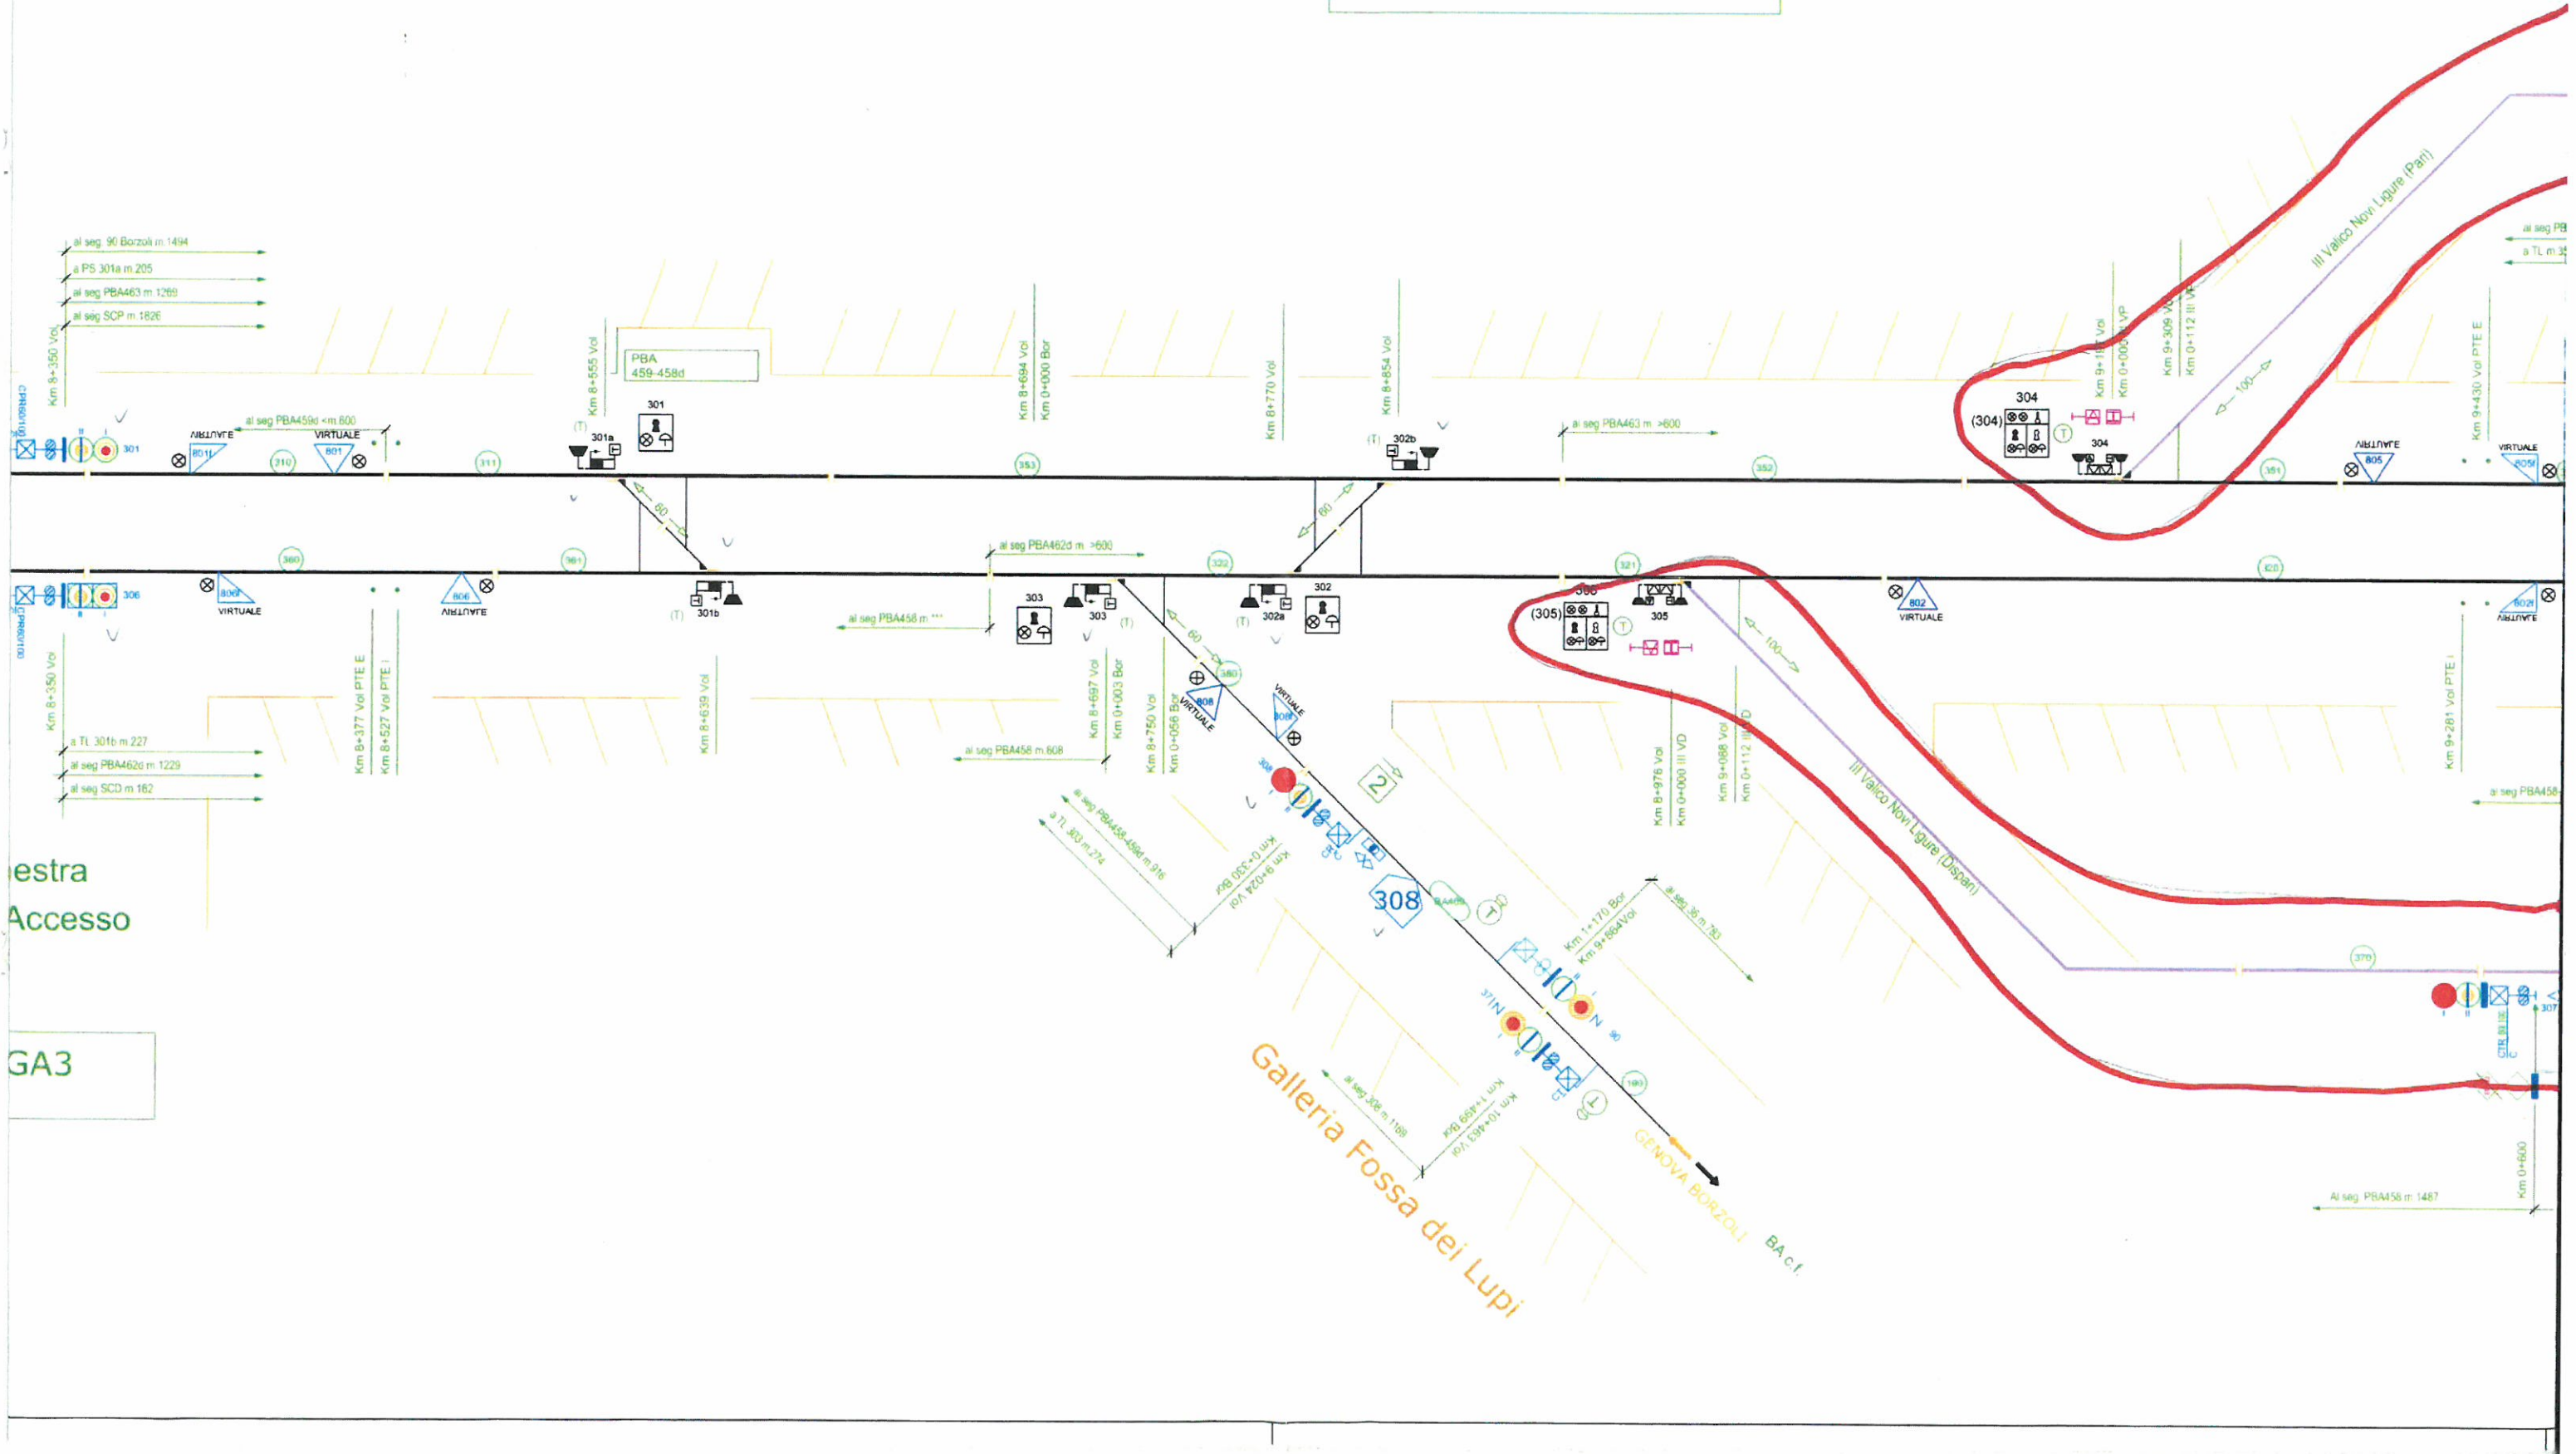


GENOVA VOLTRI

BAB c.c. 3/3

4 codici

GENOVA VOLTRI

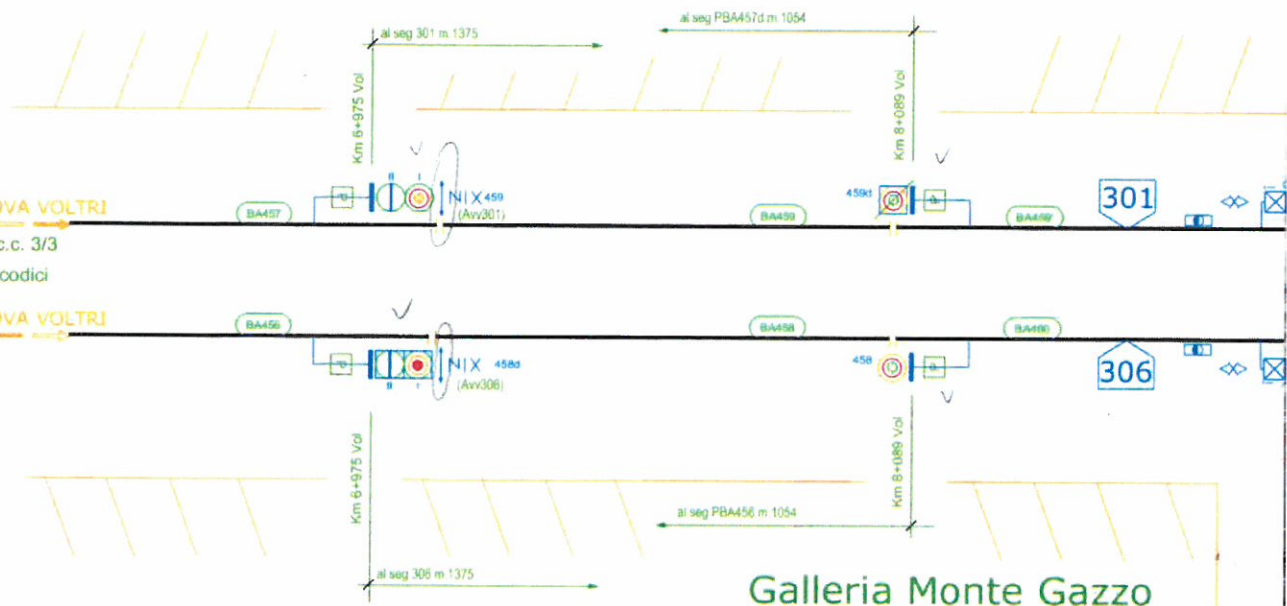

Galleria Monte Gazzo

Fin
di A