

COMMITTENTE:



ALTA SORVEGLIANZA:



GENERAL CONTRACTOR:



INFRASTRUTTURE FERROVIARIE STRATEGICHE DEFINITE DALLA LEGGE OBIETTIVO N. 443/01

LINEA A.V. /A.C. TERZO VALICO DEI GIOVI  
PROGETTO DEFINITIVO

ACC DOPPIO

PJ2 BIVIO FEGINO (ADEGU.) - FASE FINALE  
PIANO SCHEMATICO

GENERAL CONTRACTOR		ITALFERR S.p.A.	SCALA :
IL PROGETTISTA INTEGRATORE	Consorzio Cociv Project Manager		N.A.
<i>INTEGRAZIONE PRESTAZIONI</i> <i>OPERAZIONI PLASTICHE</i> <i>ORDINE TECNICO N. 15408</i> <i>Ettore Pagani</i>	<i>Deiung</i>		
Data:	Data:		

COMMESSA	LOTTO	FASE	ENTE	TIPO DOC.	OPERA/DISCIPLINA	PROGR.	REV.	FOGLIO
A301	00	D	CV	1P	I20000	A23	F	001 di 001

<b>CONSORZIO SATURNO</b>	VISTO CONSORZIO SATURNO	
	Firma <i>R. Robiglio</i>	Data 19/02/2012

Progettazione :

Rev.	Descrizione	Redatto	Data	Verificato	Data	Approvato	Data	IL PROGETTISTA
F	Emissione per adeguamento P.D. del 2005	<i>A. Pecca</i>	15/02/12	<i>G. Mancuso</i>	15/02/12	<i>R. Parasciani</i>	15/02/12	<i>Robiglio</i>


n. Elab.:	File: A30100DCV1P1Z0000A23.dwg
	Cod. origine:

CUP: F81H92000000008

*Passo alla Acc emiti*

■ = Progressive linea Diretta (GE PP via Granarolo)  
 ● = Progressive linea Sampierdarena - Bivio Succursale (via Compasso)

INDICATORI DI DIREZIONE	
1	GE P. PRINCIPE
2	GE CAMPASSO
3	GE SAMPIERDARENA

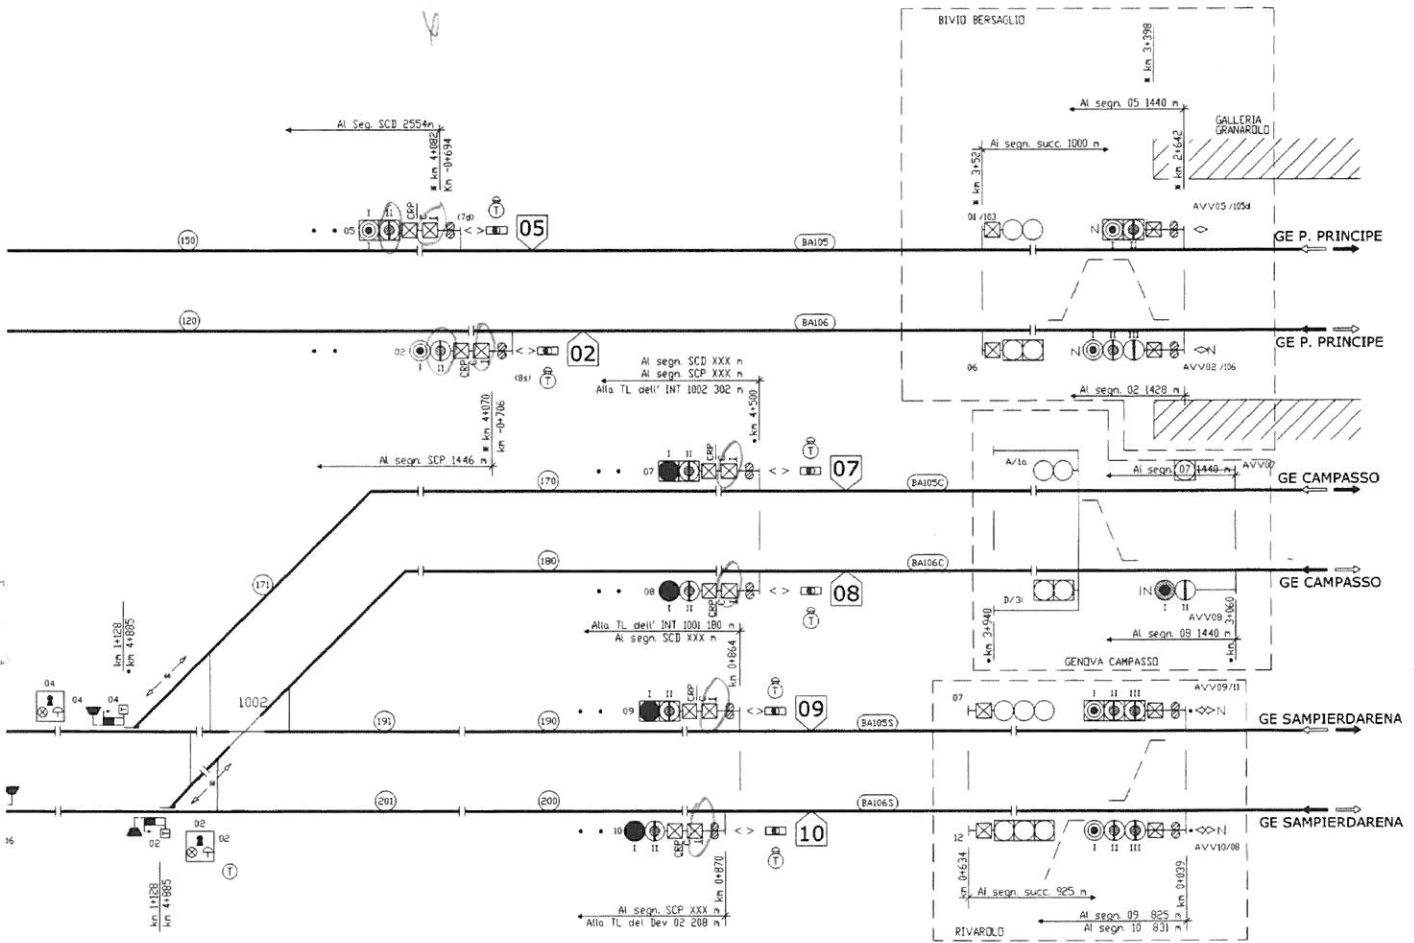

PJ2

INIZIO TRATTA MI-GE  
VIA III VALICO  
PSE B.D. INT. PRINCIPE PORTI  
INIZIO COMPETENZA G.C.  
km 1+606 succ. Giovi  
km 0+000 LINEA A.C.

BIVIO FEGINO  
Progressivo asse Bivio  
km 4+563 L.S.

A.C.S. -


ADDUZIONE  
ENEL\_ MT

PJ2  
GAT

km 4+521 L.S.  
km 0+333

GALLERIA  
FACCHINI 2°

km 4+430 L.S.

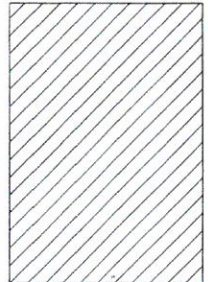


GALLERIA  
FACCHINI 1°

km 1+287 succ. Giovi

km 1+151 succ. Giovi

alico (parte IZ)  
rino.



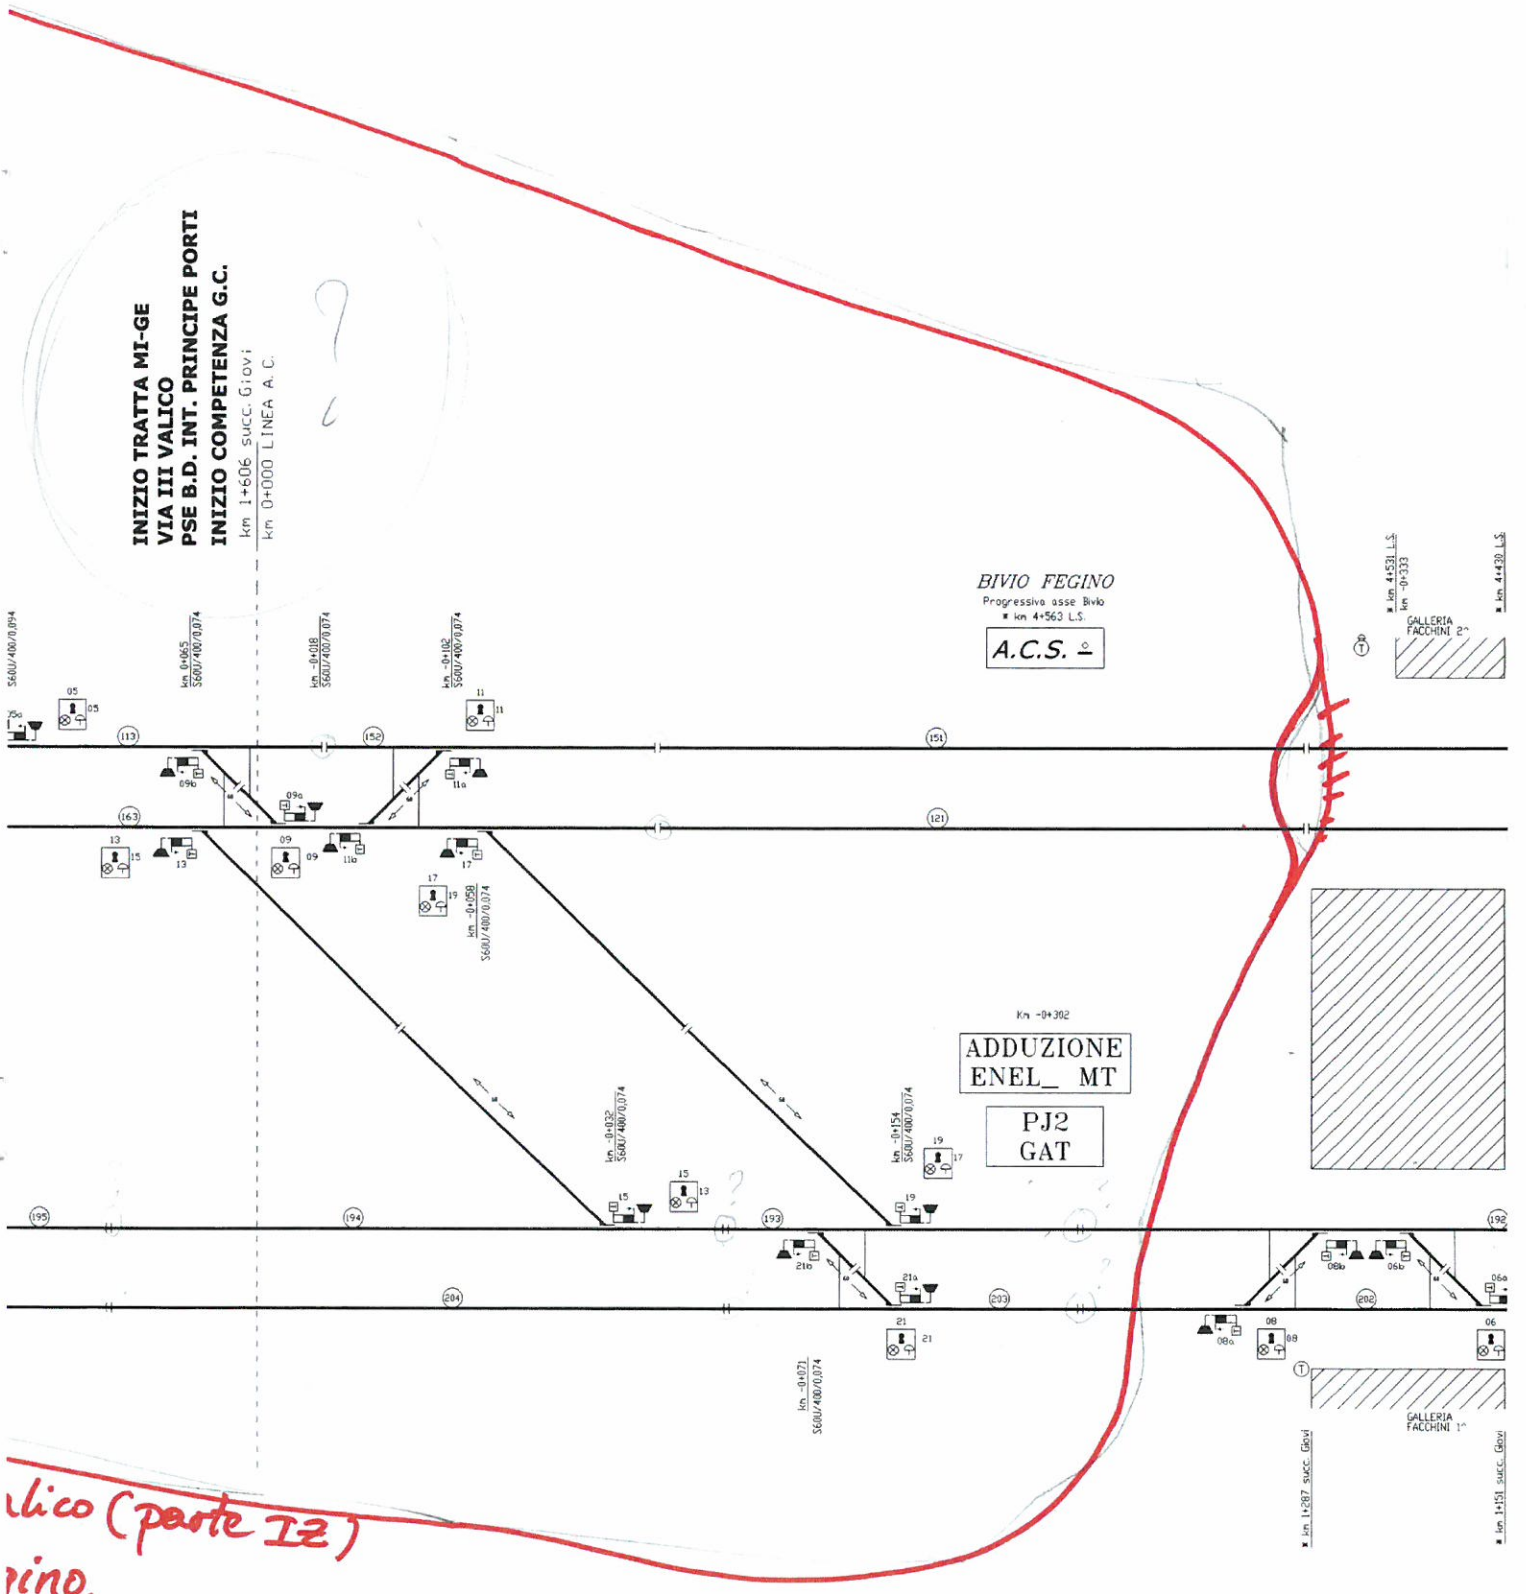


*Passo la "P32"*

**INIZIO TRATTA MI-GE  
VIA III VALICO  
PSE B.D. INT. PRINCIPE PORTI  
INIZIO COMPETENZA G.C.**

km 1+606 succ. Giovi  
km 0+000 LINEA A.C.

Al segn. 01 1815 n.  
Allo punto dev. 03 298 n.  
Al segn. A/10 e D/31 XXX n.  
Al segn. 07 e 12 XXX n.

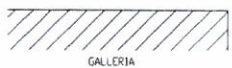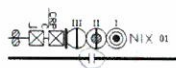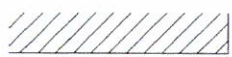

Al segn. 06 1815 n.  
Allo punto dev. 03 298 n.  
Al segn. A/10 e D/31 XXX n.  
Al segn. 07 e 12 XXX n.



*Integrazione per A/V Terzo Valico (parte IZ)  
all'ACC doppio bivio Fegino.*

