ALL RIGHTS RESERVED
NO PART OF THIS DOCUMENT
MAY BE REPRODUCED IN ANY FORM

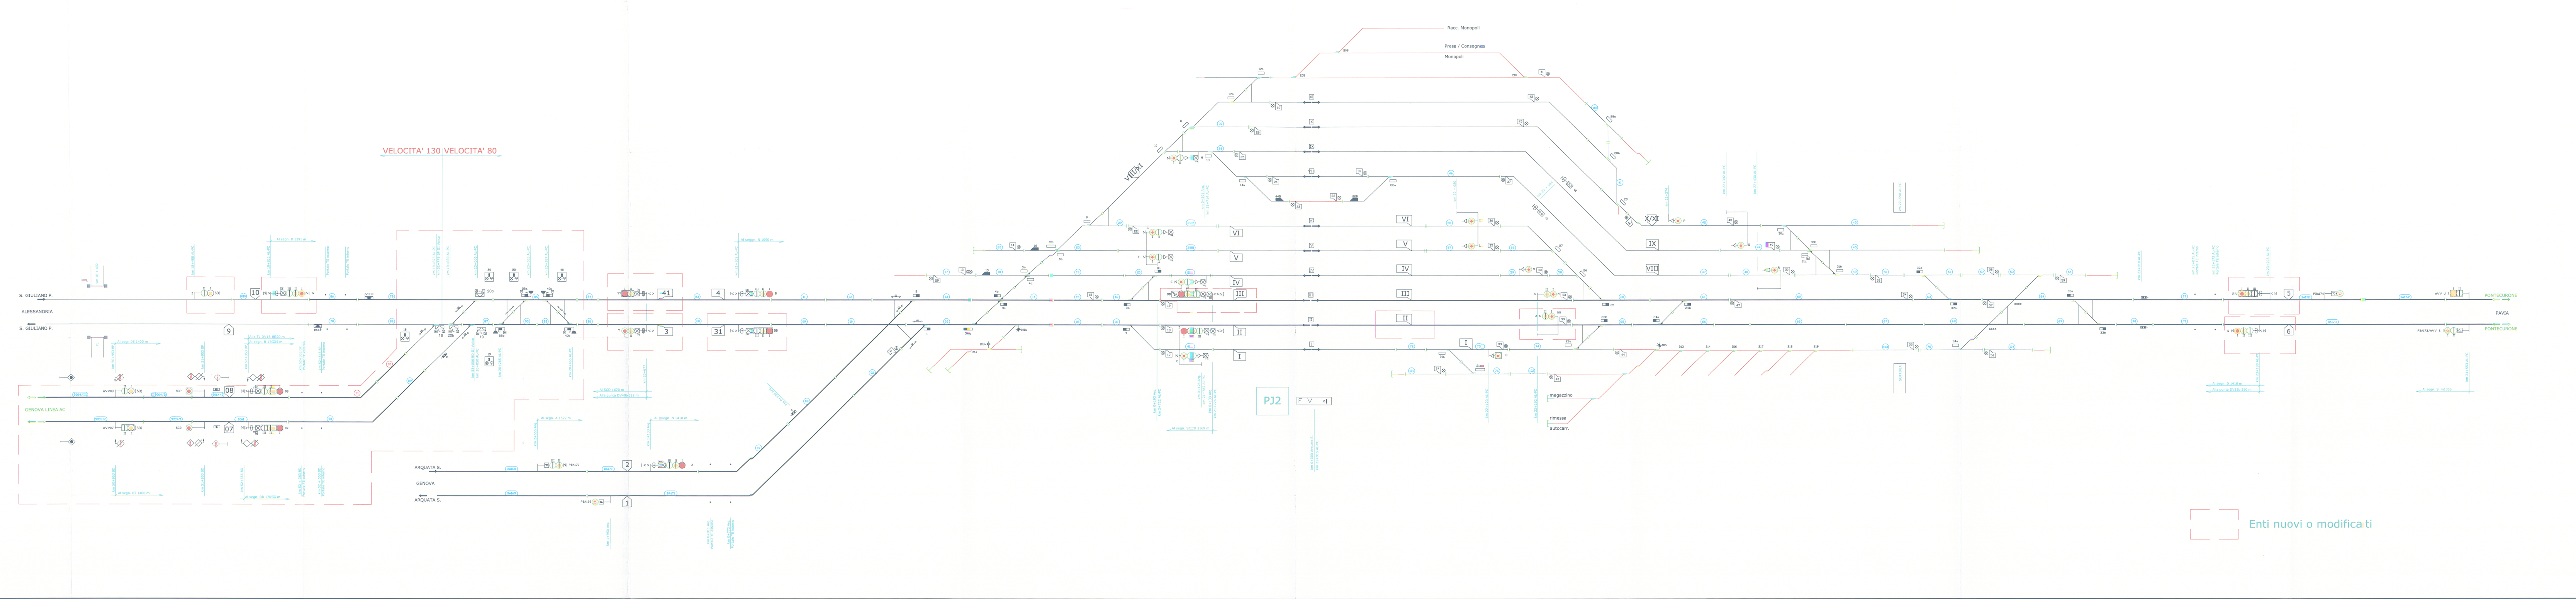
S. GIULIANO P.
ALESSANDRIA
S. GIULIANO P.
GENOVA LINEA AC
ARQUATA S.
GENOVA
ARQUATA S.
VELOCITA' 130 VELOCITA' 80
Racc. Monopoli
Presa / Consegna
Monopoli
magazzino
rimessa
automotori
PJ2
PONTECURONE
PAVIA
PONTECURONE
Enti nuovi o modificati

COMMITTENTE:

RFI RETE FERROVIARIA ITALIANA
GRUPPO FERROVIE DELLO STATO ITALIANE

ALTA SORVEGLIANZA:

ITALFERR
GRUPPO FERROVIE DELLO STATO ITALIANE

GENERAL CONTRACTOR:

COCIV
Consorzio Collegamenti Integrati Veloci

INFRASTRUTTURE FERROVIARIE STRATEGICHE DEFINITE DALLA LEGGE OBIETTIVO N. 443/01

LINEA A.V. /A.C. TERZO VALICO DEI GIOVI
PROGETTO DEFINITIVO

ACEI TORTONA (ADEG.)
PIANO SCHEMATICO FASE DEFINITIVA

INTEGRAZIONE PRESTAZIONI SPECIALISTICHE
ORDINE INGEGNERI DI MILANO
n. [illegible]
Ettore Pagani

IL PROGETTISTA INTEGRATORE	GENERAL CONTRACTOR	ITALFERR S.p.A.	SCALA :
Data:	Ing. G. Guagnozzi Consorzio Cociv Project Manager Data:		NA

COMMESSA	LOTTO	FASE	ENTE	TIPO DOC.	OPERA/DISCIPLINA	PROGR.	REV.	FOGLIO
A301	00	D	CV	1P	IZ0000	A30	D	001 DI 001

CONSORZIO SATURNO

VISTO CONSORZIO SATURNO	
Firma	Data
M. Macchiero	02 AGO 2012

Progettazione :

Rev.	Descrizione	Redatto	Data	Verificato	Data	Approvato	Data	IL PROGETTISTA
B	Emissione per adeguamento P.D. del 2005	D. Bosco	15/02/12	A.Anselmi	15/02/12	R. Porasconi	15/02/12	
D	Revisione a seguito di istruttoria Italferr rif. A30100067ISIZ0002A	A.Ercole	22/06/12	A.Anselmi	22/06/12	R.Porasconi	22/06/12	Data:

n. Elab.:

File: A30100DCV1PIZ0000A30_D.dwg
Cod. origine:

CUP: F81H92000000008

Scala di plot:

TUTTI I DIRITTI DEL PRESENTE DOCUMENTO SONO RISERVATI: LA PRODUZIONE ANCHE PARZIALE È VIETATA