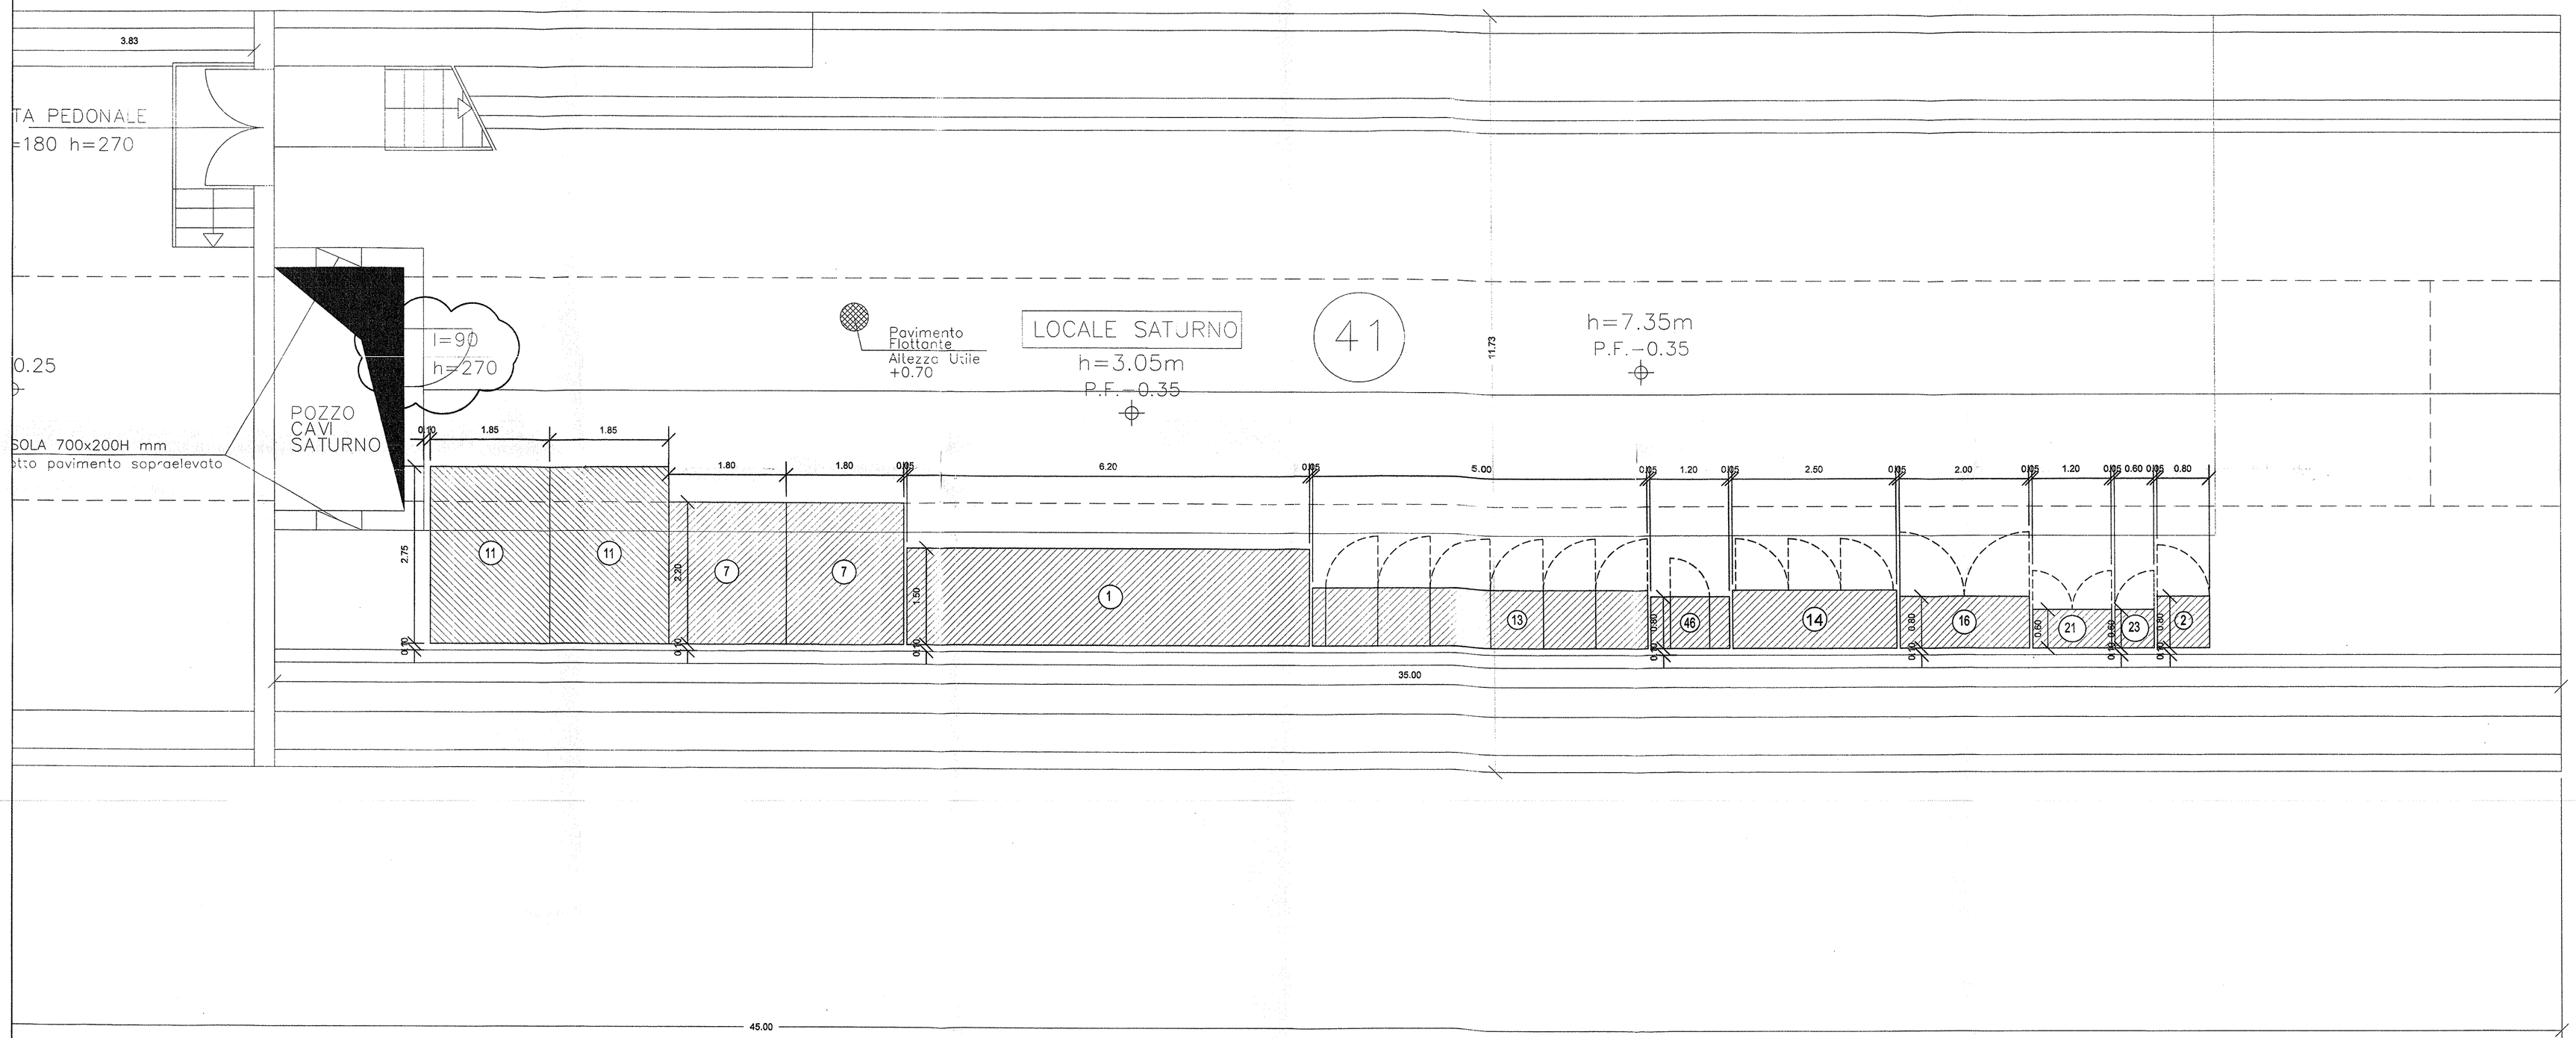

N.B.: È A CURA DEL CIVILE LA VERIFICA DI ACCESSIBILITÀ AI LOCALI
ED IL COLLEGAMENTO ALLE VIE CAVI DI LINEA

PIANTA CABINA 4 VENTILAZIONE - SCALA 1:50

NOTE GENERALI

1	LE MISURE SONO ESPRESSE IN METRI.	3	TUTTE LE PORTE ESTERNE DOVRANNO ESSERE IN LAMIERA DI ACCIAIO PRESSOPIEGATA SU STRUTTURA IN ACCIAIO CON GRIGLIA DI VENTILAZIONE A PERSIANA E RETE ANTITOPO
2	QUESTO DOCUMENTO E' VALIDO PER INTERFACCIA TRA LE OO.CC. E LE TECNOLOGIE	4	ALTEZZA UTILE LOCALI MINIMA = 3.50 mt. da filo Pavimento Tecnico ALTEZZA UTILE NETTA SOTTO PAVIMENTO SOPRAELEVATO 70cm (PORTATA PAVIMENTO SOPRAELEVATO 3000 kg/mq)

DOCUMENTI DI RIFERIMENTO

CODICE	REV.	TECNOLOGIA	TITOLO	EMITTENTE
A30100DCV2LLF000BG12	A	SISTEMAZIONE IMPIANTISTICA	IMPIANTO LUCE E FORZA MOTRICE LAY OUT DISPOSIZIONE APPARECCHIATURE AREA SICUREZZA VALLEMME - CABINA 4 VENTILAZIONE + LFM RAMI SIC. PARI	ASTS
A30100DCV2LLF000BG13	A	IMPIANTO DI TERRA	IMPIANTO LUCE E FORZA MOTRICE LAY OUT IMPIANTO DI TERRA AREA SICUREZZA VALLEMME - CABINA 4 VENTILAZIONE + LFM RAMI SIC. PARI	ASTS
				OO.CC.

NOTA PARTICOLARE

PER QUANTO CONCERNE I PERCORSI, IL NUMERO E LA CONSISTENZA DEI CAVIDOTTI ESTERNI VEDI DOC. "SATURNO" N. A301 00 D CV PX IT0000 007

LEGENDA APPARECCHIATURE IMP. LUCE E F.M.- RIF. ASTS

LOCALE DI RIFERIMENTO: CABINA 4 VENTILAZIONE (ITEM 41)

POS.	DESCRIZIONE	Q.TA	POS.	DESCRIZIONE	Q.TA
1	QMT 6200 x 1600 x 2700	1	19	QE 2500 x 900 x 2200	1
2	QTO 800 x 800 x 2250	1	19	UPS completo di batterie 2000 x 800 x 1800	1
7	TRAFO 1500.4kV 2200 x 1800 x 2200 (BOX)	2	21	CARICA BATTERIE 110Vcc 1200 x 600 x 2100	1
11	TRAFO 15/1kV 2750 x 1850 x 2400 (BOX)	2	23	BATTERIE 110Vcc 600 x 600 x 2100	1
13	QGBT 5000 x 900 x 2200	1	46	QUADRO 1 kV 1200 x 800 x 2275	1
----------	----------	----------	----------	----------	----------

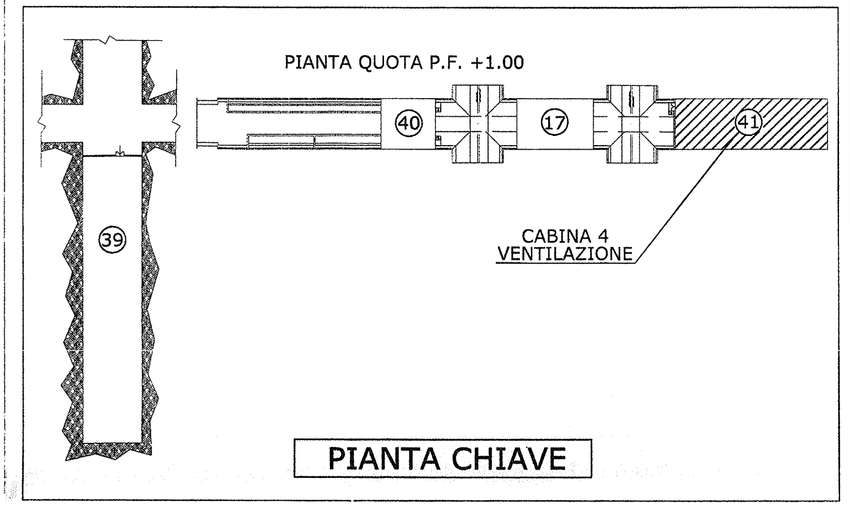

PIANTA CHIAVE

COMMITTENTE:

RFI RETE FERROVIARIA ITALIANA
GRUPPO FERROVIE DELLO STATO ITALIANE

ALTA SORVEGLIANZA:

ITALFERR
GRUPPO FERROVIE DELLO STATO ITALIANE

GENERAL CONTRACTOR:

Consorzio Collegamenti Integrati Veloci

INFRASTRUTTURE FERROVIARIE STRATEGICHE DEFINITE DALLA LEGGE OBIETTIVO N. 443/01

LINEA A.V. /A.C. TERZO VALICO DEI GIOVI
PROGETTO DEFINITIVO

IMPIANTO LUCE E FORZA MOTRICE
LAY OUT APPARATI LFM
AREA SICUREZZA VALLEMME - CABINA 4 VENTILAZIONE + LFM RAMI SIC. PARI

GENERAL CONTRACTOR		ITALFERR S.p.A.	SCALA :
IL PROGETTISTA INTEGRATO: ORDINE INGEGNERI DI MILANO Ing. Luca Tagani Data:	Consorzio Cociv Project Manager Data:		1:50

COMMESSA	LOTTO	FASE	ENTE	TIPO DOC.	OPERA/DISCIPLINA	PROGR.	REV.	FOGLIO
A301	00	D	CV	2L	LF000B	G11	A	001 - 001

CONSORZIO SATURNO

VISTO CONSORZIO SATURNO

Firma	Data
M. Pizzarotti	19 MAR. ...

Progettazione :

Rev.	Descrizione	Redatto	Data	Verificato	Data	Approvato	Data	
A	EMISSIONE	MARULLO	26 FEBBR. 2012	PISINATA	27 FEBBR. 2012	LA MURA	28 FEBBR. 2012	PROGETTISTA DOTT. ING. RUFOLO LUIGI ISCRITTO ALL'ALBO PROFESSIONALE COLN. 7755
B								
C								

n. Elab.: XXX

File: A30100DCV2LLF000BG11_A
Cod. origine: XXXXXXXXXXXXXXXX_X

CUP: F81H92000000008

Scala di plot: 1:1

TUTTI I DIRITTI DEL PRESENTE DOCUMENTO SONO RISERVATI: LA PRODUZIONE ANCHE PARZIALE E VIETATA