




TRATTO III VALICO ALL'APERTO
FINE GALLERIA ARTIFICIALE POZZOLO WBS GAIM A P.K. 42+778.80
TRATTO III VALICO ALL'APERTO
INIZIO TRINCEA DI LINEA WBS TR14 A P.K. 42+778.80


N.B. : PER LE COORDINATE, LE QUOTE DEI POZZETTI
E IL RIPILOGO DEGLI SVILUPPI DEI TOMBINI CIRCOLARI
VEDI TAV. AS01-00-D-CV-LZ-GAIM-0-X-001_A.000.dwg

LEGENDA

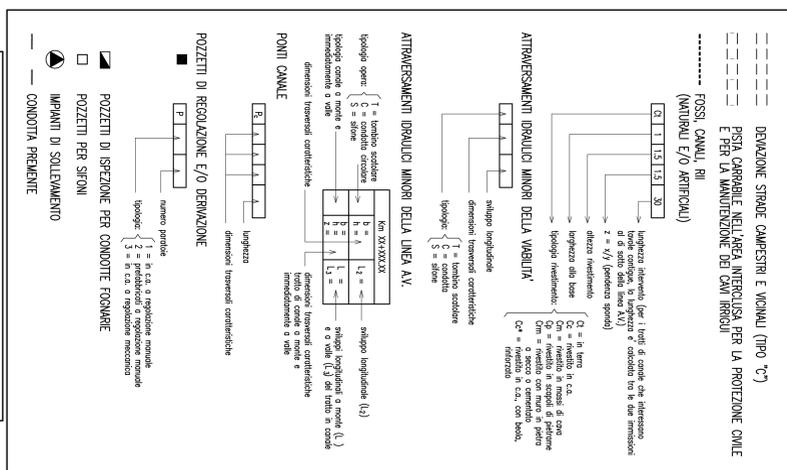

LEGENDA

	STRADELLO CARRIABILE
	CANCELLO DI ACCESSO
	SCALA DI ACCESSO ALLA PIASTRIFORMA FERROVIARIA
	DEVIAZIONE STRADE CAMPESTRI E VICINALI (TPO T°)
	FOSSI, CANALI, RI (NATURALI E/O ARTIFICIALI)
	POZZETTI DI REGOLAZIONE E/O DERIVAZIONE
	POZZETTI DI ISPEZIONE PER CONDOTTE FOSMARE
	POZZETTI PER SIFONI

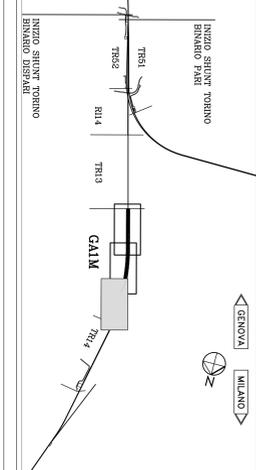

COMMITTENTE: ALTA SPEDIZIONE

GENERAL CONTRACTOR:

GENERAL CONTRACTOR:

INFRASTRUTTURE FERROVIARIE STRATEGICHE DEFINITE DALLA LEGGE ORBITTINO N.443/01

TRATTA AV./A.C. TERZO VALICO DEI GOM

USCITE DI SICUREZZA GALLERIA POZZOLO FORMIGARO

Galleria Artificiale Pozzolo
dal Km 40+794.00 al Km 42+778.80

Planimetria definitiva - Fog. 3/9


Scale: 1:1000

PROGETTAZIONE:

Aut. Dir.:				
Aut. Dir.:				

PROGETTAZIONE:

Aut. Dir.:				
Aut. Dir.:				