



PIANTA COPERTURE

Scala: 1:25

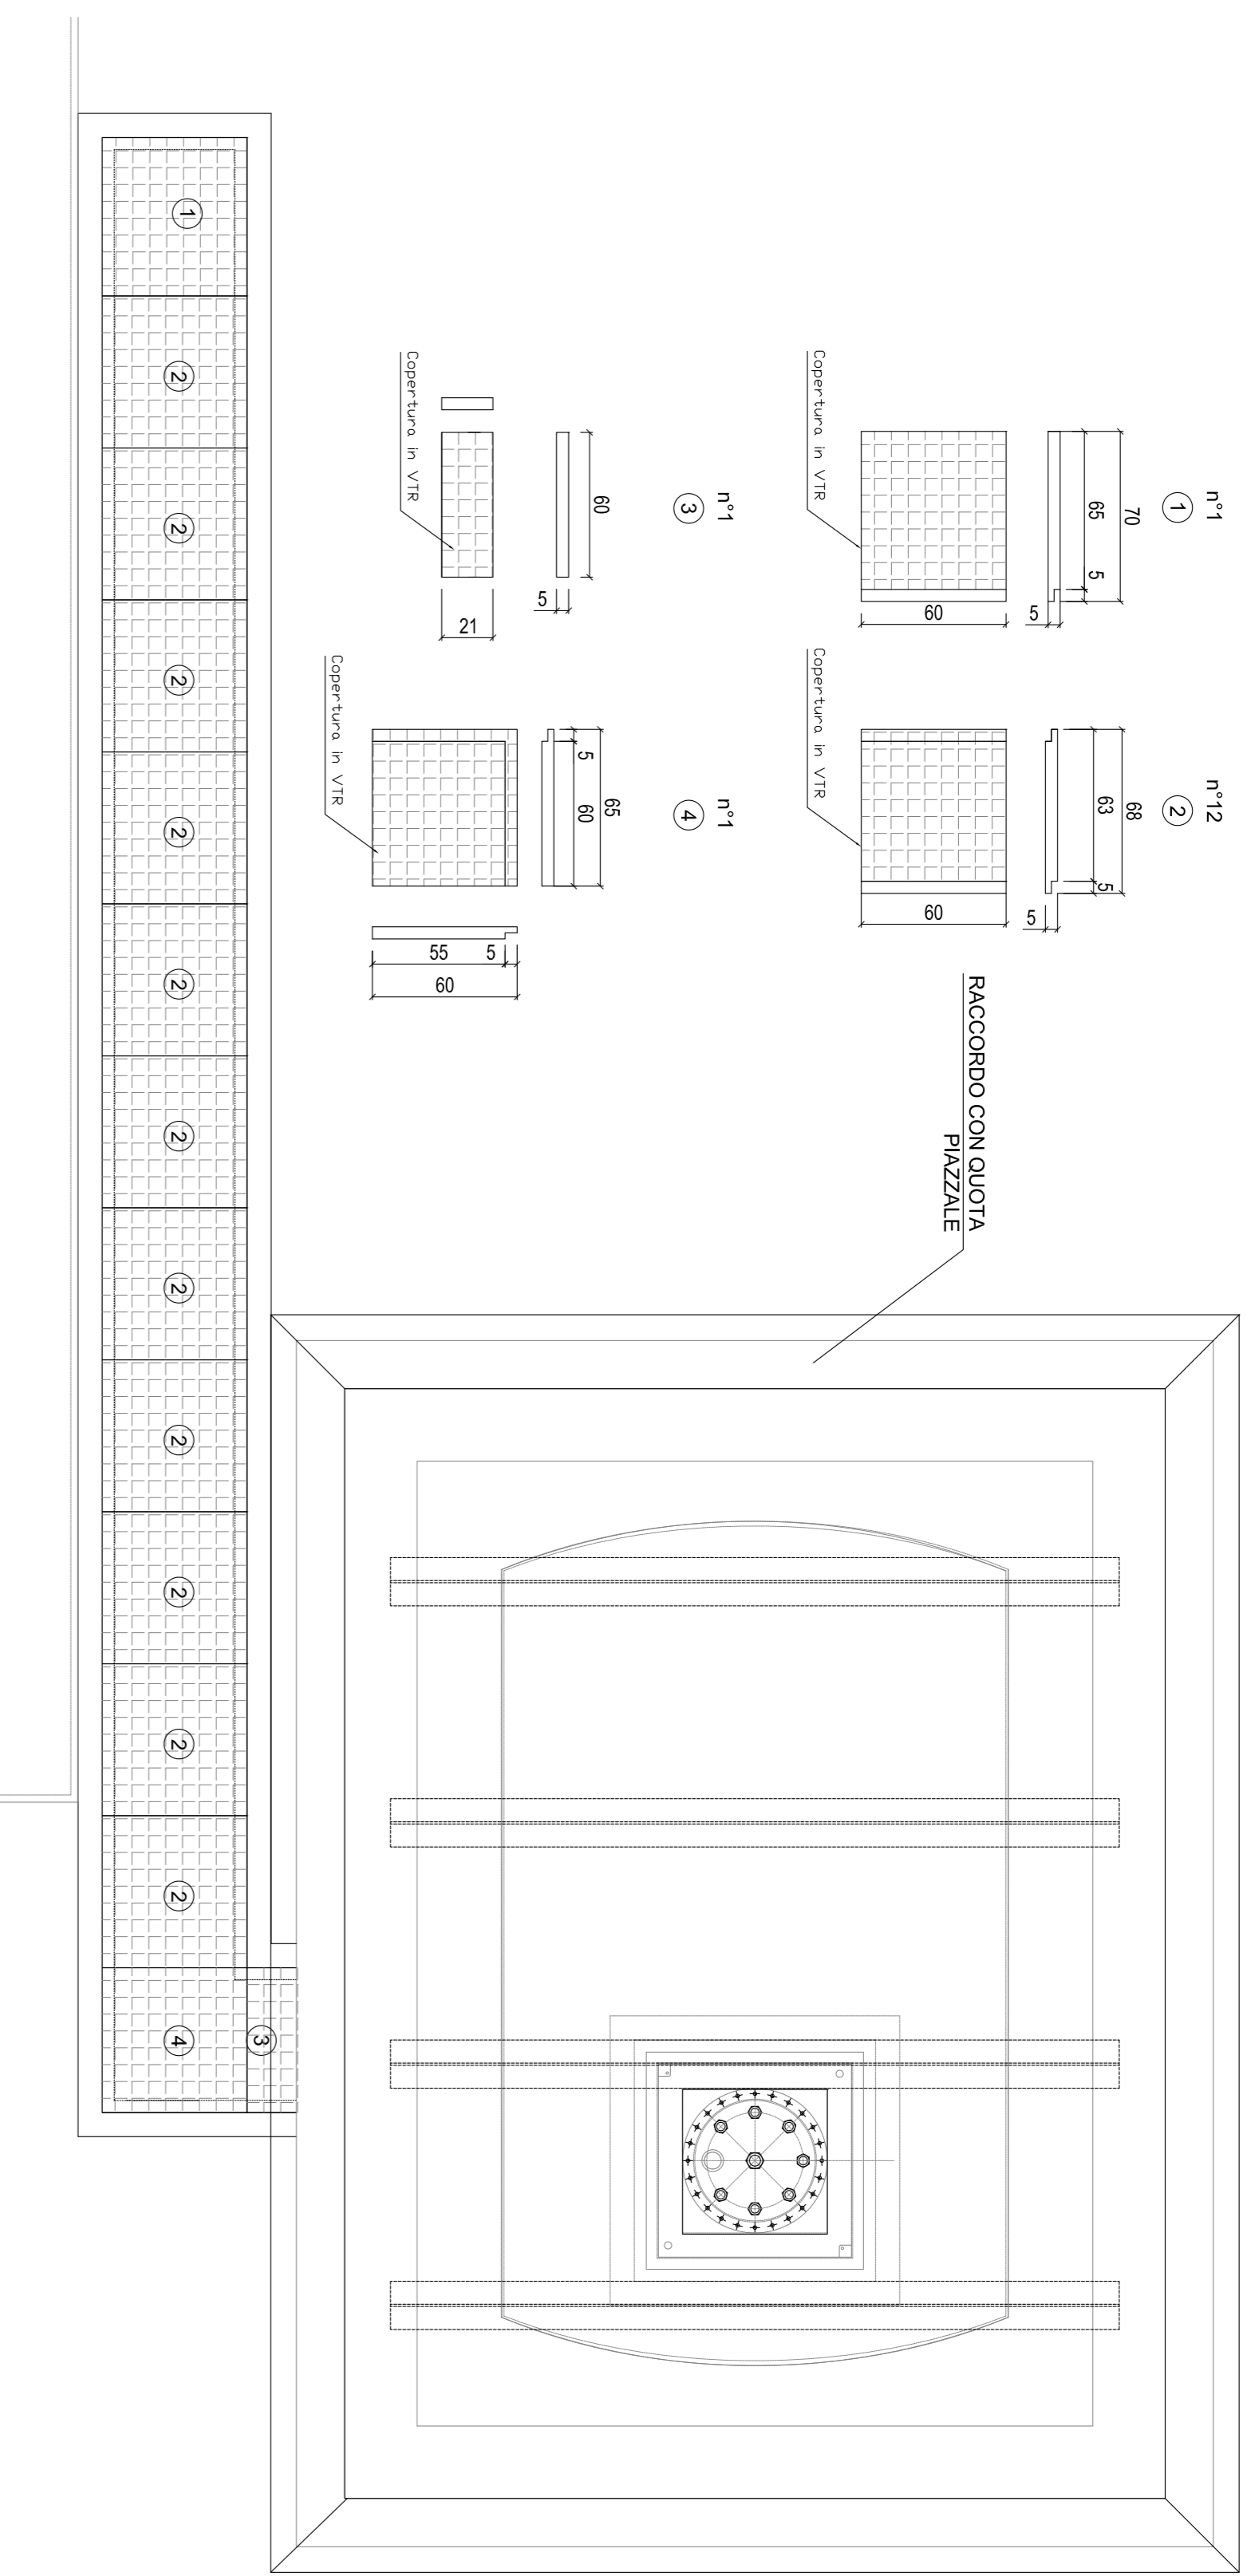


PIANTA

Scala: 1:25

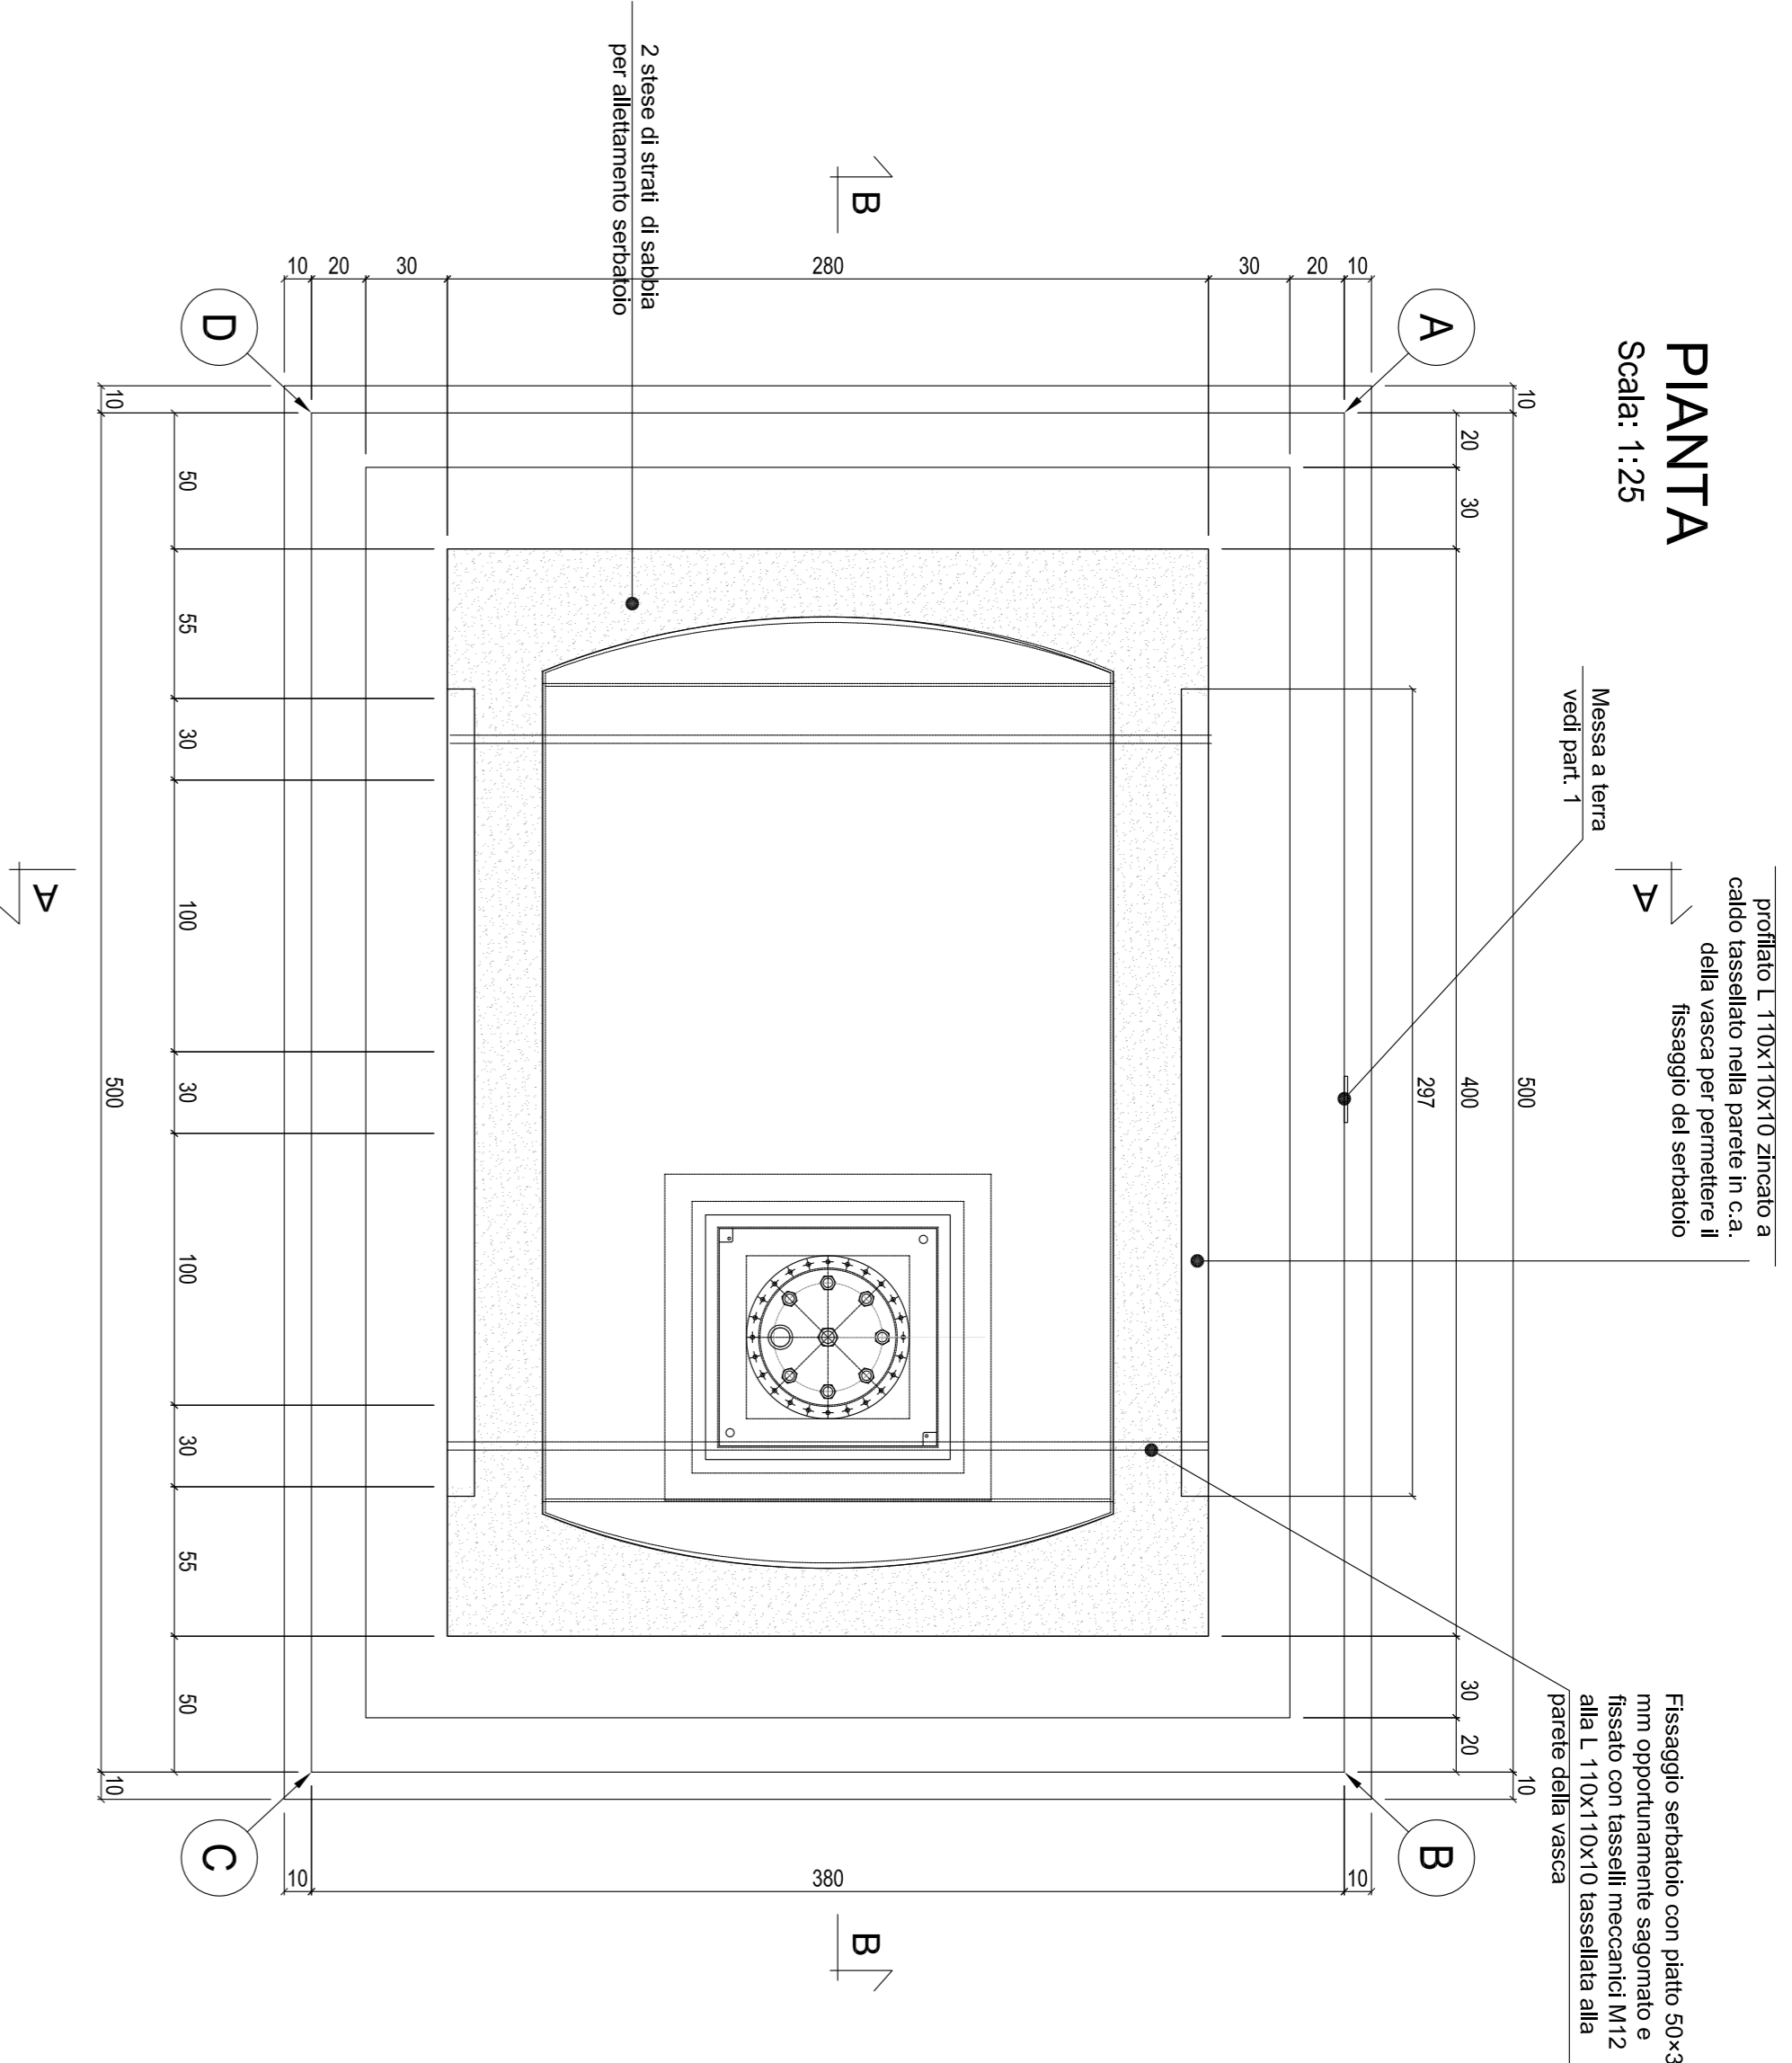


SEZIONE A-A

Scala: 1:25

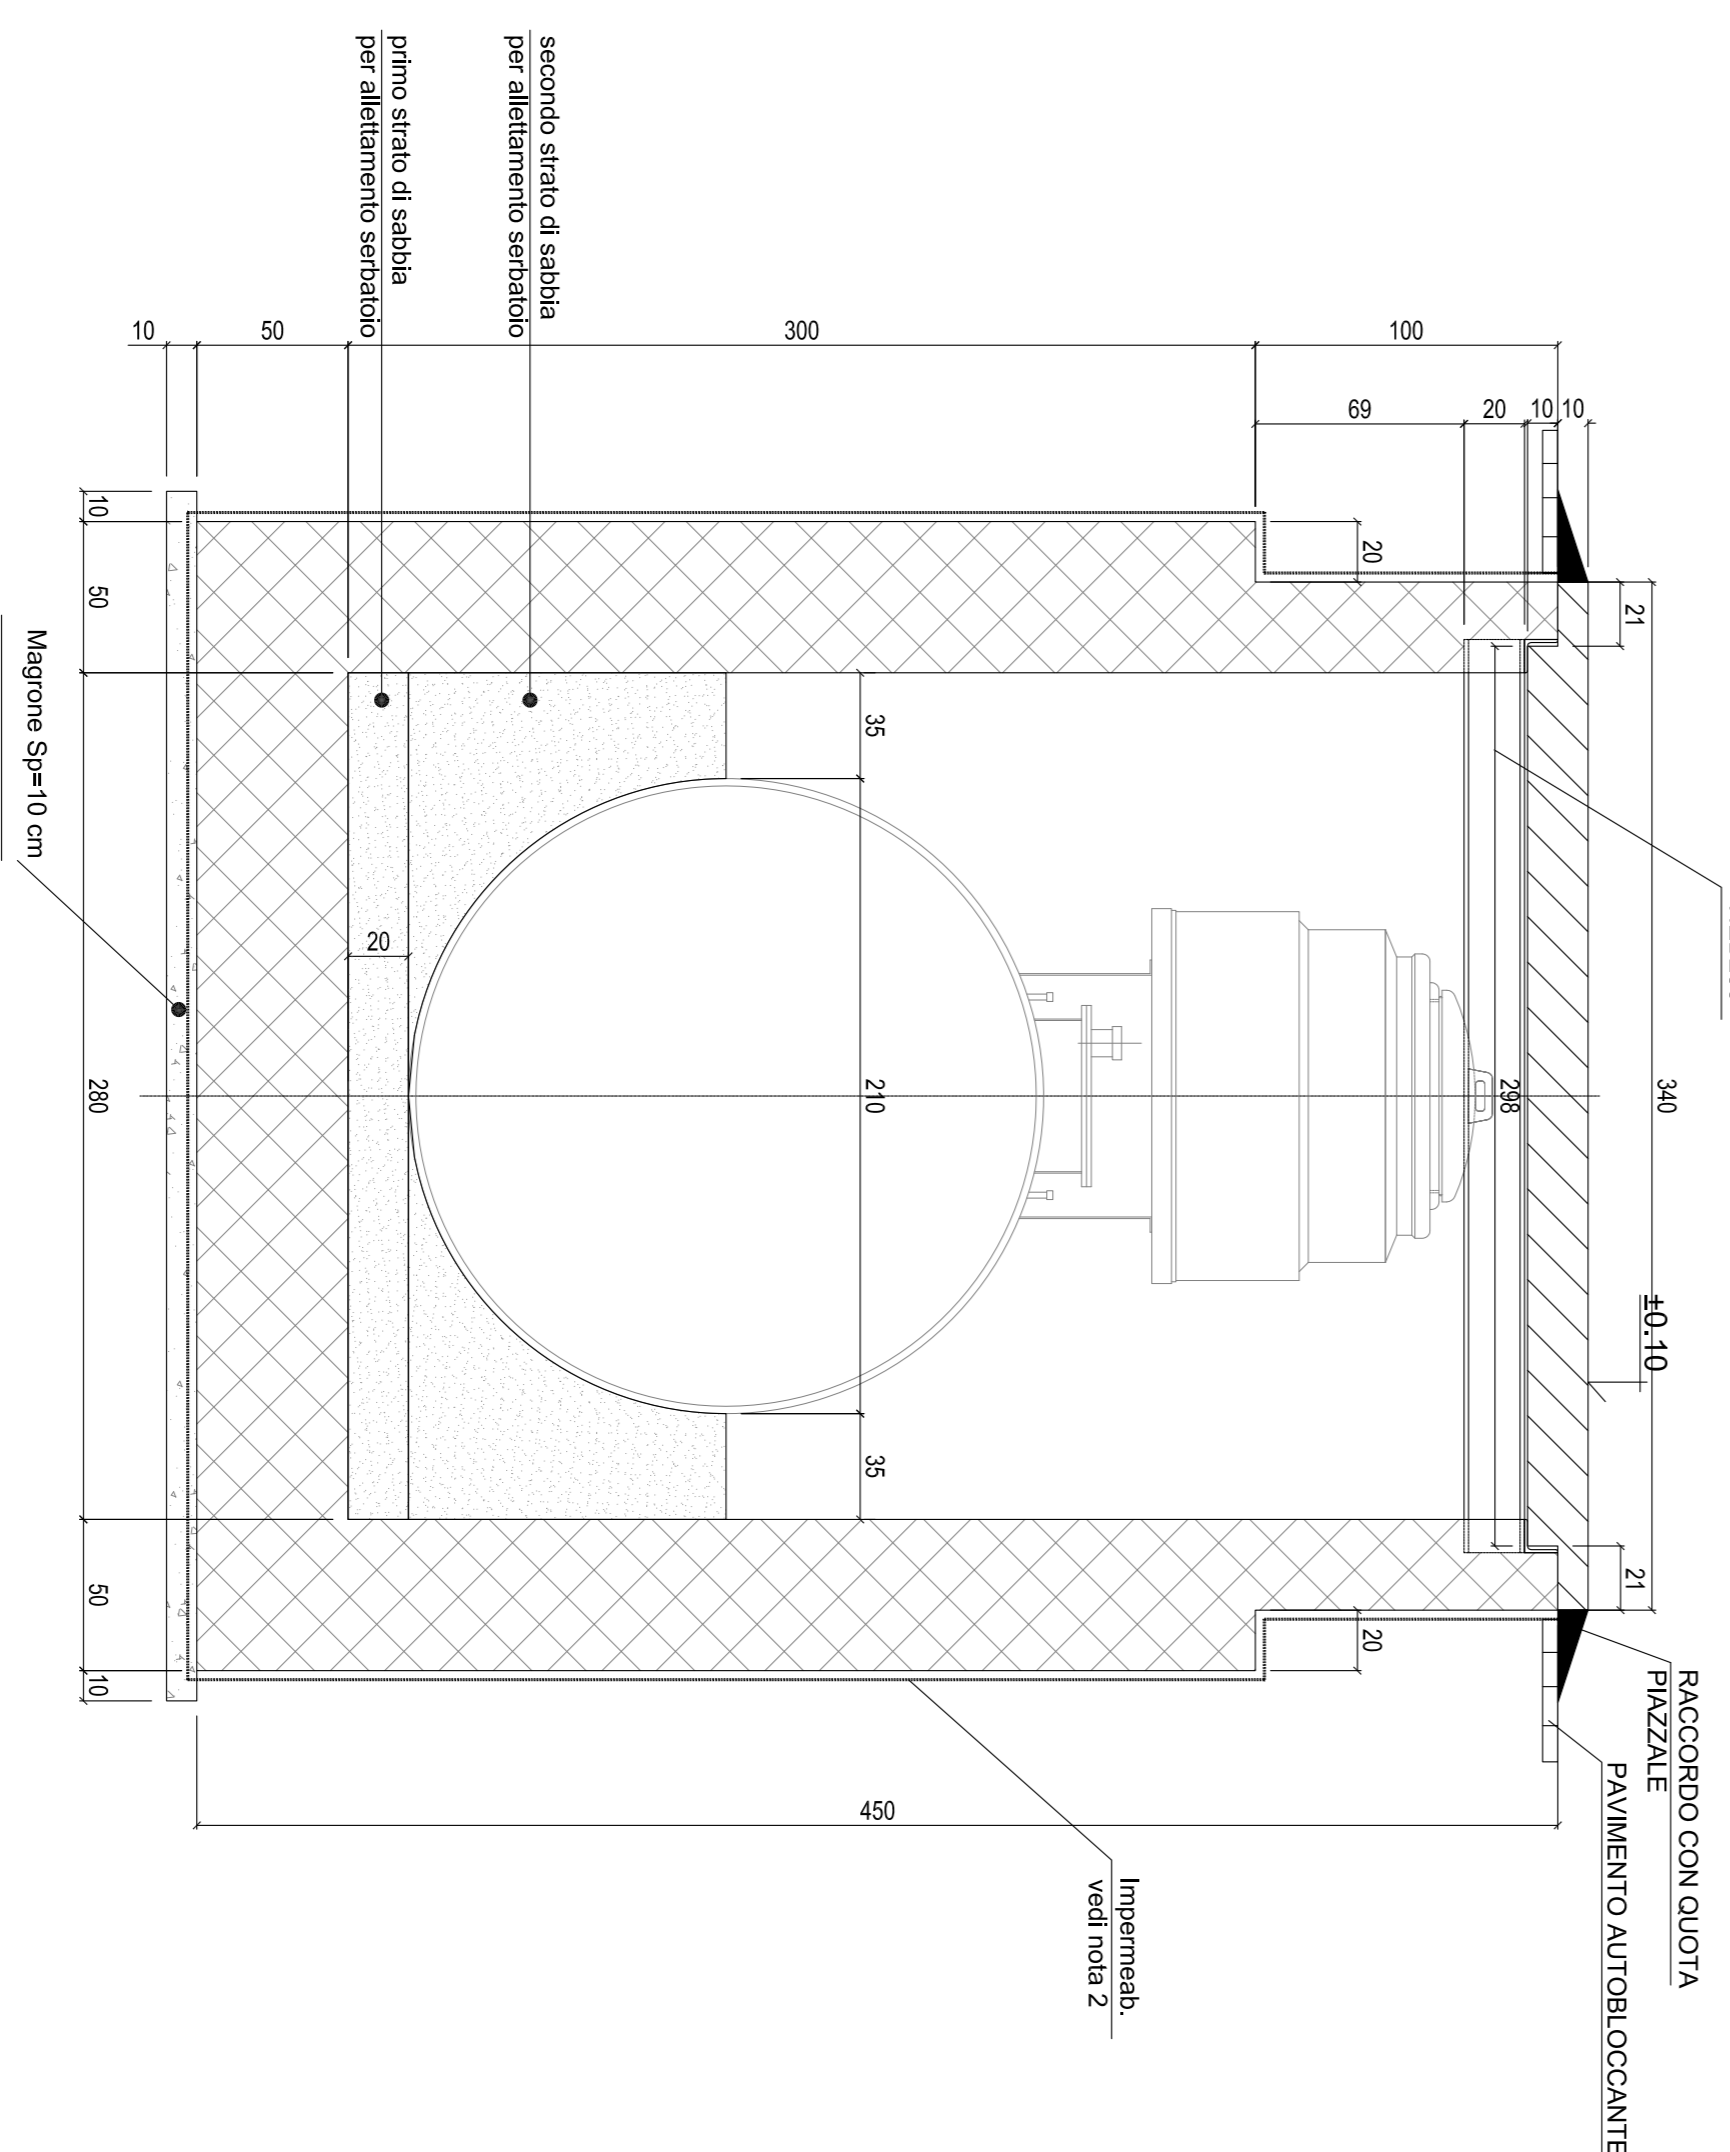


SEZIONE B-B

Scala: 1:25

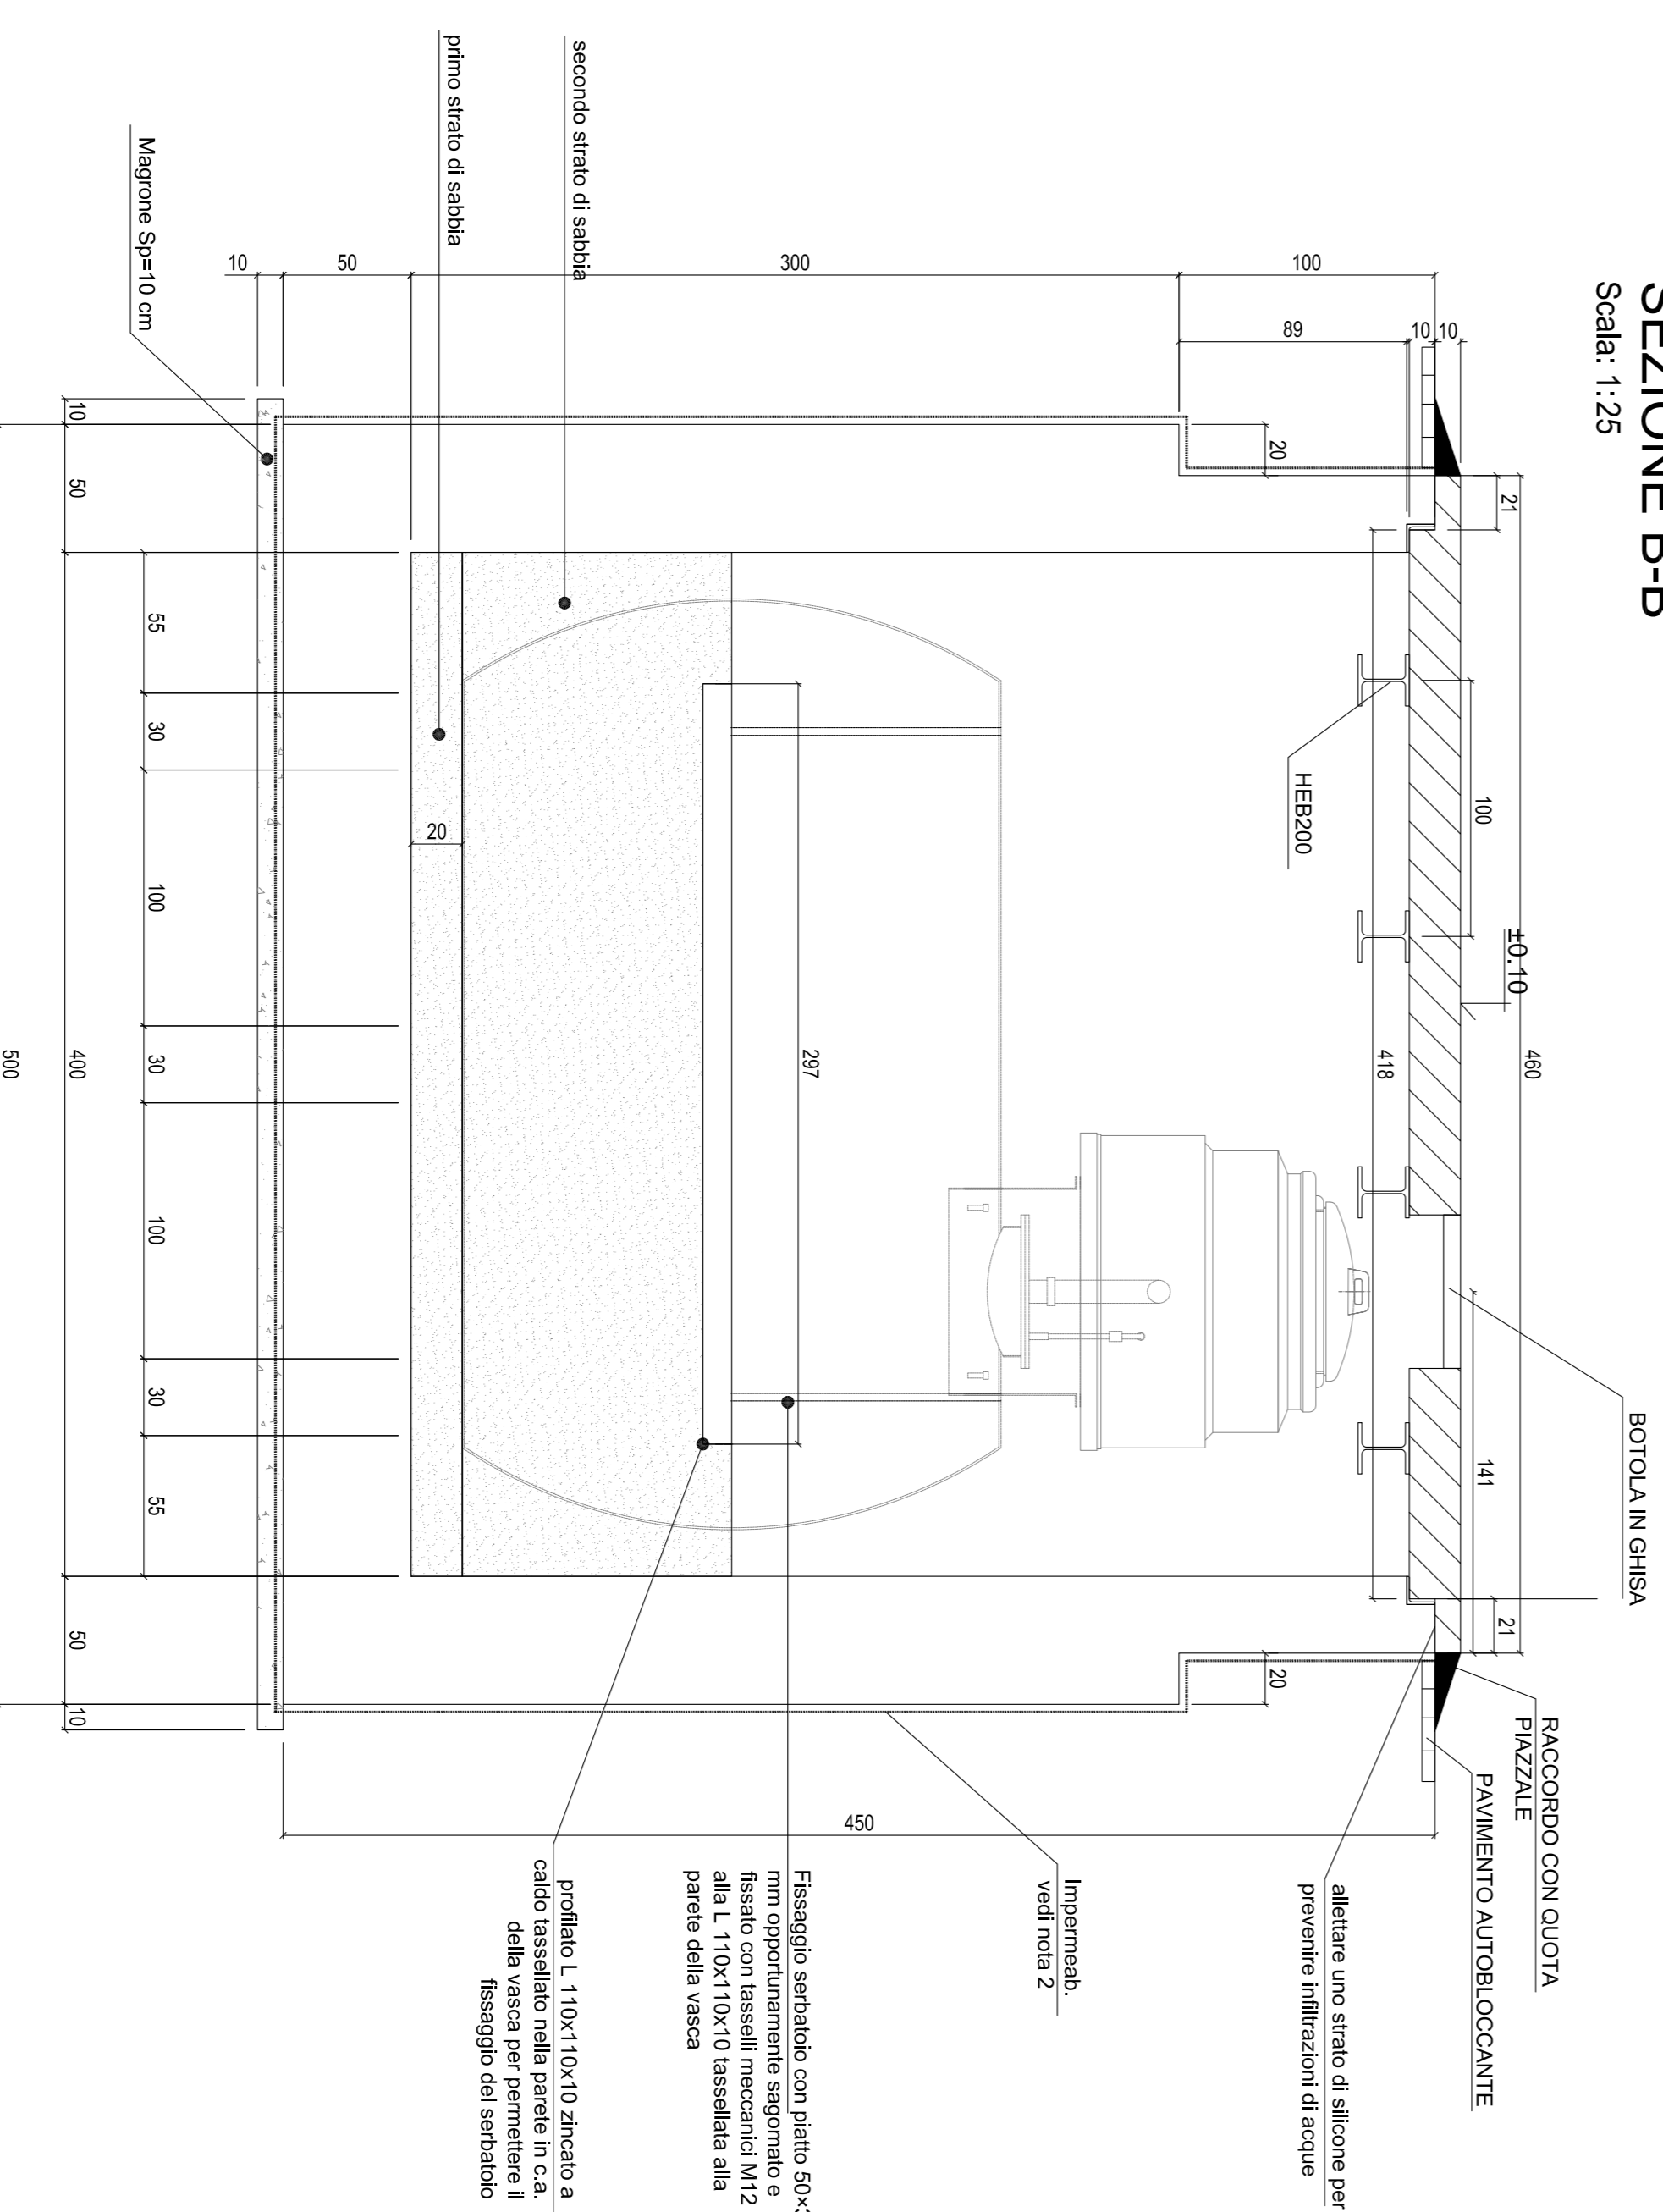

PARTICOLARE 3: APPOGGIO HEB 200

Scala: 1:10

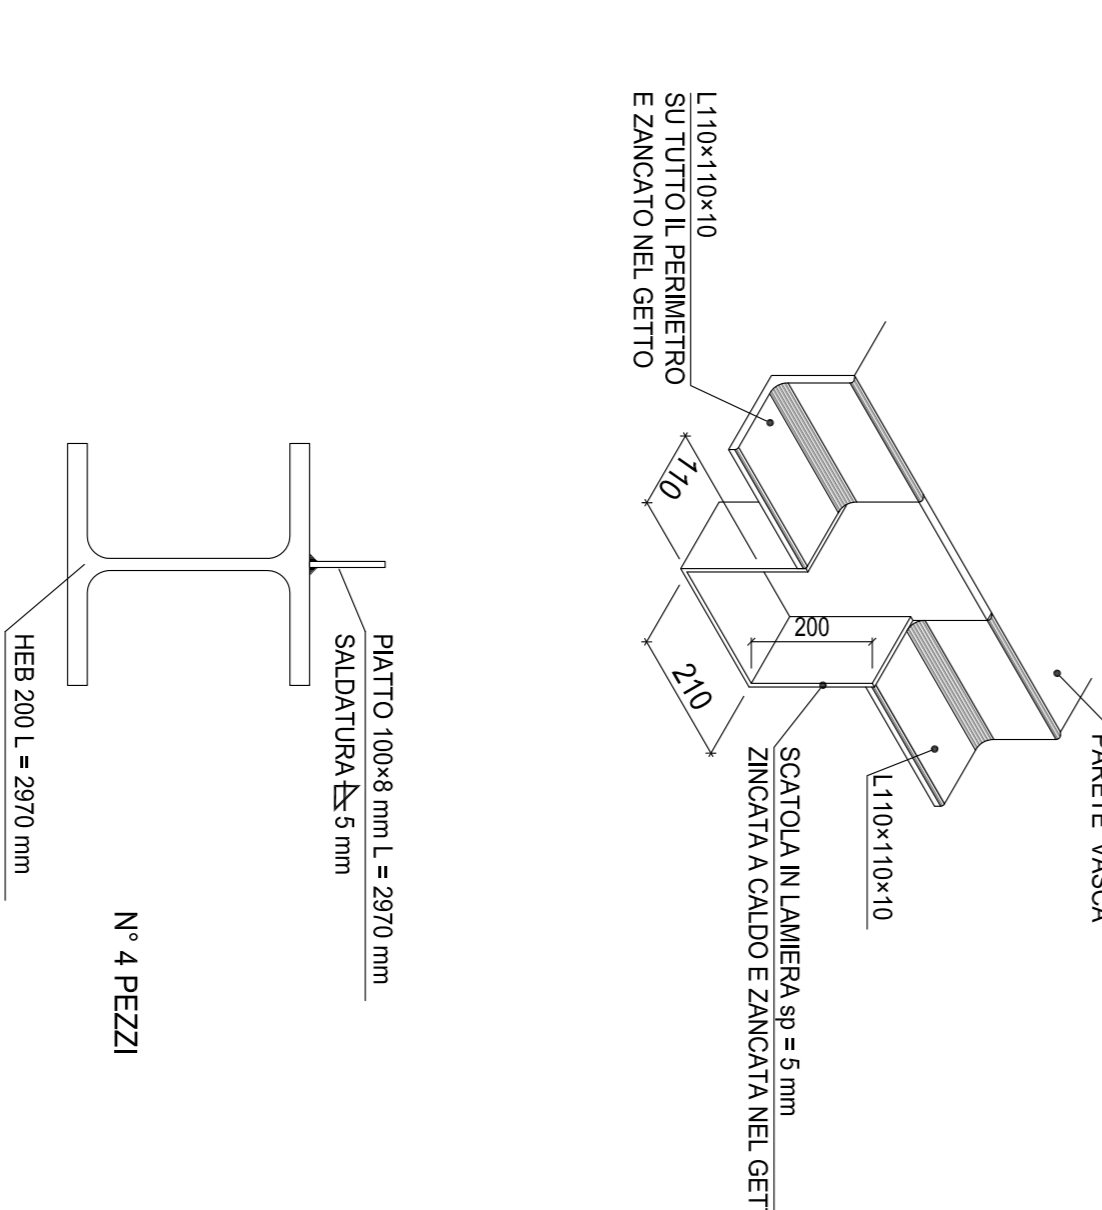

PARTICOLARE 4: PROFILO HEB 200

Scala: 1:10

NOTE

- 1) Tutti i maggiori di fondazione sono stati realizzati di spessore 100 mm e dimensioni in pianta 100 mm per lato oltre all'ingombro dell'opera di fondazione sovrastante.
 - 2) Previa impem. esterna con doppio strato di quarina bituminosa: S₀ = 4+4 mm. Prima del gettino prevista protezione della gualina con fogli di polietilene S_{pe} = 50 mm densità 90 kg/m².
 - 3) - Per il copertoio del pozzetto, se non incenerato al telajo, è stato predisposto un attacco mediatore plastina in acciaio zincato 50x50x3mm con foro passante Ø13mm o bulone M12 in acciaio zincato con dado, controdado e 2 rondelle per eventuale collegamento di messa a terra a cura del consorzio Saturno. Ripristinato l'eventuale trattamento anticorrosivo con idonea verniciatura. - Per il profilo angolare di battuta del chiusino, predisposto una plastina in acciaio zincato a caldo 50x50x3mm con foro passante Ø13 saldata al profilo, per eventuale collegamento di messa a terra a cura del consorzio Saturno. Ripristinato l'eventuale trattamento anticorrosivo con idonea verniciatura.
- N.B.**
E' stata prevista nella vasca una idonea ascia (0.50x0.75m) per i tubi di alimentazione del gasolio del gruppo elettrogeno.
- Il serbatoio di gasolio ha capienza 10.000 litri e la sua fornitura è a carico del Consorzio SATURNO.

CARATTERISTICHE DEI MATERIALI	
Calcestruzzo per maglieri classe C12/15 (UNI EN 206-1)	25 mm
Per la definizione della altezza e della natura opere civili si vedono gli elaborati specifici.

NOTA
Dotare i coperti del cunicolo di collegamento tra la vasca del serbatoio e il gruppo elettrogeno di opportuni ganci di sollevamento.

COMMITTENTE:

ALTA SORICQUANZA



INFRASTRUTTURE FERROVIARIE STRATEGICHE DEFINITE DALLA LEGGE OBETTIVO N.443/01
TRATTA A.V./A.C. TERZO VALICO DEI GIOVI
PROGETTO DEFINITIVO
BASAMENTI E VASCHE
Gruppo Elettrogeno
Vasca per alloggiamento serbatoio 10 mc

