


Sezione n° 5 - scala 1:500

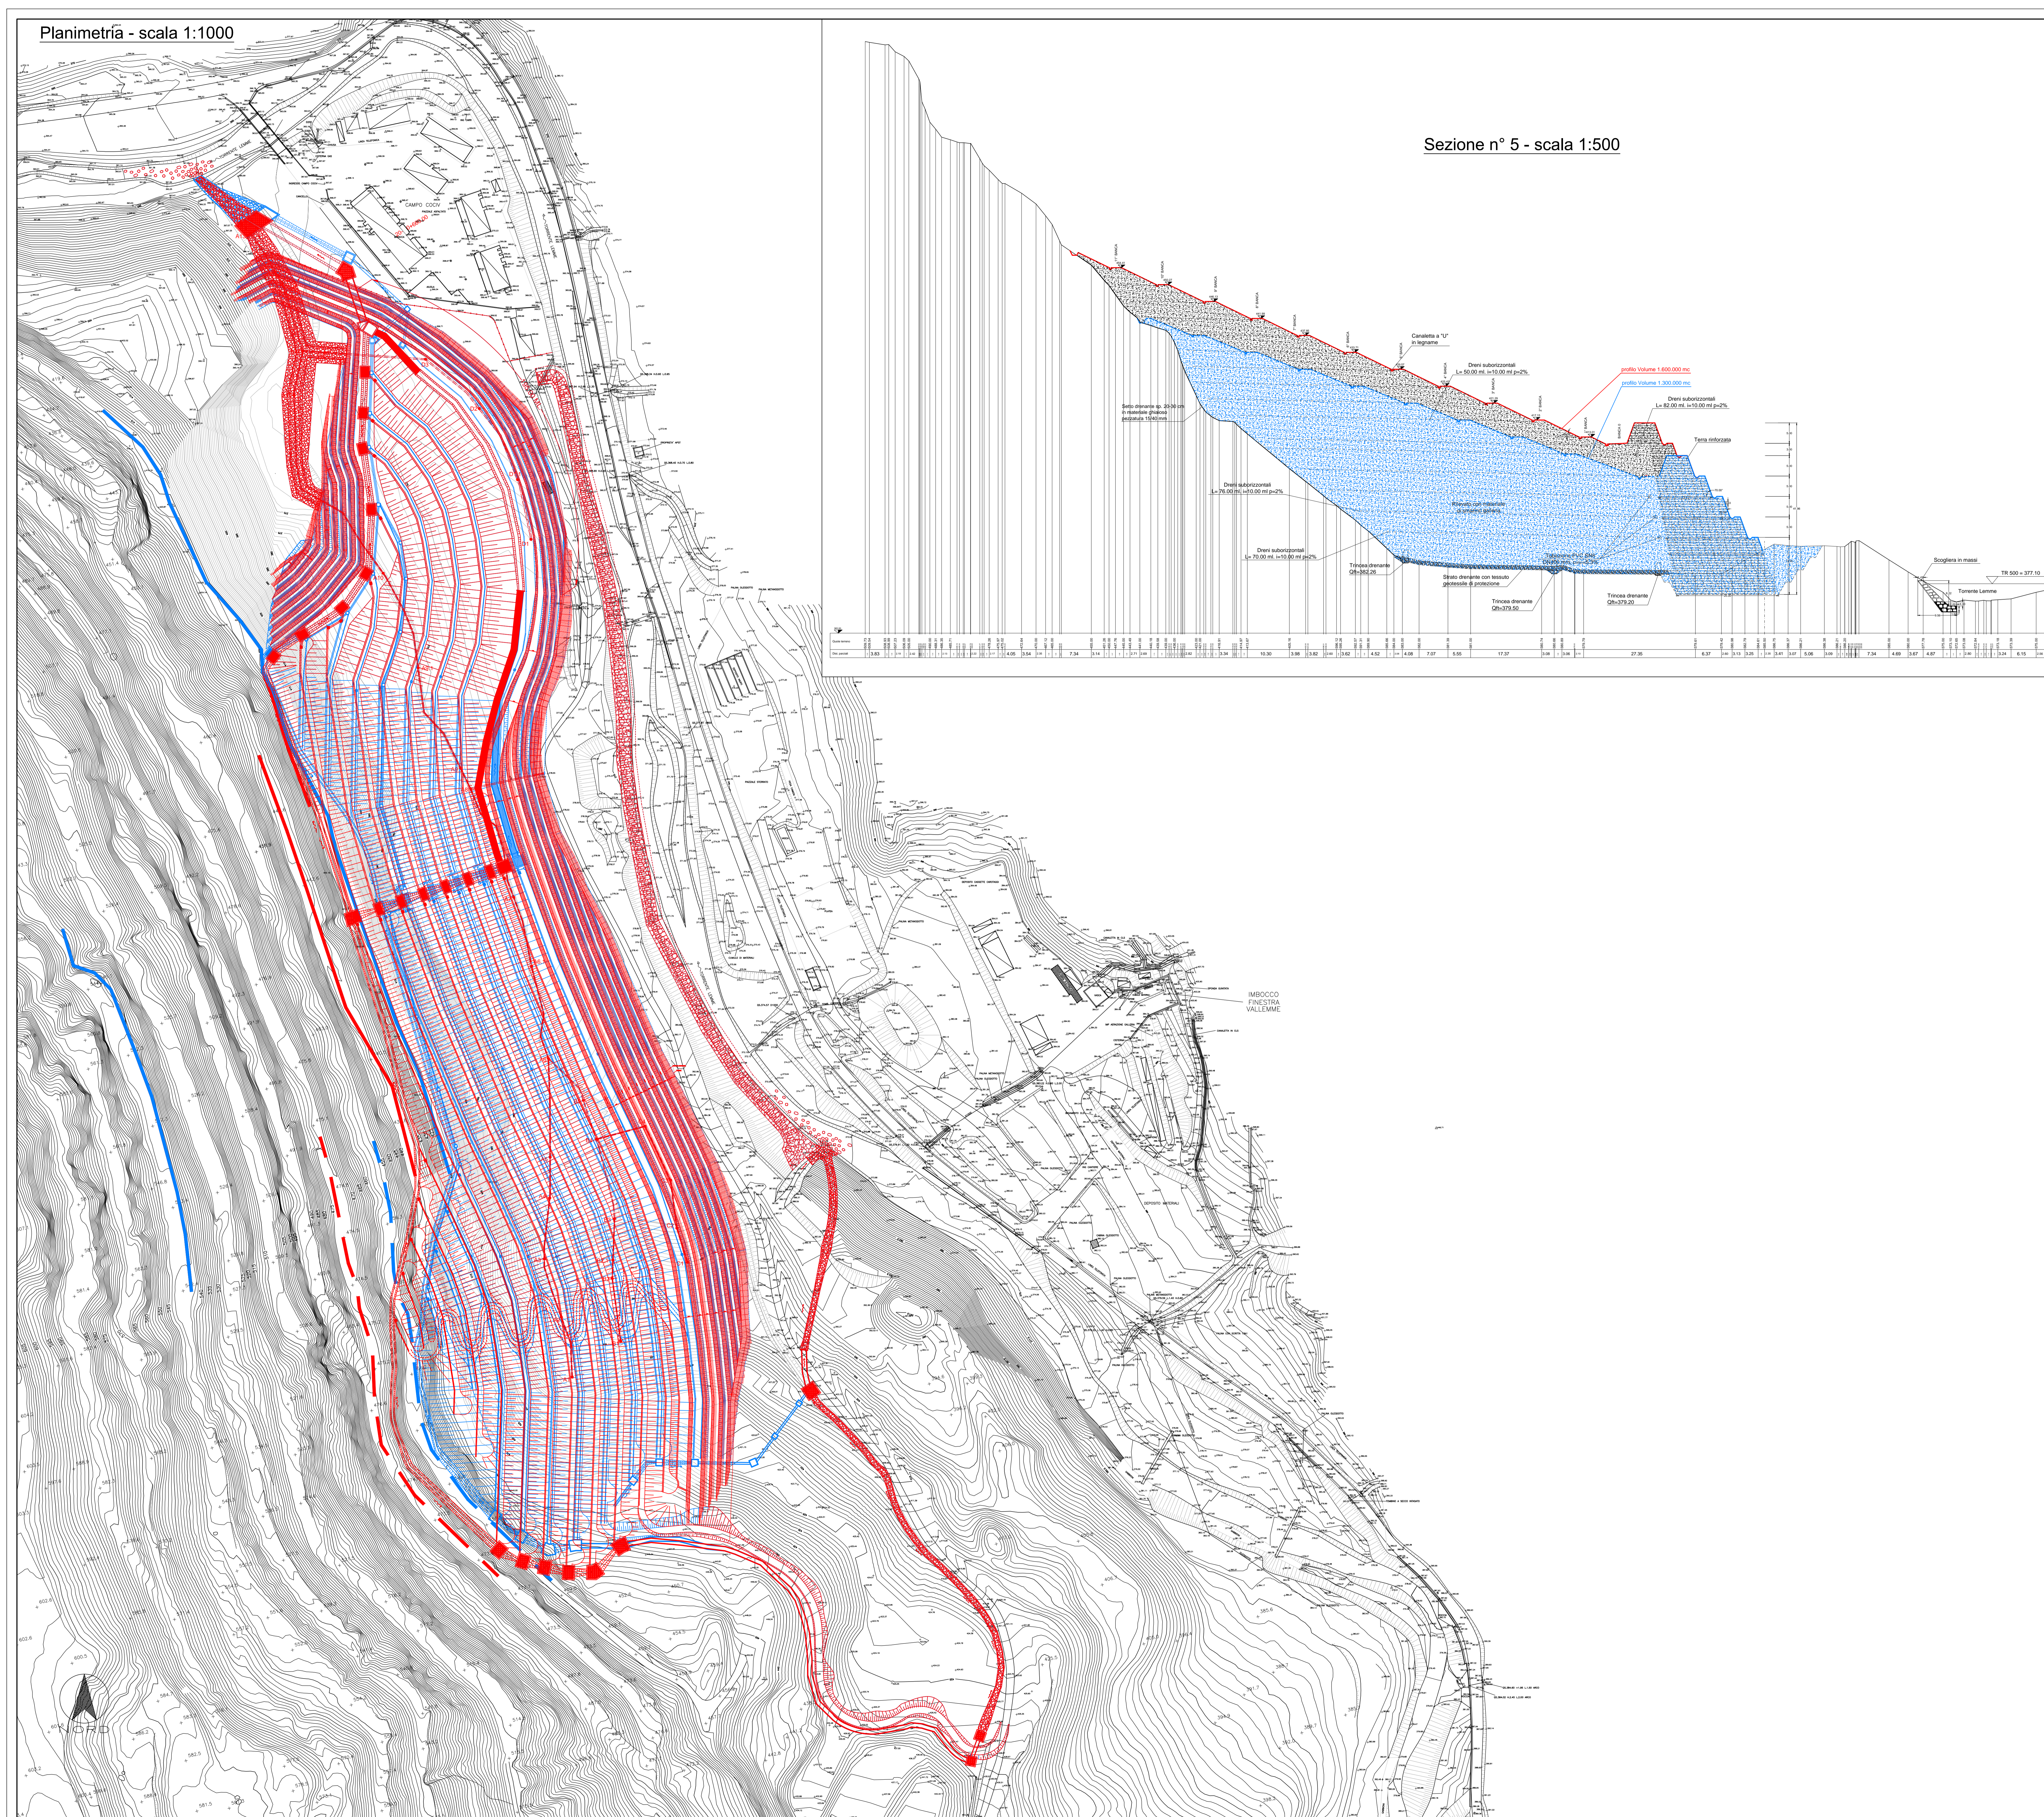

COMMITTENTE:  **RFI**  
 RETE FERROVIARIA ITALIANA  
 GRUPPO FERROVIE DELLO STATO ITALIANE

ALTA SORVEGLIANZA:  **ITALFERR**  
 GRUPPO FERROVIE DELLO STATO ITALIANE

GENERAL CONTRACTOR:  **COCLV**  
 Consorzio Collaboratori Integrali Valico

INFRASTRUTTURE FERROVIARIE STRATEGICHE DEFINITE DALLA  
 LEGGE OBIETTIVO N.443/01

TRATTA A.V./A.C. TERZO VALICO DEI GIOVI  
 PROGETTO DEFINITIVO

**RIQUALIFICAZIONE AMBIENTALE VAL LEMME**

Confronto tra Progetto Definitivo e PDAP  
 con incremento di volume - planimetria e sezione

GENERAL CONTRACTOR	ITALFERR S.p.A.		SCALA:
Consorzio			VARIE
<b>Coclv</b>			
Projet Manager			
Ing. F. Pignatelli			
Date: 15/10/2015	COMMESSA	LOTTO	FASE
	<b>A301</b>	<b>00</b>	<b>D</b>
			<b>CV</b>
			<b>AZ</b>
			<b>DP0400</b>
			<b>014</b>
			<b>E</b>
PROGETTAZIONE			
Rev.	Descrizione emissione	Redatto	Data
E00	Prima emissione	F. Pignatelli	15/10/2015
		Verificato	Data
		A. Hengstenberg	15/10/2015
		Progettista	Data
		A. Hengstenberg	15/10/2015
		IL PROGETTISTA	
		Nome, Firma: 	
		Cup: F81H2000000008	