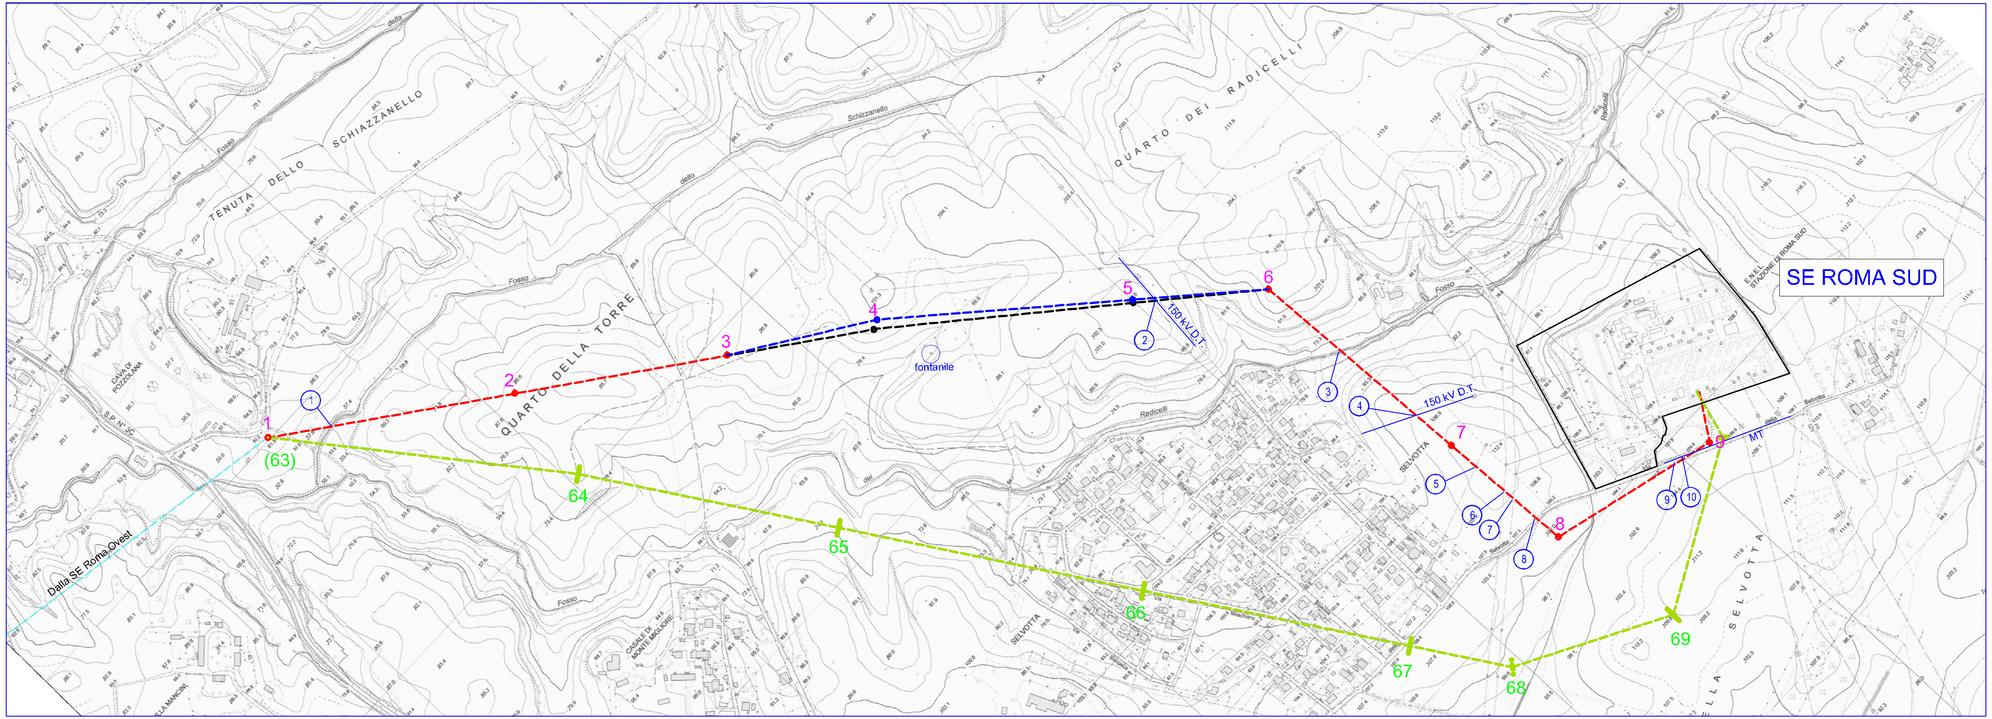

LEGENDA

- Tracciato elettrodotto esistente a 380 kV da mantenere
- Tracciato elettrodotto a 380 KV in progetto
- Tratto in Variante
- Tracciato elettrodotto a 380 KV da smantellare
- Tracciato Elettrodotto a 380 KV di cui all'istanza del 27/07/2010
- (N) Numero interferenza

Distribuzione dei sostegni preliminare. In sede di progetto esecutivo potrebbero verificarsi variazioni di posizioni, di altezza o di tipologia di sostegni.

REVISIONI					
01	19/06/2011	Variante Fontanile		M. Fiordi DRP/PA-RU	E. Ferri DRP/PA-RU
00	15/03/2010	Rilascio Area Metropolitana di Roma Sud to di trasmissione		M. Fiordi DRP/PA-RU	E. Ferri DRP/PA-RU
N.	DATA	DESCRIZIONE	ELABORATO	VERIFICATO	APPROVATO

TIPOLOGIA DELL'ELABORATO	CODIFICA DELL'ELABORATO	Terna
	DE0584QSWBER00056_00	
PROGETTO	TITOLO	
RICAVATO DAL DOC. TERNA	Variante aerea della linea a 380 kV "Roma Ovest - Roma Sud" (cd Selvotta)	
CLASSIFICAZIONE DI SICUREZZA	Corografia con tracciato ed opere attraversate	

NOME DEL FILE	SCALA CAD	FORMATO	SCALA	FOGLIO
DE0584QSWBER00056_00	1 unità = 5	297 x 1000	1:5.000	1 / 1

Questo documento contiene informazioni di proprietà Terna S.p.A. e deve essere utilizzato esclusivamente dal destinatario in relazione alle finalità per le quale stato ricevuto. E' vietata qualsiasi forma di riproduzione o di divulgazione senza l'esplicito consenso di Terna S.p.A.

This document contains information proprietary to Terna S.p.A. and it will have to be used exclusively for the purposes for which it has been furnished. Whichever shape of spreading or reproduction without the written permission of Terna S.p.A. is prohibi.