




BOLZANO

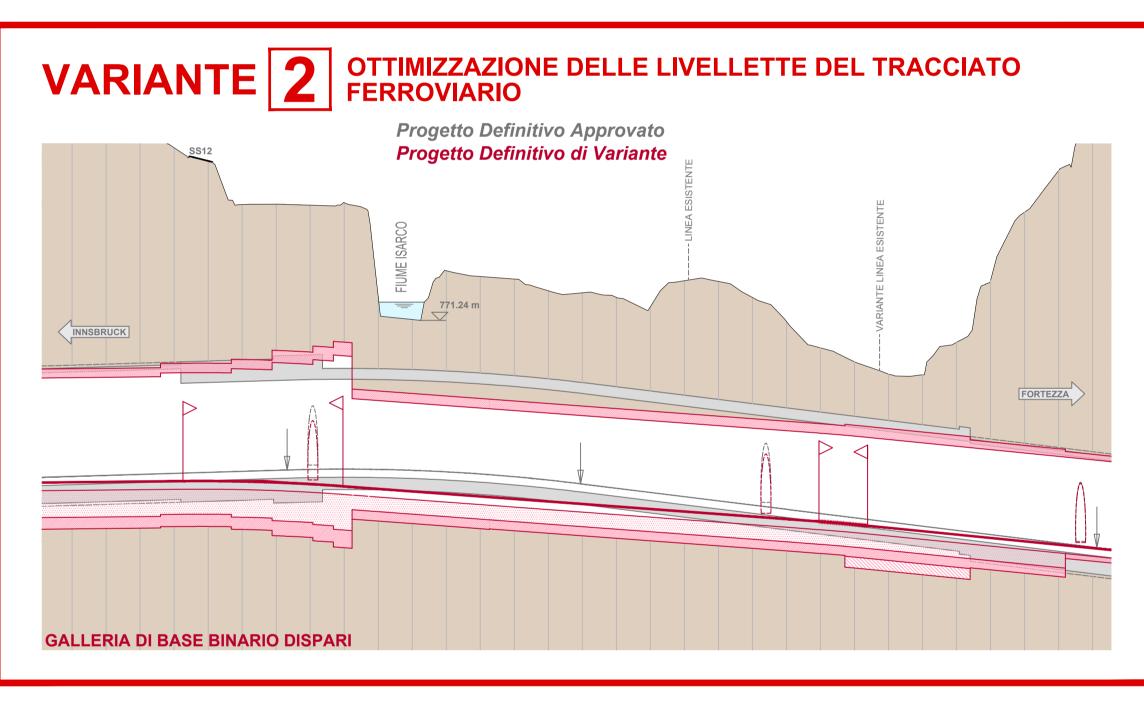

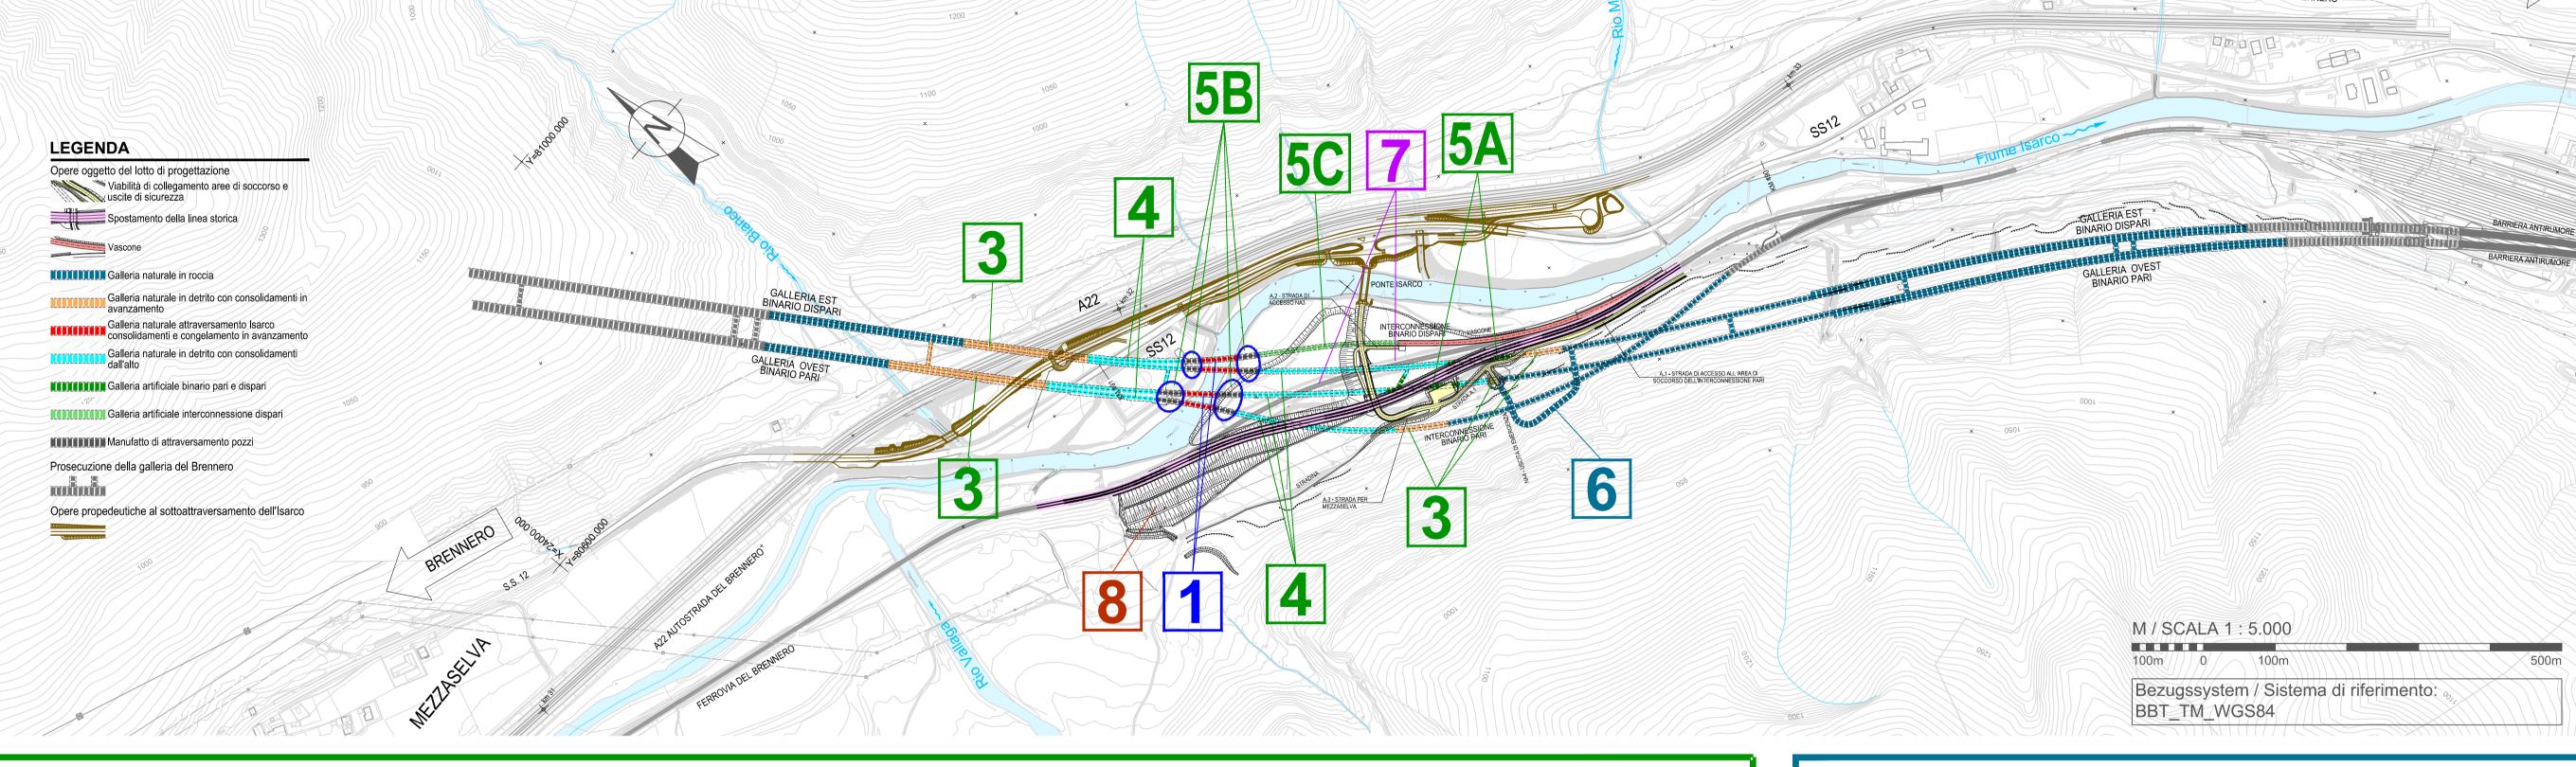

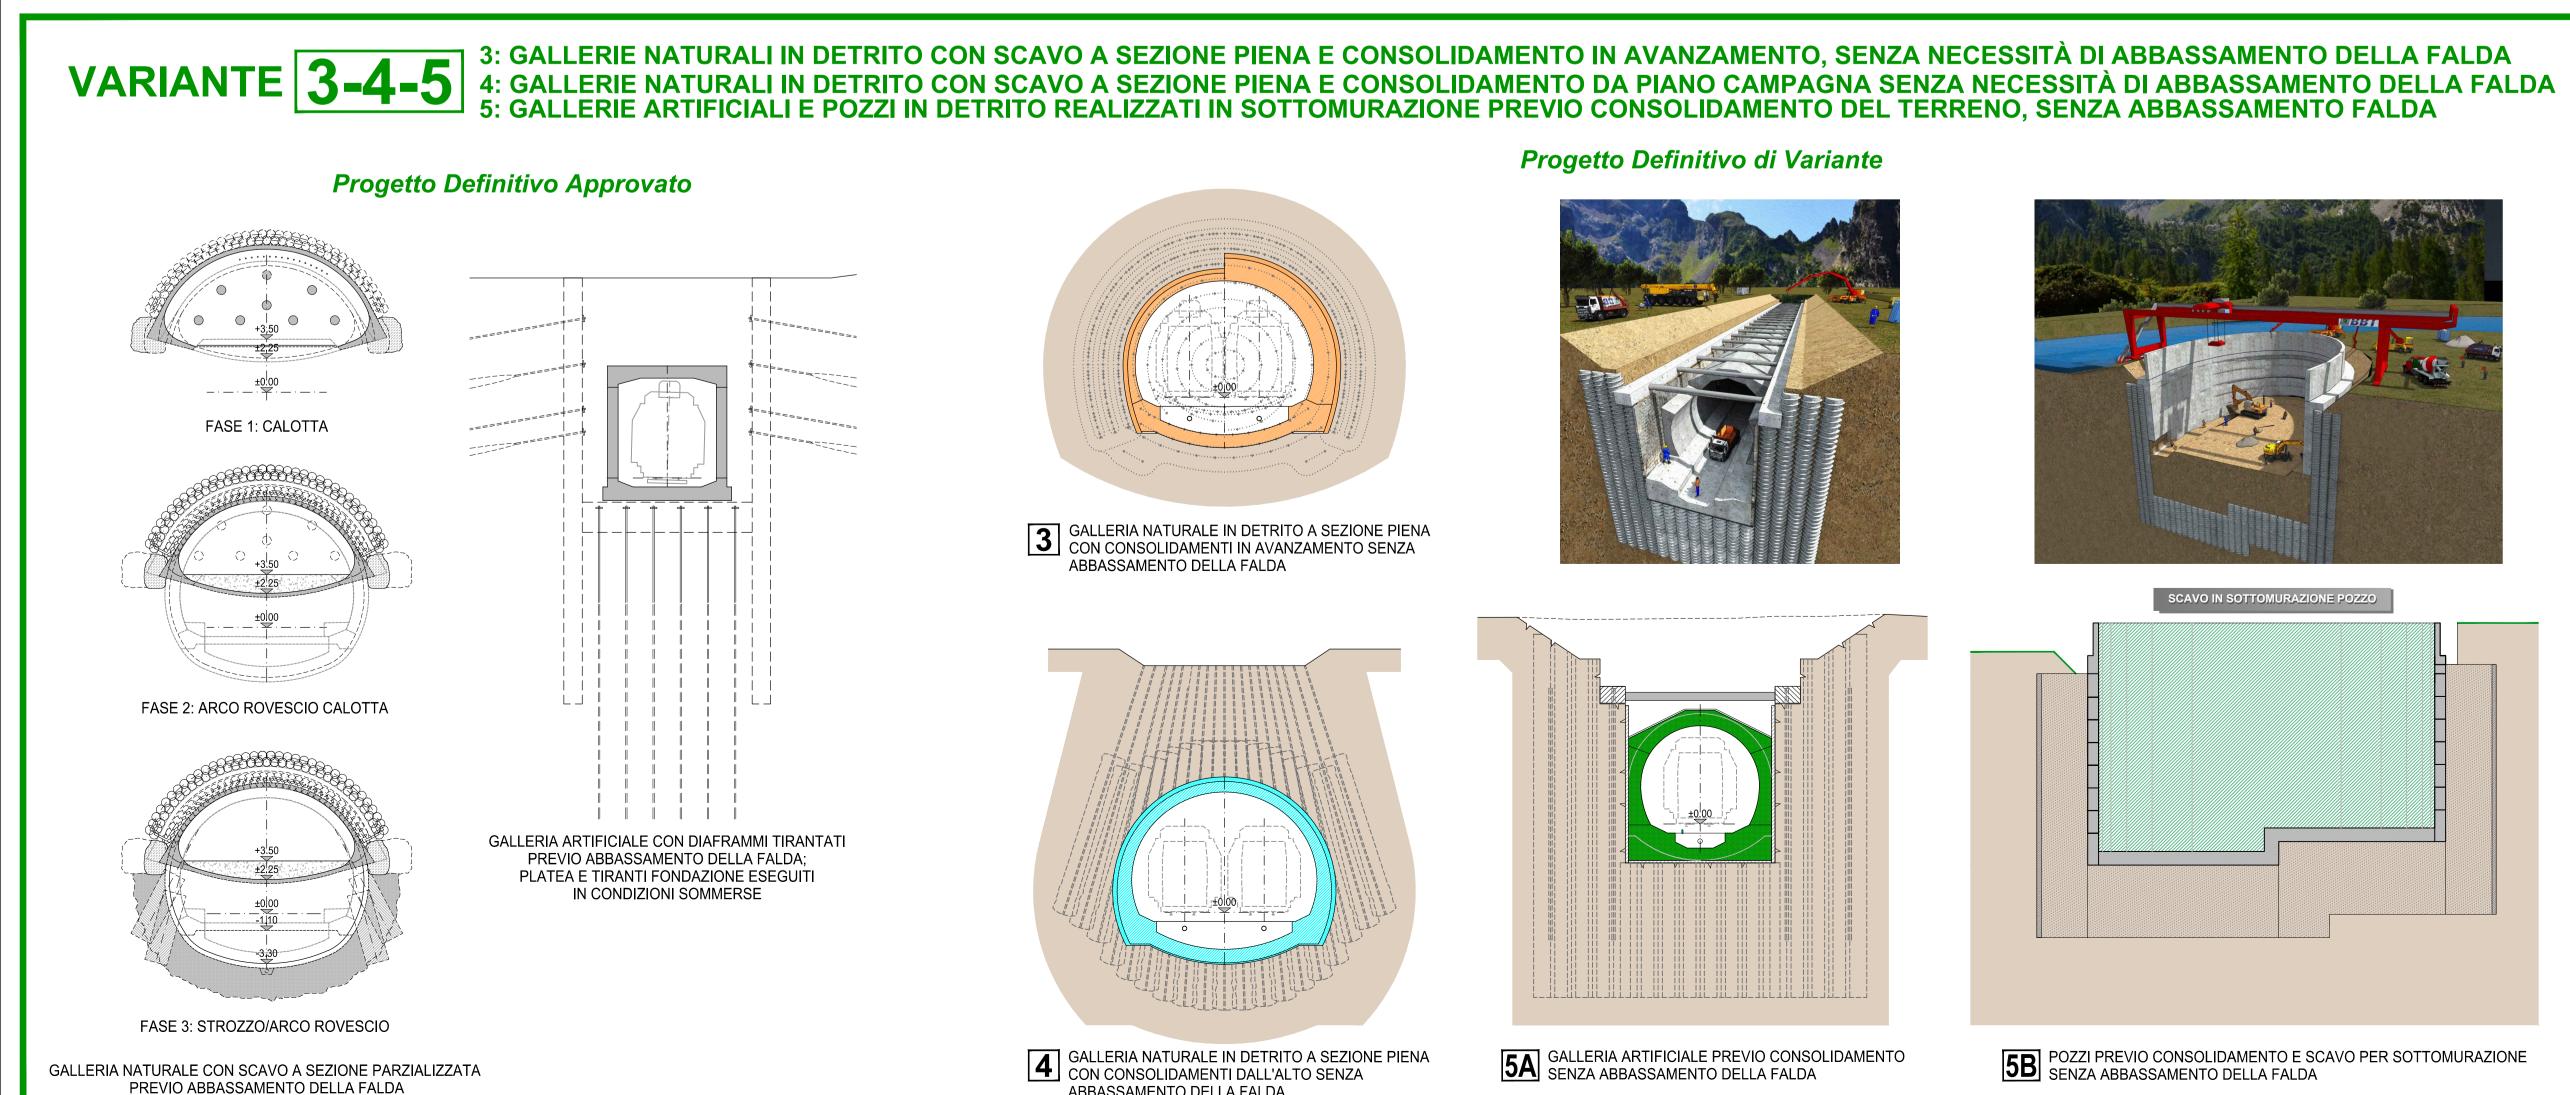





GALLERIA NATURALE IN DETRITO A SEZIONE PIENA CON CONSOLIDAMENTI DALL'ALTO SENZA ABBASSAMENTO DELLA FALDA



**5A** GALLERIA ARTIFICIALE PREVIO CONSOLIDAMENTO SENZA ABBASSAMENTO DELLA FALDA

