


Ministero per le Politiche Agricole
 Direzione Generale della Pesca e dell'Acquacoltura

Cartography of the Italian demersal resources
 Experimental trawl surveys (1994-1996)
 SPRING

Merluccius merluccius

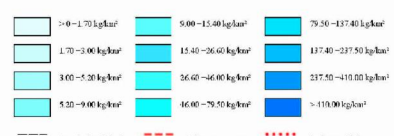

Projection Mercator (E.D. 50)

(Lat. 38° 00')
 Based on the nautical charts of
 Istituto Idrografico della Marina (Autonomia n. 1/94-14/1/94)

Cartographic analysis by
 Dipartimento di Biologia, Università dell'Umbria
 Università degli Studi di Roma "La Sapienza"

Map
9

da ARDIZZONE G.D., F. CORSI, S. AGNESI (Editors), 1999 *Atlante delle Risorse Ittiche Demersali Italiane. Triennio 1994 - 1996. Ministero per le Politiche Agricole, Roma. 1 CDROM.*

Legenda

[Red solid line] Nuova area dei permessi "d29 G.R.-NP" e "d30 G.R.-NP"

[Red dashed line] Precedente estensione dei permessi

Northern Petroleum (UK) Ltd

Permessi di Ricerca per Idrocarburi "d29G.R.- NP" e "d30G.R.-NP"

Studio di Impatto Ambientale
 Aggiornamento

Carta nelle risorse ittiche e delle nurseries

tav.9

scala 1:500.000

0 2km 4km 10km 20km

rev.B - Aprile 2016