


Northern Petroleum (UK) Ltd

Permessi di Ricerca per
Idrocarburi "d29 G.R.- NP" e
"d30 G.R.-NP"

Studio di Impatto Ambientale Aggiornamento


Ubicazione area

tav. 1

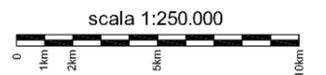

Legenda

-  Nuova area dei permessi "d29 G.R.-NP" e "d30 G.R.-NP"
-  Precedente estensione dei permessi
-  Elettrodotti
-  Limite 12 miglia da linea di costa e da aree protette

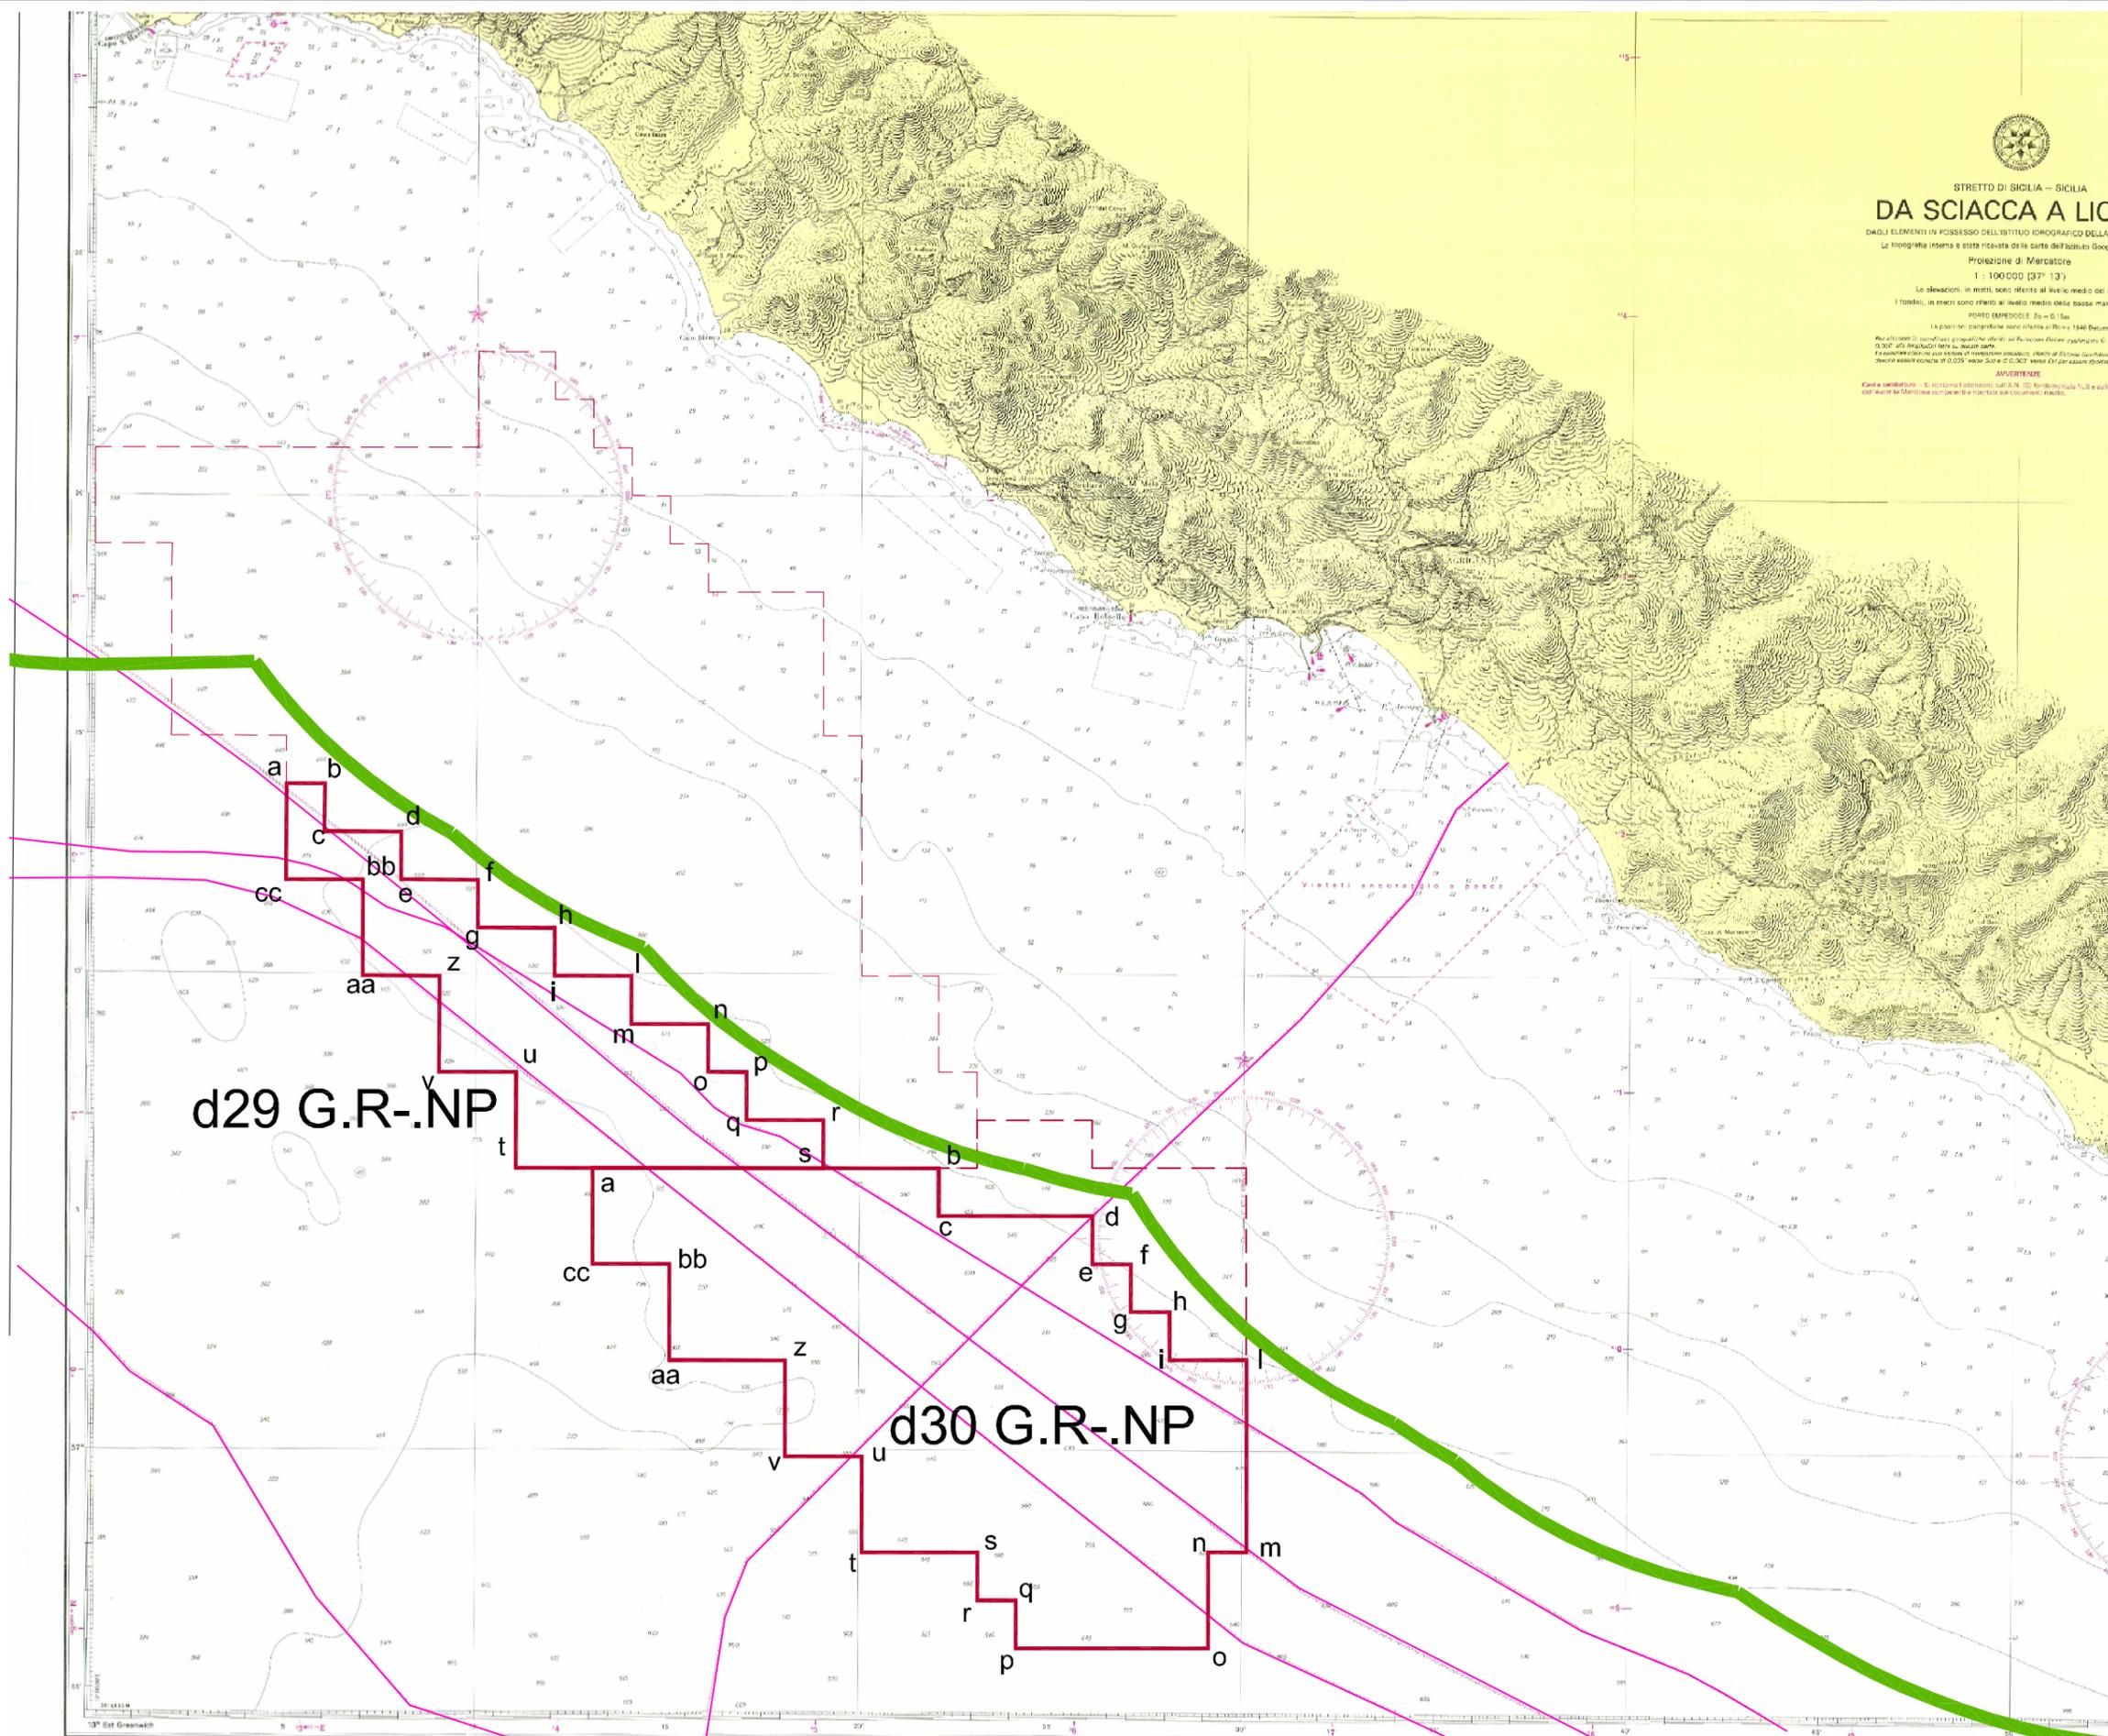

rev.	file	data
C	d29-d30_SIA_all1_Ubicazione_C.pdf	Apr.'16