


Northern Petroleum (UK) Ltd

Permessi di Ricerca per
Idrocarburi "d29 G.R.- NP" e
"d30 G.R.-NP"

Studio di Impatto Ambientale Aggiornamento

Carta Batimetrica
tav. 2

scala 1:250.000
0 1km 2km 5km 10km

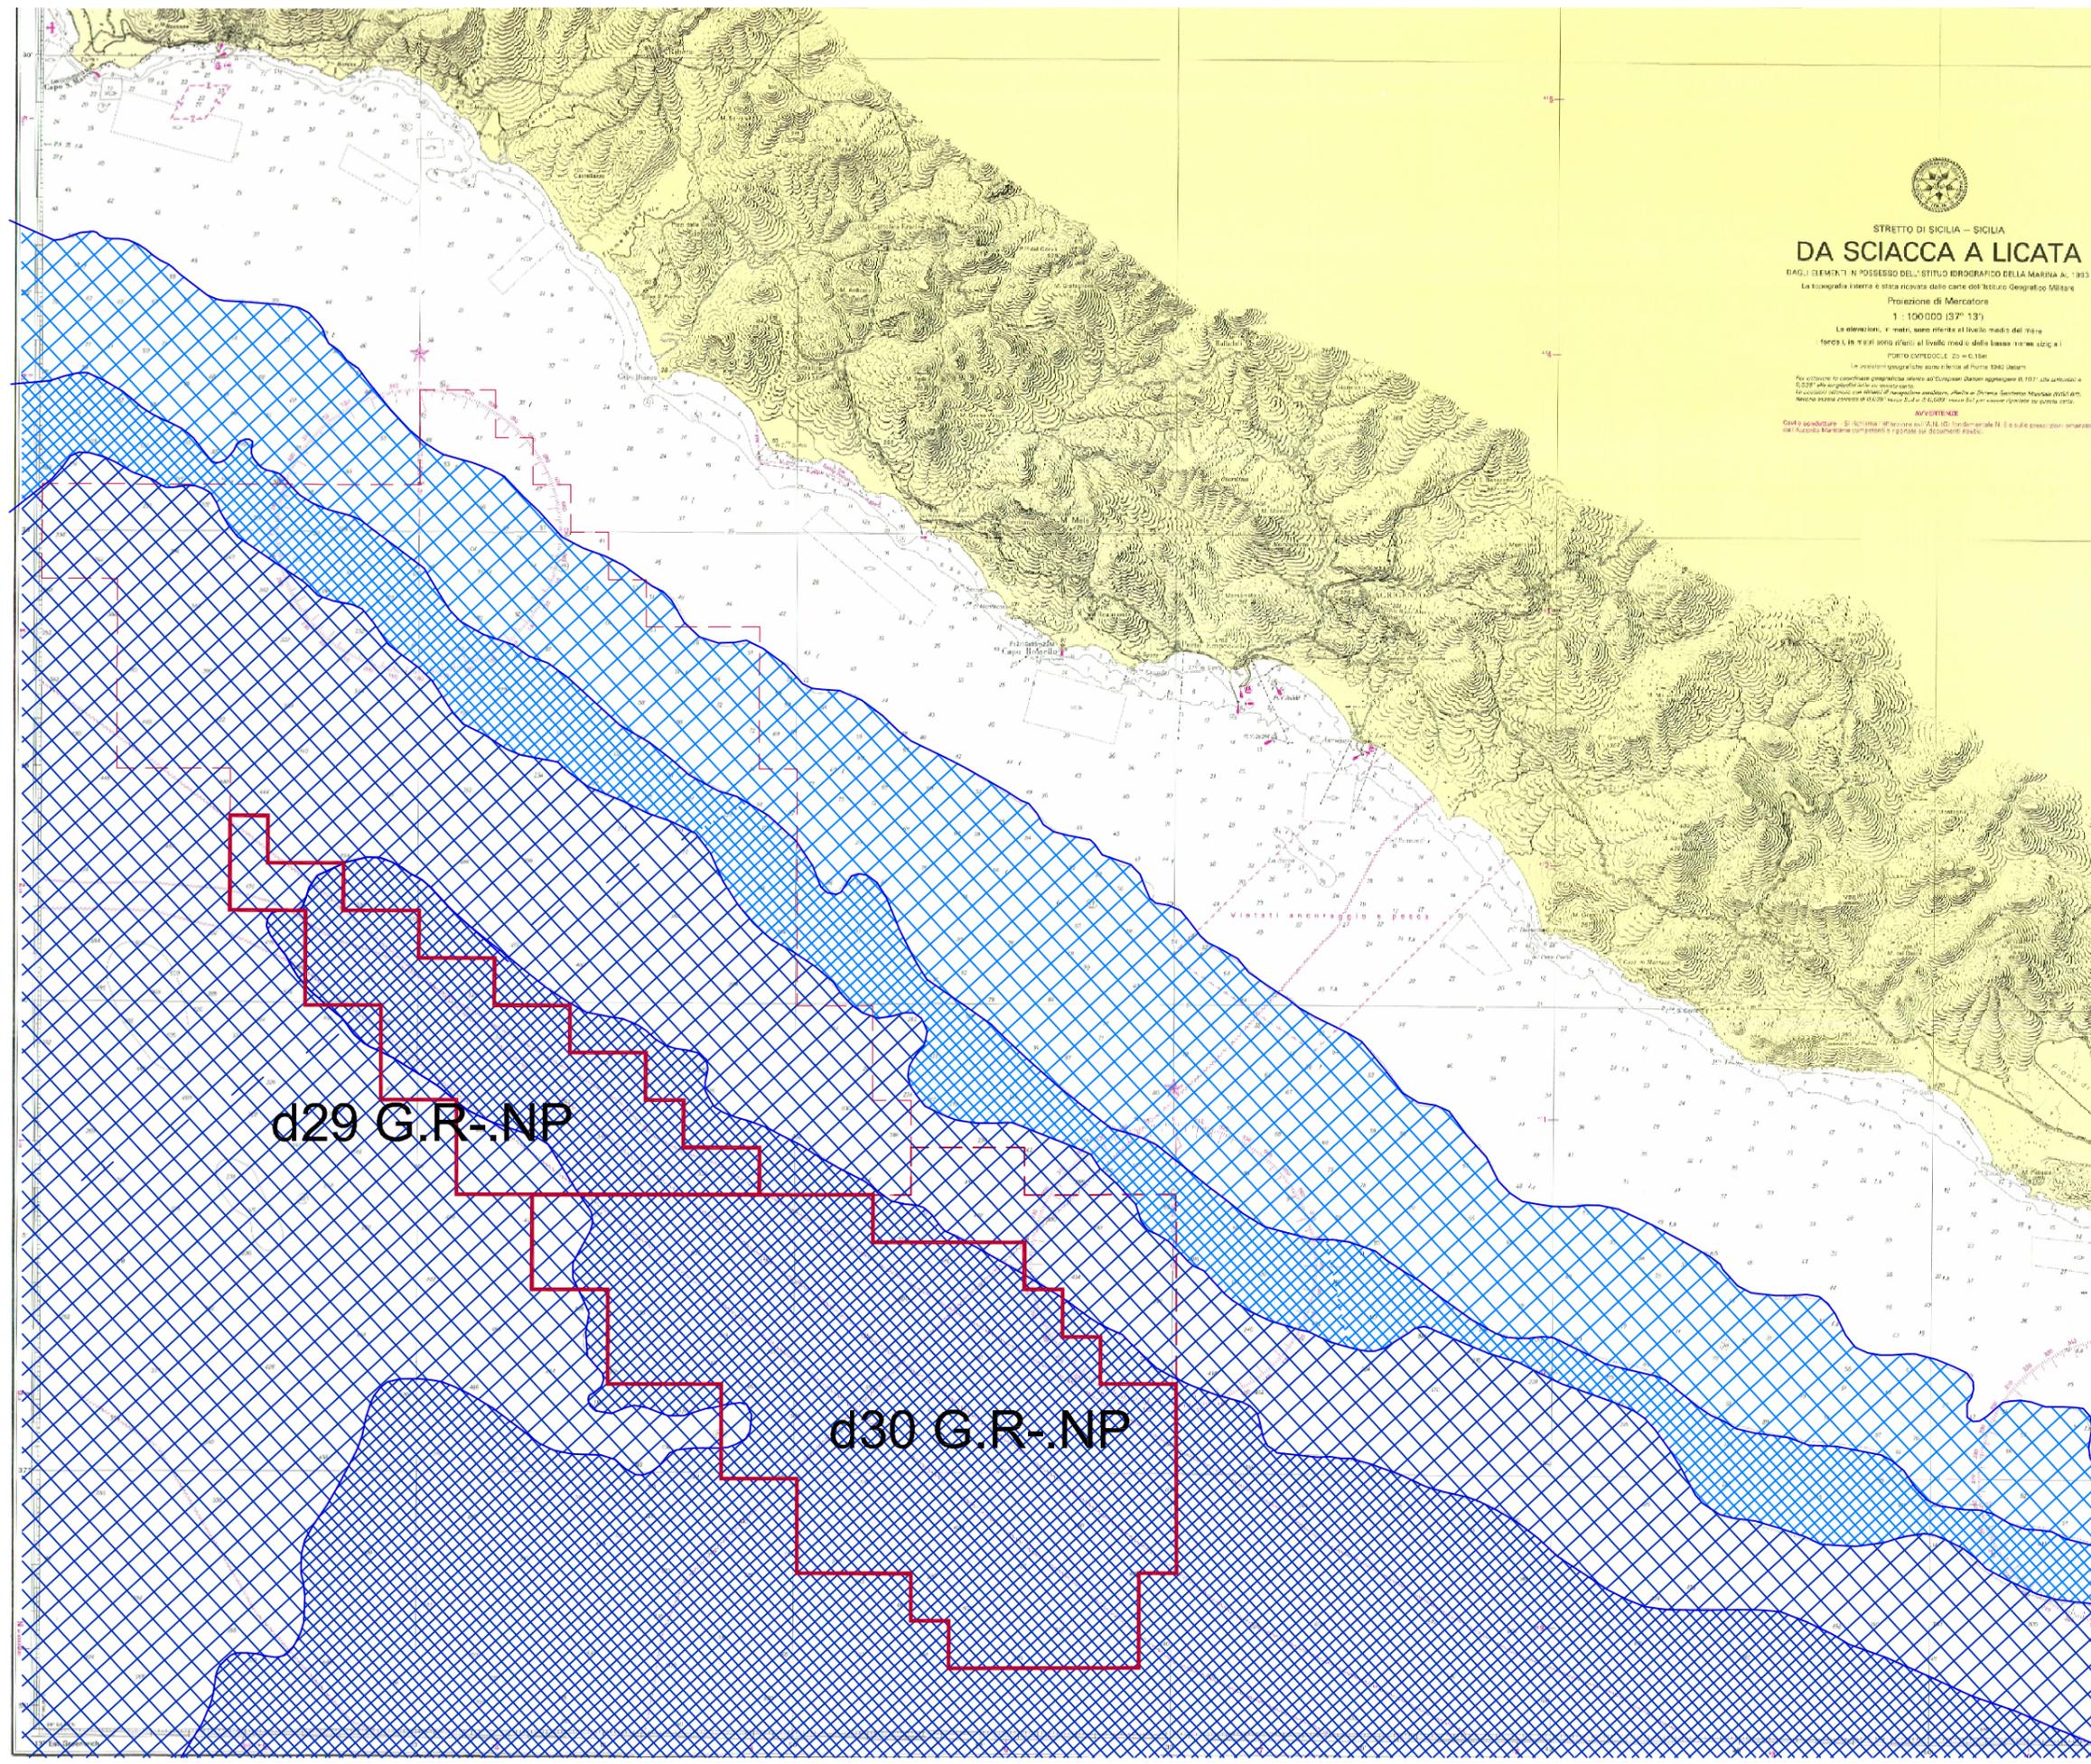

Legenda

-  Nuova area dei permessi "d29 G.R.-NP" e "d30 G.R.-NP"
-  Precedente estensione dei permessi
-  500m - 1000m
-  200m - 500m
-  100m - 200m
-  50m-100m
-  < 50m

rev.	file	data
C	d29-d30_SIA_all2_Batimetria_C.pdf	Apr.'16