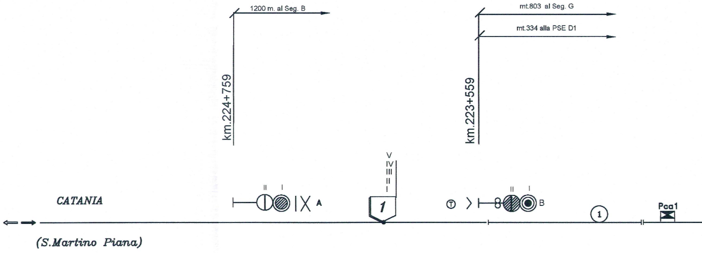
1200 m. al Seg. B
km.224+759
mt.803 al Seg. G
mt.334 alla PSE D1
km.223+559
CATANIA
(S.Martino Piana)
A
V
IV
III
II
I
1
B
II
I
Pca1
1

Liberi Transiti ammessi	
1–II–2	2–II–1

Segn.	Aspetti	occ. 1° A c.d.b.
Avv.A	G – V – G/V	1
B	R – G – V – R/G	1
C	R – V	3
D	R – V	3
E	R – V	2
F	R – V	5
G	R – V	6
H	R – V	9
J	R – G – V – R/G	8
Avv.L	G – V – G/V	8

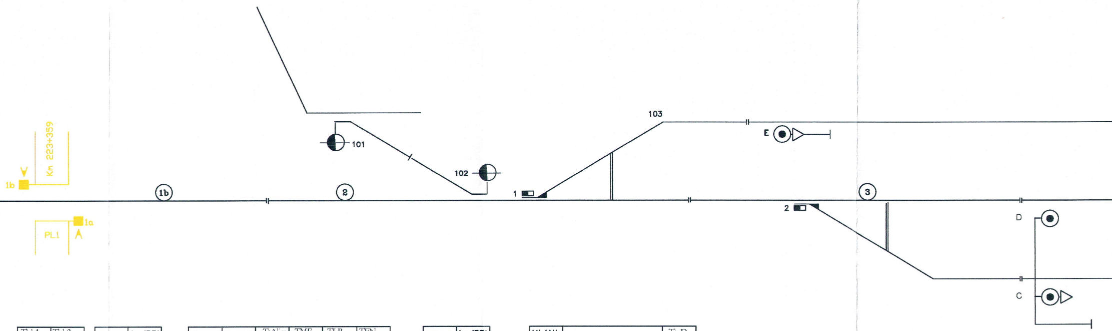
Km 223+359
1b
1a
PL1
1b
2
101
102
1
103
E
3
2
D
C

Tl-b1	Tl-b2
Tl-b3	Tl-b4
Tl-b5	Tl-b6
Tl-b7	Tl-b9
Tl-b10	Tl-b1

Tz 1	An/RPL
1 Tb S	1 Tl Tm
RCs1	Tm Rcs1
Tl PLL 1	Tz 1
RCs1	Tm Rcs1

24v- 48v-	144-150	TtAlim	TMF	TLB	TFN
S.Martino P. 1 ARRIVI → PARTENZE ←		Palermo 2 ARRIVI → PARTENZE ←		Caltagirone 3 ARRIVI → PARTENZE ←	
1-III	III-1	III-2	2-III		
1-II	II-1	II-2	2-II		
1-I	I-1	I-2	2-I		

Tz 2	An/RPL
2 Tb S	2 Tl Tm
3	3
III Tb S	III Tl Tm
II Tb S	II Tl Tm
I Tb S	I Tl Tm

All/Alim Dev-PL	AMPEROMETRO			Tb D
D1	D2			
	D7	D8	D9	
PL1	PL2	TC PL 1	TC PL 2	Tl PL
Fd101 102		Fd115 116	Fd120 121	
Tb-Tc-Te		Tl PL 1	Tl PL 2	R-Alim
Tb D	Tc D	Te D	Tt D	Ta cc

km.223+111

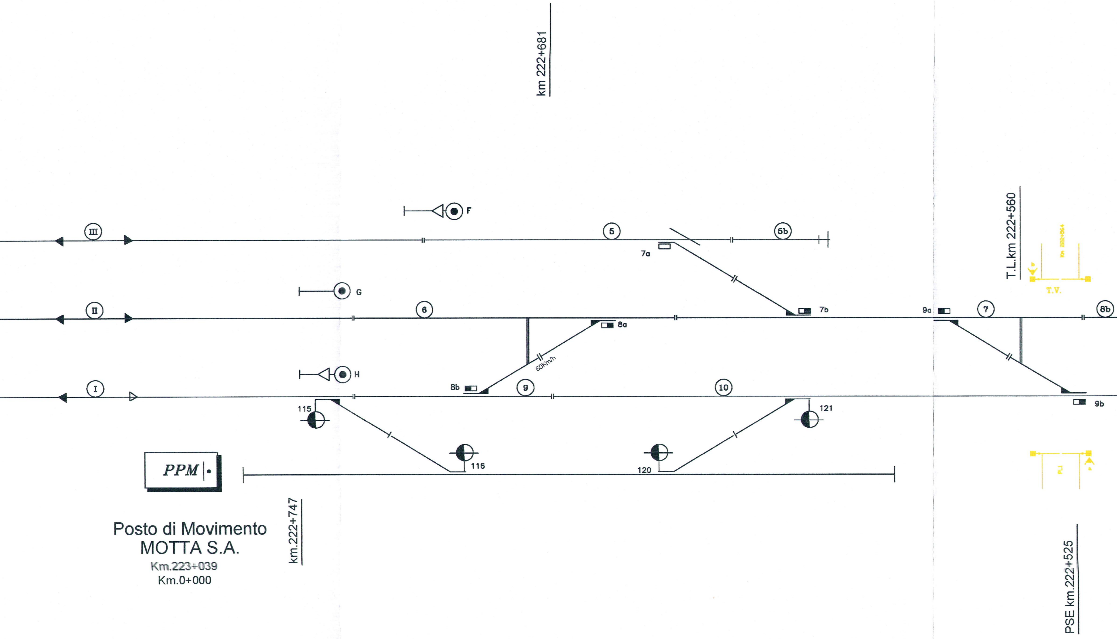
km 222+681
F
III
5
5b
7a
G
II
6
7b
9a
7
8b
8a
60Km/h
H
8b
I
9
10
9b
115
121
116
120
PPM
T.L.km 222+560
T.V.
km.222+747
PSE km.222+525

Posto di Movimento MOTTA S.A.

~~Km.223+039~~
Km.0+000

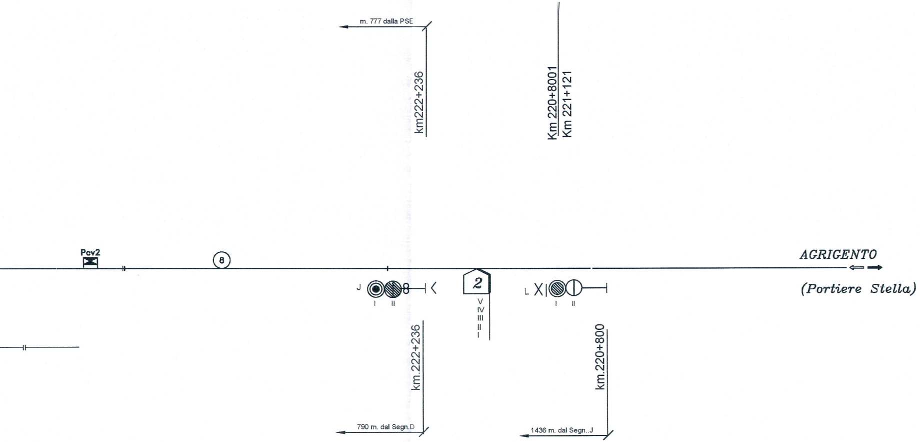
m. 777 dalla PSE
km222+236
Km 220+8001
Km 221+121
Pcv2
8
J
I
II
2
V
IV
III
II
I
L
I
II
AGRIGENTO
(Portiere Stella)
km.222+236
km.220+800
790 m. dal Segn.D
1436 m. dal Segn..J

COMMITTENTE:

RFI
RETE FERROVIARIA ITALIANA
GRUPPO FERROVIE DELLO STATO ITALIANE

PROGETTAZIONE:

ITALFERR
GRUPPO FERROVIE DELLO STATO ITALIANE

DIRETTRICE FERROVIARIA MESSINA CATANIA - -PALERMO

NUOVO COLLEGAMENTO PALERMO - CATANIA

U.O. IMPIANTI ACEI - ACC

PROGETTO DEFINITIVO

RADDOPPIO DELLA TRATTA BICOCCA -CATENANUOVA

MACROFASE 1

PIANO SCHEMATICO DI MOTTA - FASE 3

SCALA:
X:XXX

COMMESSA	LOTTO	FASE	ENTE	TIPO DOC.	OPERA/DISCIPLINA	PROGR.	REV.
RS0K	10	D	67	PX	IS0433	001	A

Rev.	Descrizione	Redatto	Data	Verificato	Data	Approvato	Data	Autorizzato Data
A	Emissione esecutiva	C.Lodato	Marzo.2016	M.Di Salvo	Marzo.2016	P.Carlesimo	Marzo.2016	A.Presta Marzo.2016 ORDINE PROVINCIALE INGEGNERI COSENZA Dott. Ing. ANTONIO PRESTA N. 1959

File: RS0K10D67PXIS0433001.A.dwg

n. Elab.: 1271

Stampato dal Service
di plottaggio ITALFERR S.p.A.
ALBA s.r.l.