


C.T.E.
Consorzio Tangenziale Engineering
c/o Cantiere TEEM
di Truccazzano
UFFICIO ALTA SORVEGLIANZA

ALTA SORVEGLIANZA AMBIENTE


Truccazzano, 13/04/2016

Oggetto: Lotto B – Documentazione fotografica opere a verde ArcoTeem

Come richiesto e concordato, si trasmette documentazione fotografica e relativa ubicazione planimetrica di due passaggi fauna oggetto di recente manutenzione, di una area verde per la quale erano stati richiesti e attuati interventi correttivi e delle scarpate limitrofe, nel tratto ArcoTeem.

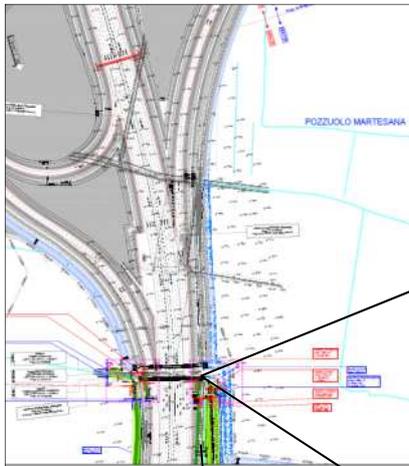

C.T.E.
Consorzio Tangenziale Engineering
c/o Cantiere TEEM
di Truccazzano
UFFICIO ALTA SORVEGLIANZA

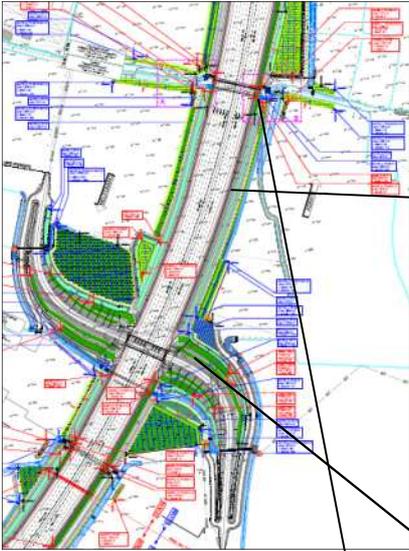

C.T.E.
Consorzio Tangenziale Engineering
c/o Cantiere TEEM
di Truccazzano
UFFICIO ALTA SORVEGLIANZA



Alta Sorveglianza
Luciano Luppi

Direzione Lavori
Claudia Rossi
